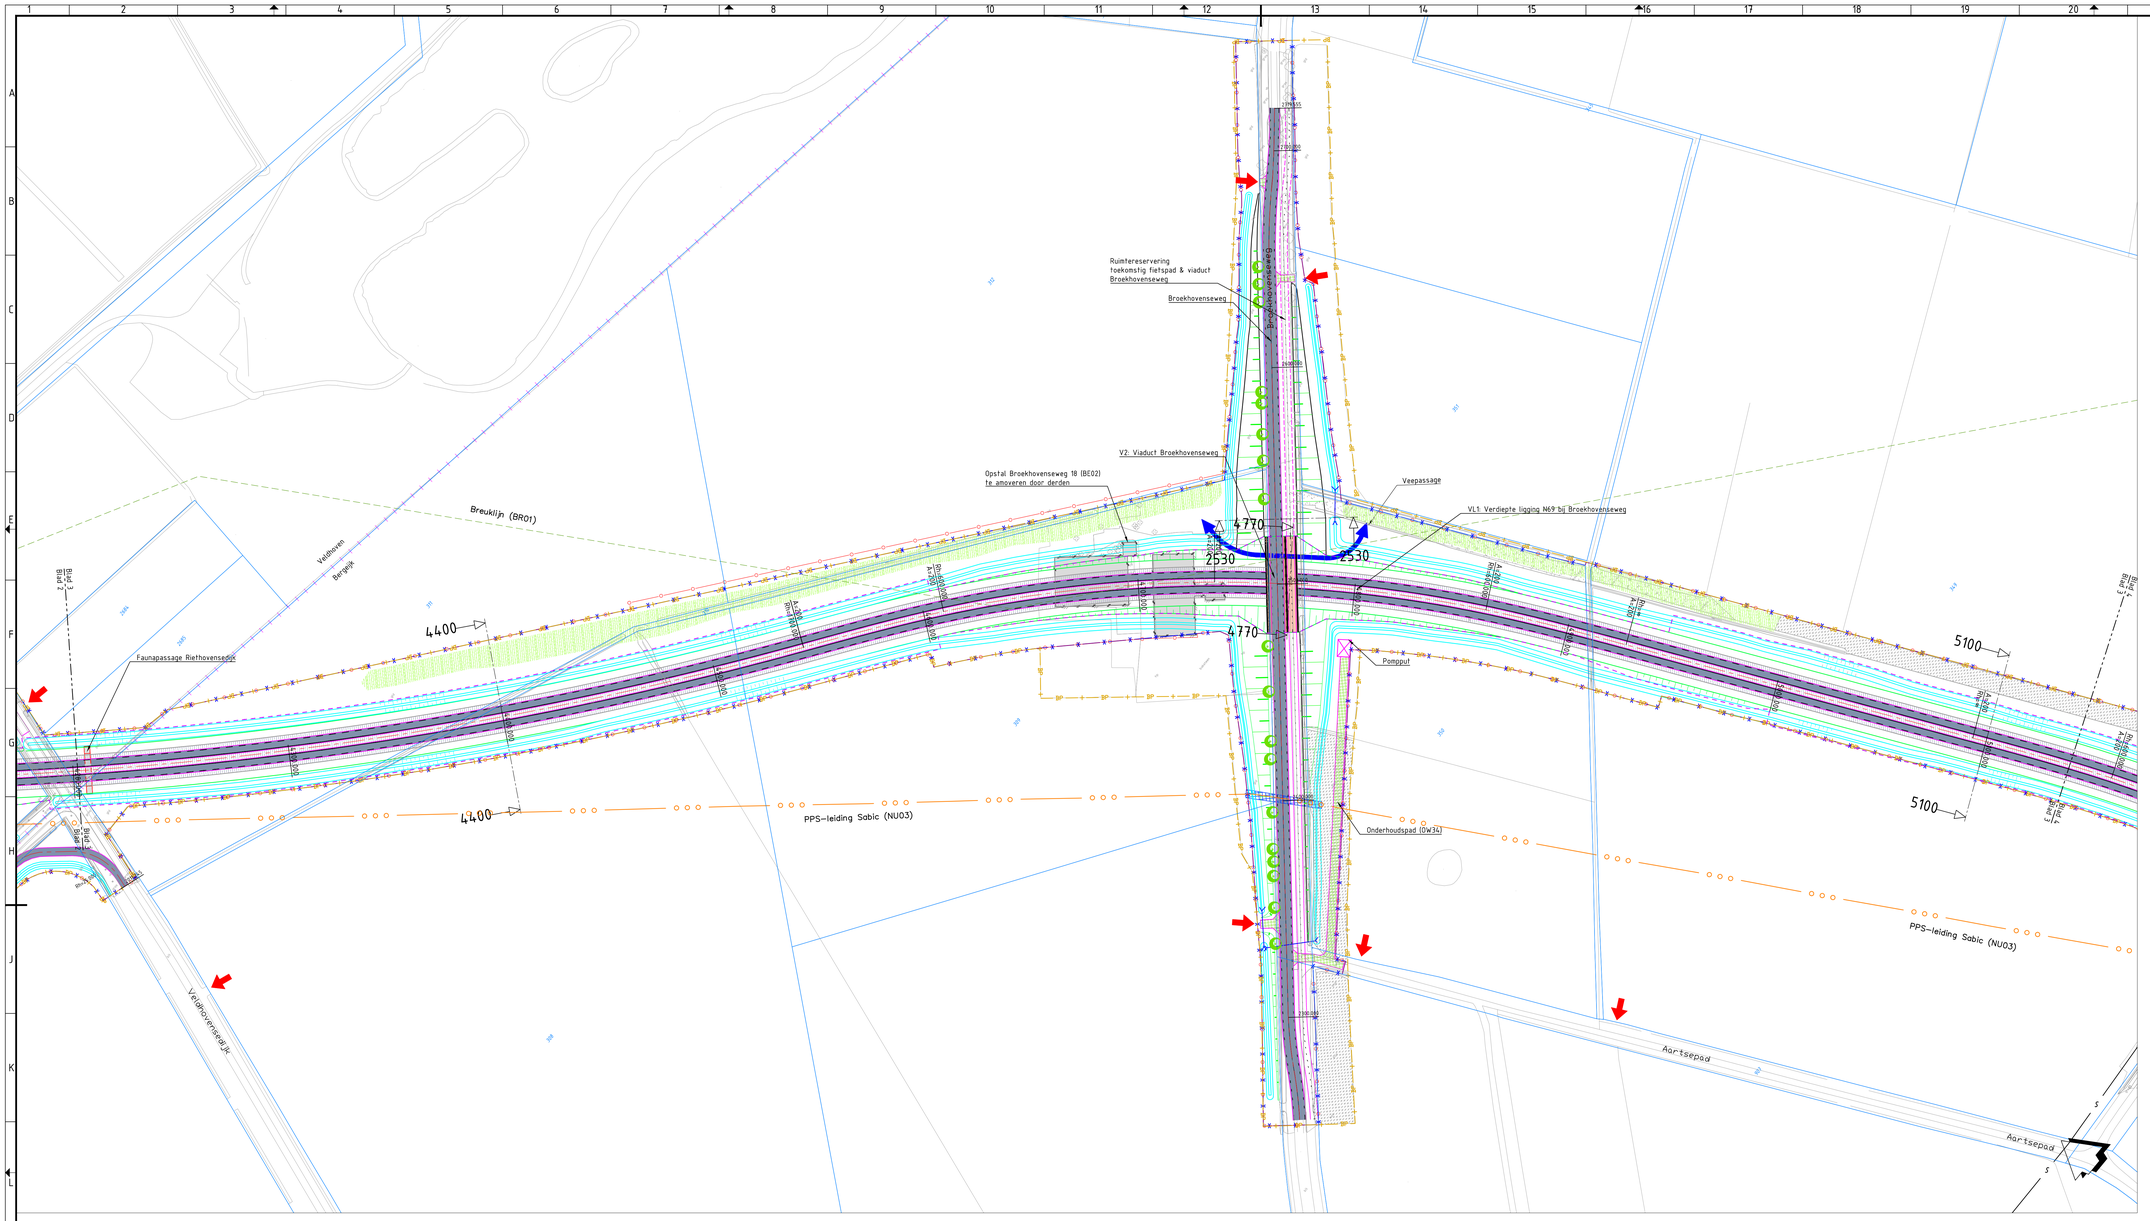



LEGENDA

- Bestaande situatie
- Kadastrale grens
- Gemeentegrens
- Werkgrens contract Veldhoven
- Beheer en Onderhoud grens
- Wegas
- Grondwerk
- Rijbaan met asfaltverharding
- Semi-verharding
- Fietspad
- Ruimtereservering toekomstig fietspad
- Voetpad
- Onverhard pad
- Brug/viaduct
- Voetgangersbrug
- Voertuigkering
- Leuning
- Ecoduiker
- Molgoot
- Watergang
- Dempen watergang
- X07 Objectcode conform objectenboom + Naam
- Dubbelbestemming (PPS-leiding)
- Breuklijn
- Hoogspanningskabels
- PPS leiding
- Persleiding waterschap
- Nieuw tracé persleiding waterschap
- Te verwijderen tracé persleiding waterschap
- Hoge druk gasleiding Enexis
- Hoge druk gasleiding GasUnie
- Ontlastconstructie leidingen
- PIP grens
- Werkgrens
- Aankoopgrens
- Duiker
- 239 Kadastraalnummer
- Talud
- Hop-over voor vleermuizen
- Recreatieve verbinding
- Bestaande boom
- Nieuw te plaatsen boom
- Bestaand bosplantsoen
- Nieuw bosplantsoen
- Bestaande houtwal
- Te amoveren bebouwing door derden
- Uitrit komt te vervallen
- Bestaande of nieuwe uitrit te doorsnijden kavel

Gekoppelde xref bestanden:

X-NW-0VZ-N69_010.dwg
x-WE-SO-ARC-S-NW-Overig-003.dwg
x-WE-SO-ARC-S-NW-Te amoveren bebouwing-001.dwg
x-WE-SO-ARC-S-NW-Te amoveren gebouwen-001.dwg
x-WE-SO-DTM-S-BS-GBKN-002.dwg
x-WE-SO-GZM-S-NW-Aankoop grens-005.dwg
x-WE-SO-GZM-S-NW-werkgrens-002.dwg
x-WE-SO-TXT-S-NW-Locatie SCM-001.dwg
x-WE-SO-ARC-S-NW-Voorkeursalternatief-005.dwg
x-DTM_N69_3D_29082016.dwg
x-WE-SO-GZM-S-NW-Plangrens-18102016-001.dwg
x-WE-SO-KLM-S-BS-Kritieke leidingen-003.dwg
x-Referentieontwerp Kempenbaan West en aansluiting A67 24-10-2016.dwg
x-WE-SO-TXT-S-NW-Toelichting VKA-004.dwg
X-NW-NLP-N69_020.dwg
x-WE-SO-KAD-S-NW-Gemeentegrenzen-001.dwg
X-NW-ALM-N69-Assen_010.dwg
X-NW-DWM-HRB-N69_010.dwg
x-WE-SO-KAD-S-NW-Kadastrala grenzen-002.dwg
x-04052017-RBO contour Provincie Noord Brabant.dwg
X-NW-SCM-Principedwarsprofielen_N69.dwg
x-03052018-aanv BGT.dwg

Overzichtskaart

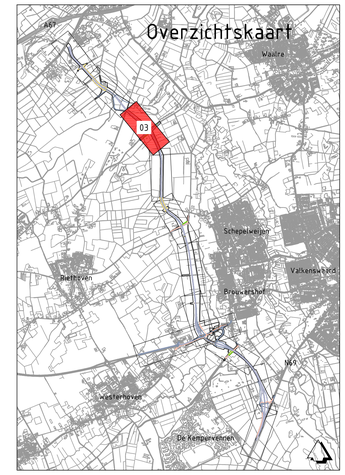

Revisie blad 3 t.o.v. versie D:
Inpassen veepassage + uitbreiding werkgrens t.b.v. te verwijderen betonnen pad

E	M. de Joode	04-05-2018		T. Krijnen	04-05-2018	Zie revisietekst
rev	gewijzigd	datum	paraaf	gezien	datum	opmerking

Provincie Noord-Brabant

Cluster Projecten en Vastgoed

Brabanlaan 1 5216 TV 's-Hertogenbosch
Telefoon (073) 681 28 12

ing.bureau uitbesteding: ARCADIS

Afdeling: IPM

Project Nieuwe Verbinding N69

Traject Locht (A67) - Kempervennen (N69)
Referentieontwerp

Situatie

km: 4.200 - km: 5.150

Contractnummer
N69.05.01.2016

schaal: 1:1000
formaat: A0

getekend	M. de Joode	datum	04-05-2018	in 11 bladen	blad nr. 3
gecontroleerd	T. Krijnen	datum	04-05-2018	projectnummer	D03071.000087.0200
vrijgegeven	J. Haitsma	datum	04-05-2018	code	
status	Definitief	versie	E	registratienummer	078884696