


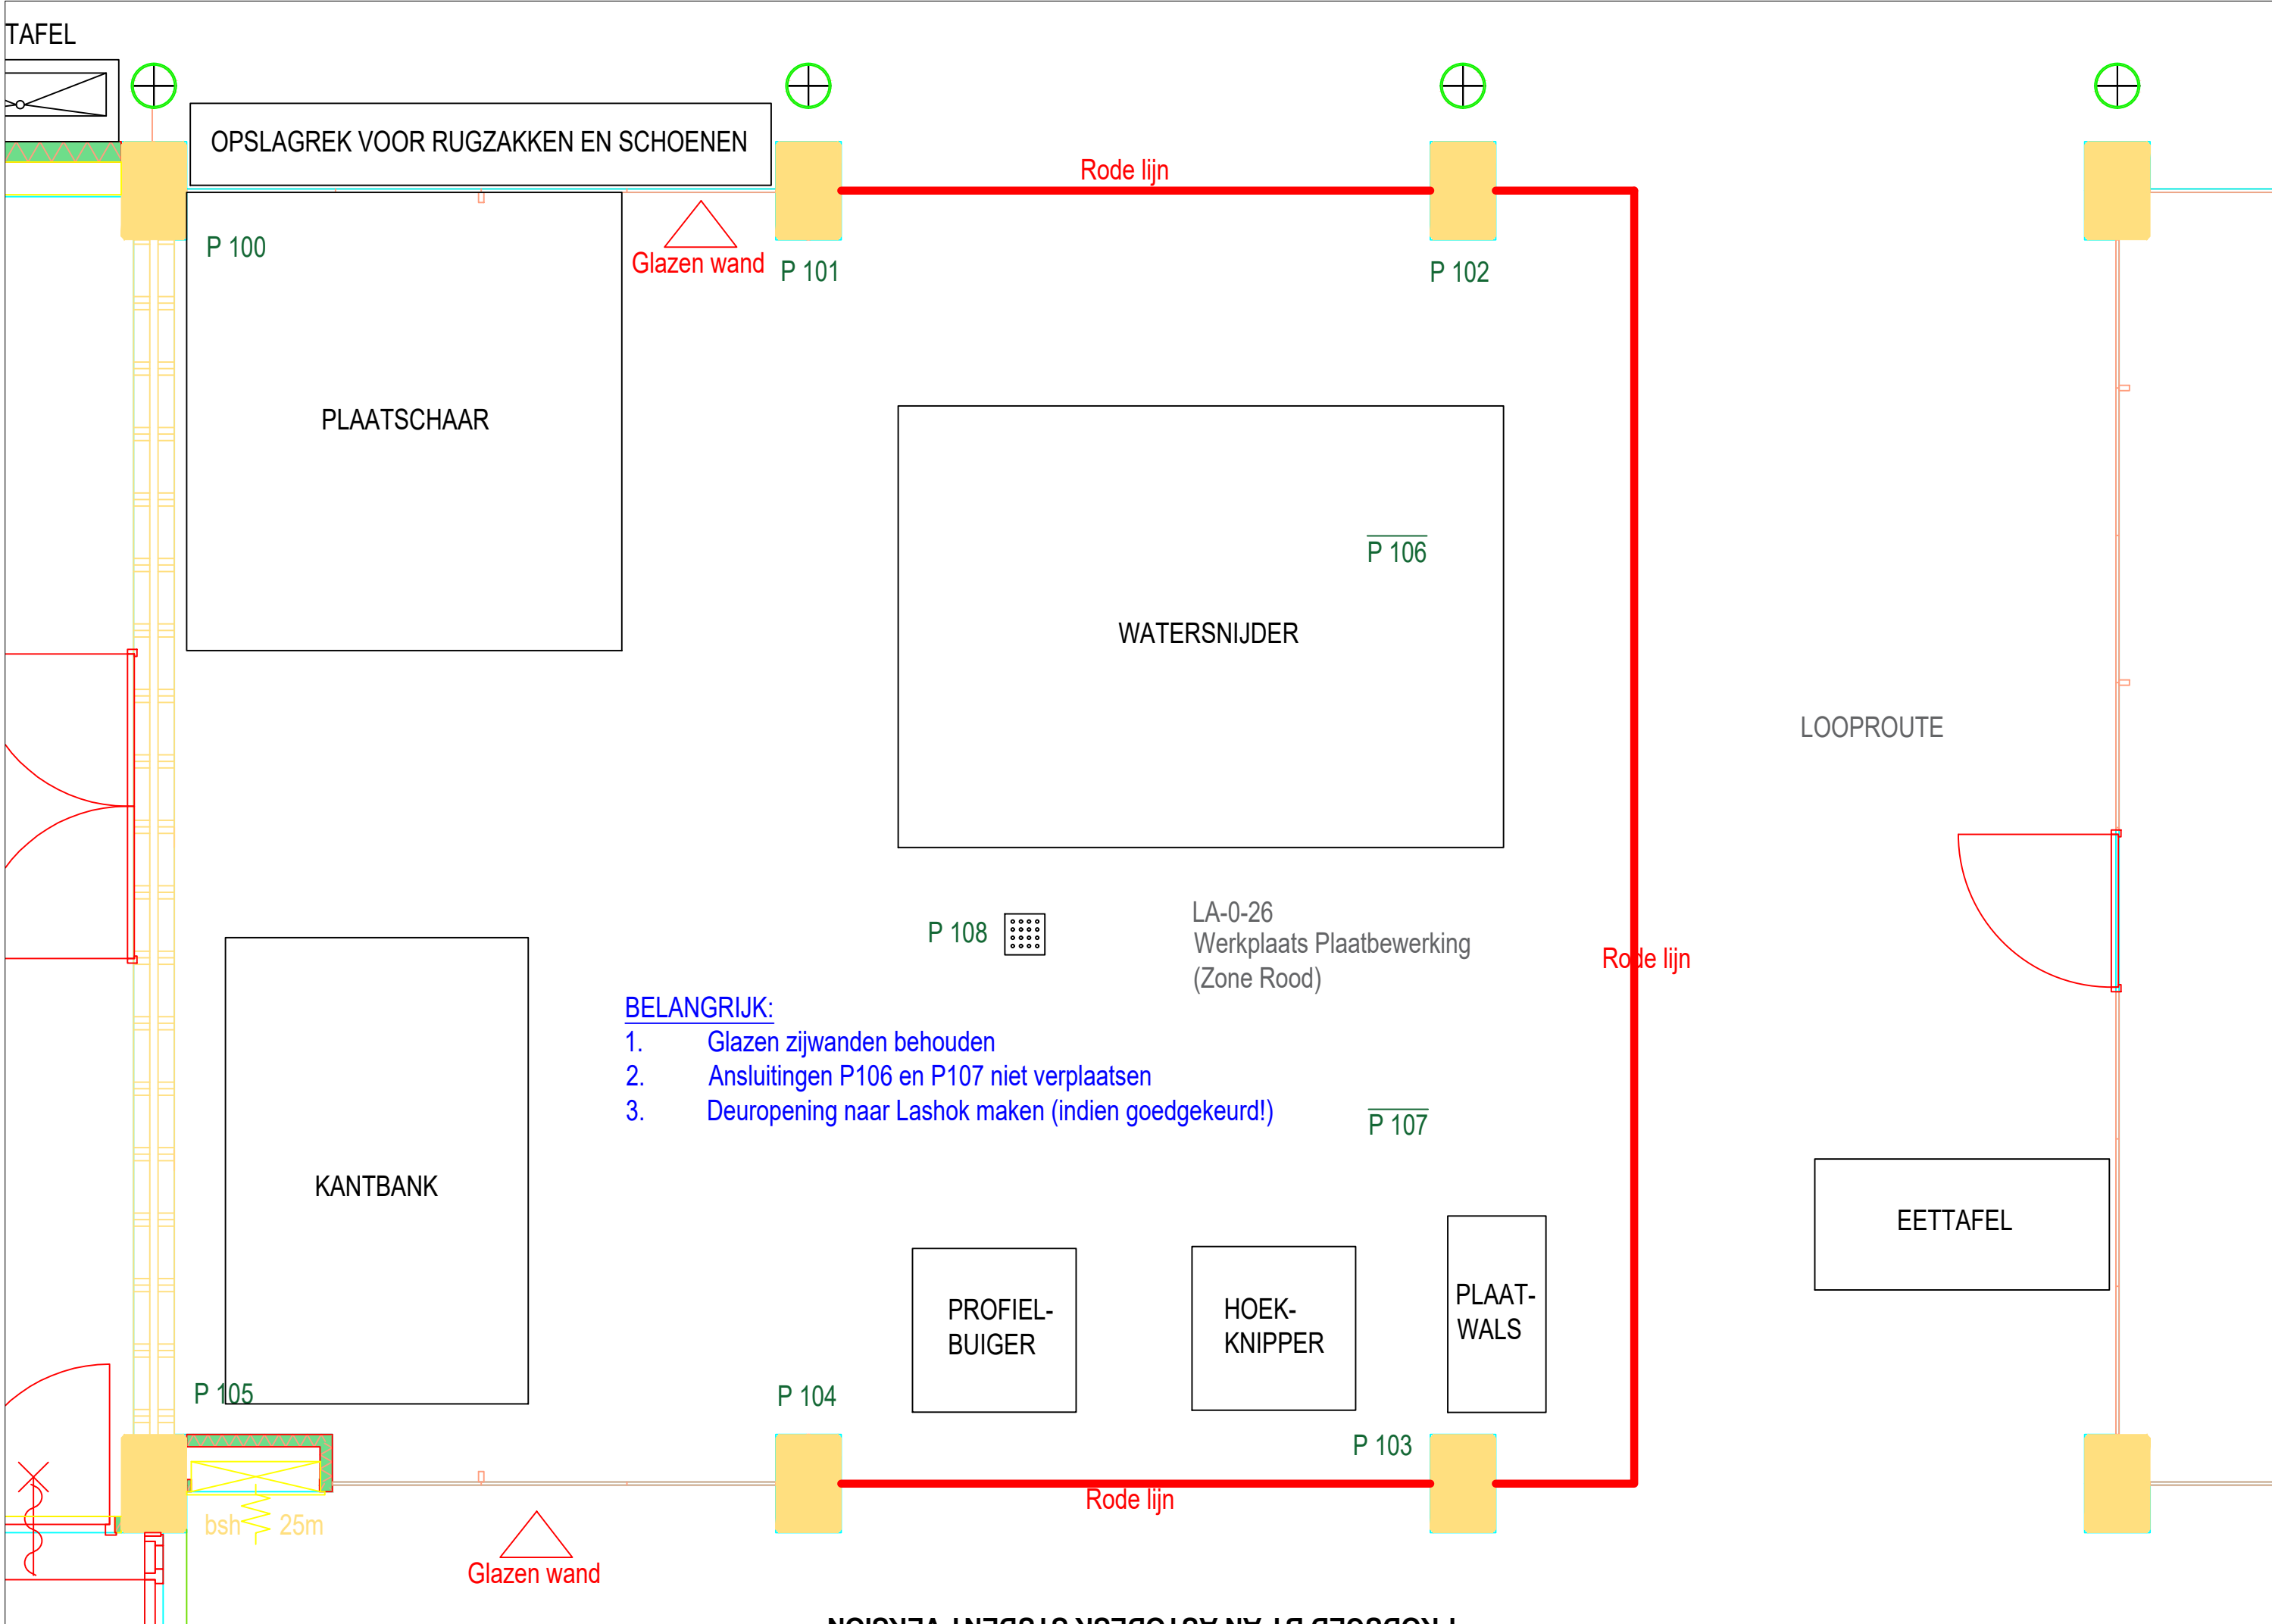

BELANGRIJK:

1. Glazen zijwanden behouden
2. Ansluitingen P106 en P107 niet verplaatsen
3. Deuropening naar Lashok maken (indien goedgekeurd!)