





1 2 3 4 5 6 7 8 9 10 11 12 13 14 15 16 17 18 19 20 21 22 23 24 25 26 27 28 29 30 31 32 33

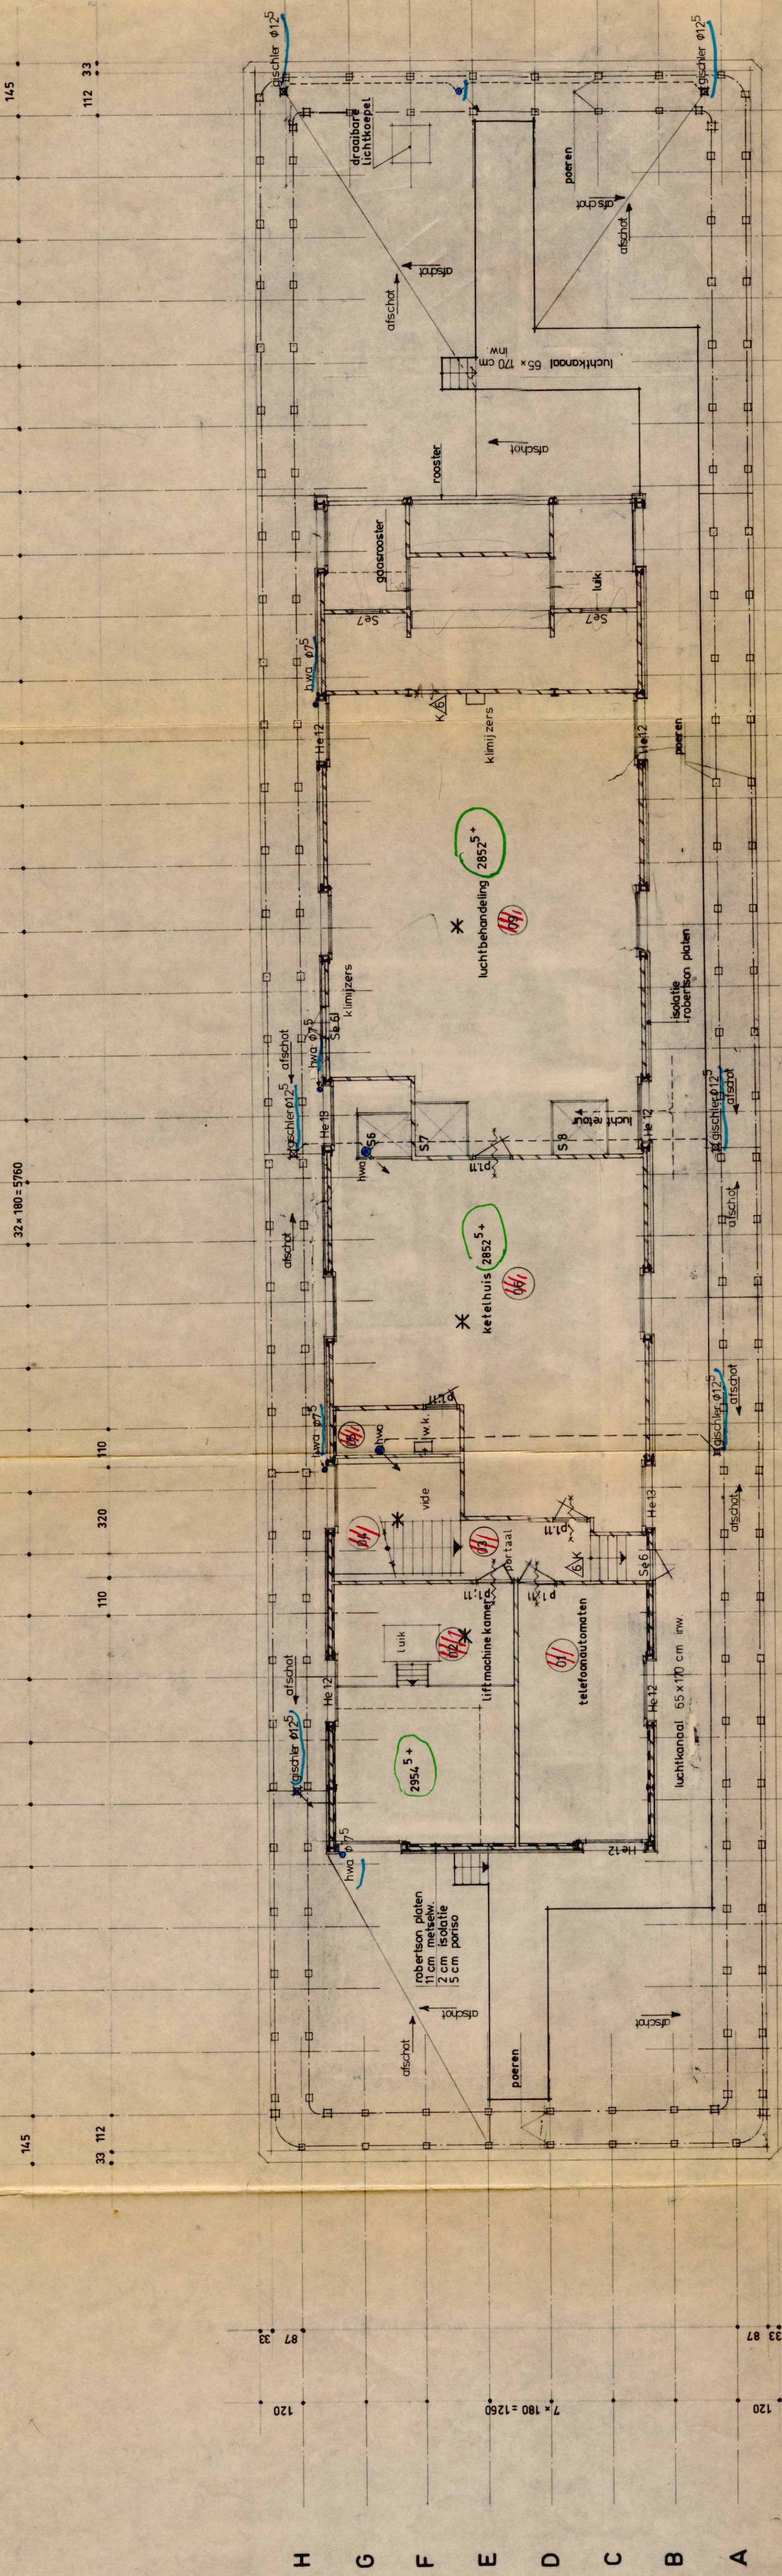

- OPMERKING
- gewapend beton
 - metseelwerk
 - poris o
 - zelfsluitend
 - brandwerend
 - S schacht
 - * noodverlichting
 - Δ K koolduursneewebusser 6 kg inhoud

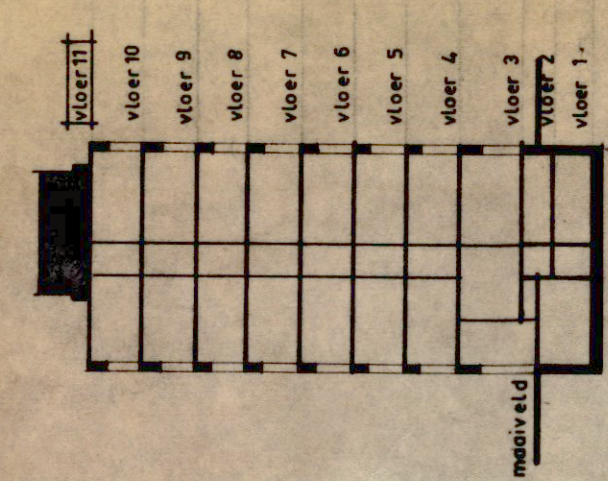

- RENVOL
- 01 telefoonautomaten
 - 02 liftmachinekamer
 - 03 portaal
 - 04 hoofdtrappenhuis
 - 05 werkruimte
 - 06 keukelruimte
 - 07 koelruimte
 - 08 ventilatorruimte
 - 09 luchtbehandeling

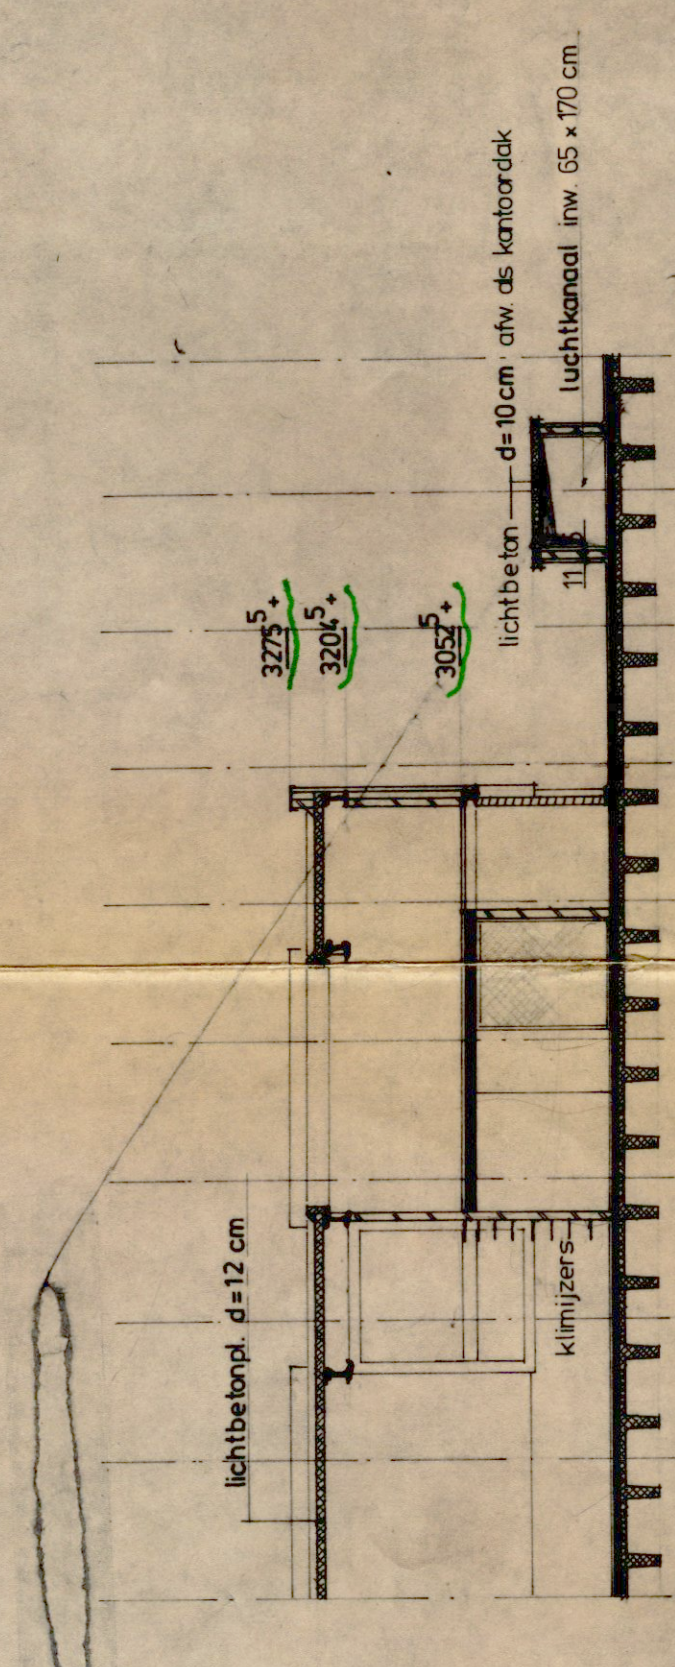
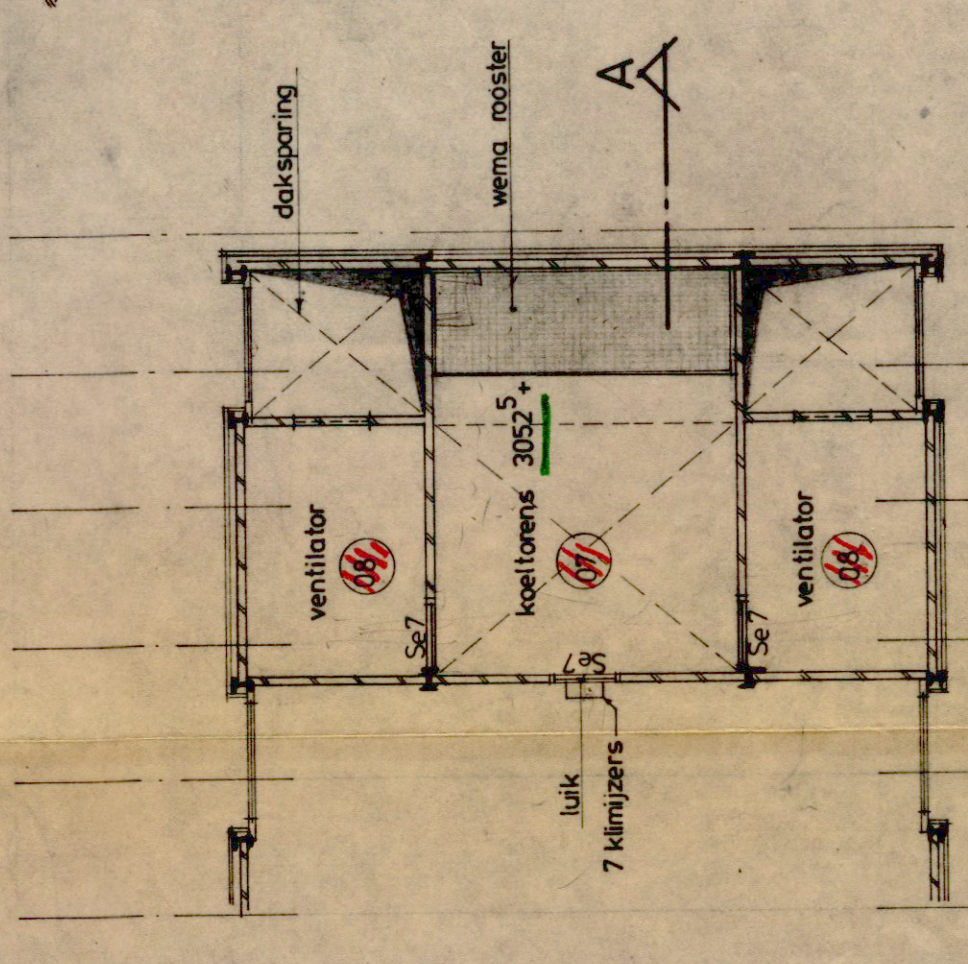


22 23 24 25 26 27

plattegrond entresol

21 22 23 24 25 26 27 28 29 30

doorsnede A

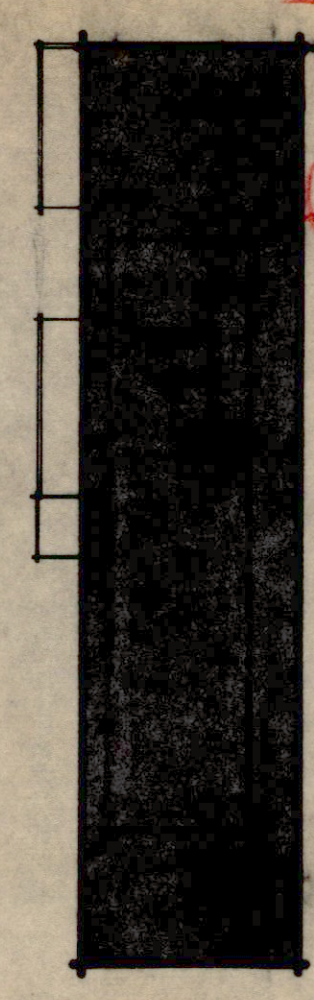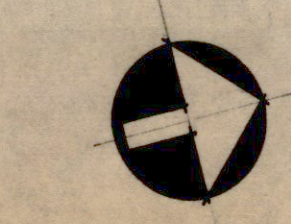

Beide

RIJKSGEBOUWENDIENST		982	
president kennedylaan 7 's gravenhage		HOOFD AFDELING BOUW ONTWERP F. SEVENHUYSEN	
no. wijziging		CENTRAAL BELASTINGGEBOUW DORDRECHT	
datum		schaal 1:100	
get. 15.11.73		vloer 11	
