


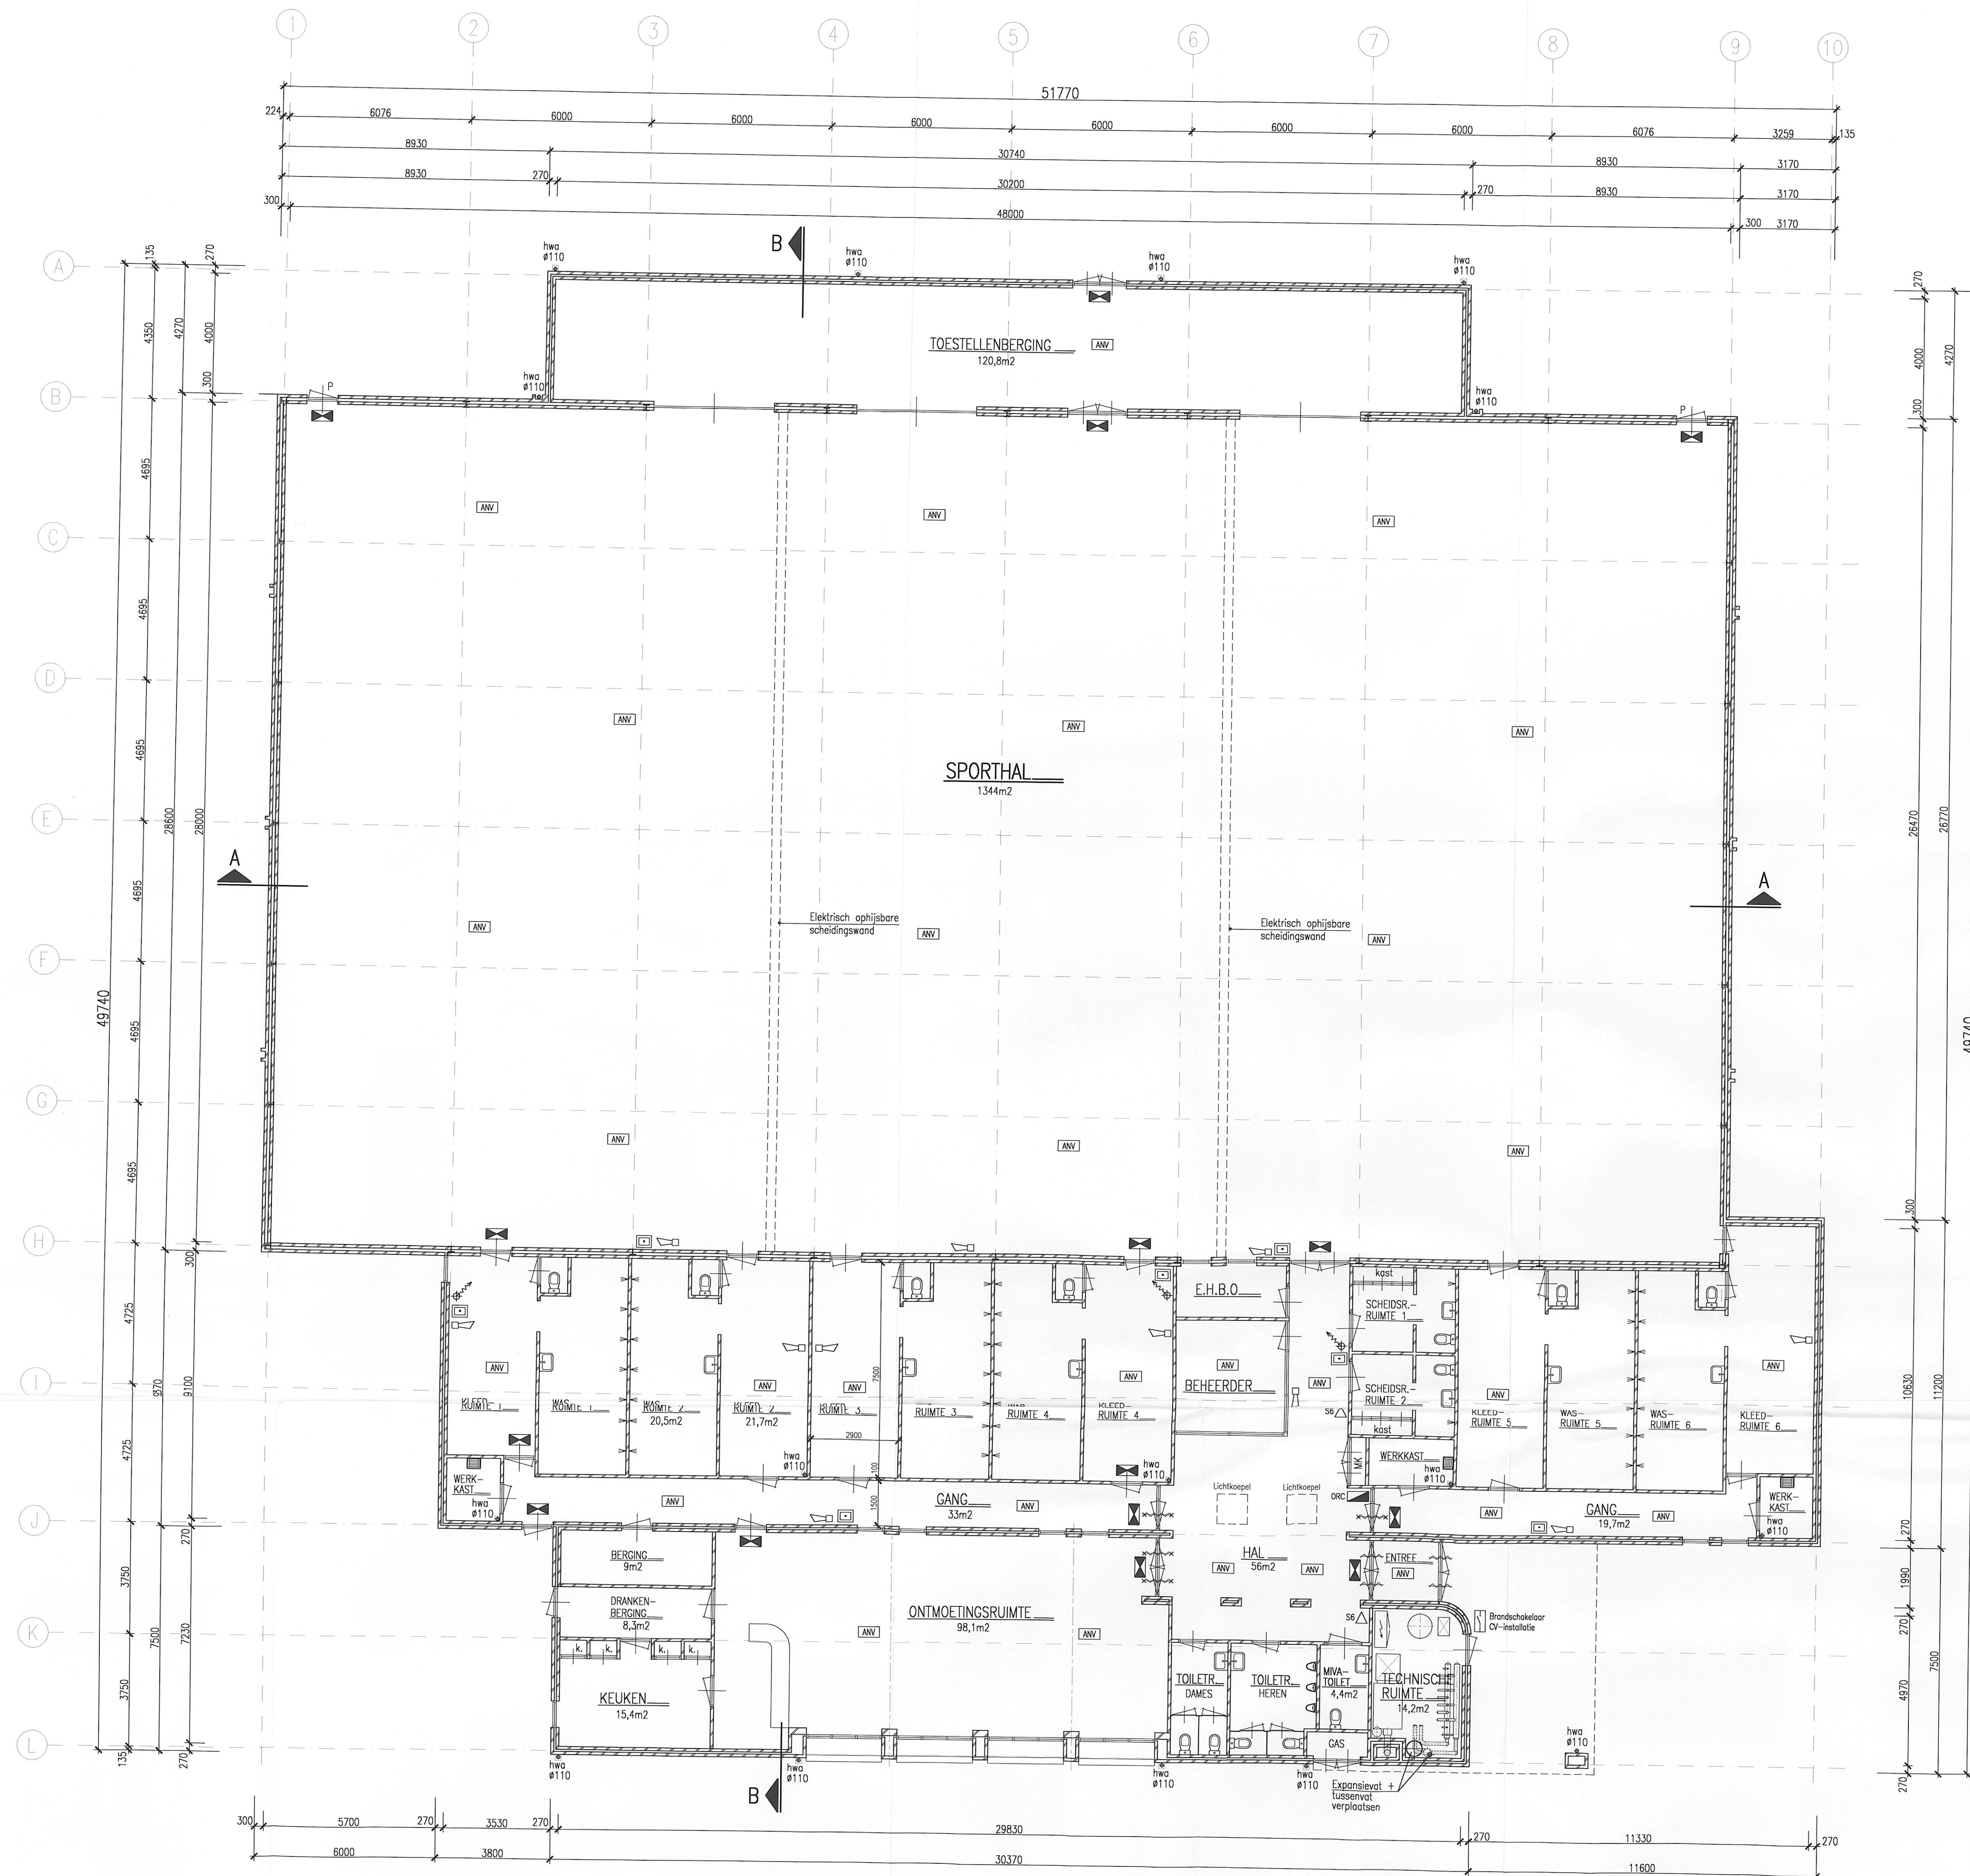


PLATTEGROND BEGANE GROND

RENVOL

- Metselwerk
- Zelfsluitende deur
- Brandwerende zelfsluitende deur
- Vluchtdoor: uitsluitend afsluitbaar met panieksluiting
- Transparantverlichtings armatuur
- Algemeen noodverlichtingsarmatuur
- Brandlanghospaal 20m
- Handmelder
- Ontruimingsignaal (Slow-whoop)
- Dragbaar blustoestel S = Schuimblusser
- Ontruimings centrale

MAATVOERING IN HET WERK CONTROLLEREN

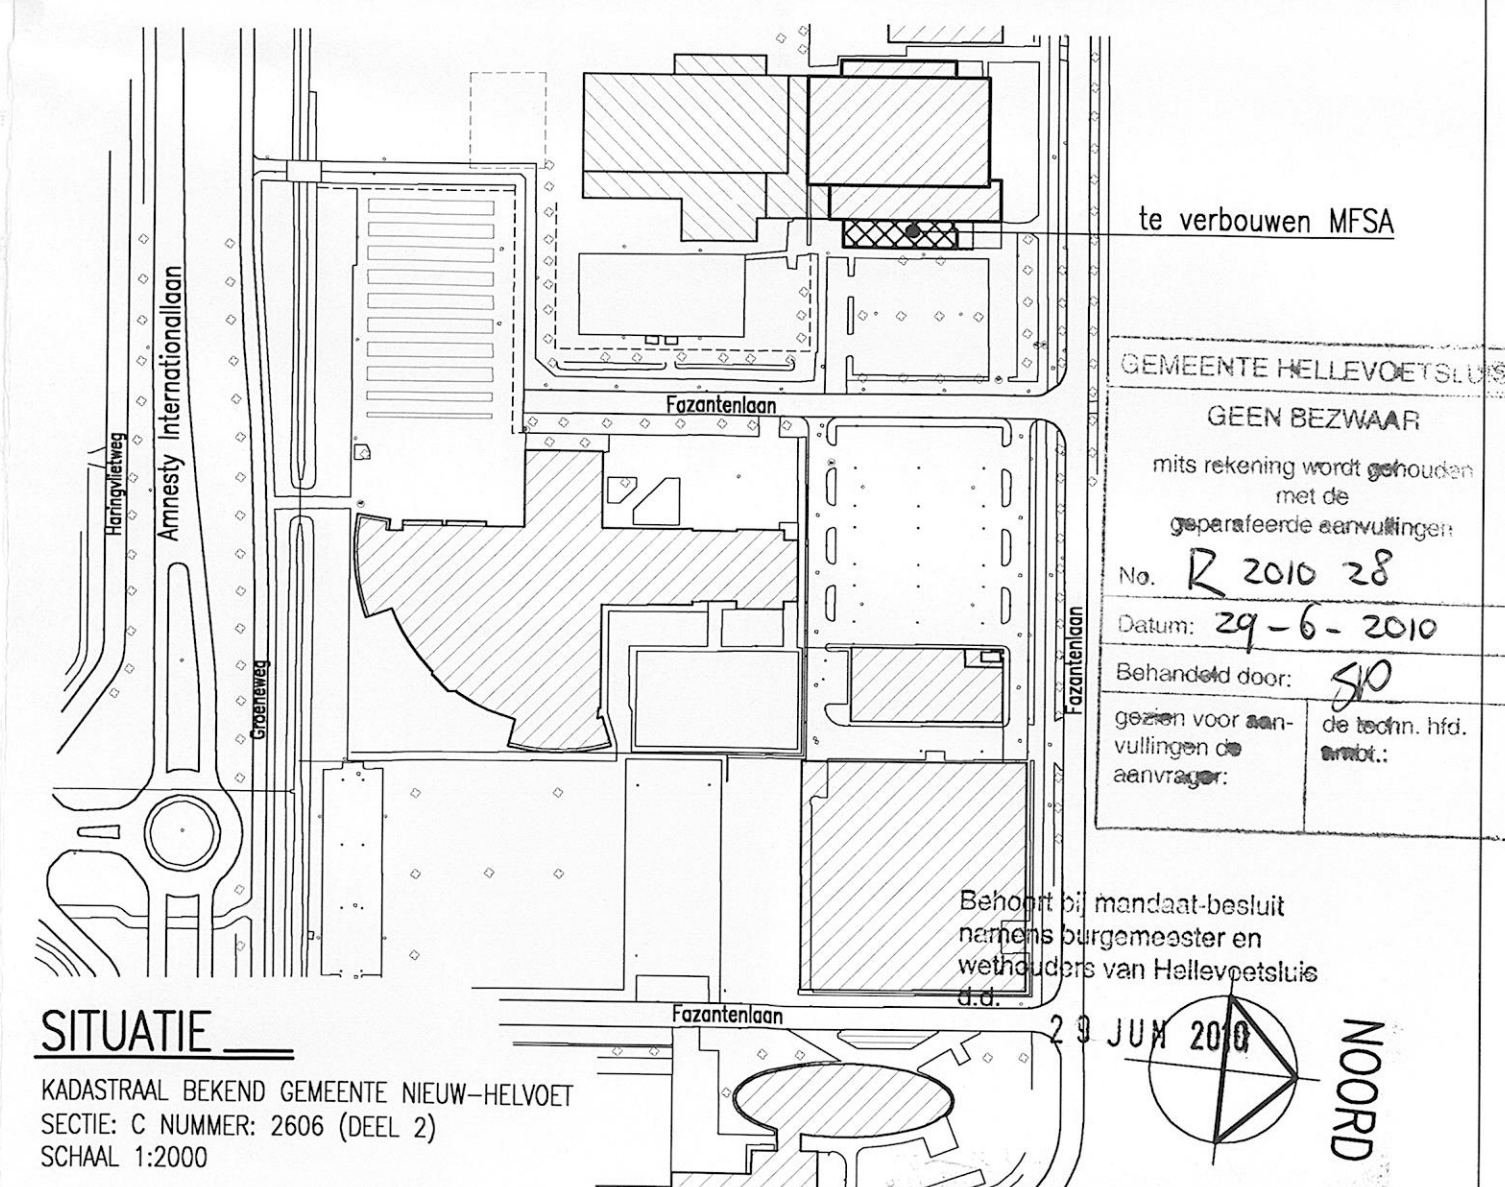

SITUATIE
KADASTRAAL BEKEND GEMEENTE NIEUW-HEIWOET
SECTIE C NUMMER: 2606 (DEEL 2)
SCHAL 1:2000

Revisie	Getekend	Omschrijving	Datum	K.B.
0	A.S.	ANVRAG BOUWVERGUNNING	17 JUNI 2010	08-03-2010
Onderwerp	VERBOUWING MFSA TE HELLEVOETSLUIS			
Onderdeel	BESTEKTEKENING BESTANDE TOESTAND PLATTEGROND BEGANE GROND - SITUATIE			
Opdrachtgever	ASK ROMAIN BOUW B.V. - POSTBUS 1732 - 4700 BS ROOSENDAAL			
Getekend		A.S.	Gekontrolend	K.B.
Schaal		1:100	Formaat	A0
Datum		20-10-2008	Revisie	0
Projectnr.		BHBE	07-2463	
Documentnummer		91138	301	