


- RUIMTENUMMERS begane grond**
- 0.01 - hoofdentree/hal.
 - 0.02 - verkeersruimte.
 - 0.03 - administratie/receptie.
 - 0.04 - maatschappelijk werk.
 - 0.05 - logopedie.
 - 0.06 - orthopedagogie.
 - 0.07 - conciërgerepro.
 - 0.08 - personeelsruimte/pantry.
 - 0.09 - server/ICT.
 - 0.10 - interne begeleiding.
 - 0.11 - installaties/mk.
 - 0.12 - archief.
 - 0.13 - MIVA / personeels toilet.
 - 0.14 - werkkast.
 - 0.15 - adjunct directeur.
 - 0.16 - directeur.
 - 0.17 - lokaal techniek.
 - 0.18 - lokaal verzorging.
 - 0.19 - gemeenschapsruimte.
 - 0.20 - speellokaal.
 - 0.21 - entree/hal.
 - 0.22 - cluster bovenbouw.
 - 0.22a - cluster bovenbouw verkeersruimte.
 - 0.23 - leerlingtoiletten.
 - 0.24 - leerlingtoiletten.
 - 0.25 - leerlingmiddelen berging.
 - 0.26 - leerlingmiddelen berging.
 - 0.27 - groepsruimte.
 - 0.28 - groepsruimte.
 - 0.29 - groepsruimte.
 - 0.30 - gaskast.
 - 0.31 - entree/hal.
 - 0.32 - cluster middenbouw.
 - 0.32a - cluster middenbouw verkeersruimte.
 - 0.32b - cluster middenbouw verkeersruimte.
 - 0.33 - leerlingmiddelen berging.
 - 0.34 - leerlingtoiletten.
 - 0.35 - leerlingtoiletten.
 - 0.36 - groepsruimte.
 - 0.37 - groepsruimte.
 - 0.38 - groepsruimte.
 - 0.39 - leerlingmiddelen berging.
 - 0.40 - leerlingmiddelen berging.
 - 0.41 - cluster onderbouw.
 - 0.41a - cluster onderbouw verkeersruimte.
 - 0.42 - buitenberging.
 - 0.43 - leerlingtoiletten.
 - 0.44 - leerlingtoiletten.
 - 0.45 - groepsruimte.
 - 0.46 - groepsruimte.
 - 0.47 - berging speellokaal.
 - 0.48 - verkeersruimte.
 - 0.48a - verkeersruimte (laag).
 - 0.49 - verkeersruimte.
 - 0.50 - verkeersruimte.

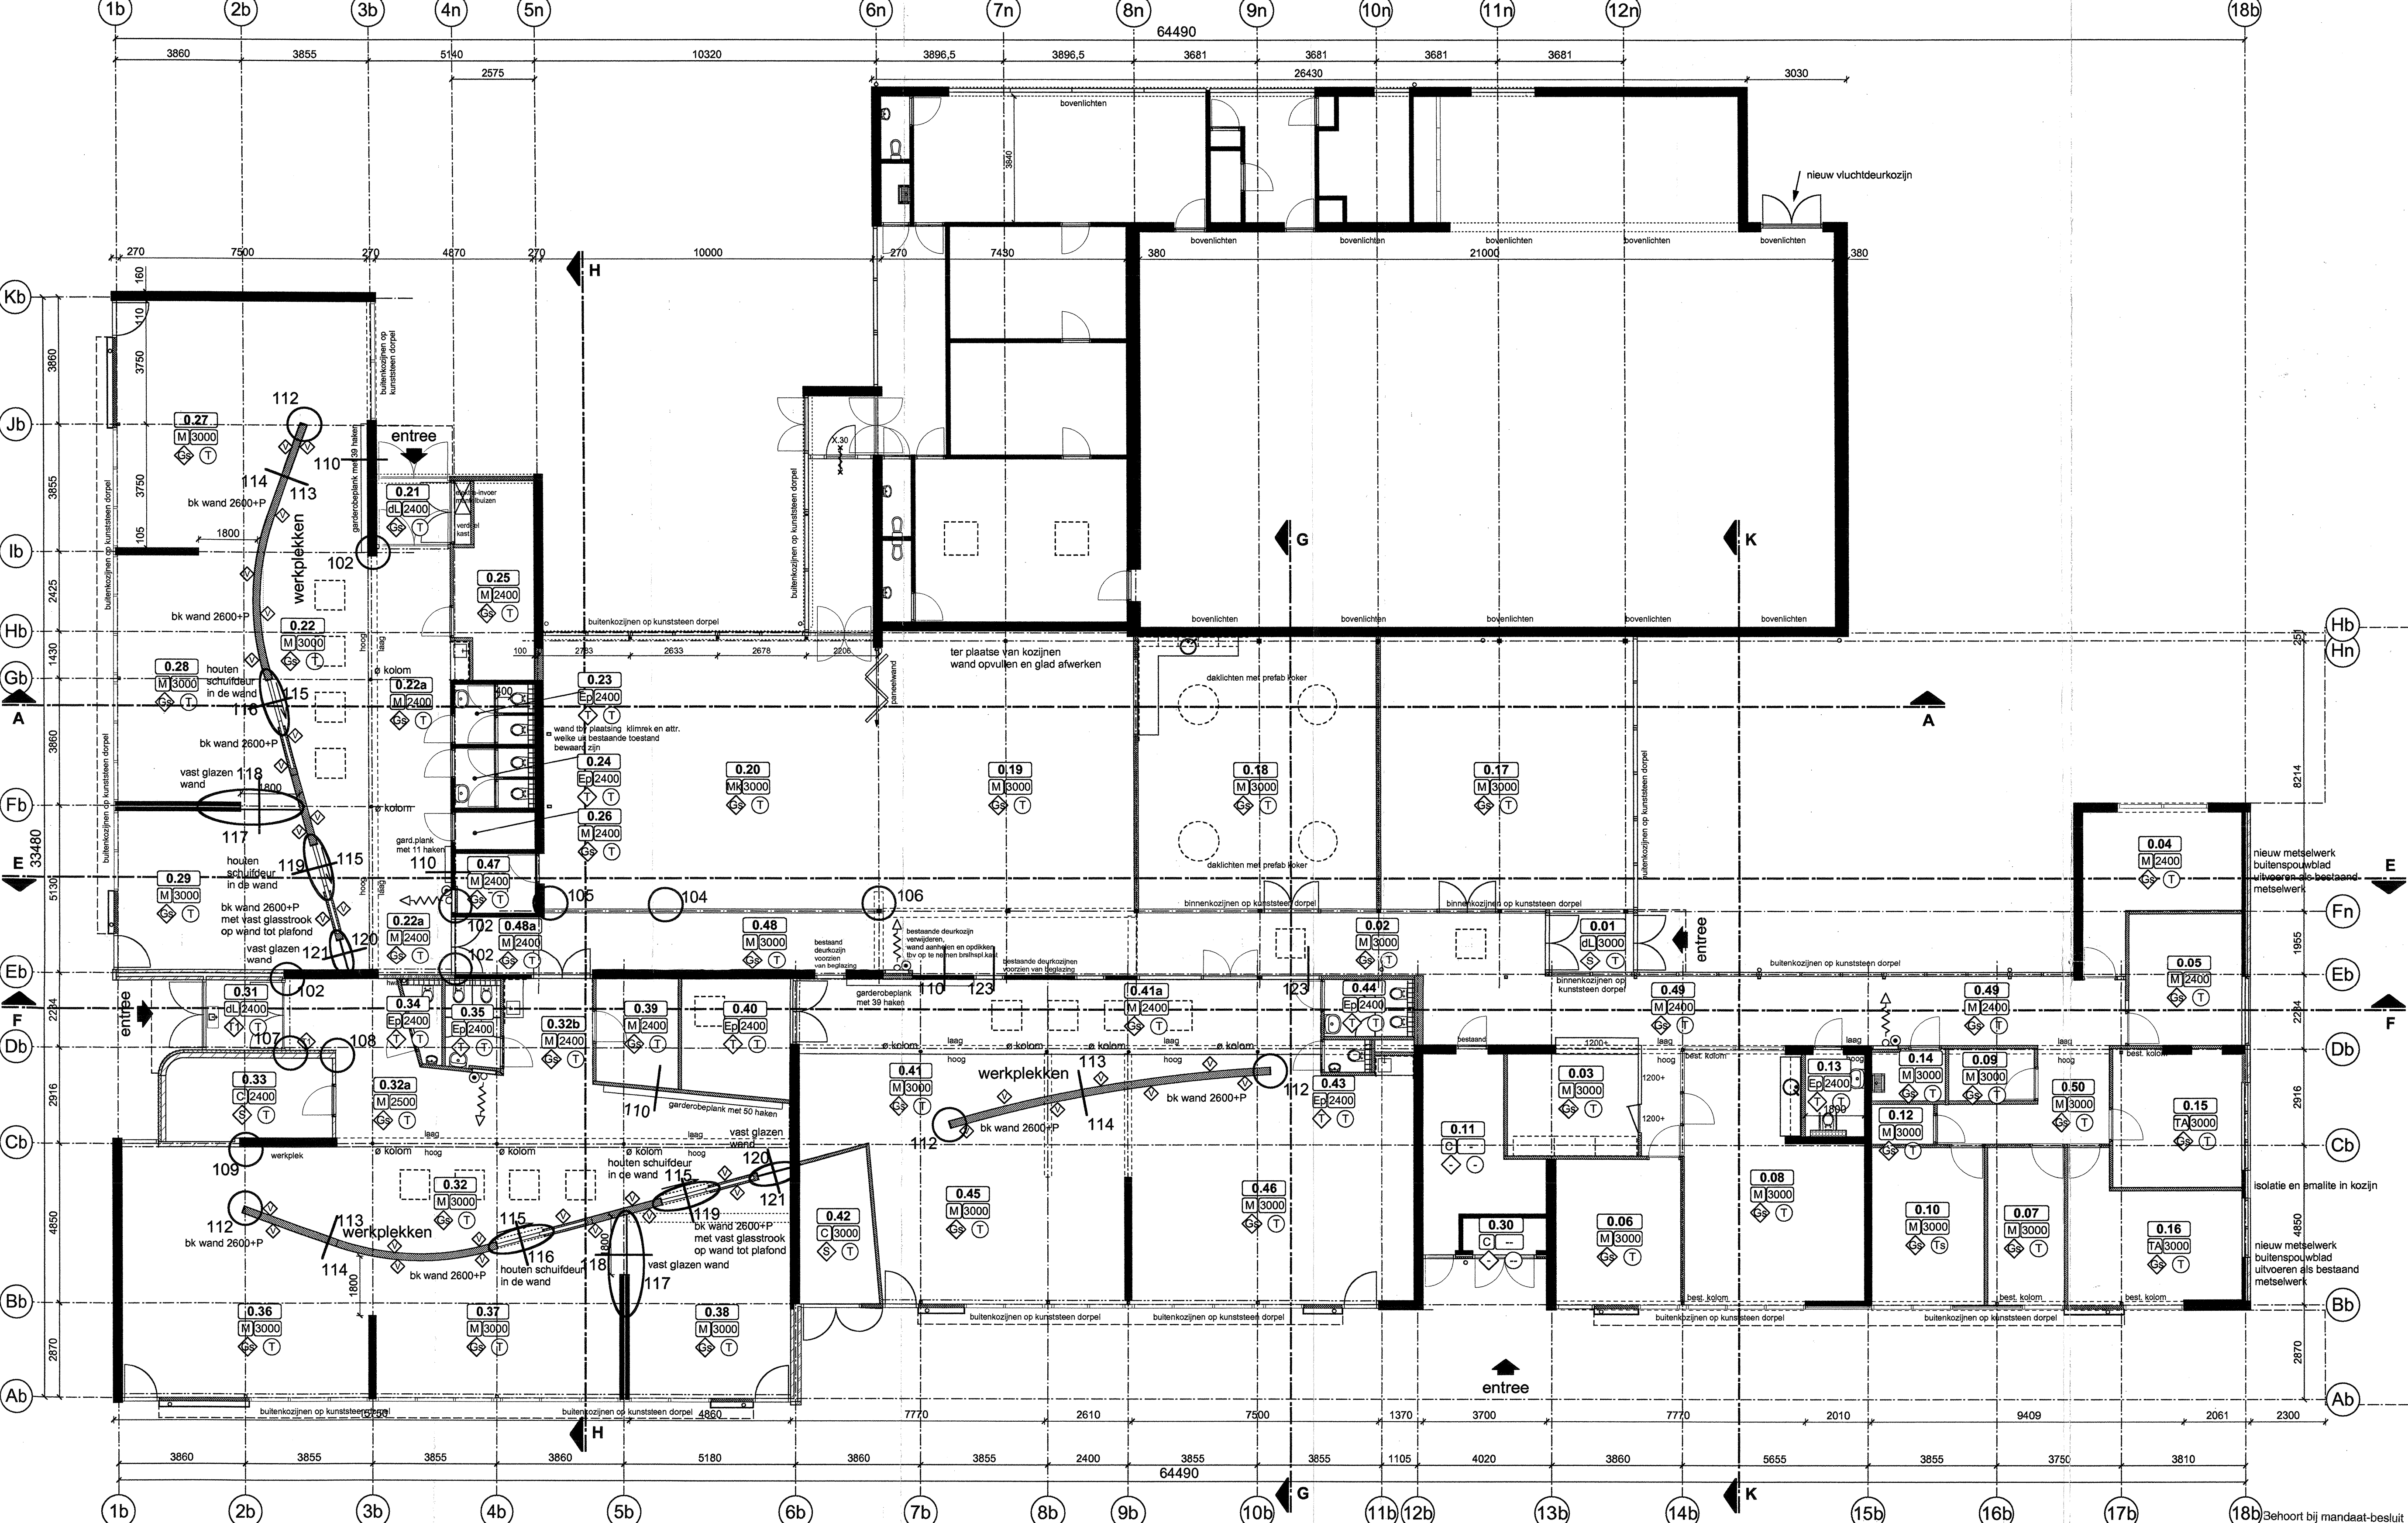

behoort bij mandaat-besluit
namens burgemeester en
wethouders van Hellevoetsluis
d.d. 19 MEI 2008

GEEN BEZWAAR
mits rekening wordt gehouden
met de
geplande aanvullingen
28-07-08
19/07/08

RENVOOI materialen.

- bestaande wand / vloer.
- baksteen
- kalkzandsteen
- massieve wand.
- wandtegels.

ruimtenummer
vrije hoogte onder verlaagd plafond
algemeen geldende plafondafwerking
algemeen geldende vloerafwerking
algemeen geldende wandafwerking

RENVOOI wandafwerking (eindafwerking)

- glasvliesweefsel met sauswerk in n.t.b. kleur over volledige hoogte van wand
- tegelwerk, hoogte vlg. bijlage sanitair
- mozaïk tegelwerk (op isolatieplaat)
- sauswerk op stucwerk
- vescom vinyl

RENVOOI plafond (eindafwerking)

- systeemplafond zichtsysteem, platen 600x600 in (niet standaard) kleur.
- sauswerk tegen gesloten gipsplaten

RENVOOI vloerafwerking (eindafwerking)

- tapijt.
- marmoleum.
- borstelmat met 50% schuim- en 50% droogloopzone op zandcement dekvloer
- epoxy mortelvloer
- marmoleum met kurkement
- zandcement met Carborundum

RENVOOI veiligheidsvoorzieningen

- deur zelfsluitend+aantal minuten w.b.d.o. incl. zij-en bovenlichten
- brandwerende pui in min.
- brandwerendheid constructie in minuten
- deur zelfsluitend.
- brandlanghaspel in kast met handbrandmelder

project : De Windroos

opdrachtgever: Gemeente Hellevoetsluis

tekening : Nieuwe indeling plattegrond

fase : Bijlage vraagspecificatie

architectenbureau
janweeda
schiedamsesingel 181.
3012 bb rotterdam.

tel. : 010 - 4333033
fax : 010 - 4149245.

tekeningnummer : 0551-VS-01

wijz. E:

wijz. D:

wijz. C:

wijz. B:

wijz. A:

datum: 20-12-2007

schaal: 1:100

formaat: A1