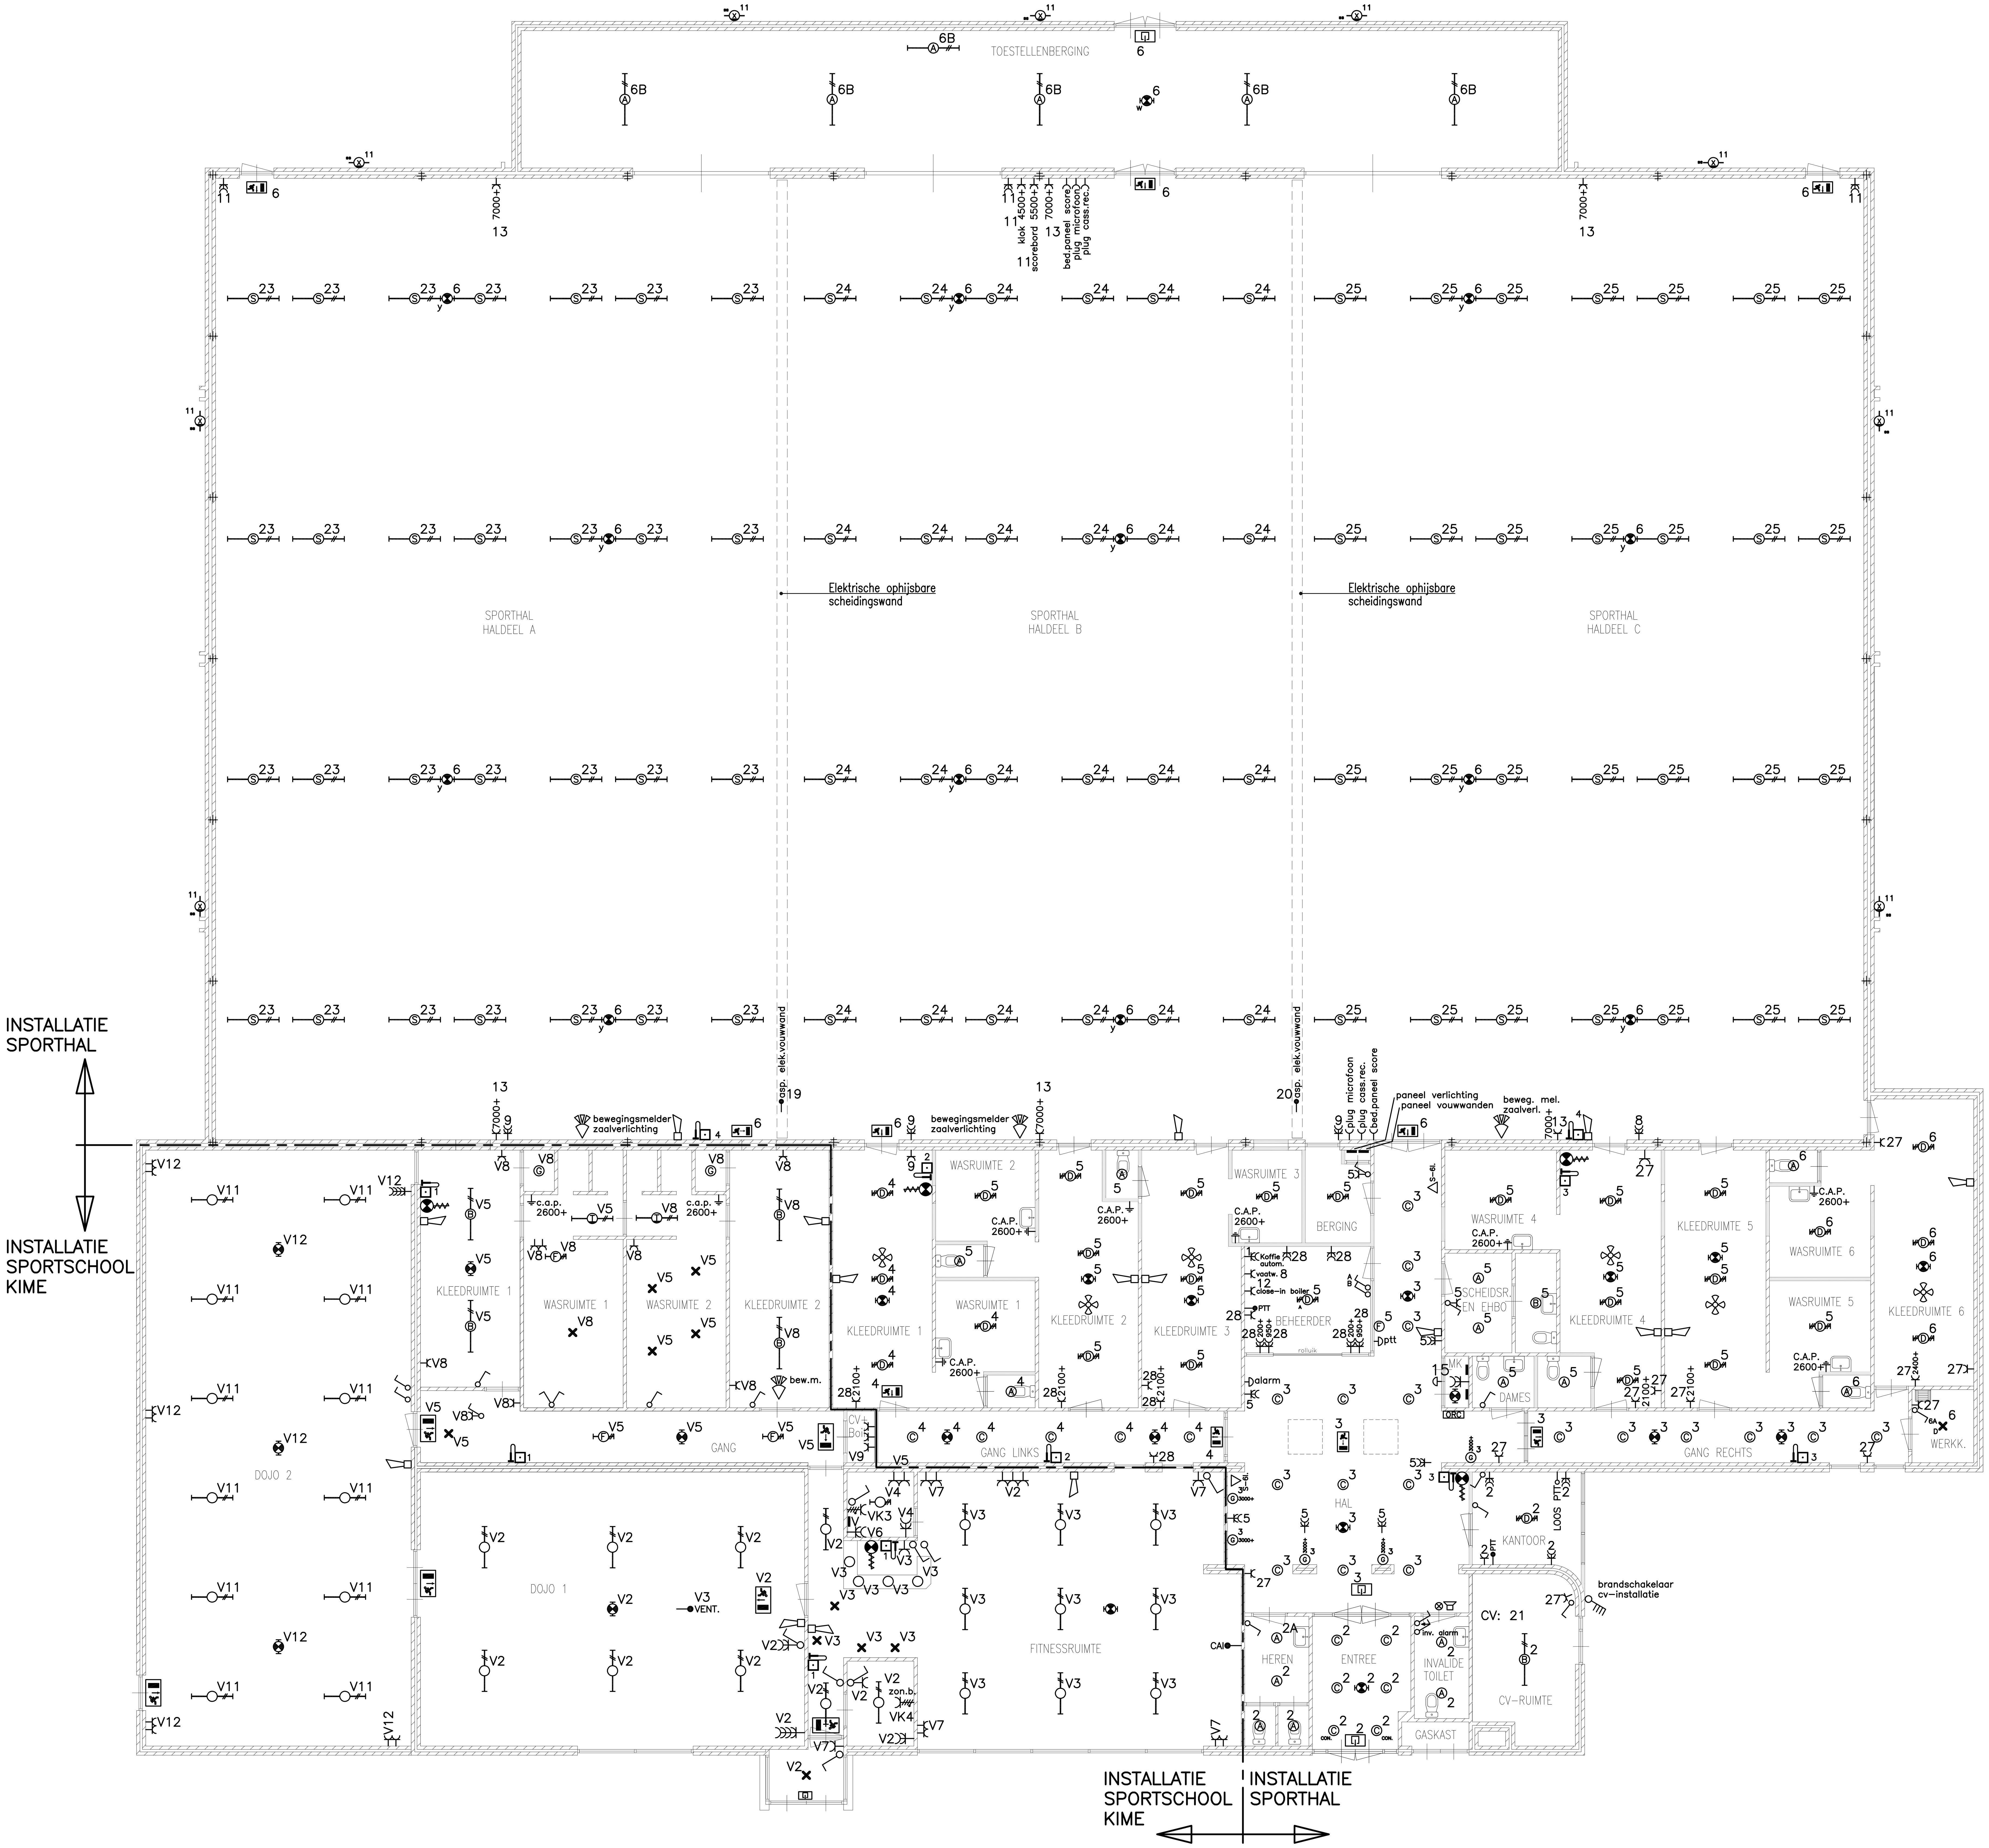

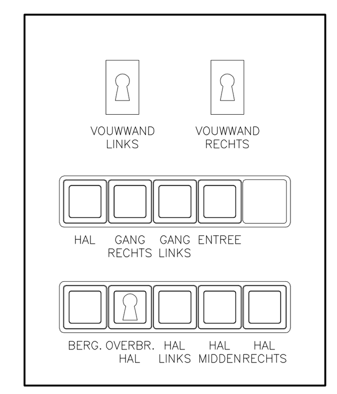

PANEEL
VERLICHTING EN VOUWWANDEN

RENVOOI

- Noodverlichtingsarmatuur
- Transparant noodverlichtingsarmatuur
- Transparant noodverlichtingsarmatuur
- Handbrandmelder
- Whoop
- ORC Brandmeldcentrale
- Brandblushaspel
- Draagbaar blustoestel
  - P = Poederblusser
  - K = Koolzuursneeuwblusser (CO2)
  - S = Schuimblusser
  - W = Waterblusser
  - Cijfer geeft aantal liters aan.

- Ⓐ Opaal, 1x13W
- Ⓑ Opaal, 1x18W
- Ⓒ 2x18W
- Ⓓ Norton REZ, 4x18W
- Ⓔ REM S
- Ⓕ Dijkstra wandarmatuur 100W
- Ⓖ Wandarmatuur GU 10 15W

Rev.	Datum	Get.	Omschrijving
A	22-01-2016	R.B	Complete revisie werk bijwerken. (werknummer 4141)

Tekenaar	E. de Vries	ELEKTRISCHE INSTALLATIE
Datum	29-09-2008	
Schaal	1:100	
Formaat	A1	

Project : **Sporthal "De Morgenstant"**
Adres : Forel 4
Woonplaats : 3225 PA Hellevoetsluis

barendrecht-elektra bv
DISTELSTRAAT 19A 3222 XB HELLEVOETSLUIS
TEL (0181) 31 34 88 FAX (0181) 31 39 18
EMAIL : INFO@BARENDRECHTELEKTRA.NL
WEBSITE : WWW.BARENDRECHTELEKTRA.NL

Werknummer	1668
Bladnummer	E-01
Status	REVISIE
File	diverse - De Morgenstand.dwg