


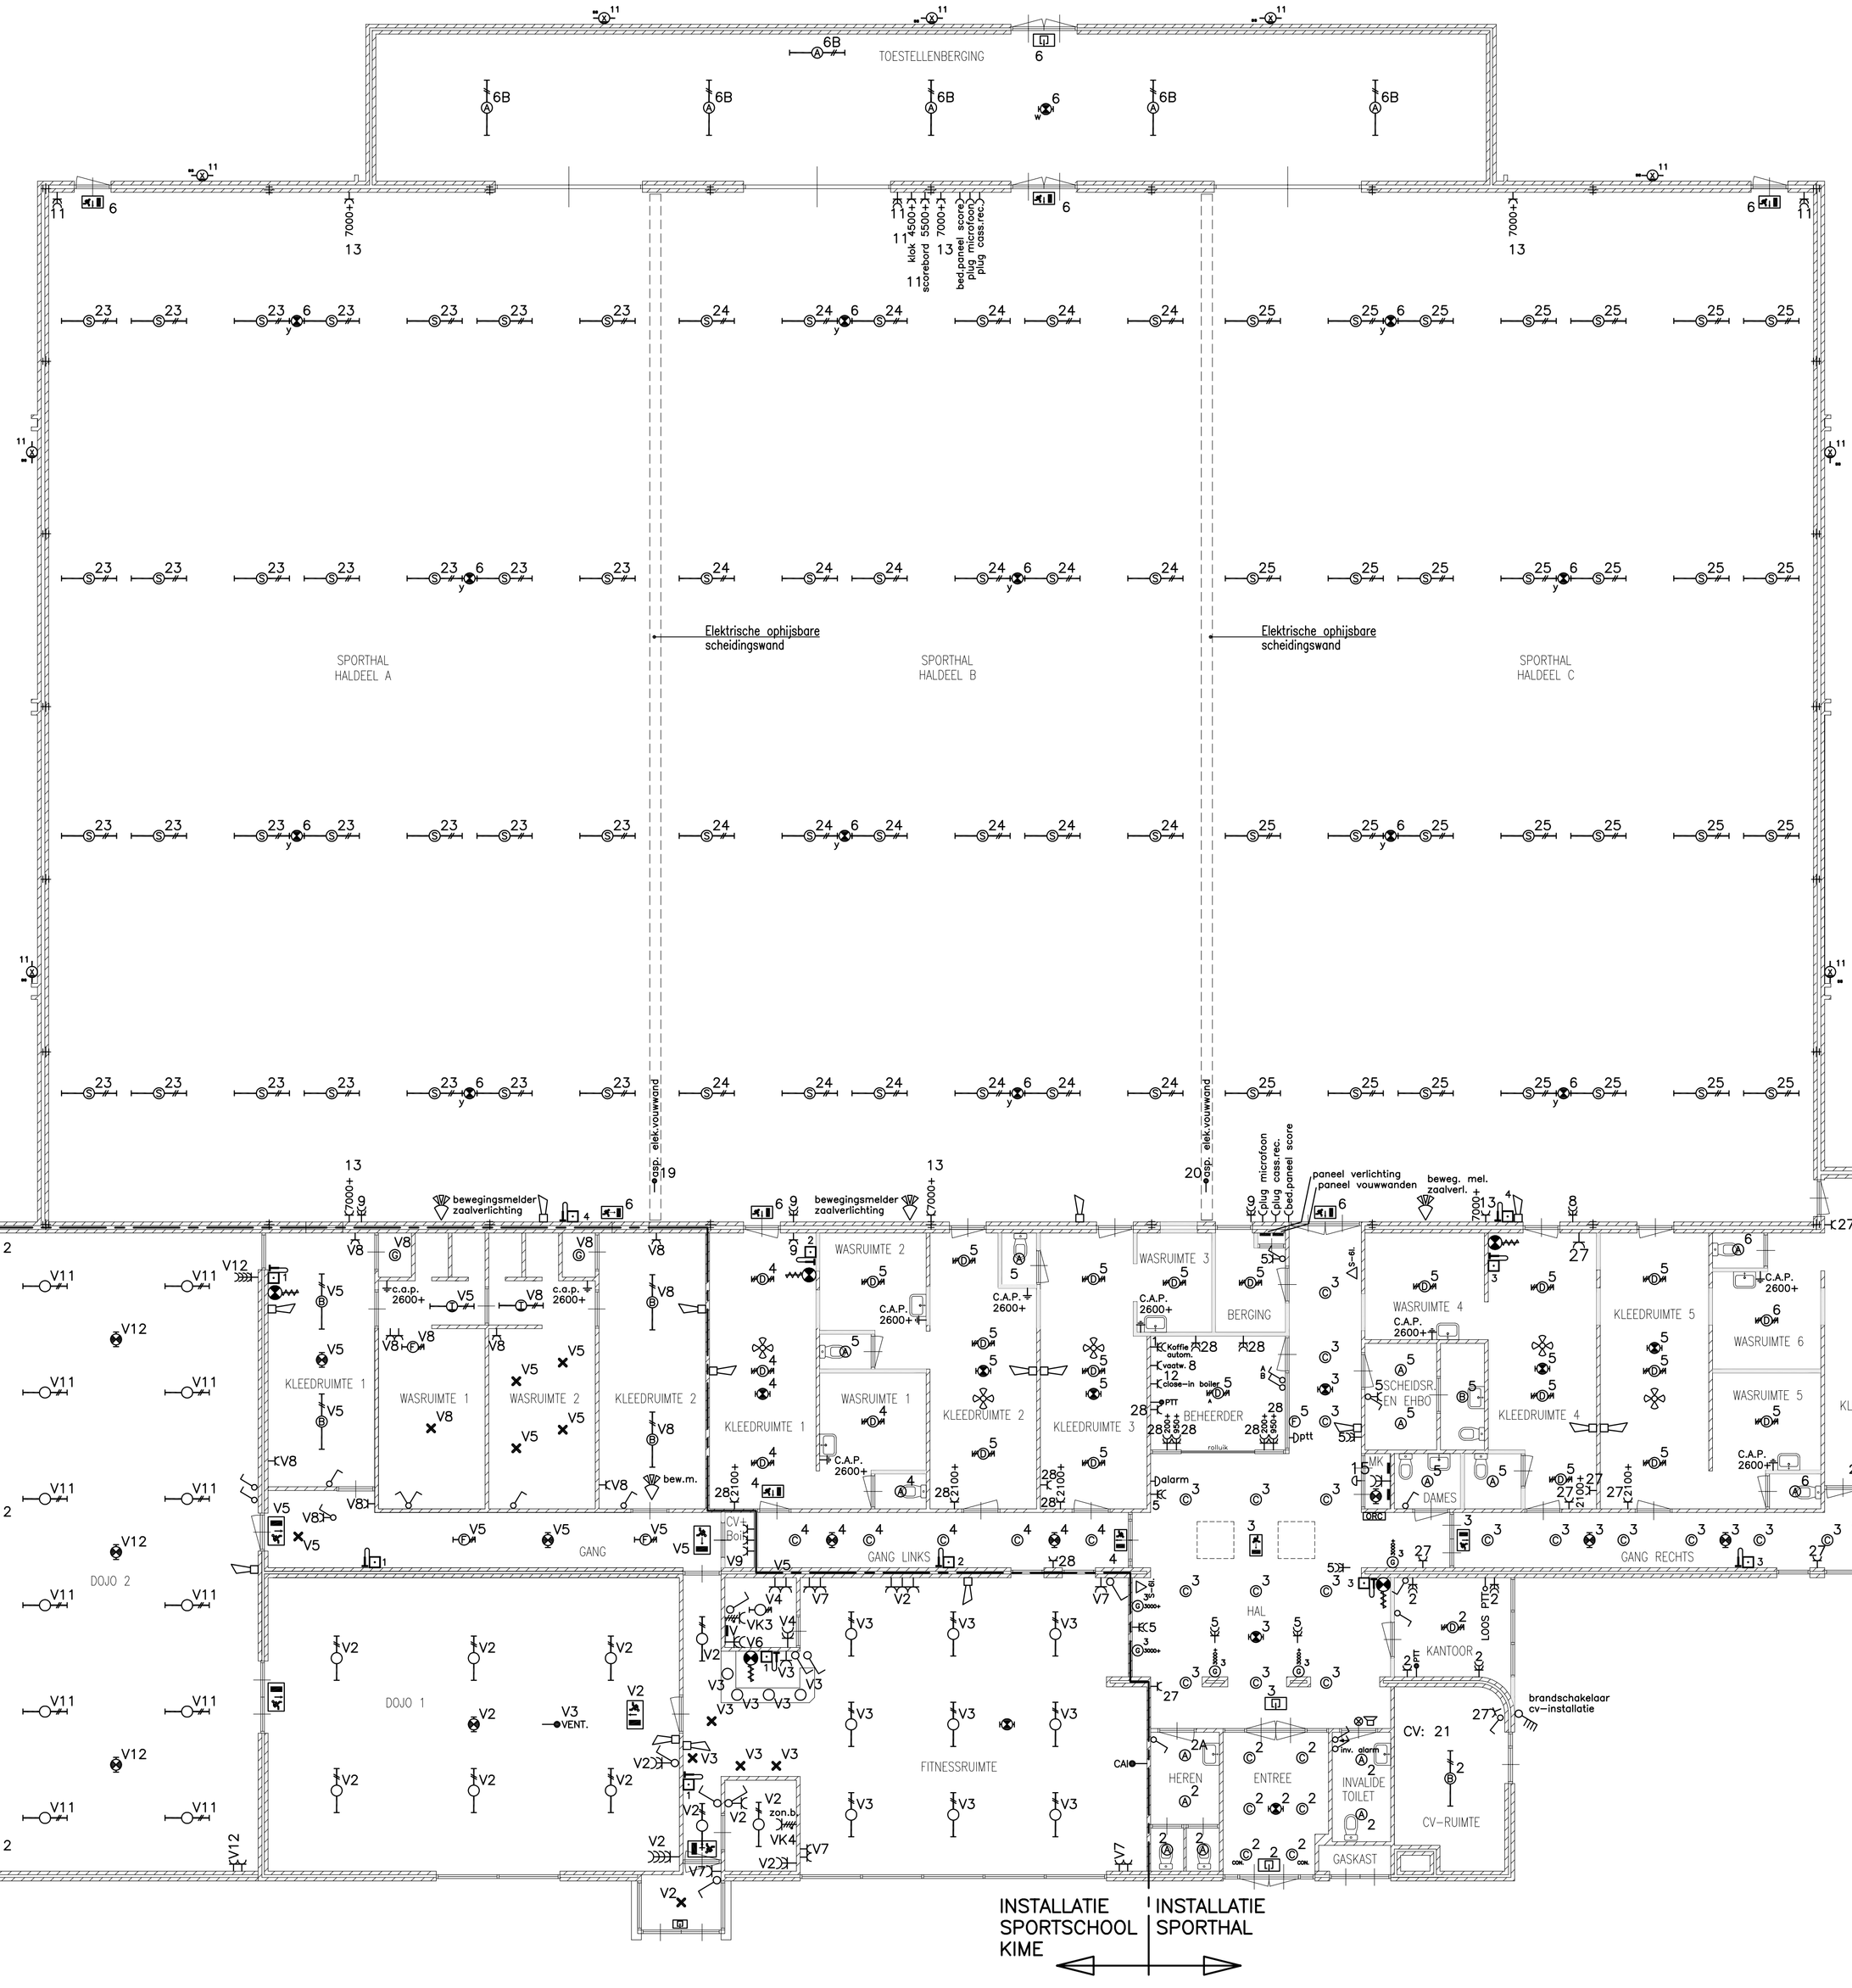


PANEEL
VERLICHTING EN VOUWWANDEN

## RENVOOI

- Noodverlichtingsarmatuur
- Transparant noodverlichtingsarmatuur
- Transparant noodverlichtingsarmatuur
- Handbrandmelder
- Whoop
- Brandmeldcentrale
- Brandblushaspel
- Draagbaar blustoestel
  - P = Poederblusser
  - K = Koolzuursneeuwblusser (CO2)
  - S = Schuimblusser
  - W = Waterblusser
  - Cijfer geeft aantal liters aan.
- Ⓐ Opaal, 1x13W
- Ⓑ Opaal, 1x18W
- Ⓒ 2x18W
- Norton REZ, 4x18W
- REM S
- Ⓕ Dijkstra wandarmatuur 100W
- Ⓖ Wandarmatuur GU 10 15W

| Rev. | Datum | Get. | Omschrijving |
|---|---|---|---|
| A | 22-01-2016 | R.B | Complete revisie werk bijwerken. ( werknummer 4141 ) |
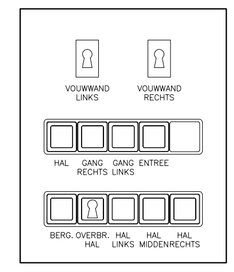
| | |
|---|---|
| Tekenaar | E. de Vries |
| Datum | 29-09-2008 |
| Schaal | 1:100 |
| Formaat | A1 |

ELEKTRISCHE INSTALLATIE

**Project** : Sporthal "De Morgenstant"
**Adres** : Forel 4
**Woonplaats** : 3225 PA Hellevoetsluis

barendrecht-elektra
DISTELSTRAAT 19A 3222 XB HELLEVOETSLUIS
TEL (0181) 31 34 88 FAX (0181) 31 39 18
EMAIL : INFO@BARENDRECHTELEKTRA.NL
WEBSITE : WWW.BARENDRECHTELEKTRA.NL

| | |
|---|---|
| Werknummer | 1668 |
| Bladnummer | E-01 |
| Status | REVISIE |
| File | diverse - De Morgenstand.dwg |