
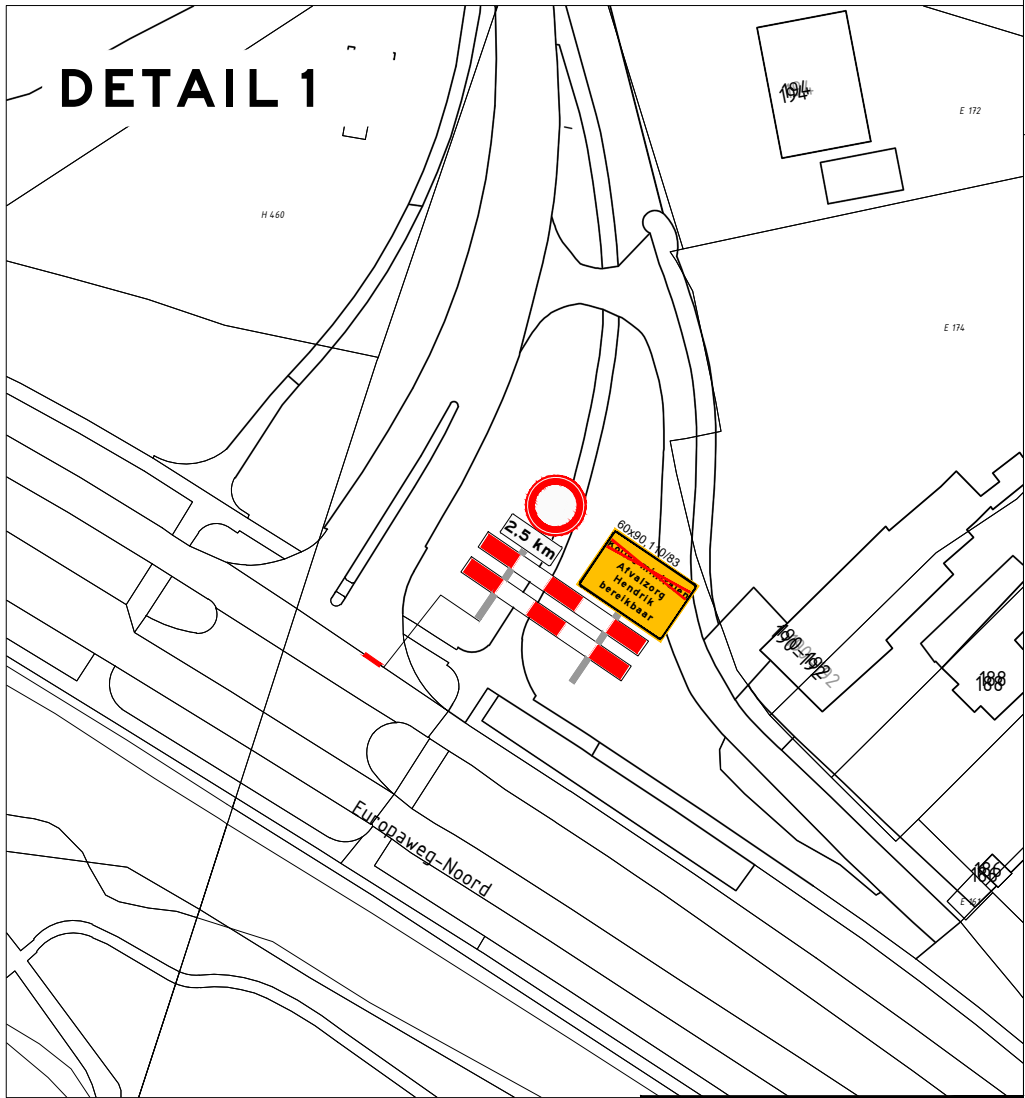
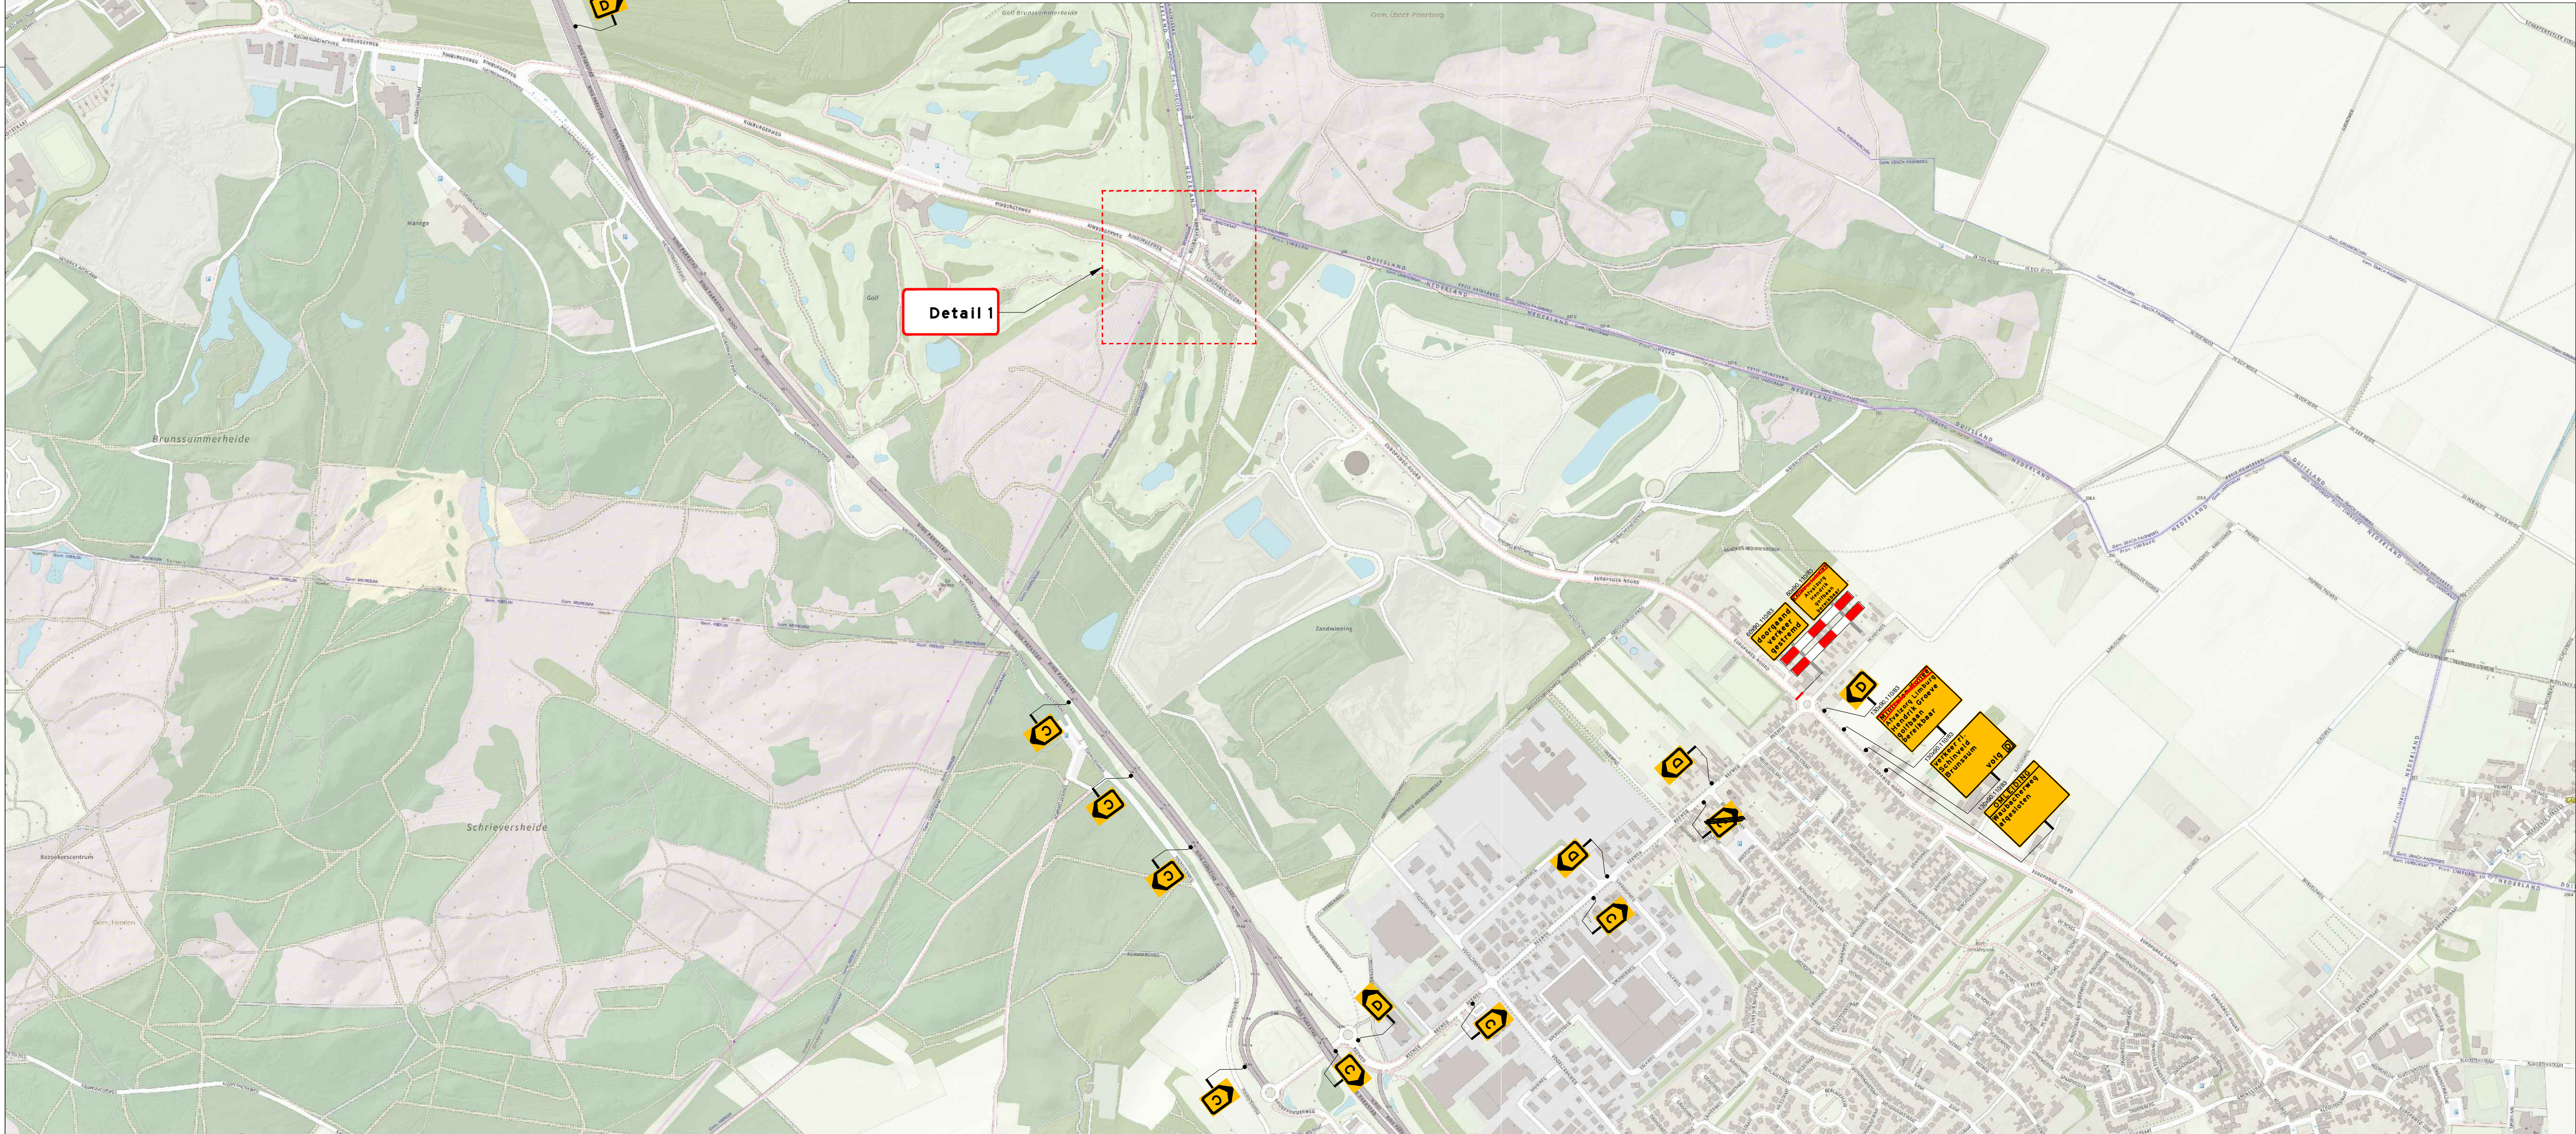
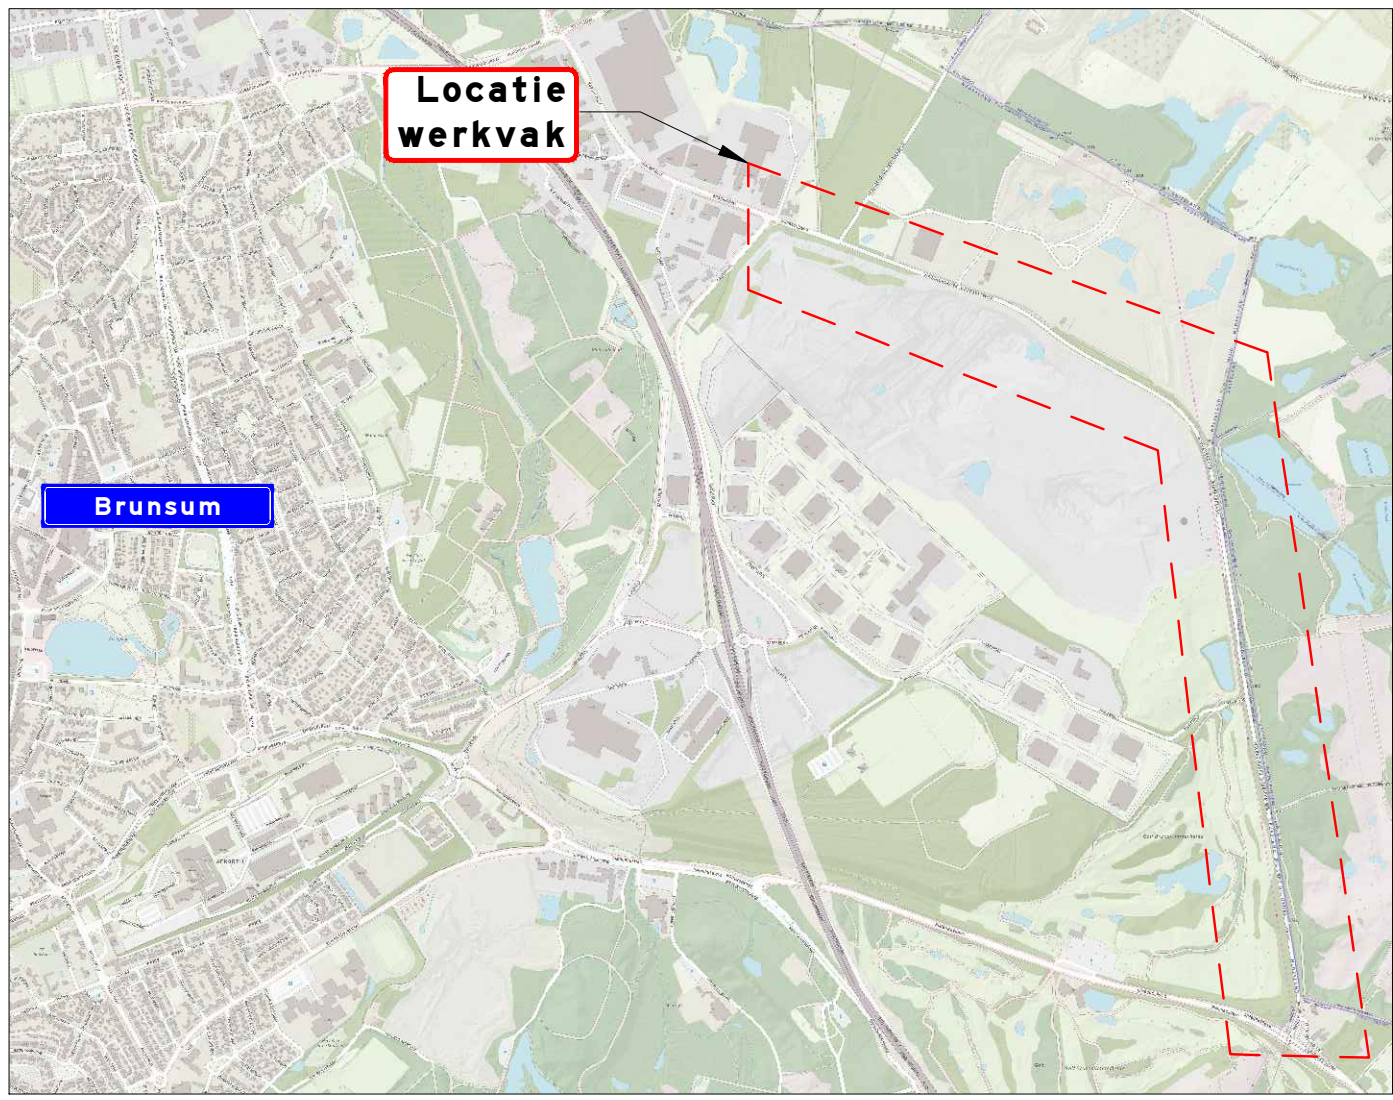
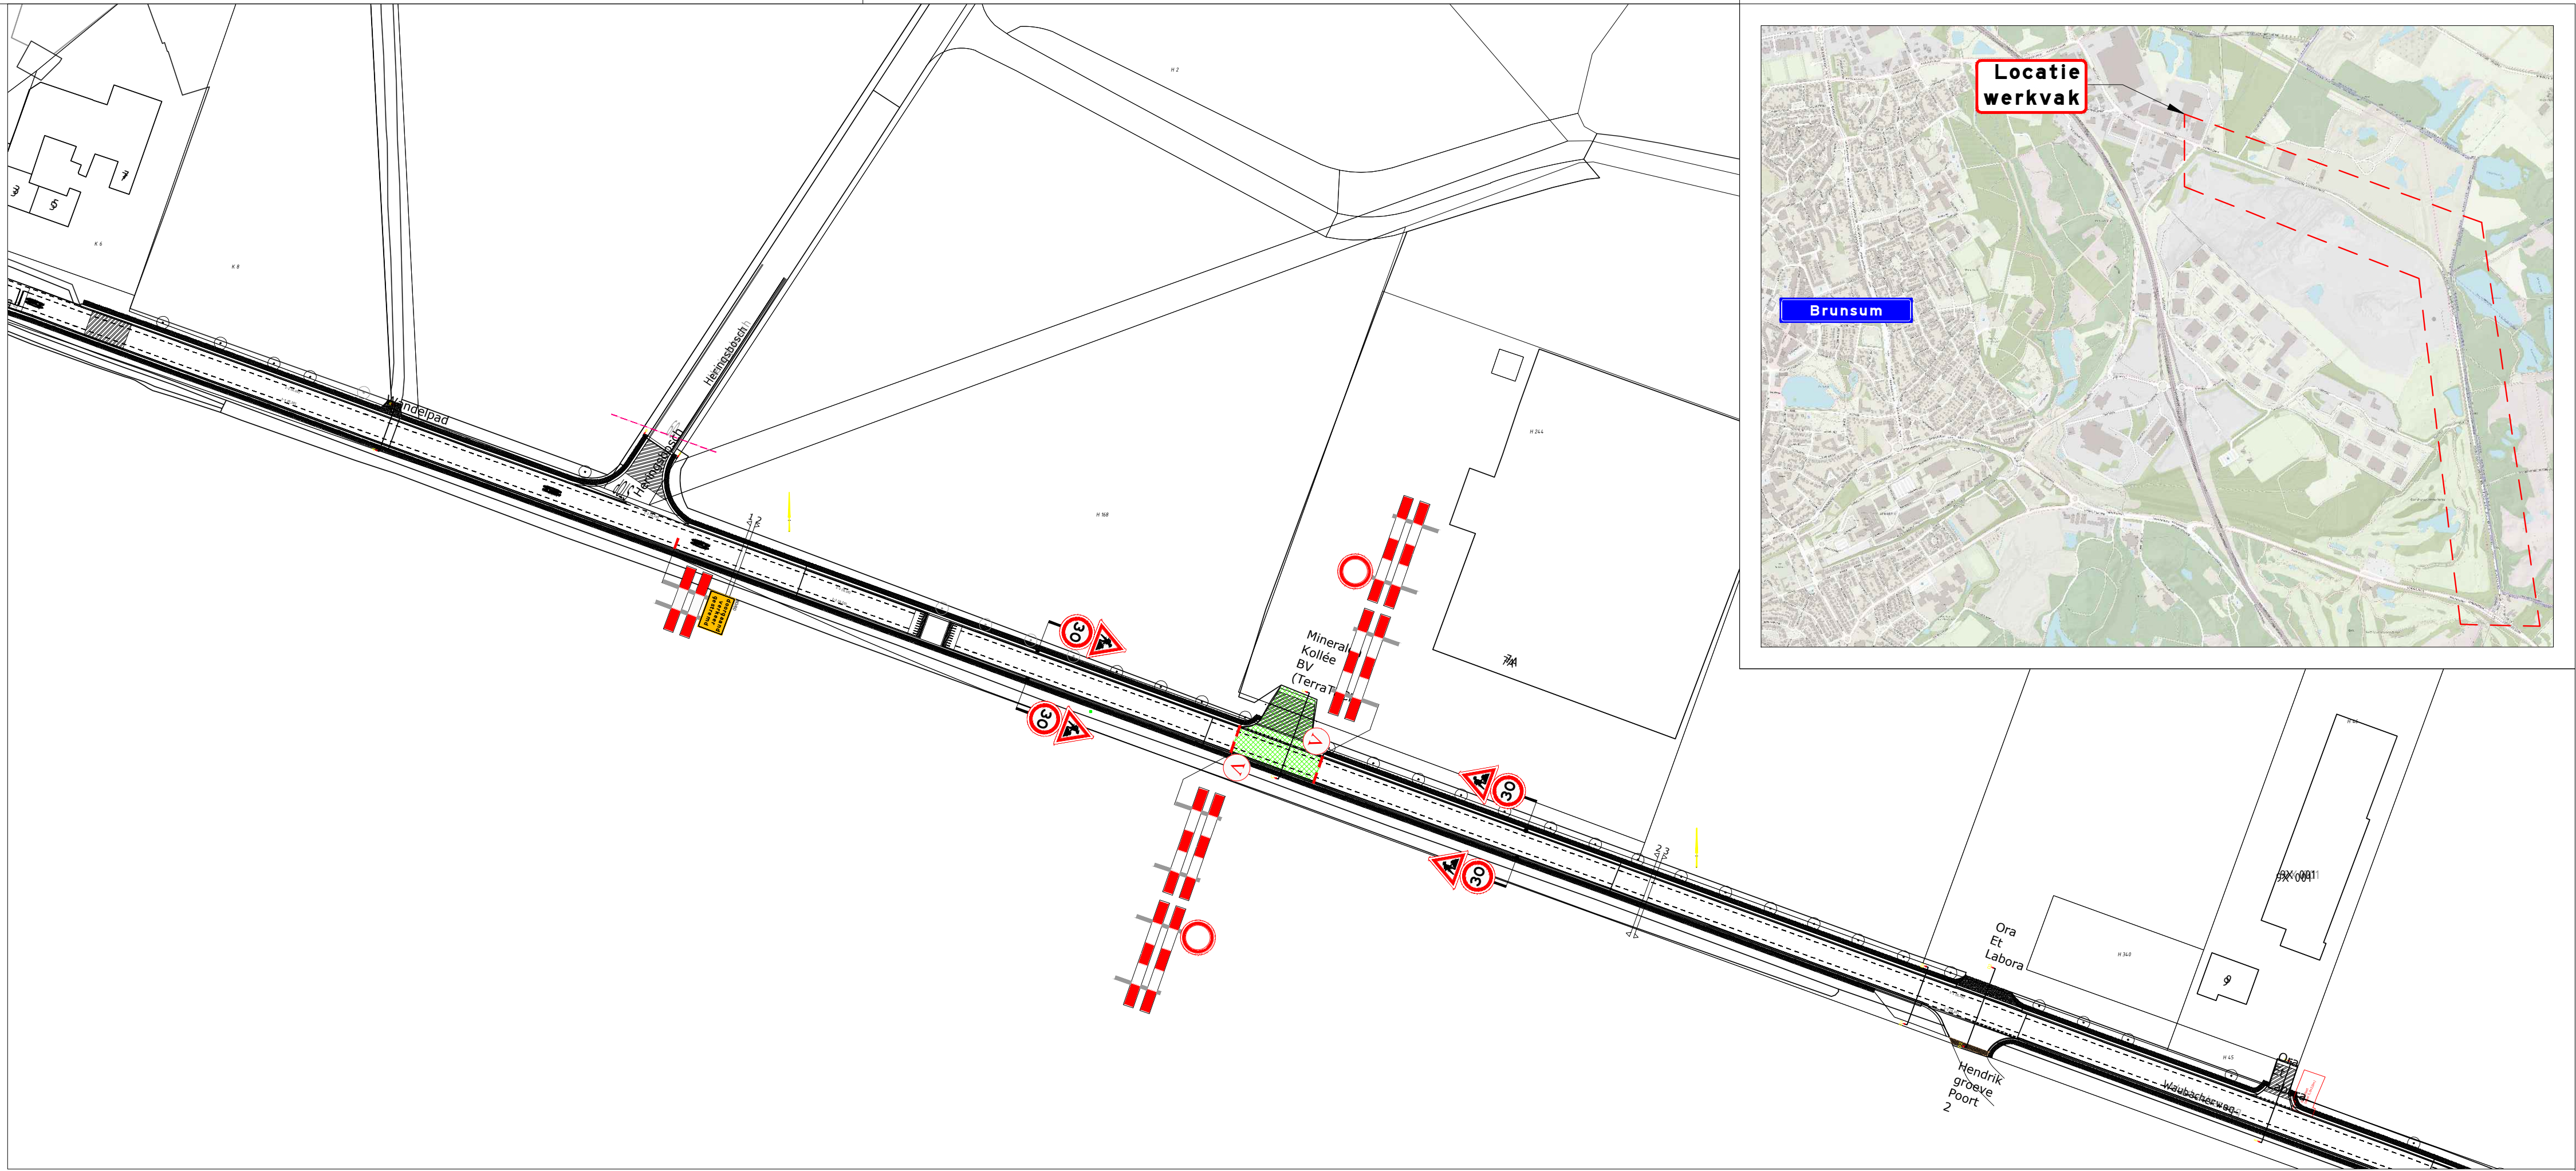


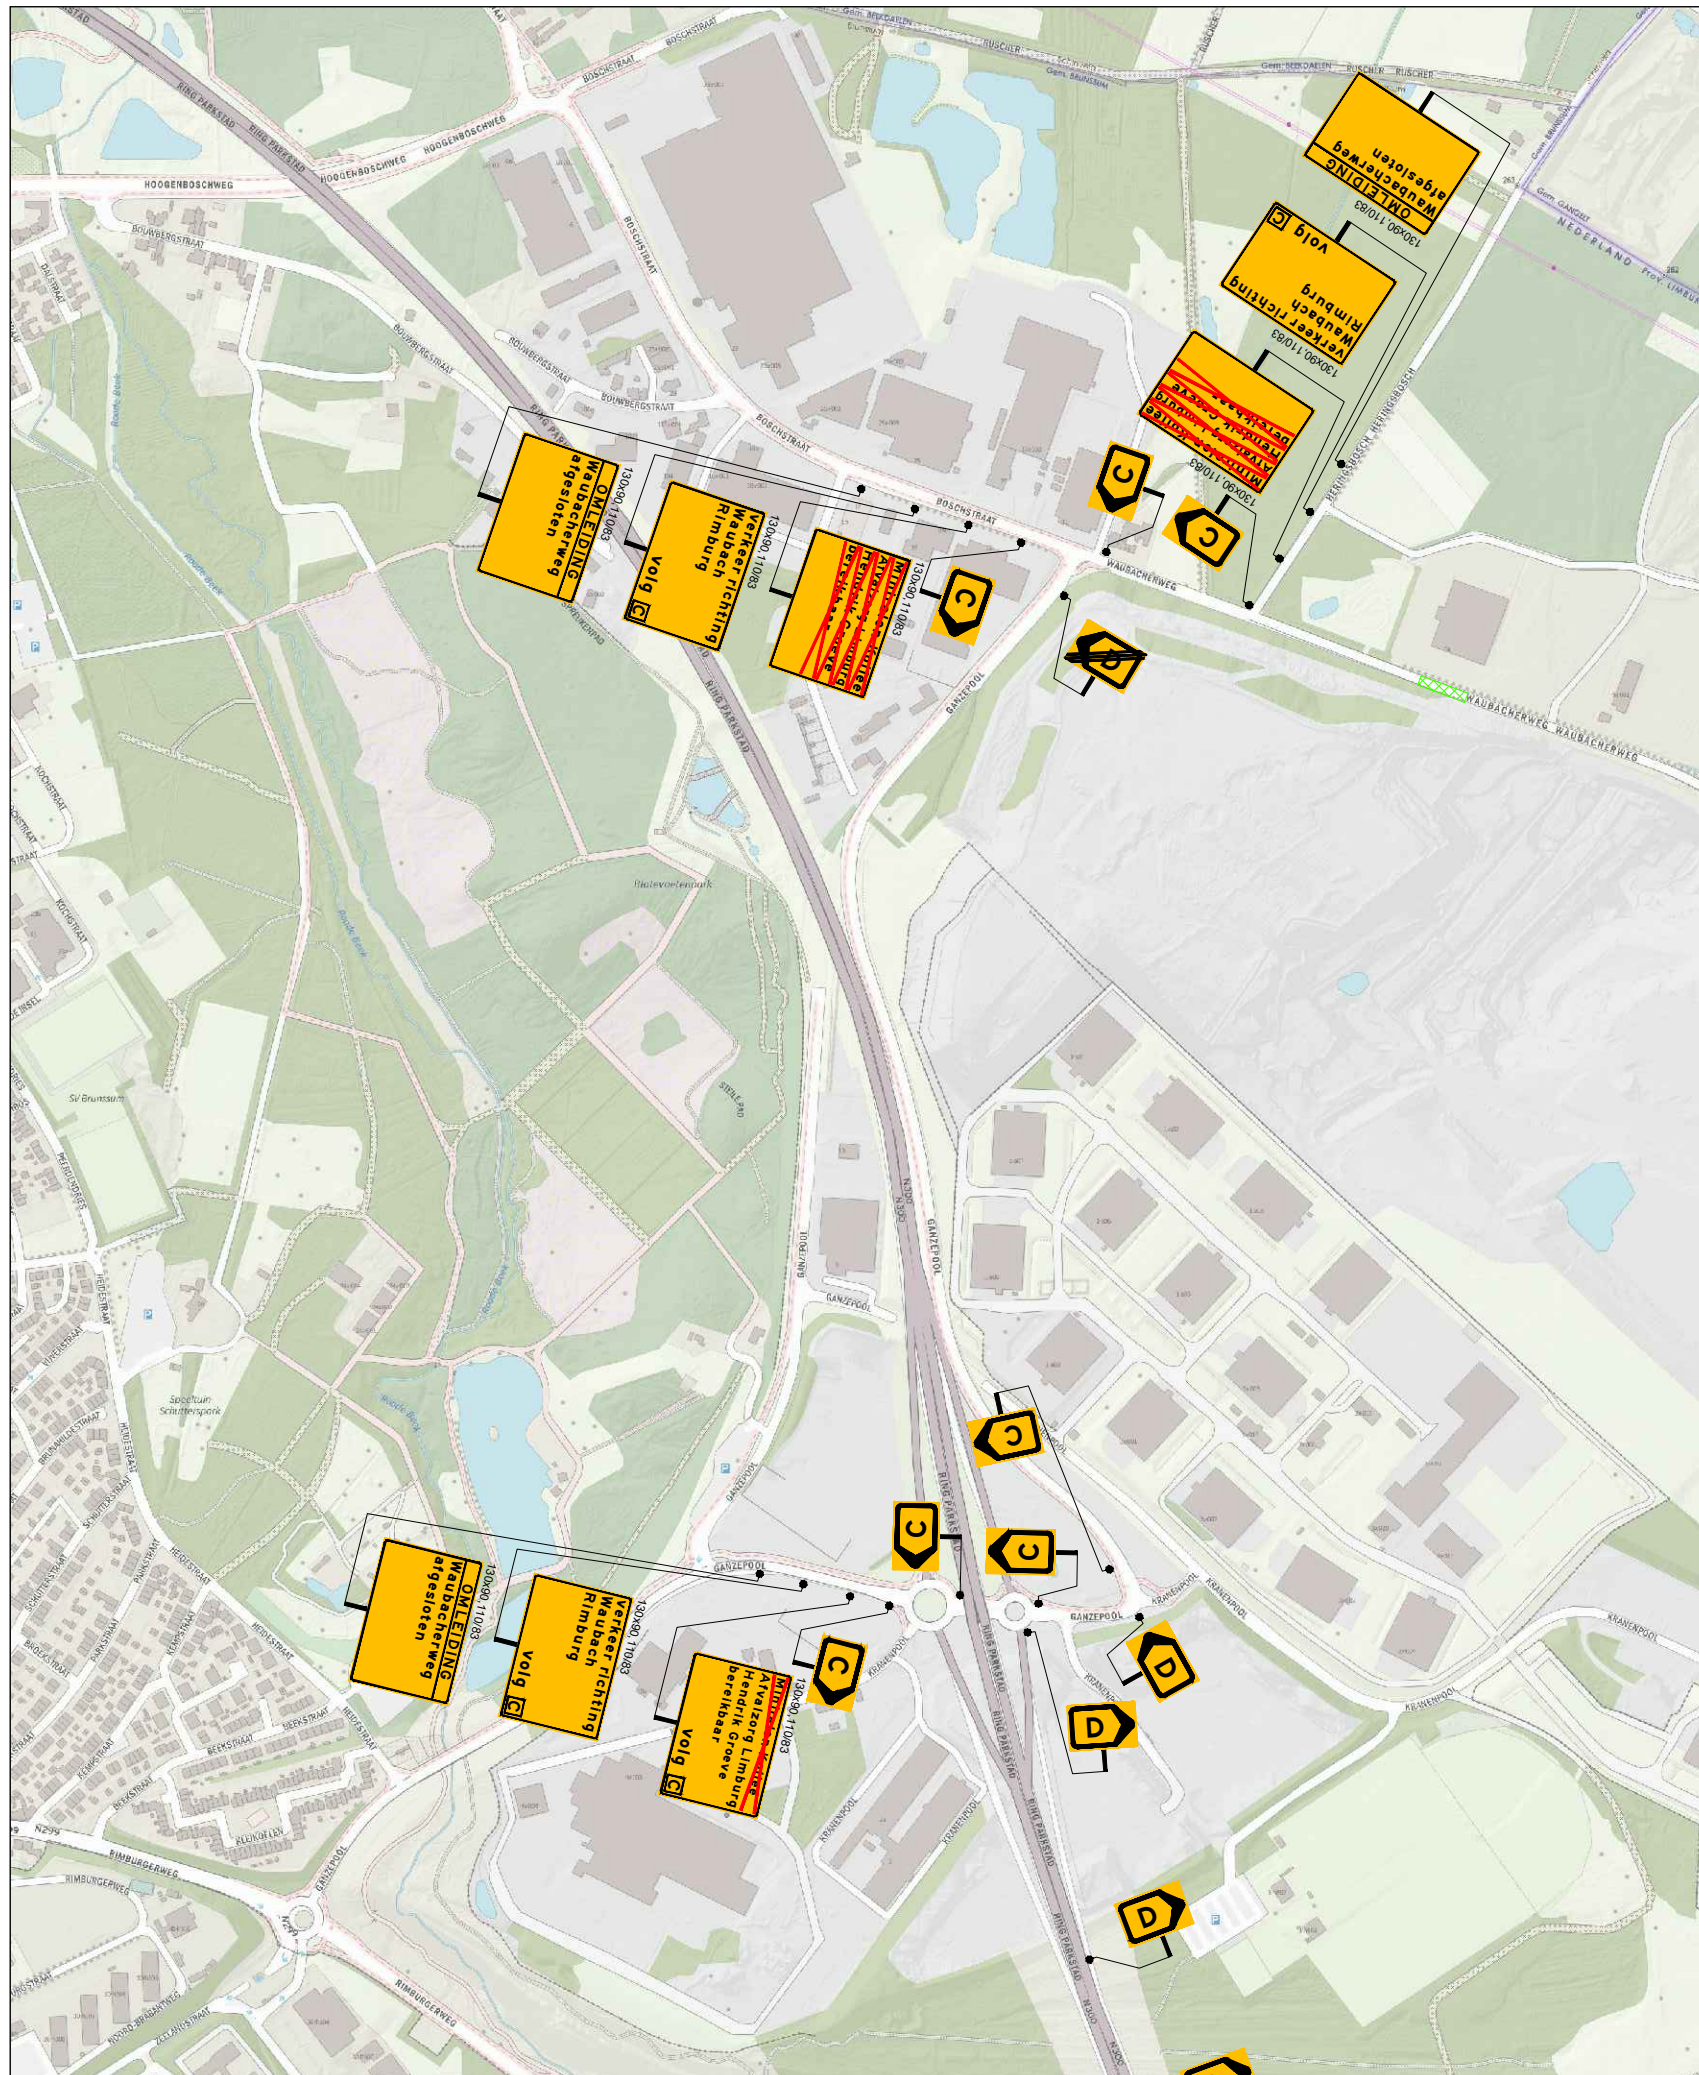

Legenda

- orientatie
- werkvlak
- tekstbord

Waubacherweg afgesloten van xx-xx-xxxx t/m xx-xx-xxxx
TB 13090

veyon www.veyon.nl
Tel: 015 21 13200

PLAN BUREAU

Waubacherweg te Brunsum
Tijdelijke verkeersmaatregelen
Afzetting en ontleiding
FASE 2

20194562-002

gemaakt:	M. Flipsen	16-07-19
gecontroleerd:	M. de Graaf	16-07-19
vragegever:	M. Willen	16-07-19
versie:	CONCEPT III	
schaal:	B.V.L.	formaat: A1

