

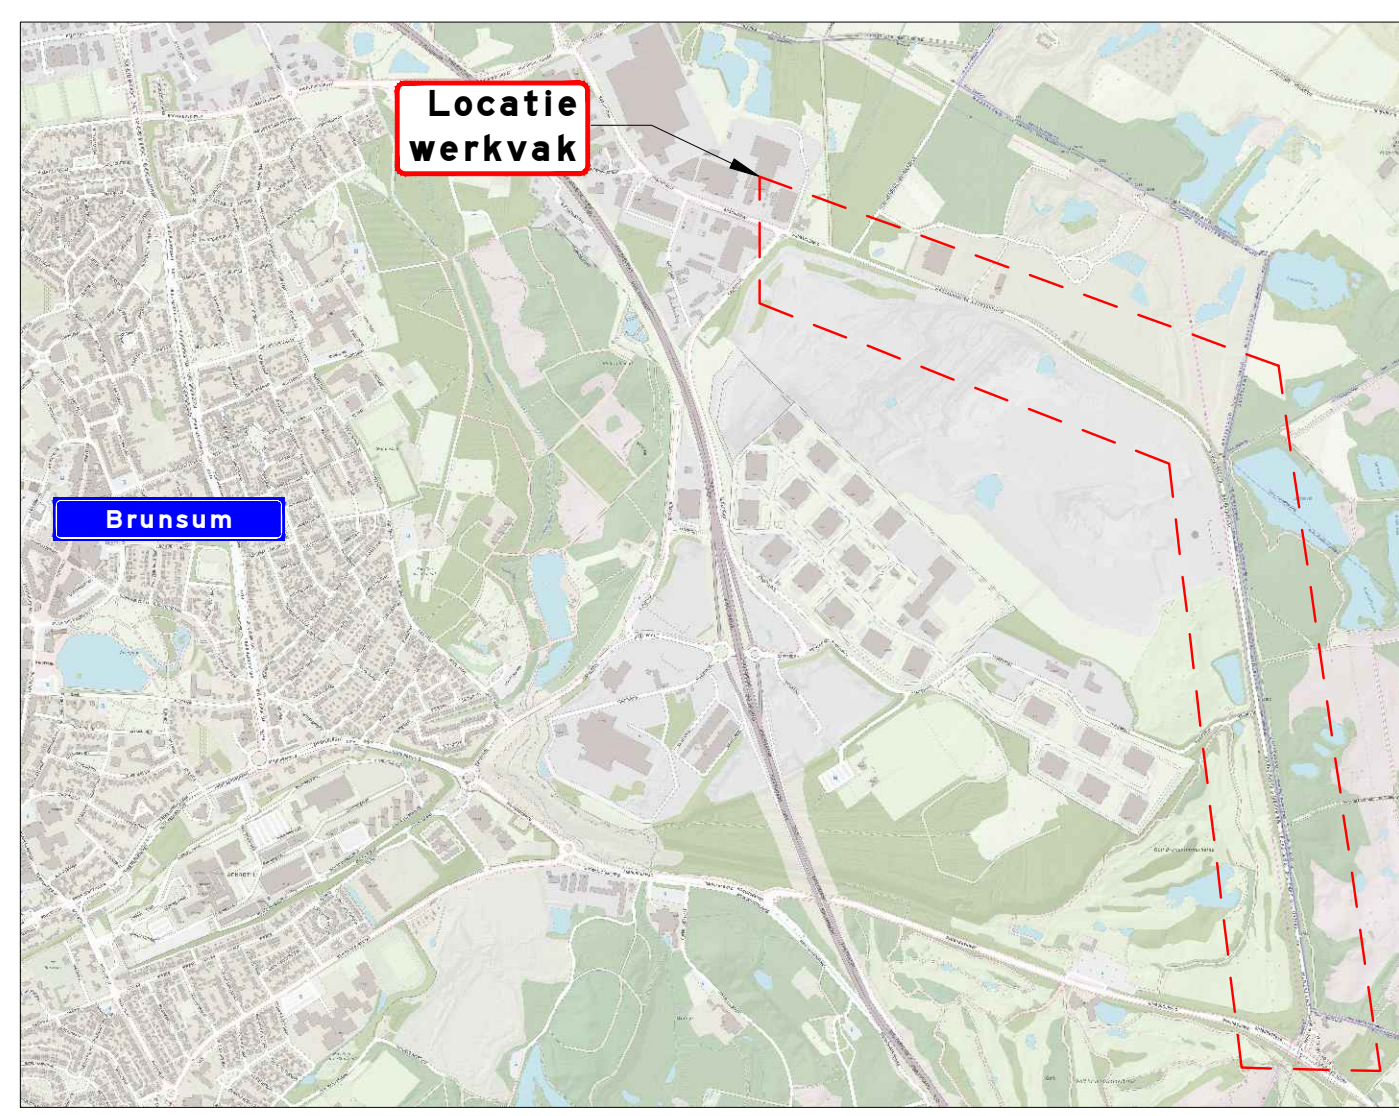
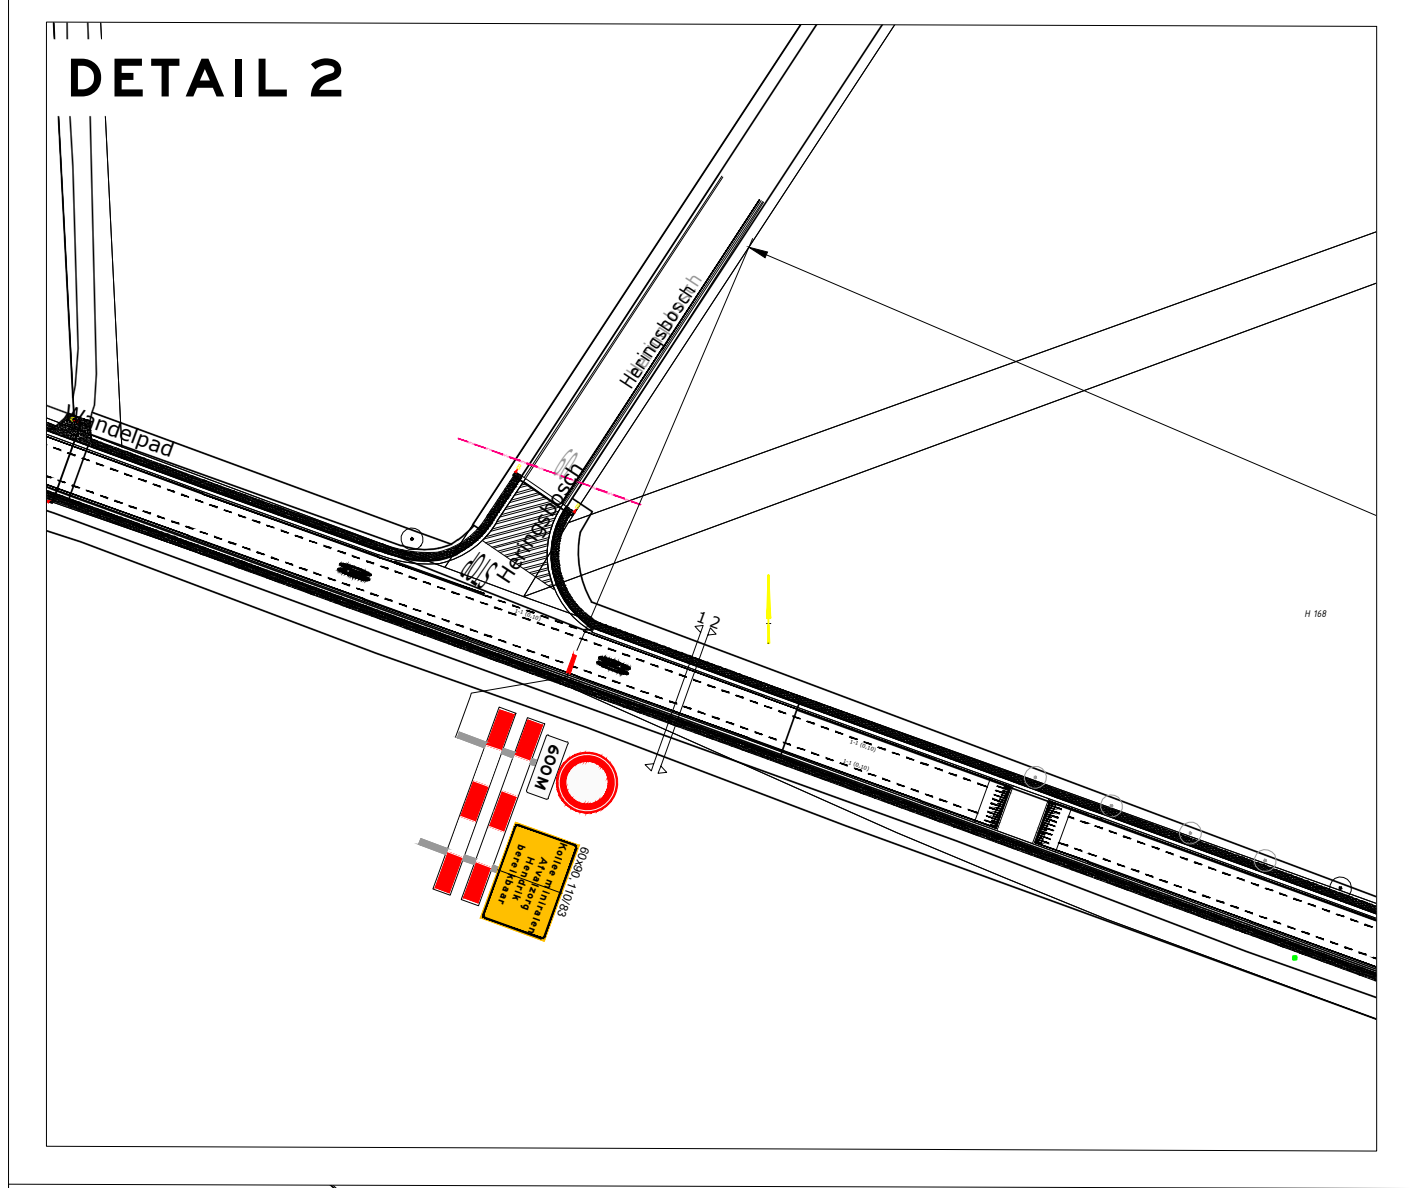
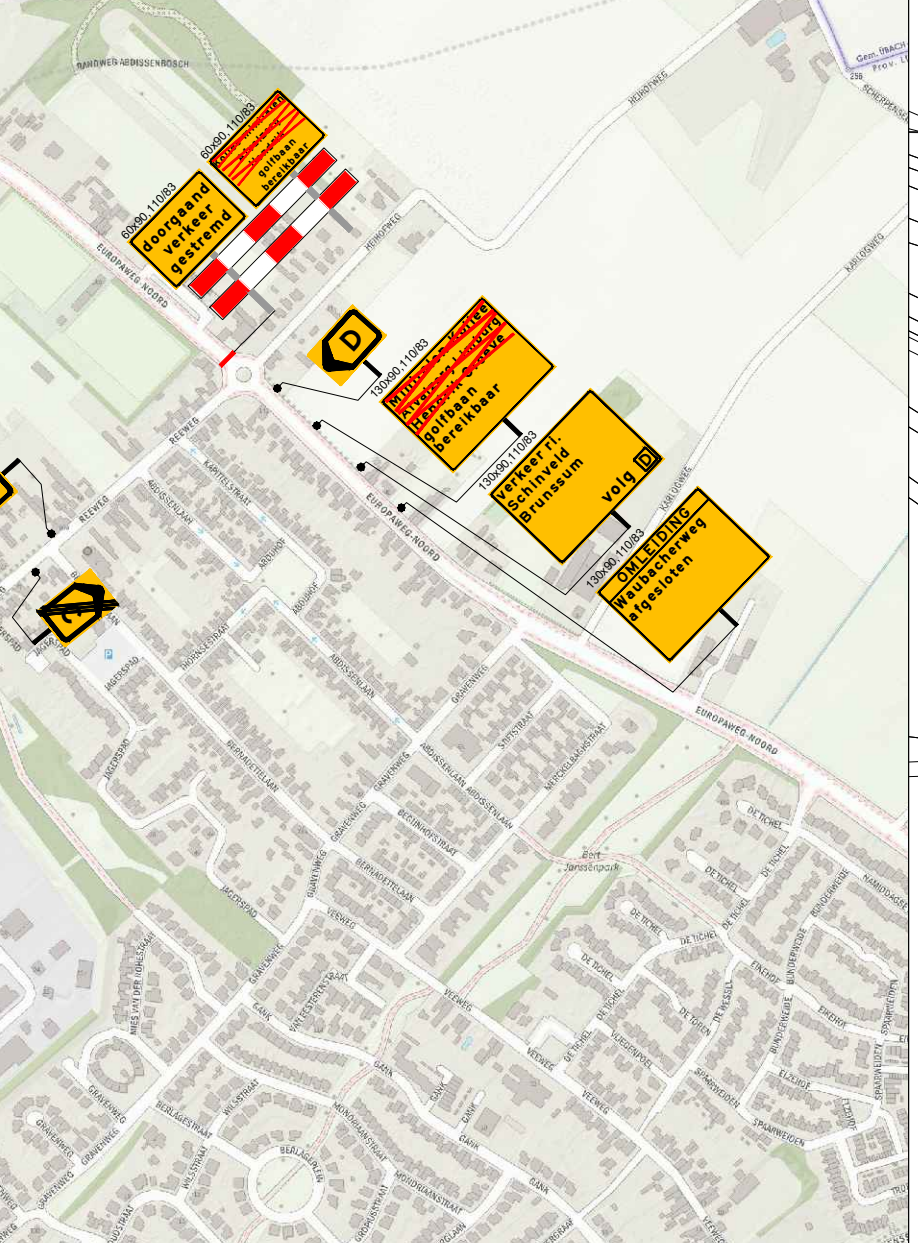


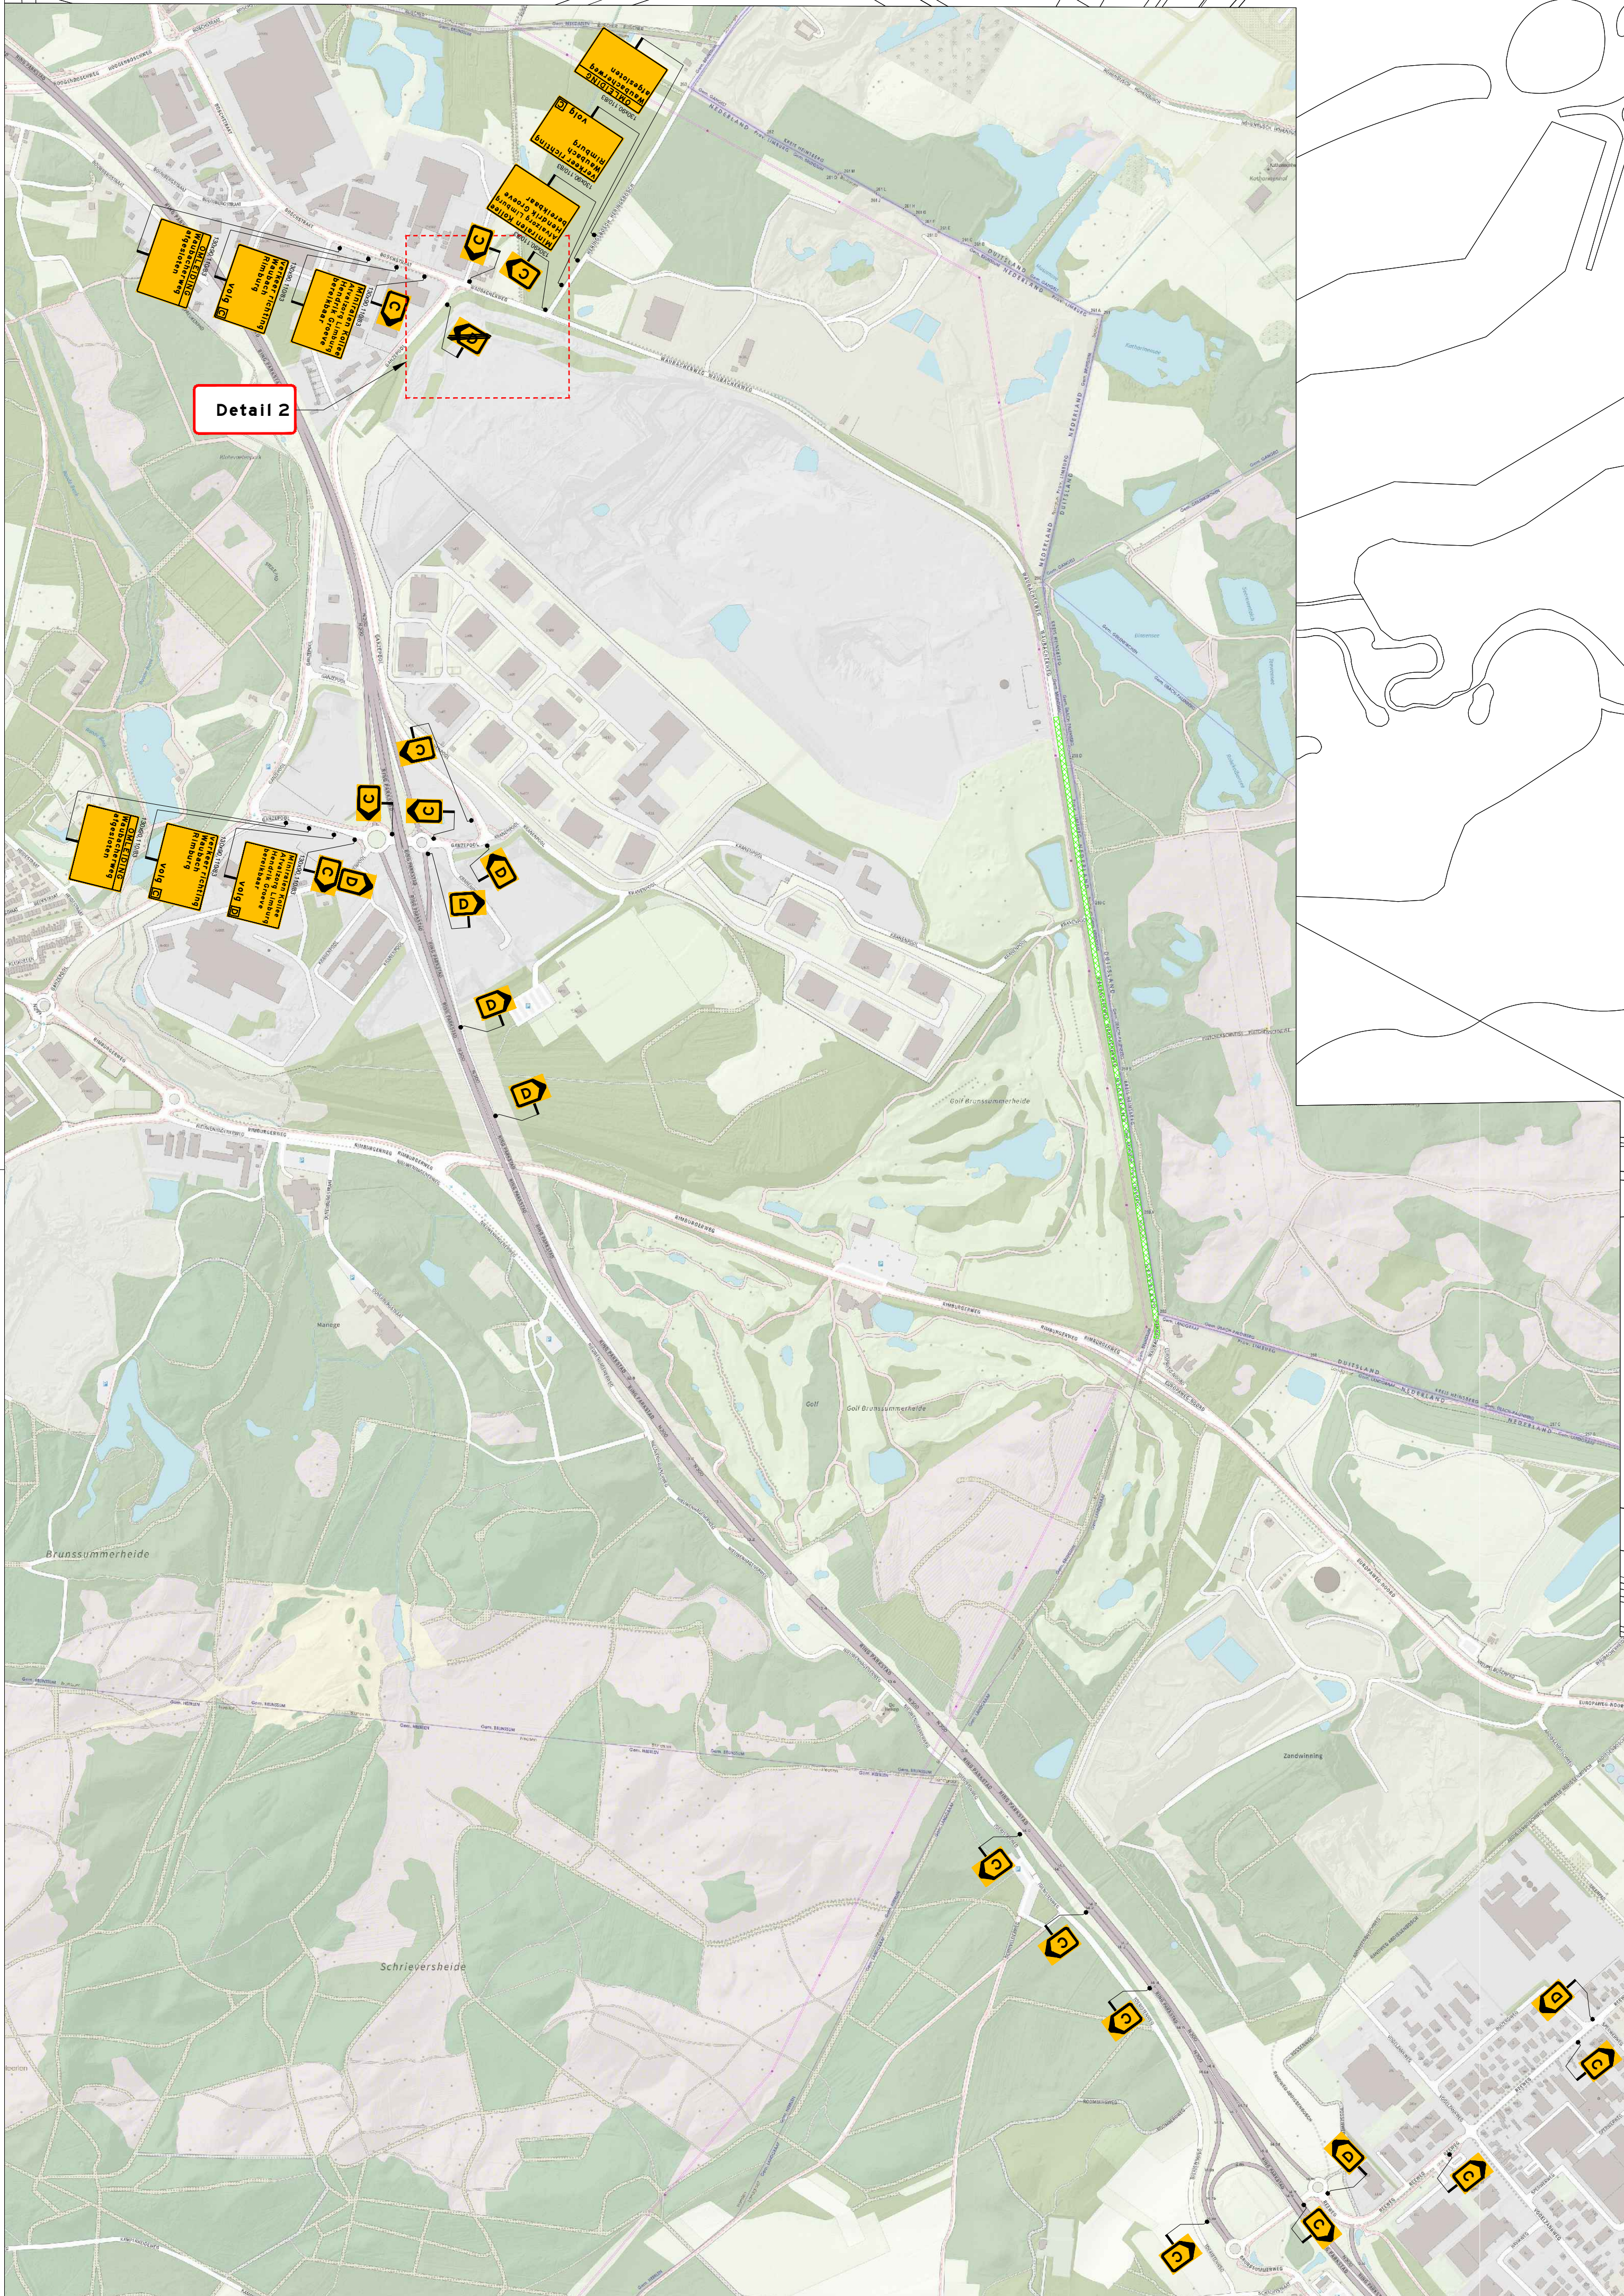

DETAIL 1

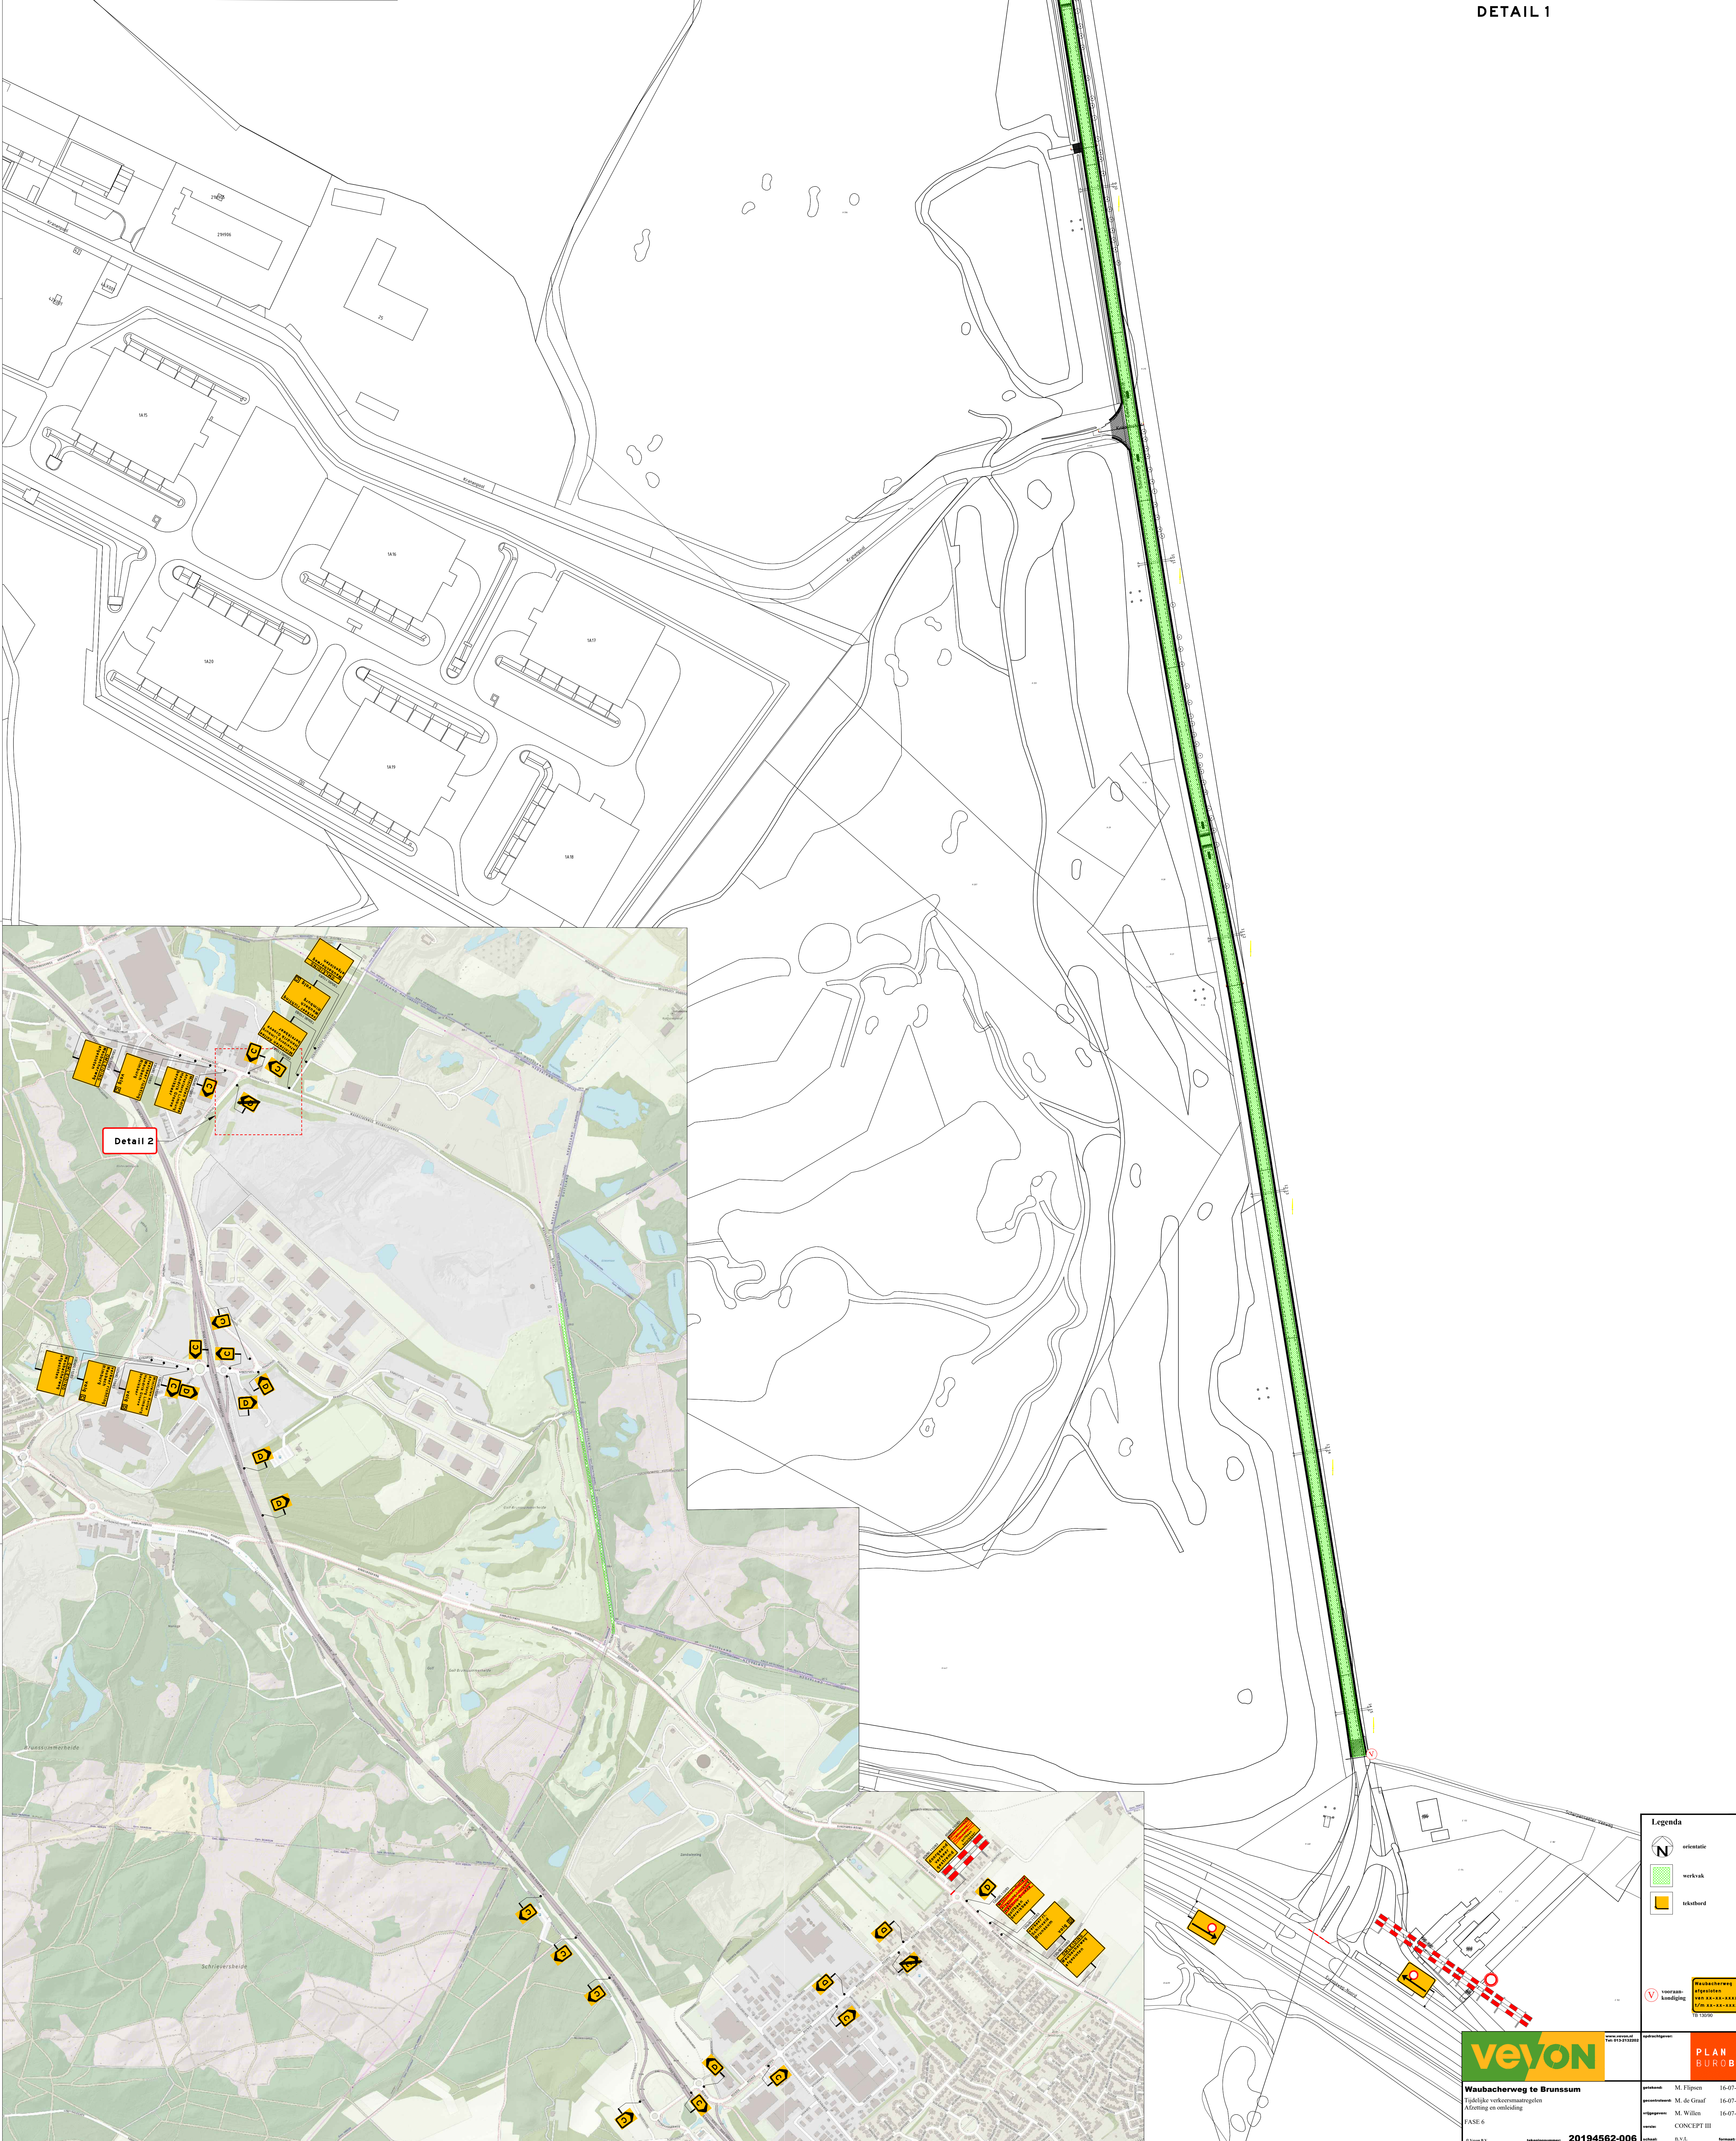

Legenda

- oriëntatie
- werkvlak
- tekstbord
- voorteken
- voorteken

veyon

Waubacherweg te Brunsum

Fase 6: definitieve verkeersmaatregelen

afsluiting en ontlasting

FASE 6

27-07-2019

locatiegegevens: 20194562-006

project	projectleider	projectleider	projectleider
M. Elpen	M. de Graaf	M. de Graaf	M. de Graaf
16-07-19	16-07-19	16-07-19	16-07-19
CONCEPT III	CONCEPT III	CONCEPT III	CONCEPT III

PLAN

BURB