
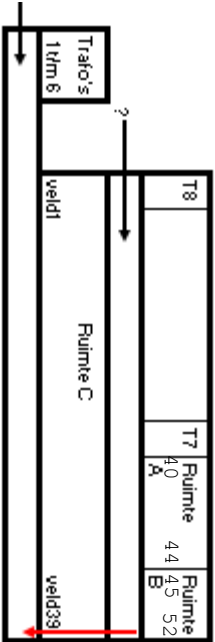


EC (2500)

KANTOORROMBOUW (4800)

TRANSITORIUM (2300)

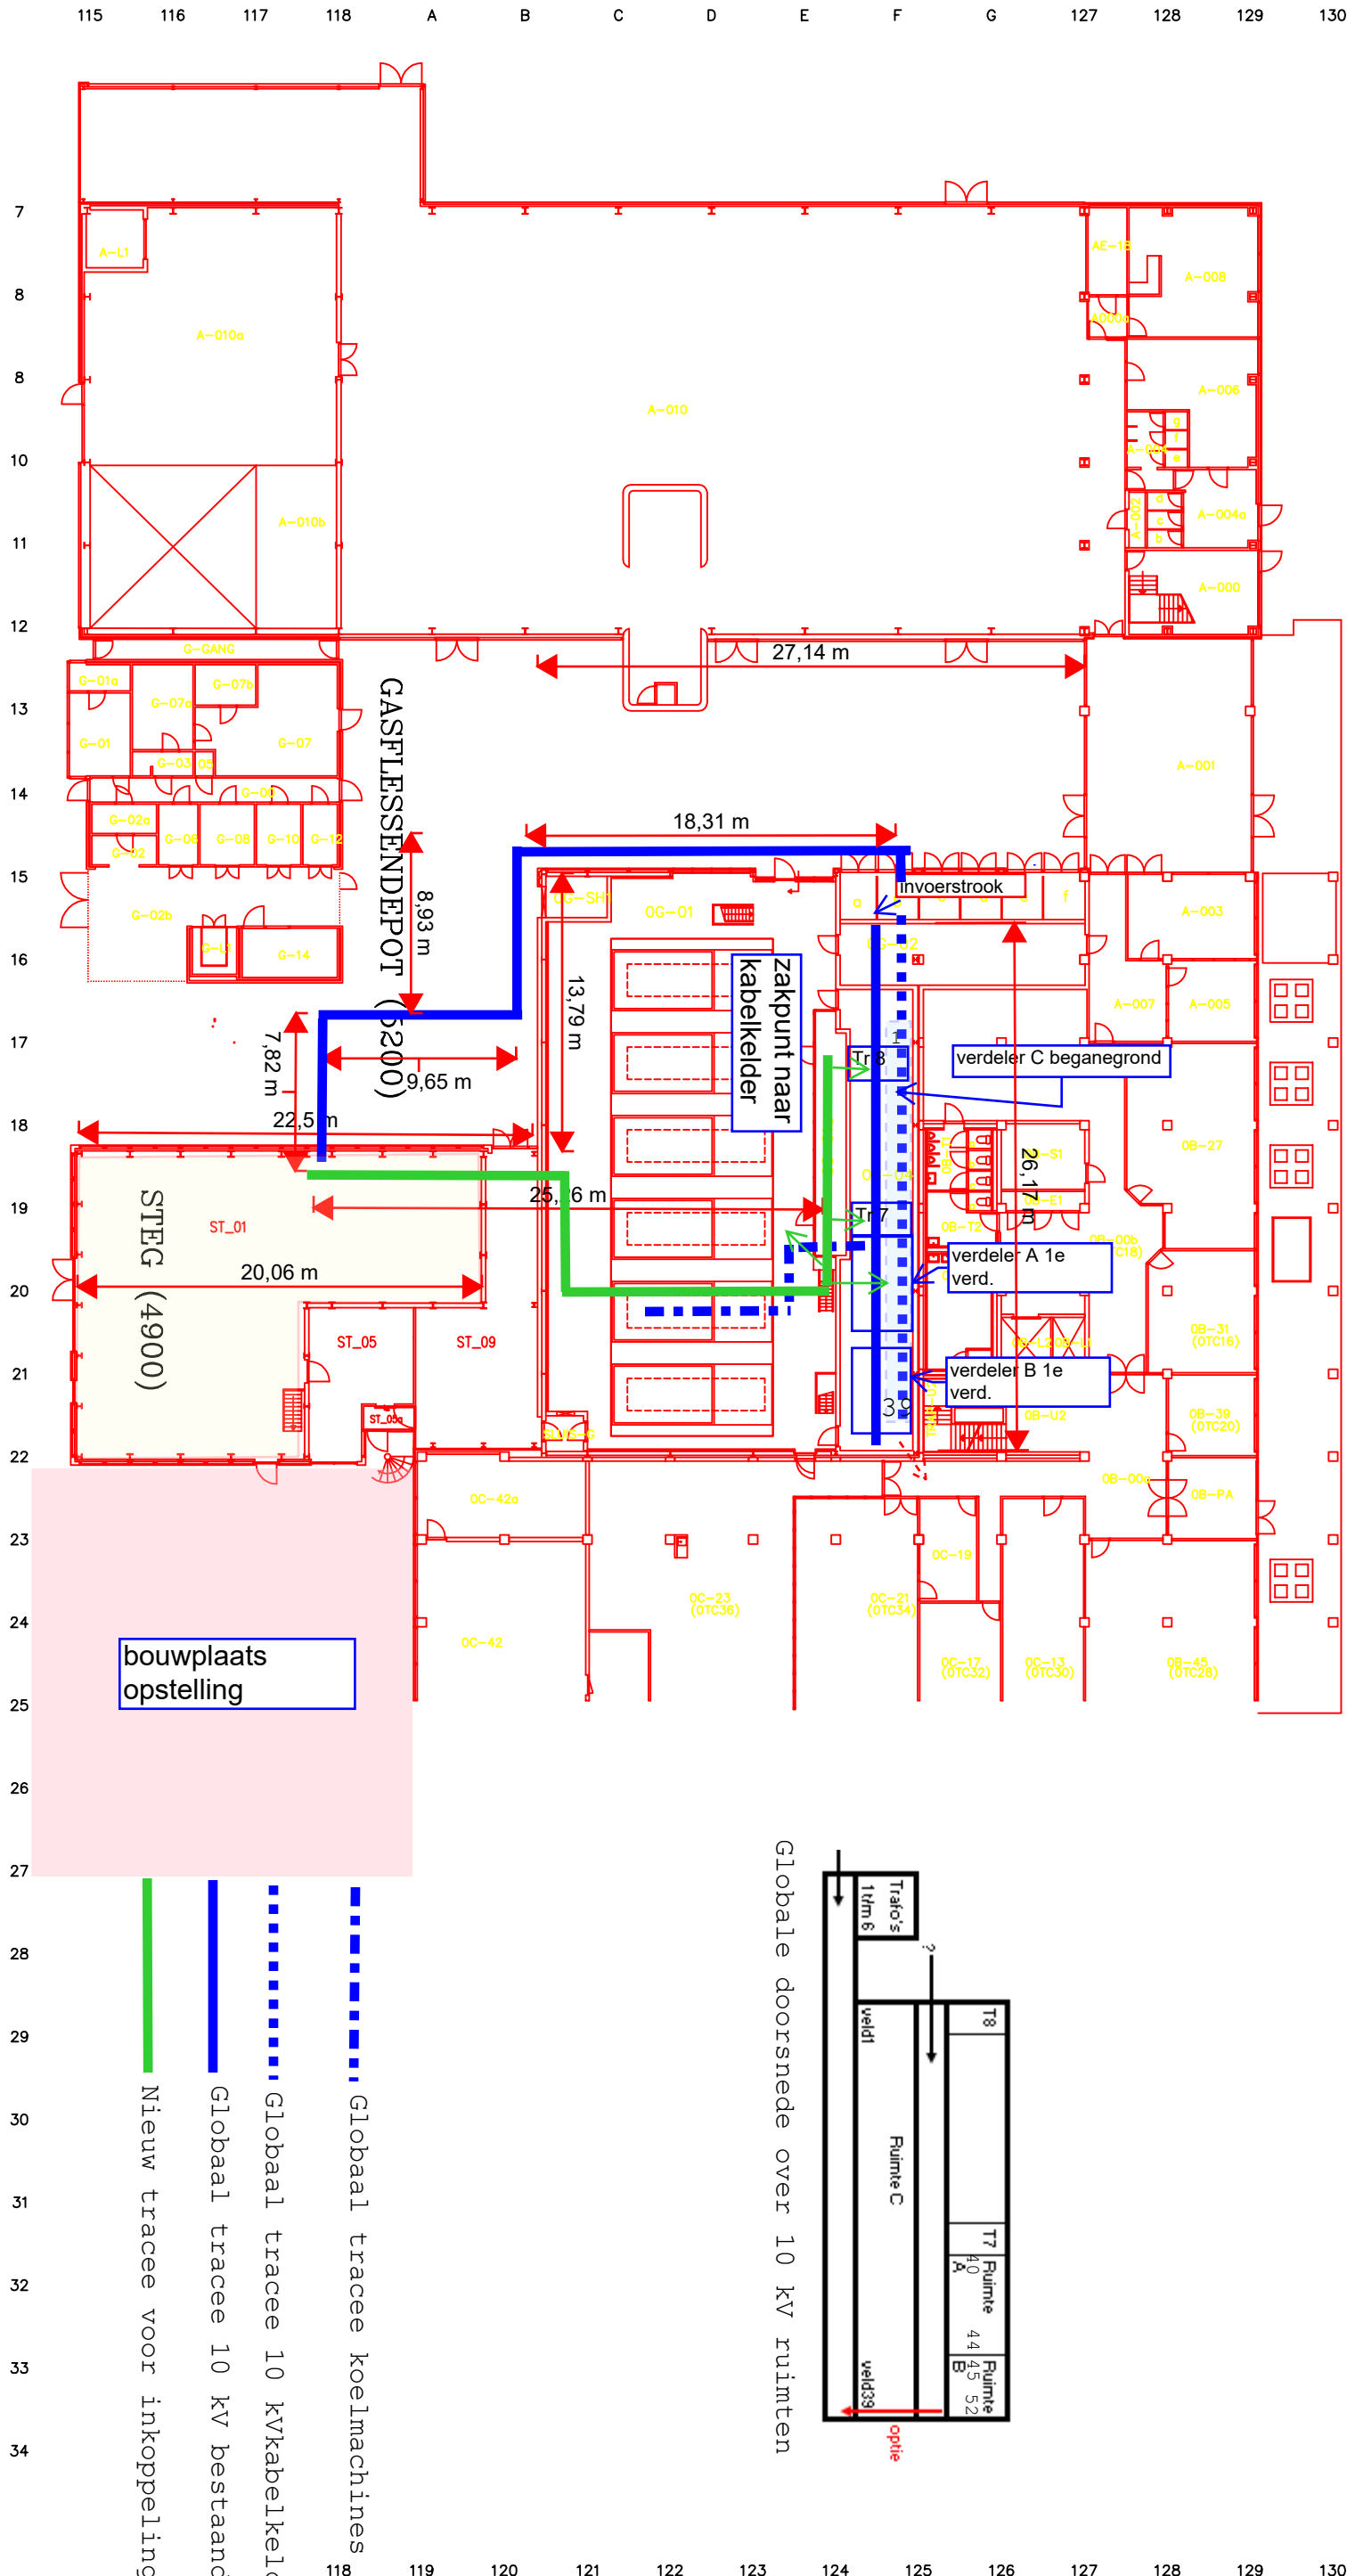

Globale doorsnede over 10 kV ruimten