


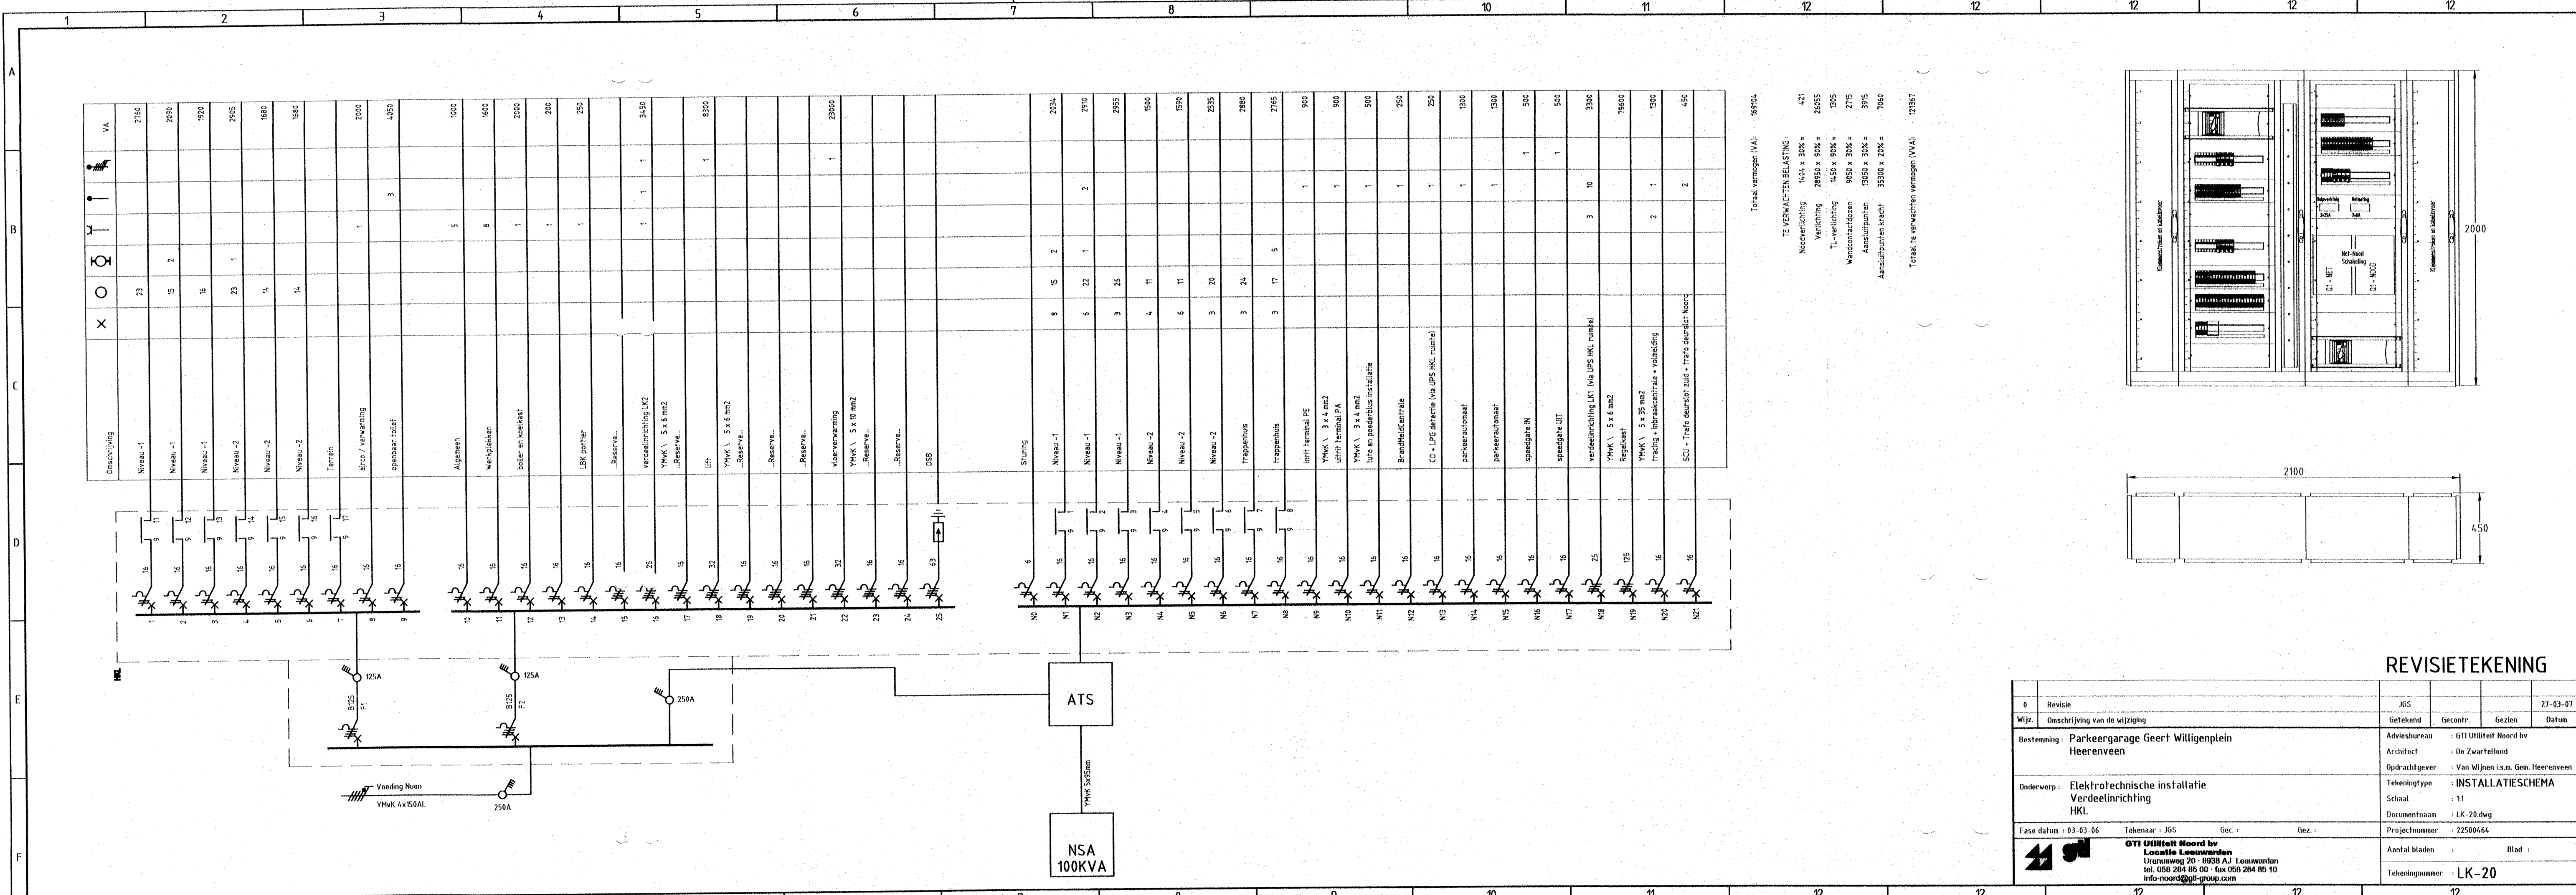



TE VERWACHTEN BELASTING:

Noodverlichting	1404 x 30% =	421
TL-verlichting	1450 x 90% =	1305
Wandcontactdozen	9050 x 30% =	2715
Aansluitpunten	13050 x 30% =	3915
Aansluitpunten kracht	35300 x 20% =	7060

Totaal te verwachten vermogen (VA): 12157

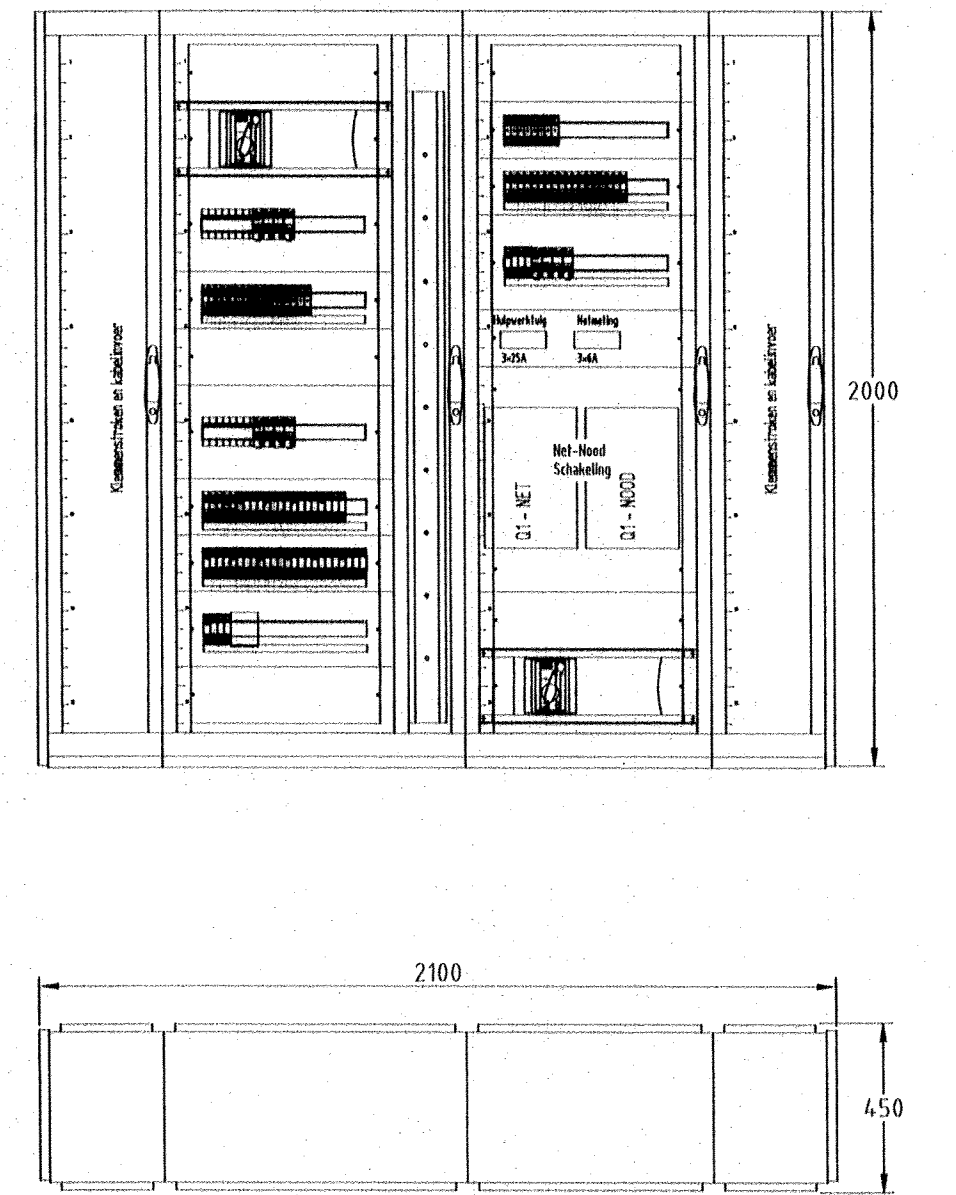

		JGS			27-03-07
0	Revisie				
Wijz.	Omschrijving van de wijziging	Getekend	Gecontr.	Gezien	Datum
Bestemming : Parkeergarage Geert Willigenplein Heerenveen		Adviesbureau : GTI Utiliteit Noord bv Architect : De Zwartelhof Opdrachtgever : Van Wijnen i.s.m. Gem. Heerenveen			
Onderwerp : Elektrotechnische installatie Verdeelinrichting HKL		Tekeningtype : INSTALLATIESHEMA Schaal : 1:1 Documentnaam : LK-20.dwg			
Fase datum : 03-03-06		Tekenaar : JGS	Gec. :	Gez. :	Projectnummer : 22500464
		Aantal bladen : Blad :			
GTI Utiliteit Noord bv Locatie Leeuwarden Oranieweg 20 - 8938 AJ Leeuwarden tel. 068 284 85 00 - fax 068 284 85 10 info-noord@gti-group.com		Tekeningnummer : LK-20			

