



Bijlage Bouwkundig + civiele
werken Gemaal G0025
Amelandseplein






Behorend bij bestek 1-031-13 Renovatie
gemaal en persleiding Amelandseplein

Versie

1.0

Datum

4 juni 2013

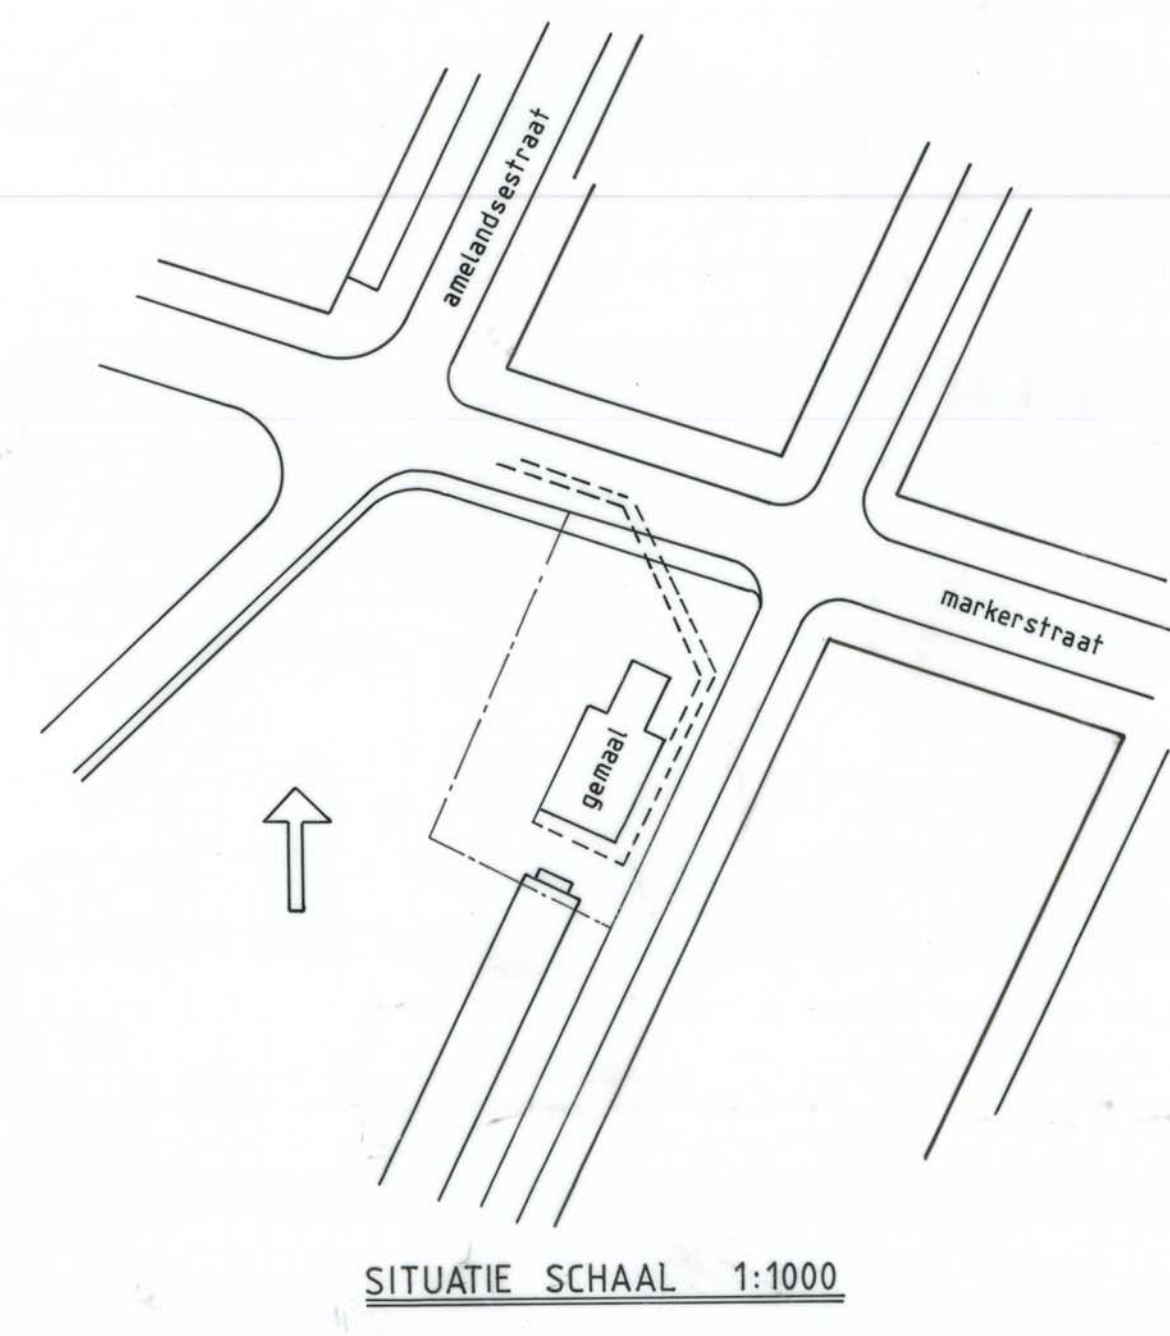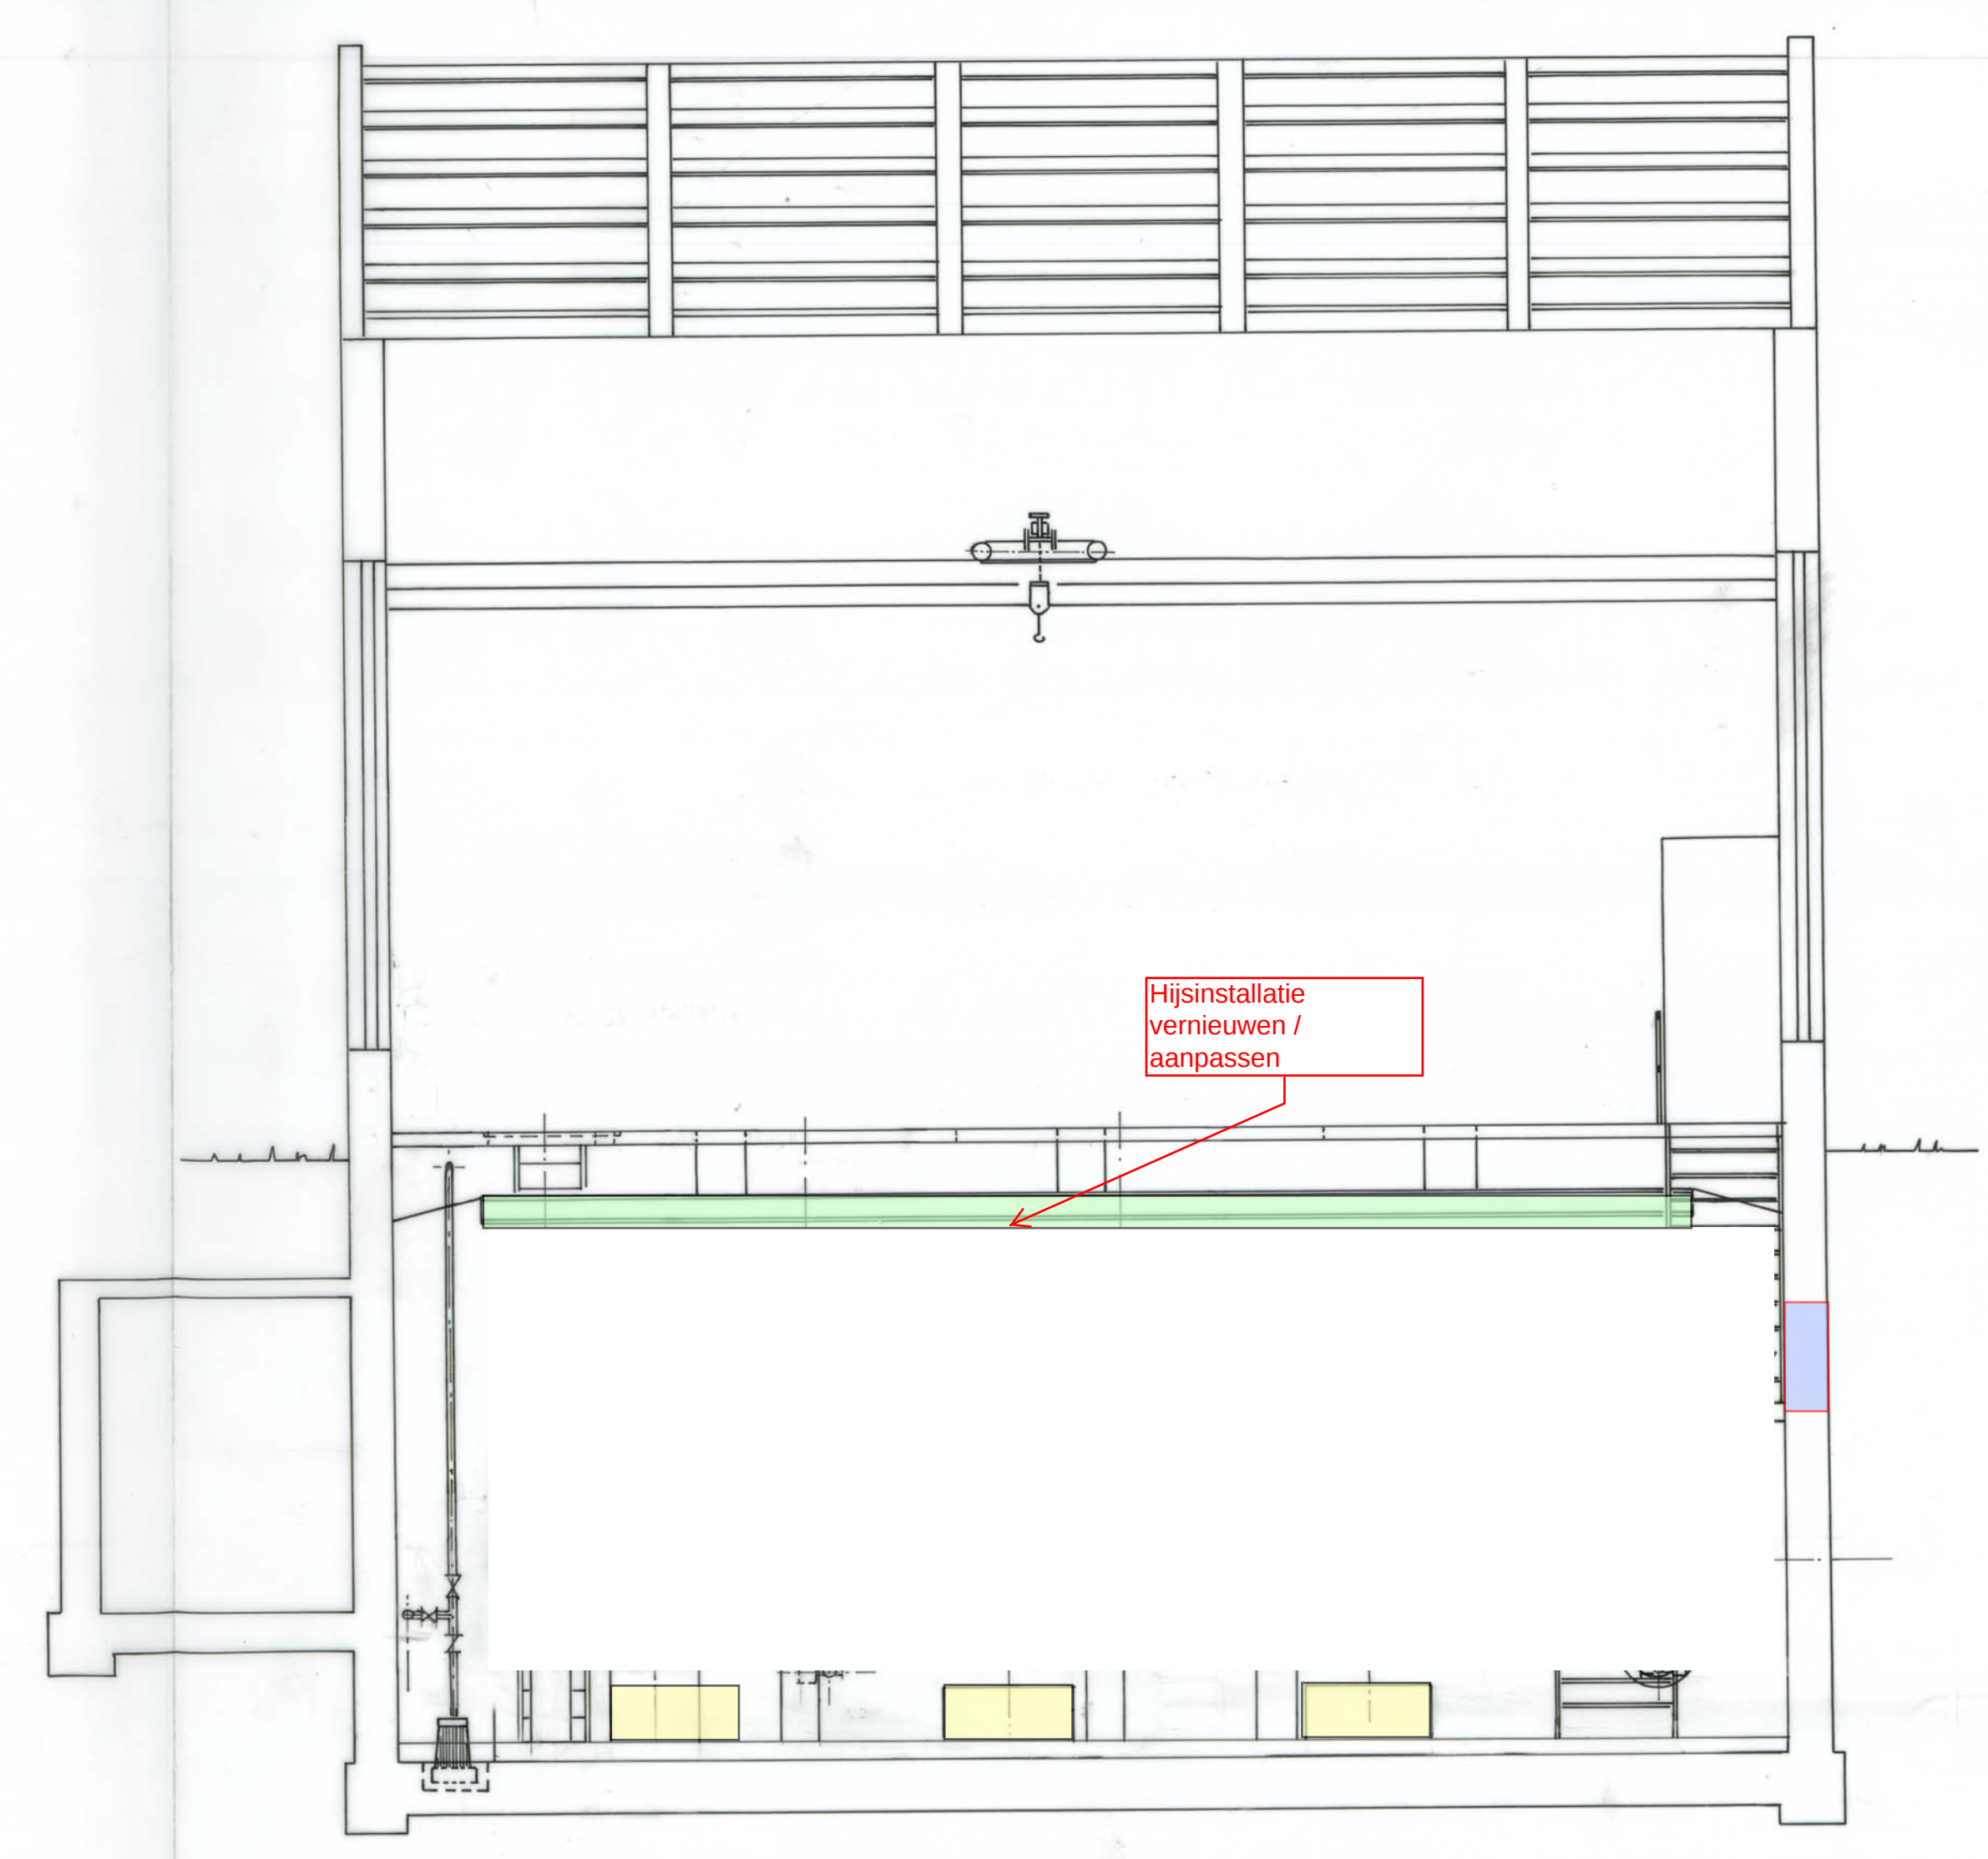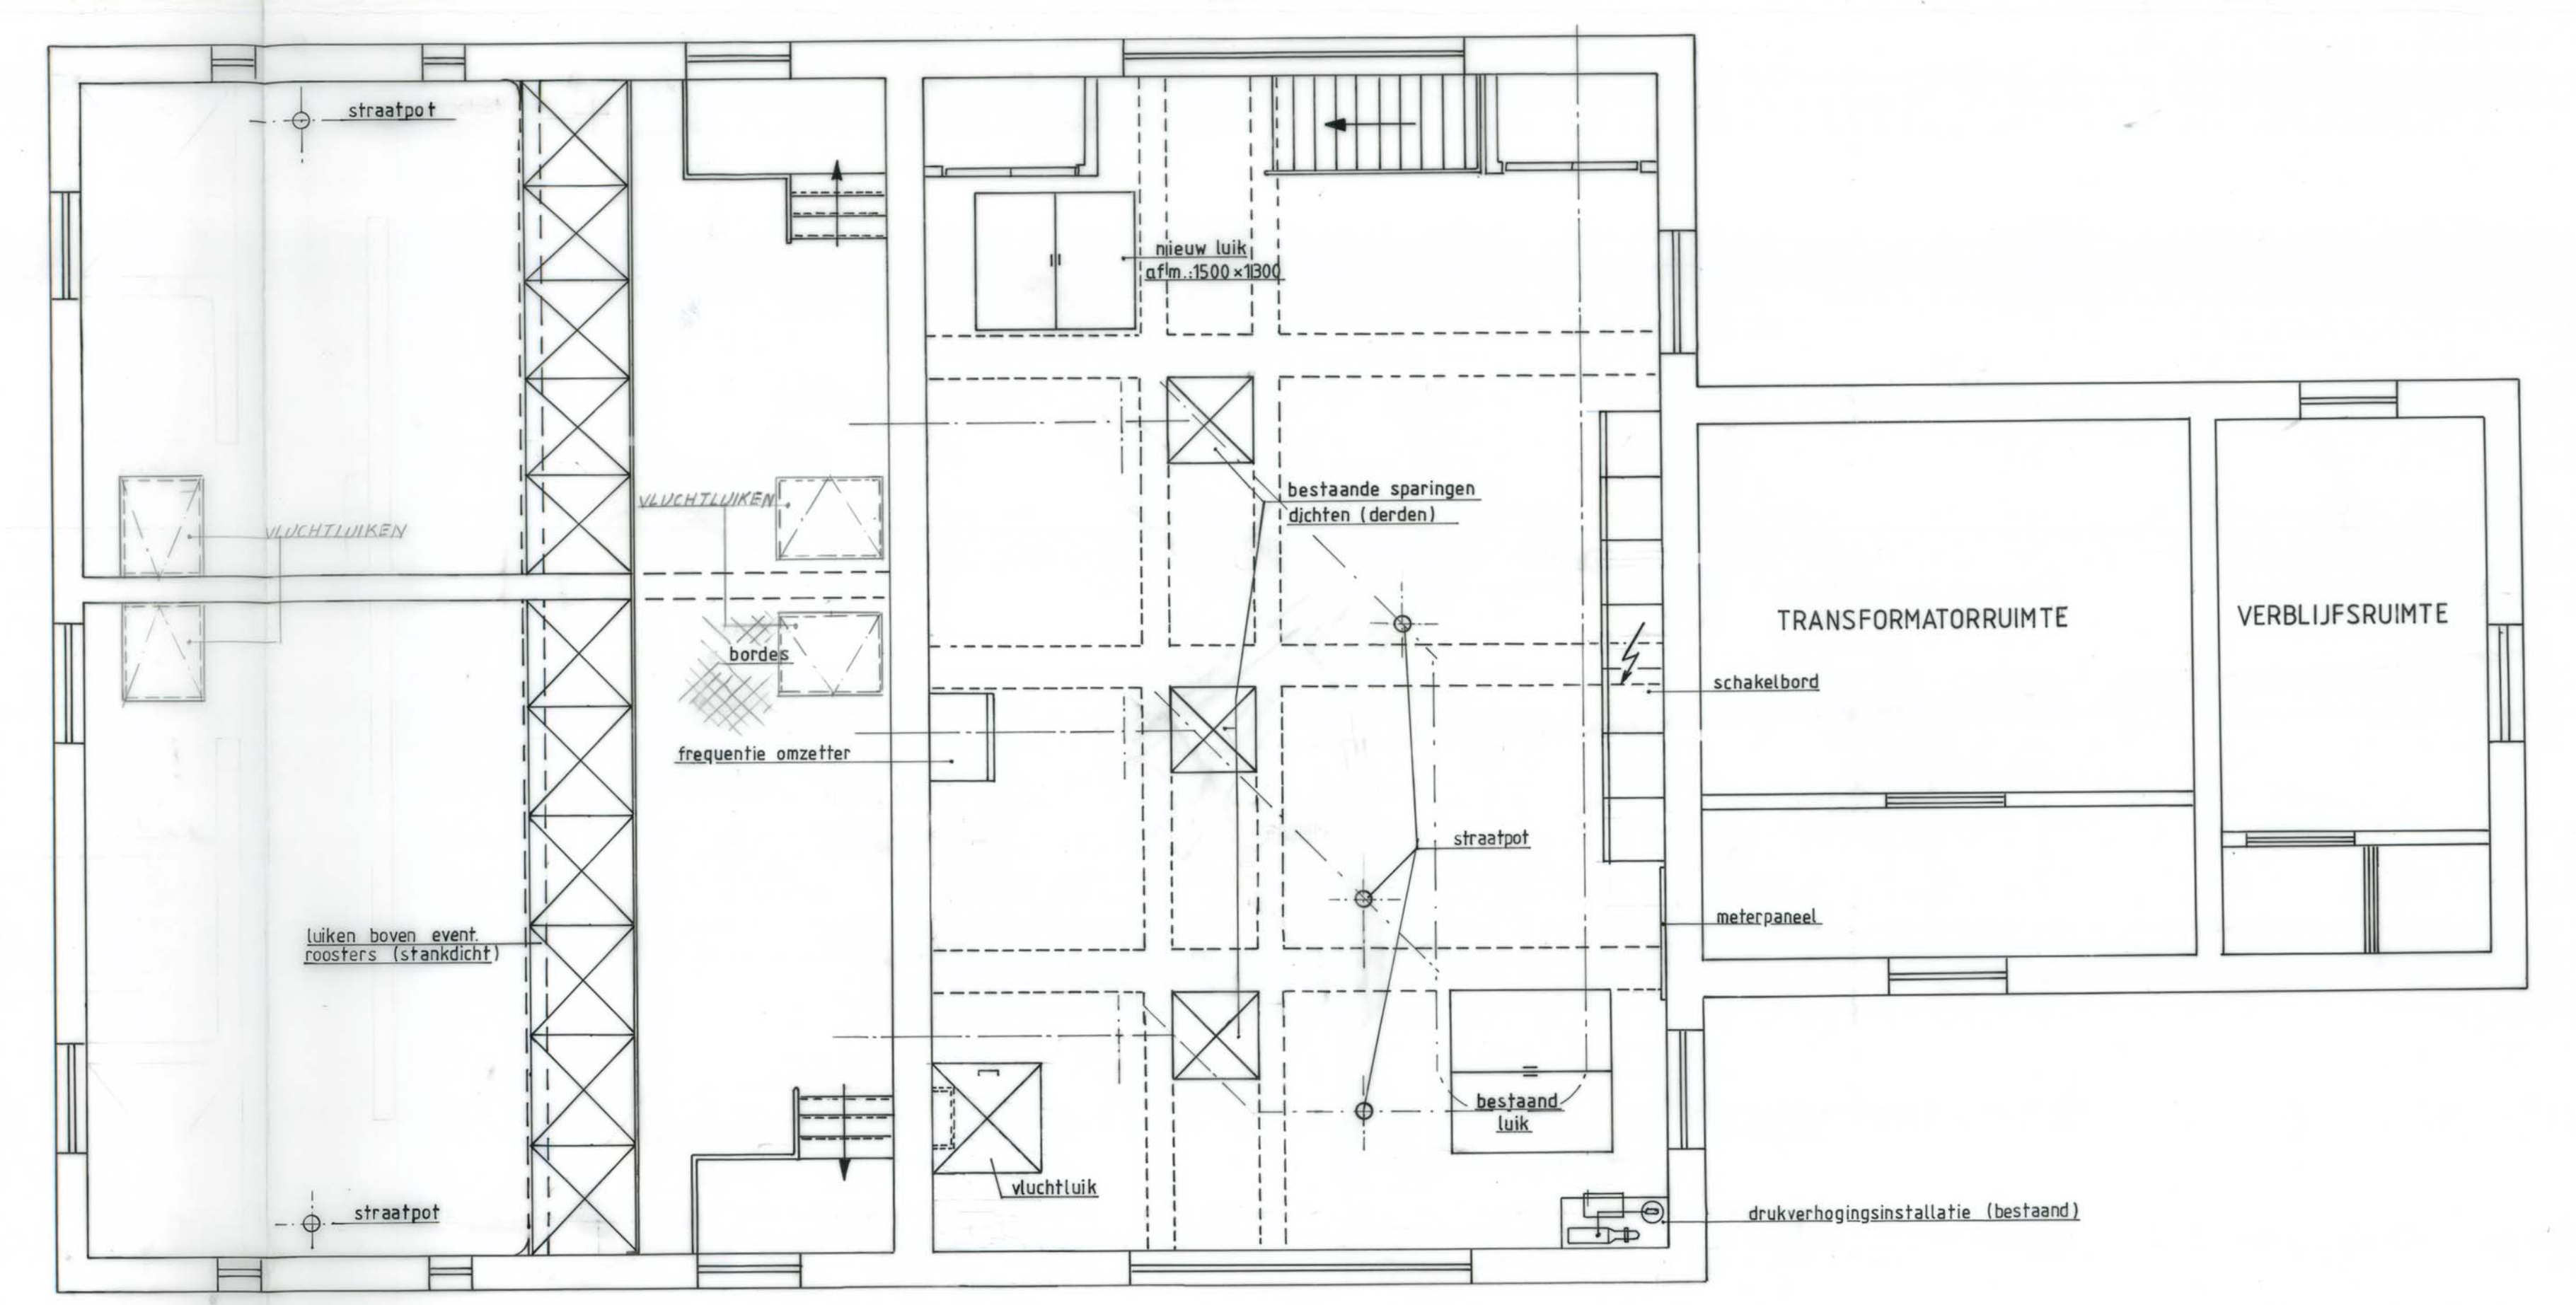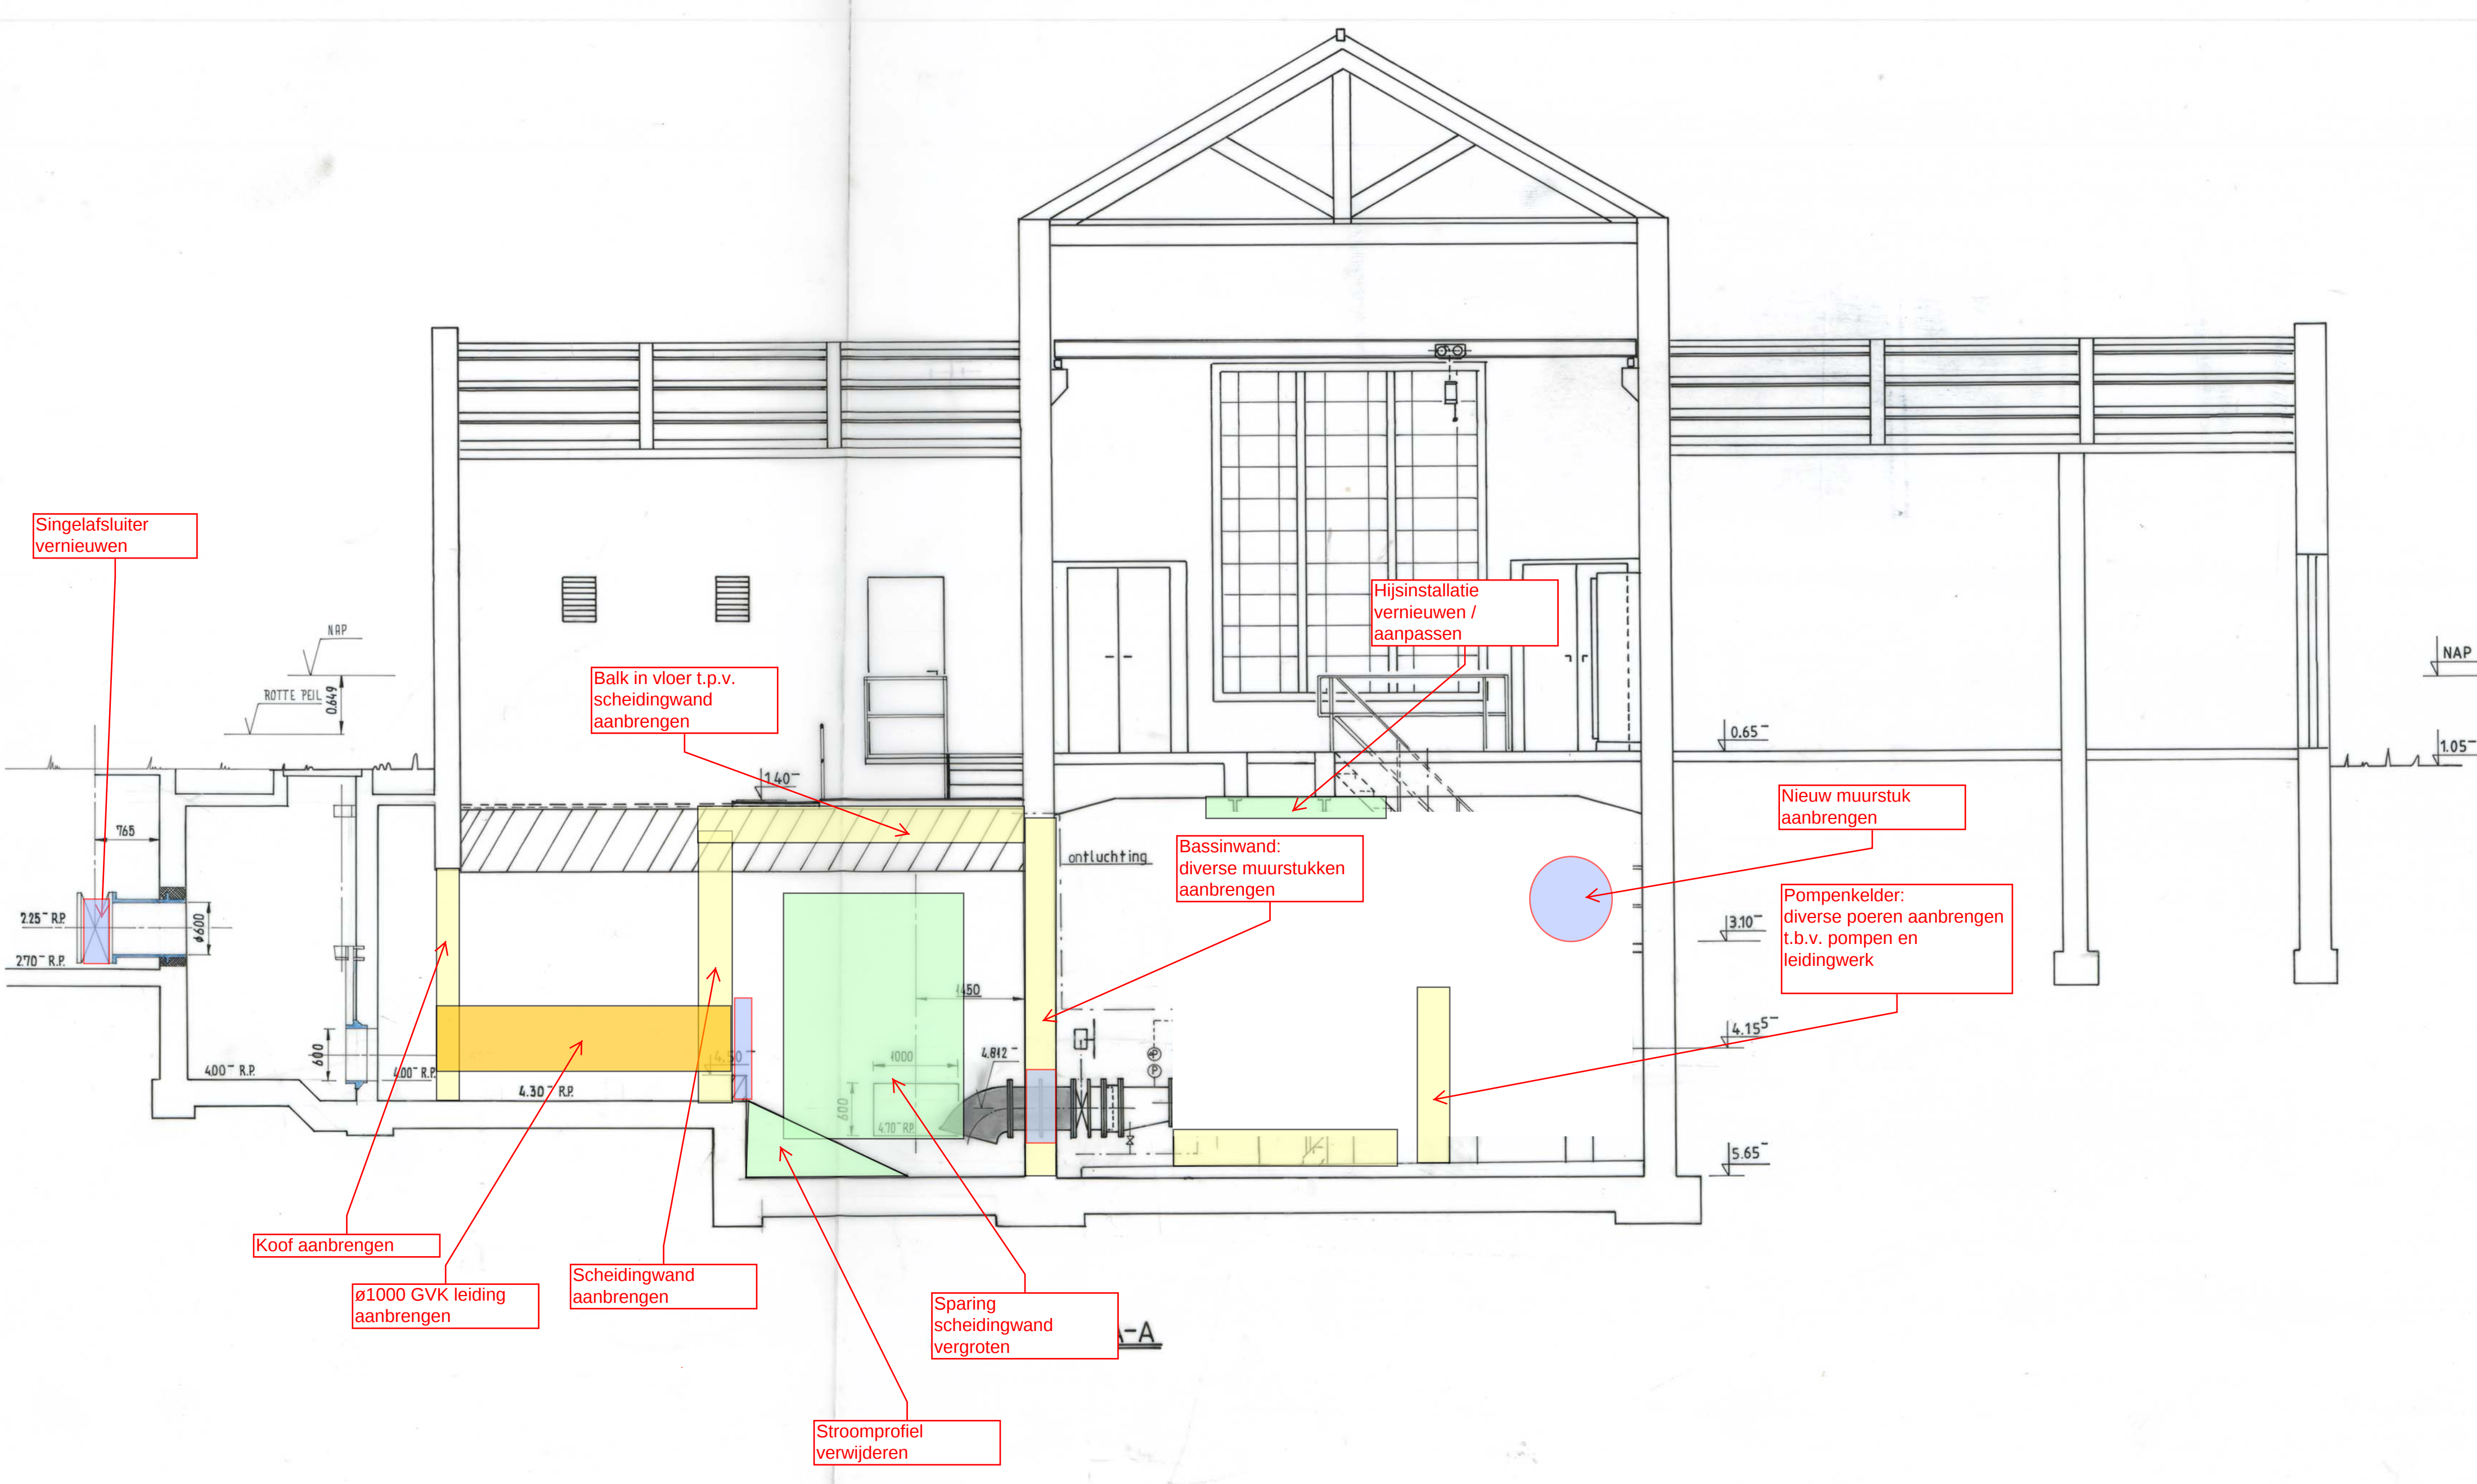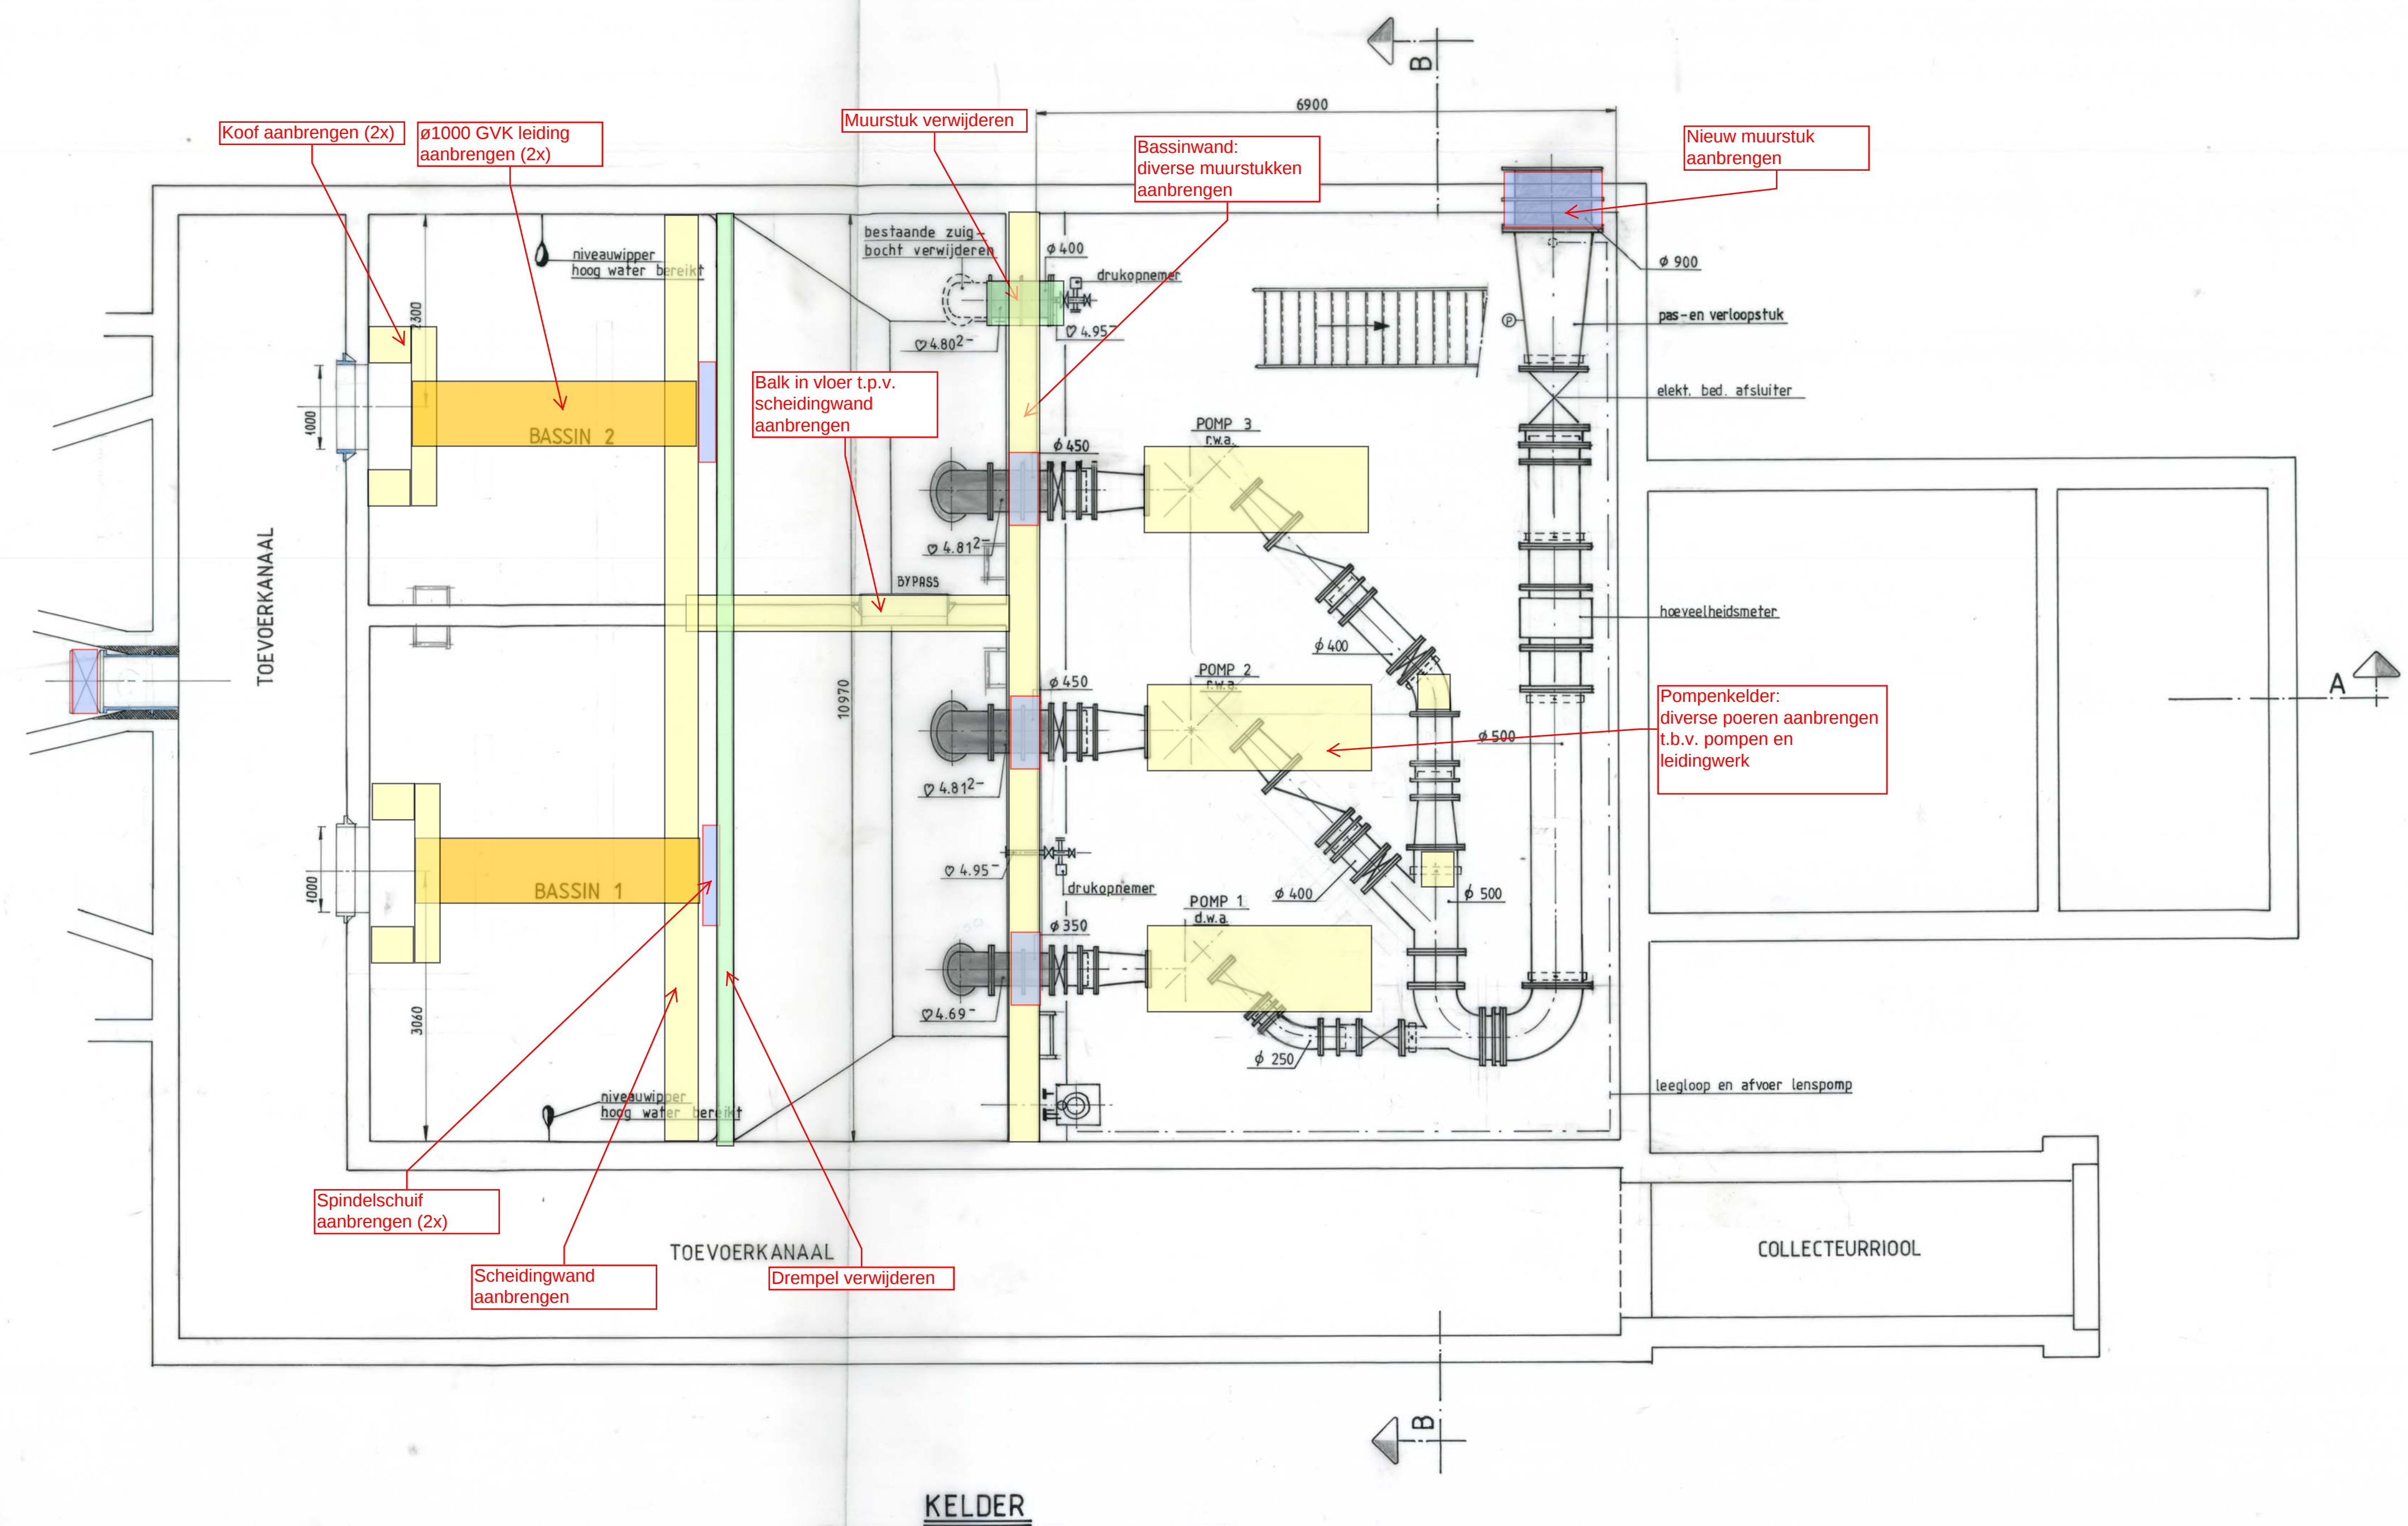

■ = BESTAAND LEIDINGWERK
PEILMATEN IN m TOV. N.A.P. TENZIJ VERMELD MET R.P. (= ROTTE PEIL)
OVERIGE MATEN IN mm

TER INFORMATIE

Gemeentewerken Rotterdam Afd. Waterhuishouding Technisch Beheer - Gemalen.	g	
Tekeningno. : bladno. :	f	
WH6025 - M01 1	d	
	c	
	b	4-06-13 A. Schellens
	a	4-06-13 A. Schellens
		wijzigingen

gemeentewerken rotterdam					18	
RIOOLGEMAAL AMELANDSEPLEIN					afd. :	ingenieursbureau
Bouwkundig + civiele werken in bassin, bassinruimte en pompenkelder, ter informatie bij bestek 1-031-13					bestek :	staal- en werktuigbouw
					schaal : 1:50	
					datum : 14 mei 1984	
getekend J.B.	gecontr. :	gezien :	afd. chef :	formaat A0	7352-02	