



Bijlage Sloopwerkzaamheden + luiken Gemaal G0025 Amelandseplein






Behorend bij bestek 1-031-13 Renovatie
gemaal en persleiding Amelandseplein

Versie

1.0

Datum

4 juni 2013

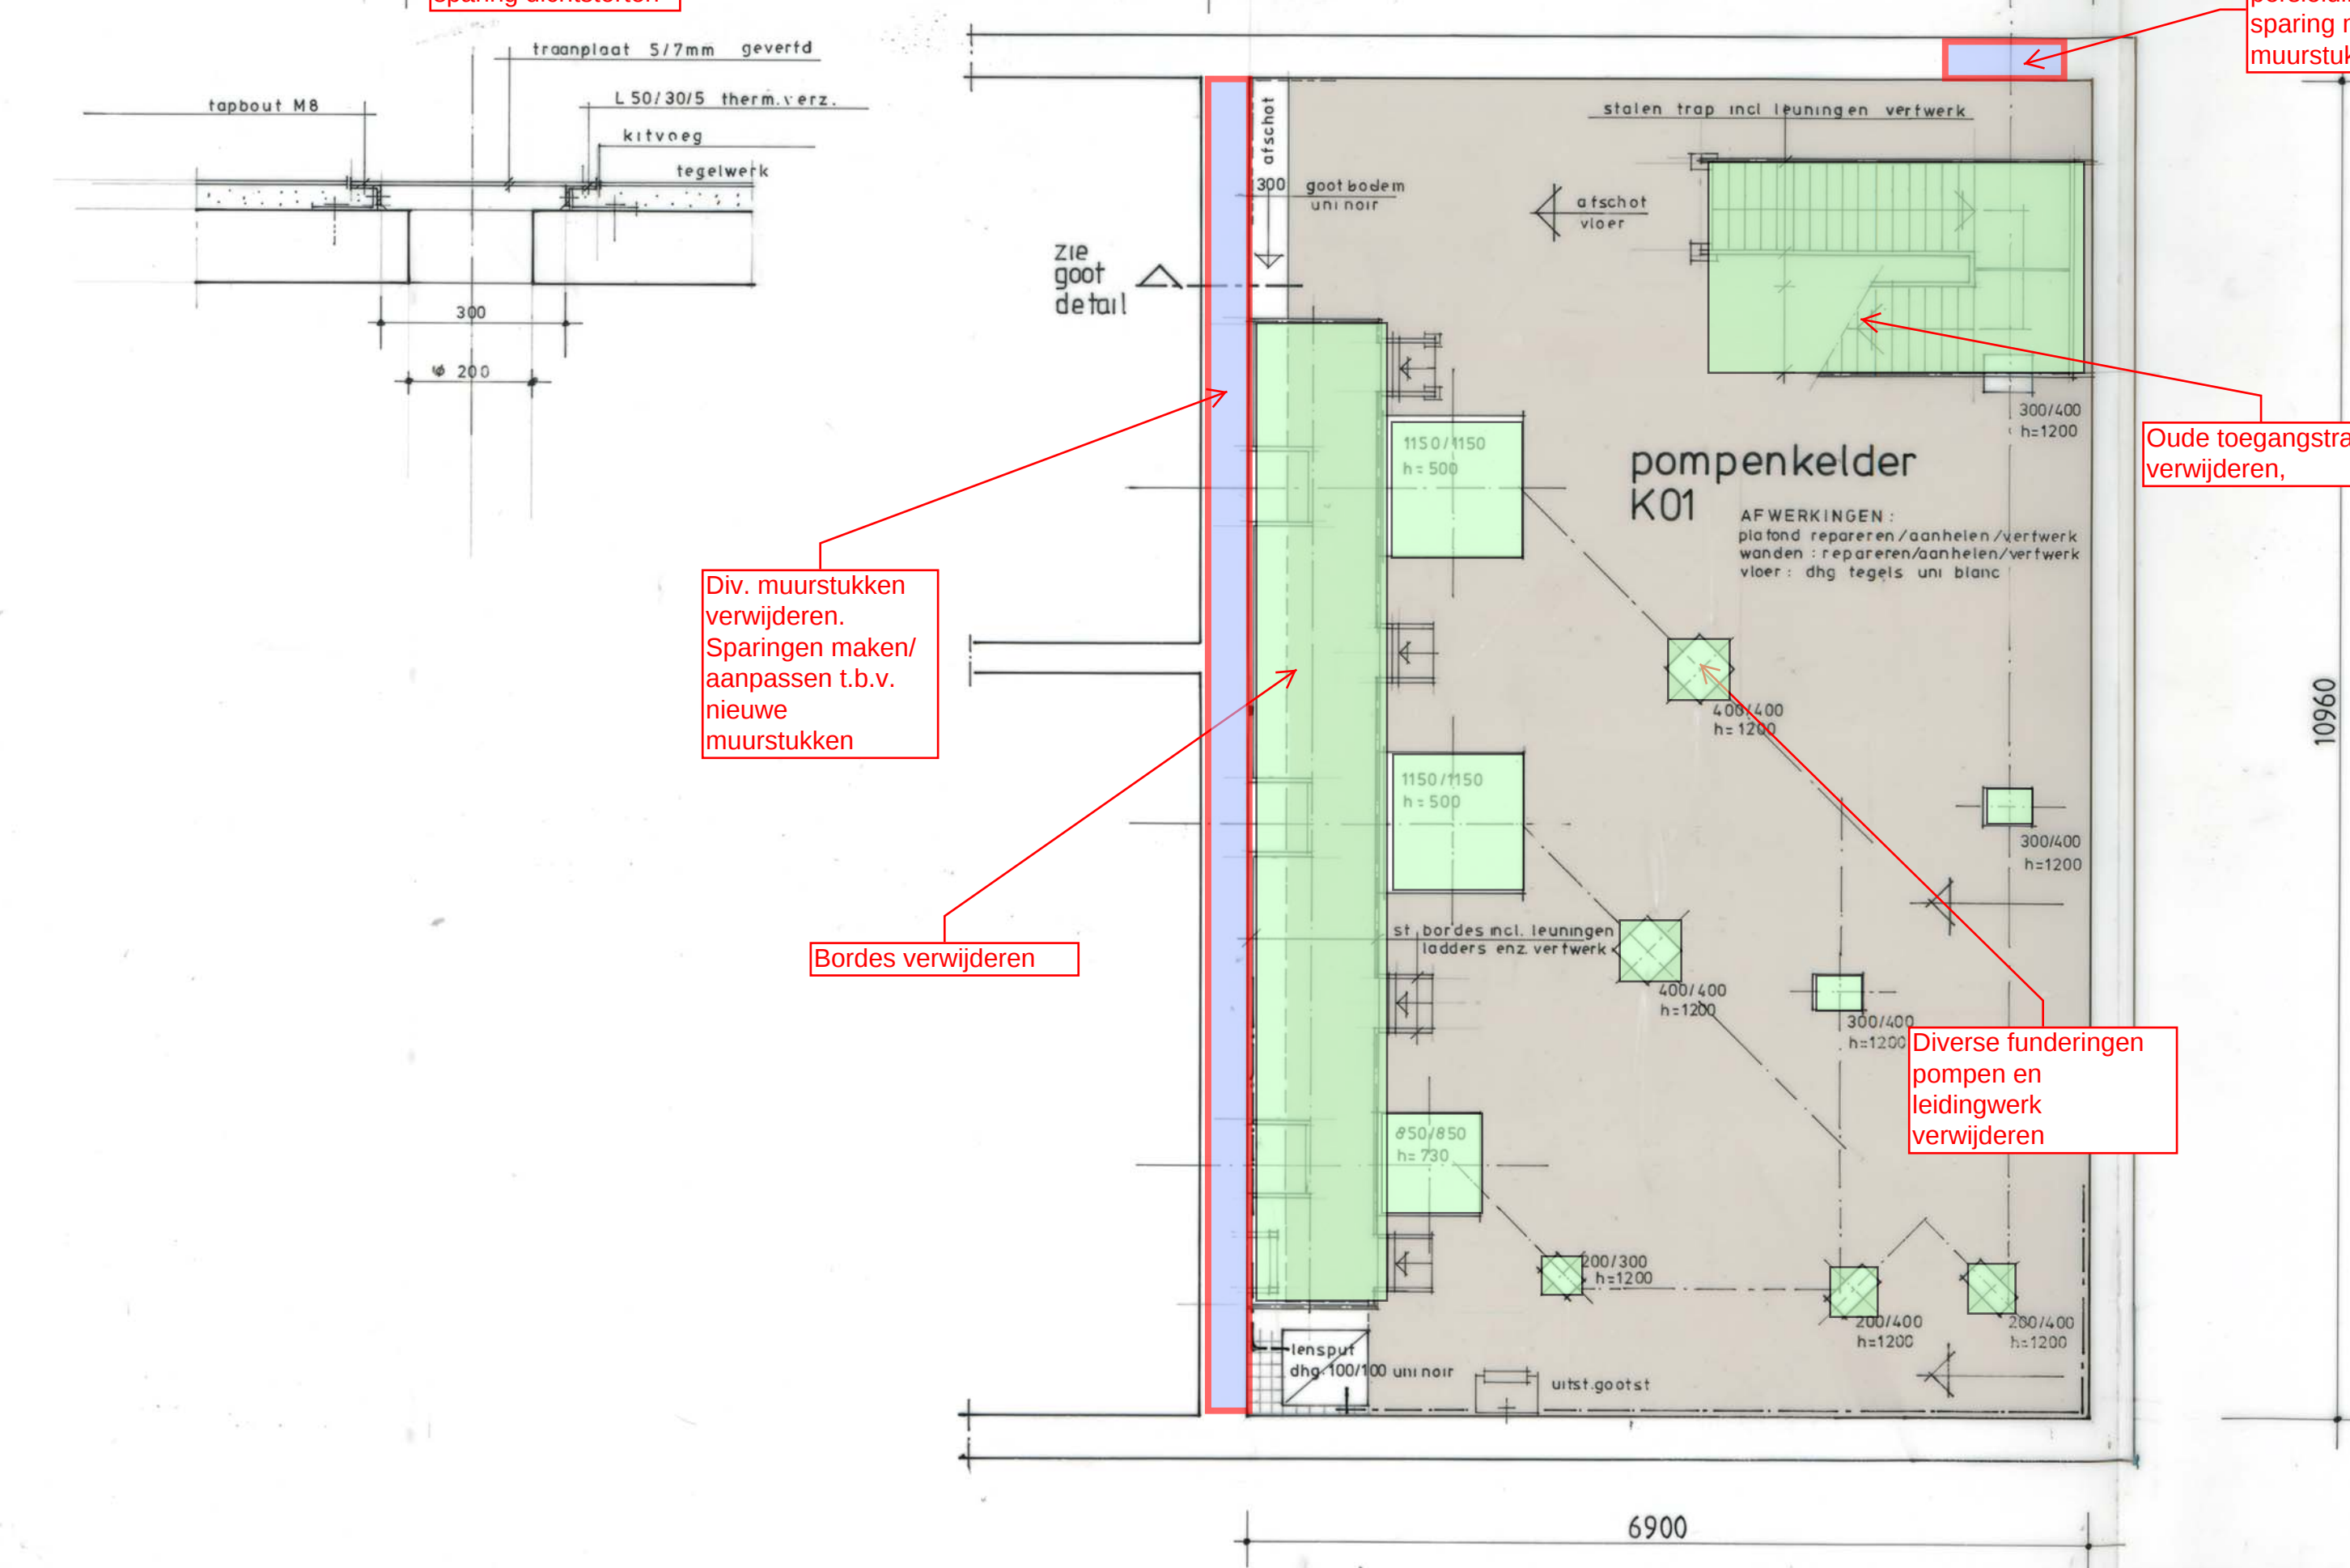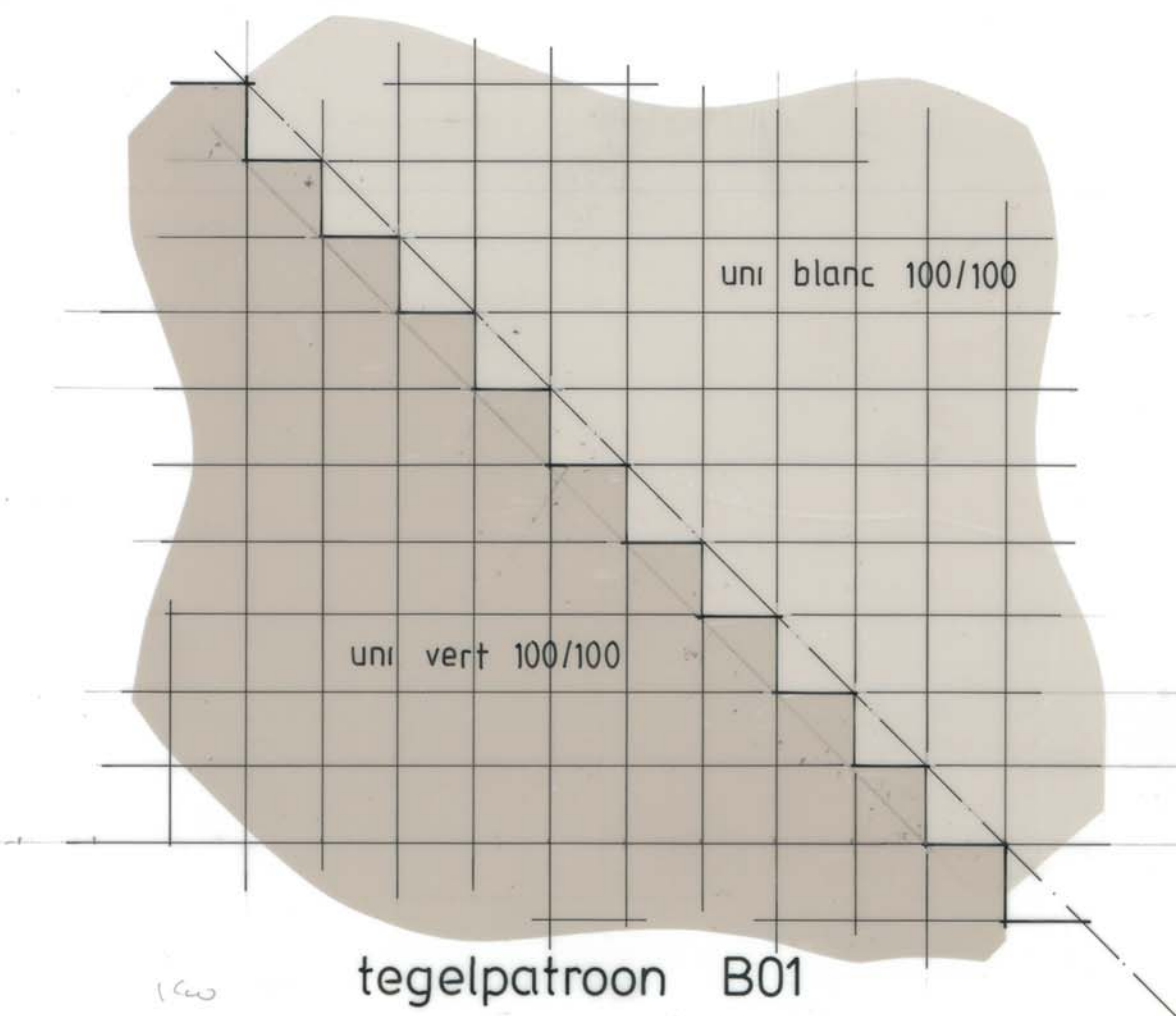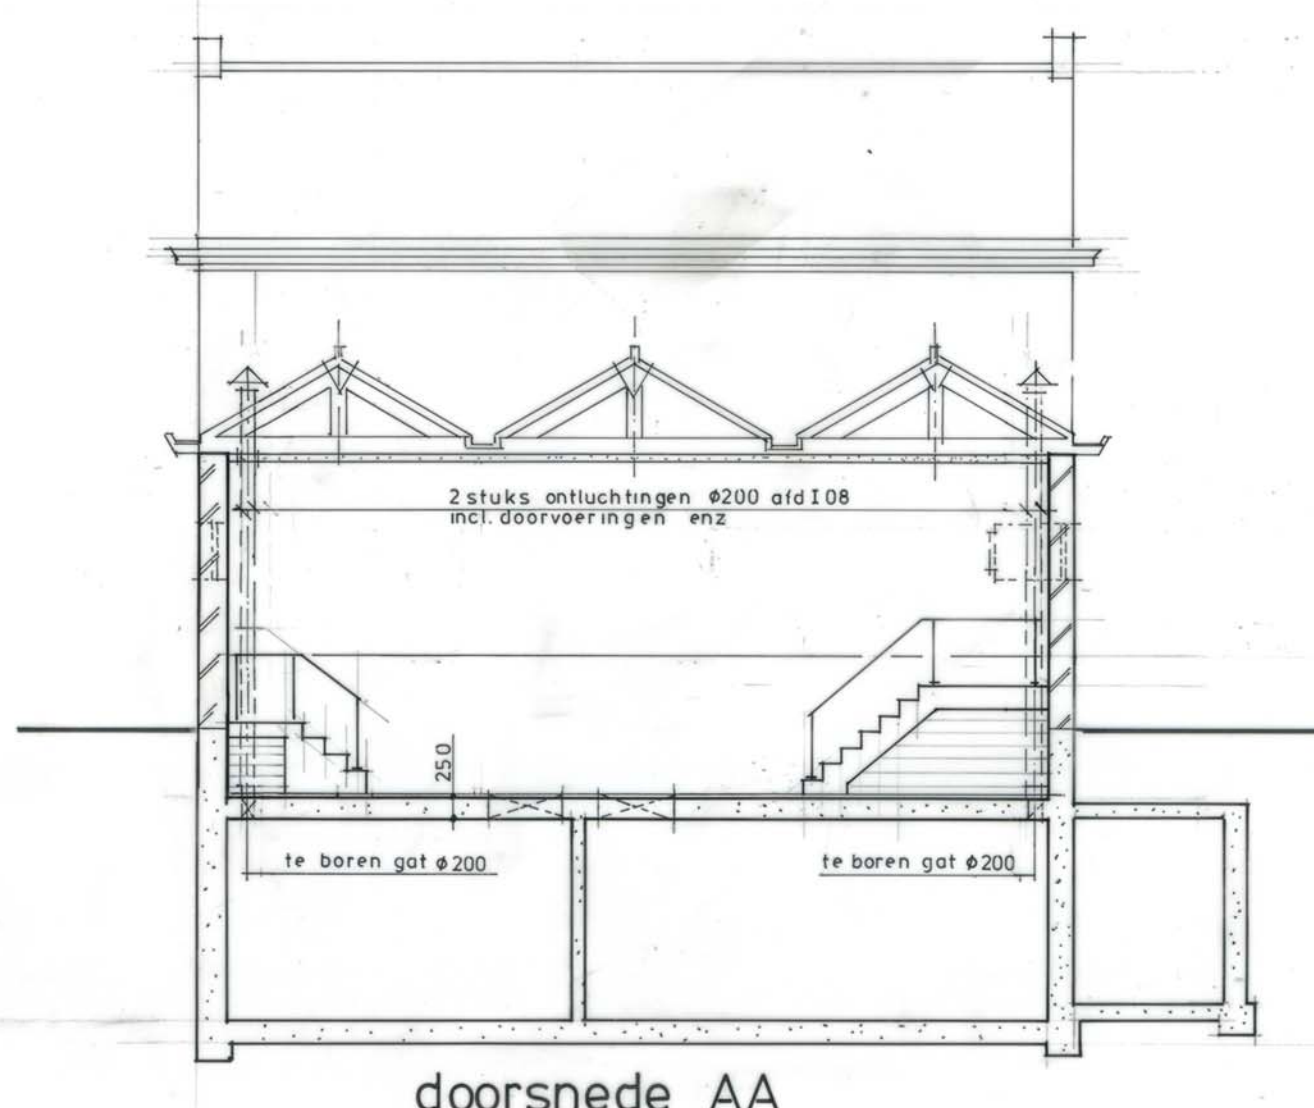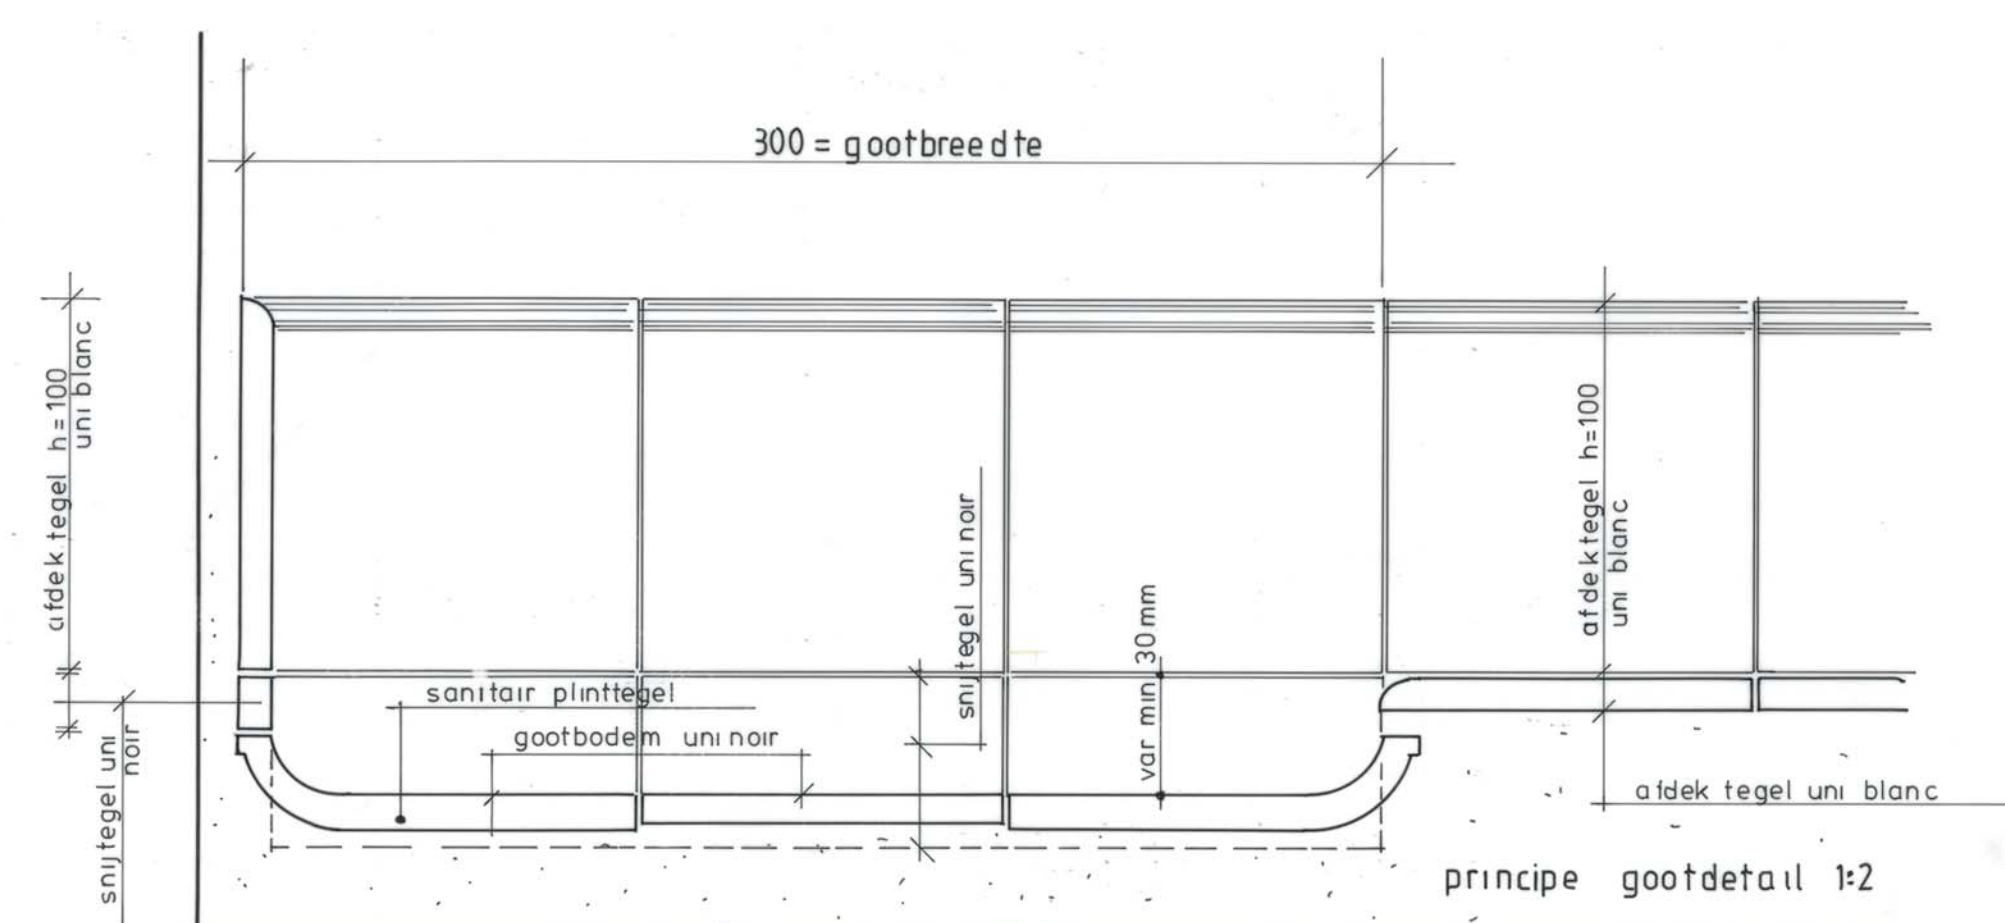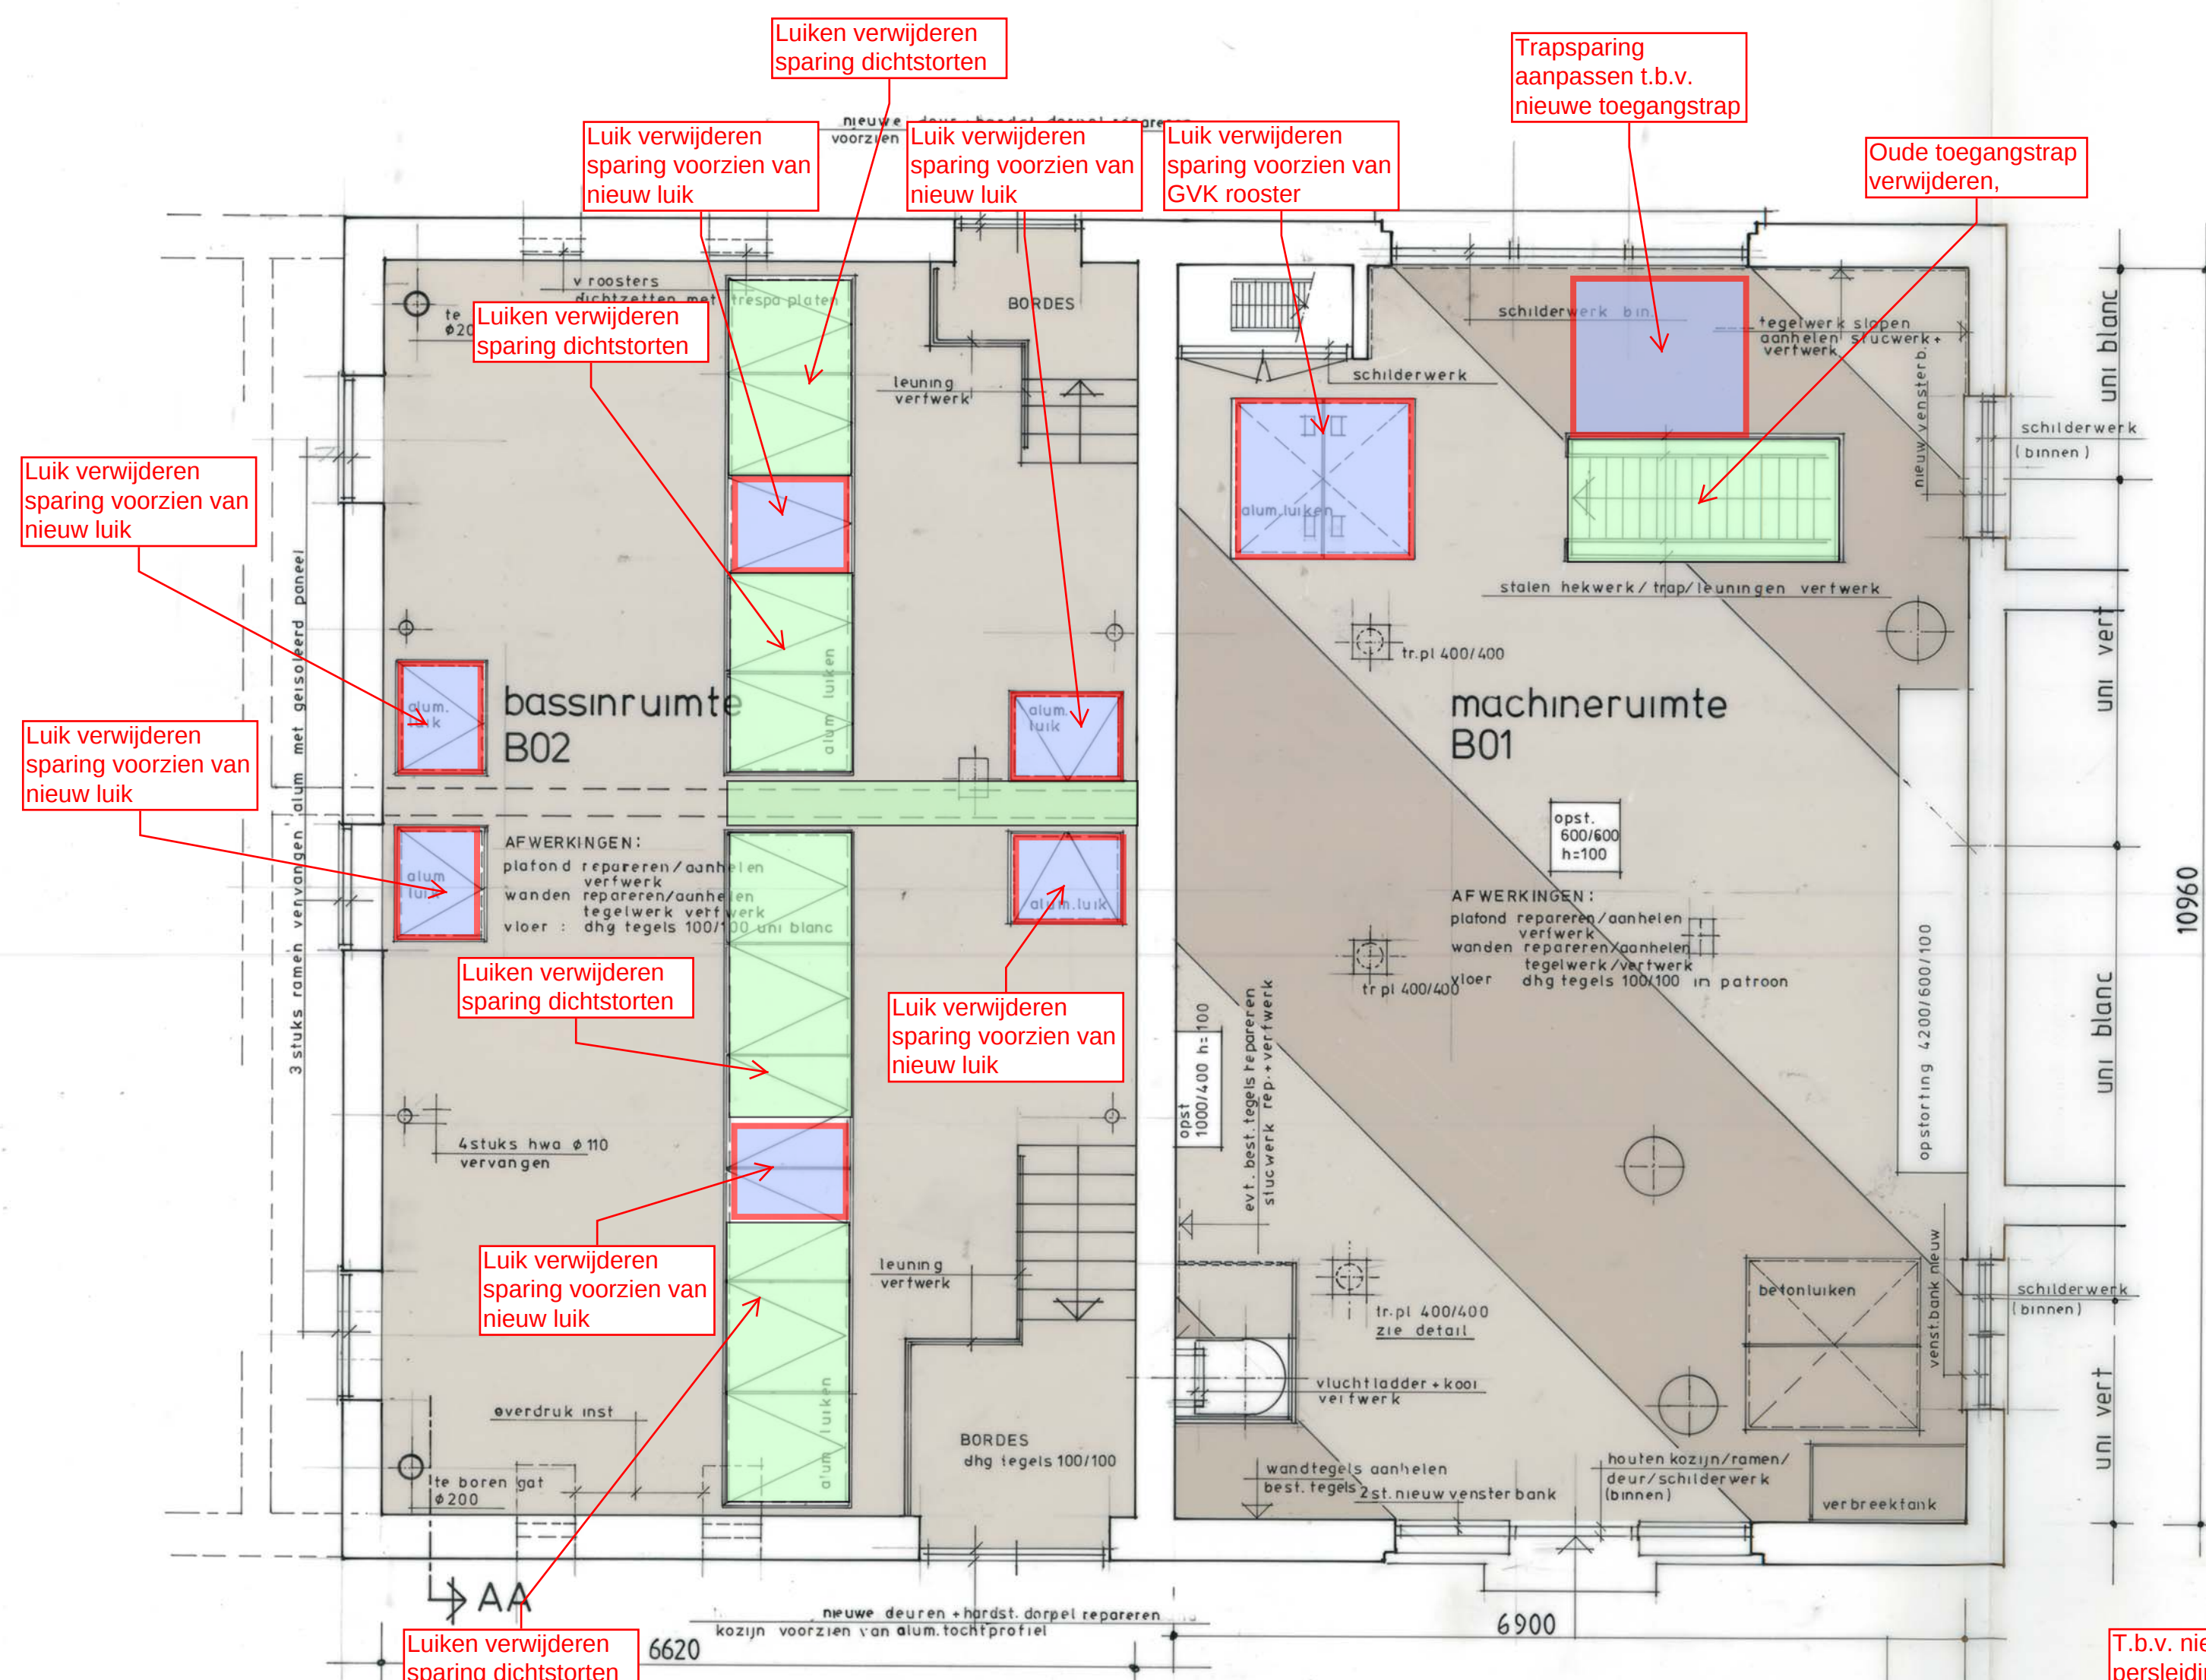

T.b.v. nieuwe persleiding nieuwe sparing maken + muurstuk instorten

Oude toegangstrap verwijderen.

Diverse funderingen pompen en leidingwerk verwijderen

tegels dhg 100/100 uni blanc van winckelmans op vloer ruimte B02 K01 en uni blanc uni vert op vloer ruimte B01
" " " " " " poeren/opstortingen ruimte B01 K01
schilderwerk leuningen stalen trappen omrandingen etc. RAL 5018
schilderwerk wanden/platonds ruimte B02 K01 RAL 1015

TER INFORMATIE

gemeentewerken				rotterdam			
GEMAAL 25 AMELANDSEPLEIN				1 architectenbureau			
Sloopwerken + luiken in bassinruimte, schakelruimte en pompenkelder ter informatie bij bestek 1-031-13				bestek	600/840		
				formaat	1:50		
				datum	febr. 87		
getekend	gezien	architect	werknr.	kode	wyz		
TH v D		M. STRUYS		bladnr.	B1		

g	
f	
e	
d	
c	
b	
a	12-03-13 A. Schellens