Z.W. GEVEL

Z.O. GEVEL

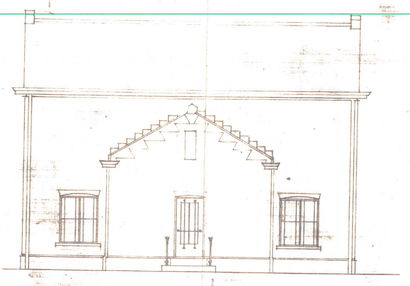

N.O. GEVEL

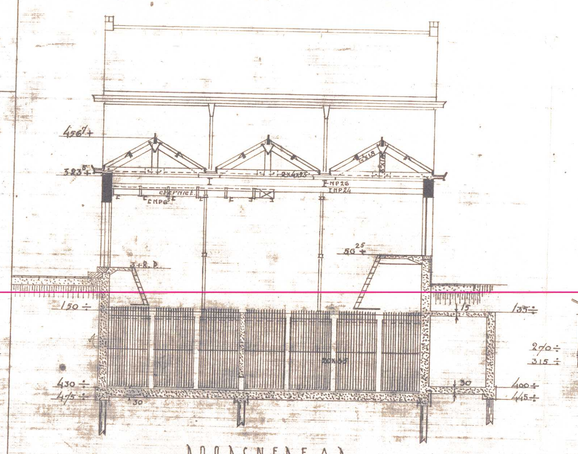

DOORSNEDE A-B

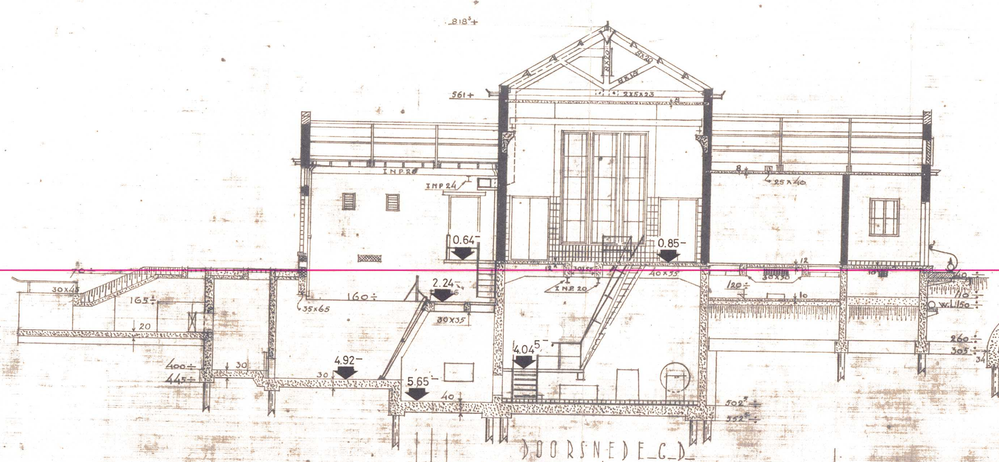

DOORSNEDE C-D

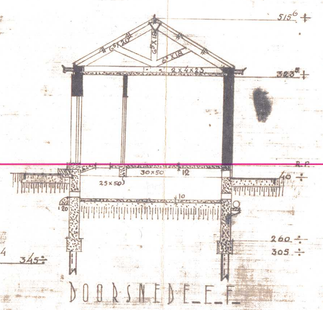

DOORSNEDE E-F

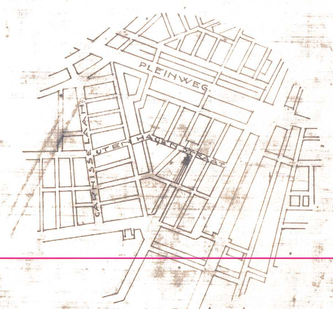

SITUATIE SCHAAL 1 A 10.000

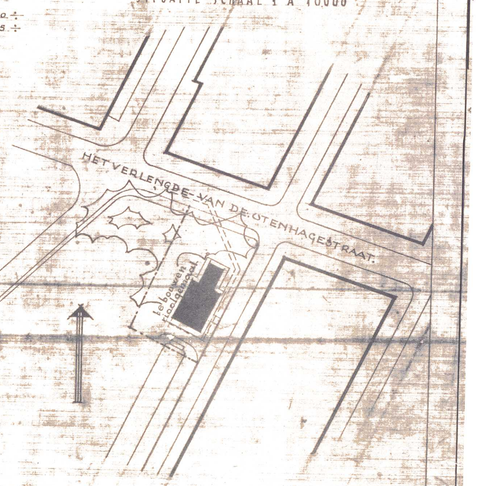

SITUATIE SCHAAL 1 A 1000

verklaring

o	bovenkant paalkop	300 ÷
⊖	idem	310 ÷
⊕	idem	340 ÷
●	idem	440 ÷
⊖	idem	470 ÷
⊖	trekpaal idem	329 ÷
●	idem	849 ÷

metselwerk beton

Klinker metselwerk

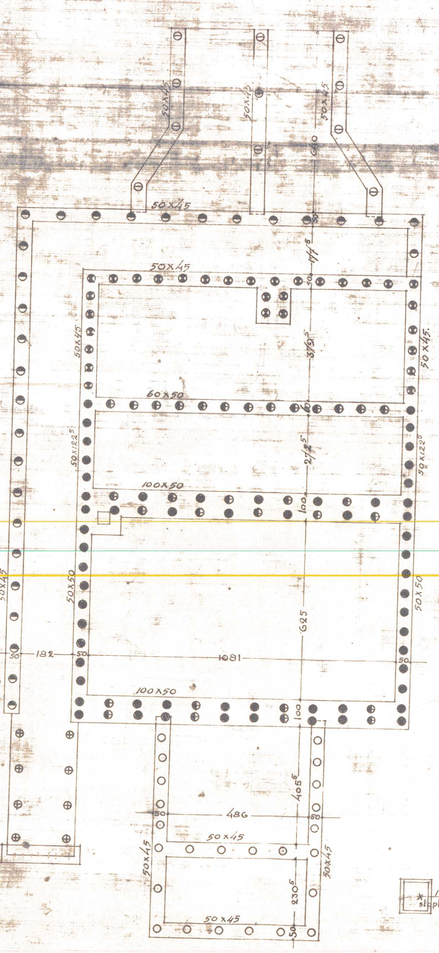

KESPENPLAN

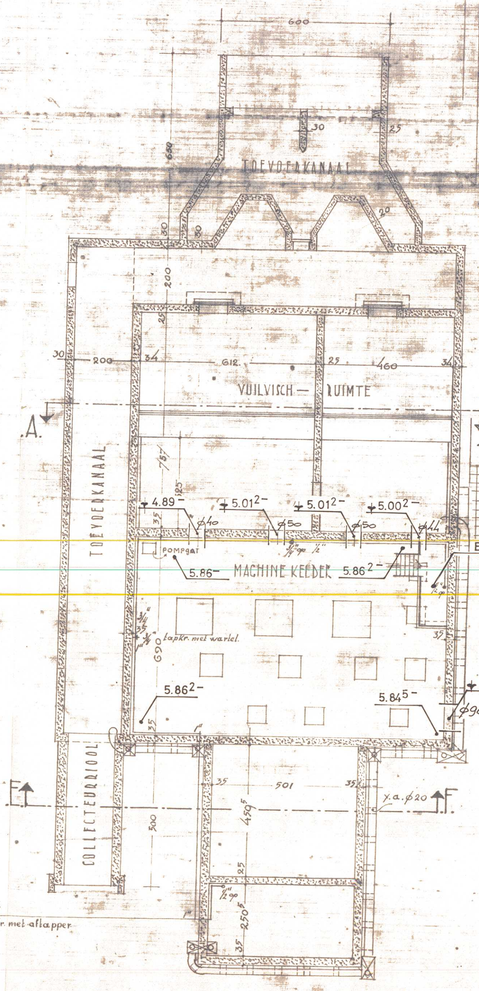

KELDER EN FUNDEERINGSPLAN

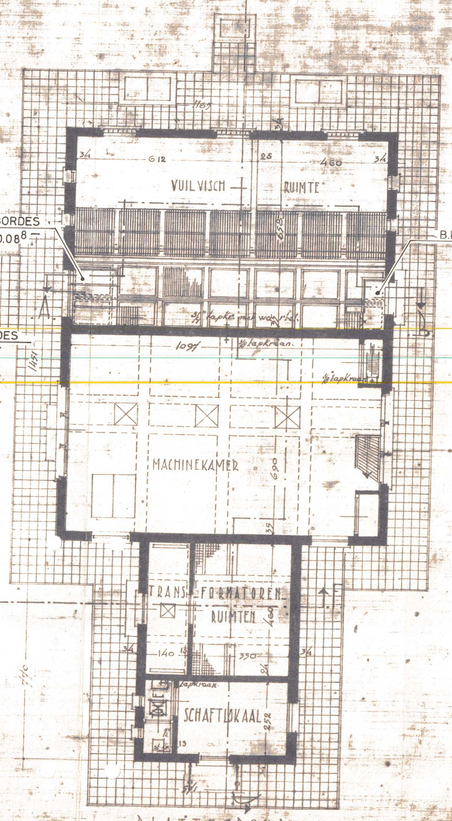

PLATTEGROND

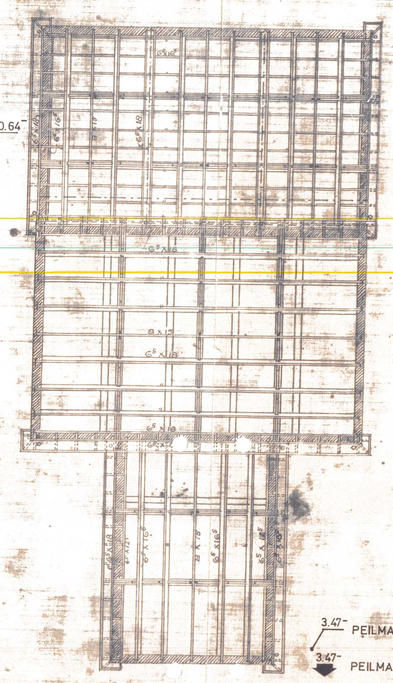

3.47 PEILMAAT PLATTEGROND

3.47 PEILMAAT AANZICHT/ DOORSNEDE

ARCHIEF EXEMPLAAR
BWH OPERATIONEEL BEHEER
GALVANISTRAAT 15
TEL. 010-894753
27 FEB. 1984 ONTVANGEN
14 DEC. 1982
GEMEENTELIJKE TECHNISCHE DIENST ROTTERDAM 3E AFD.

gemeentewerken rotterdam

GEMAAL 25 AMELANDSEPLEIN	3 ingenieursburo utiliteitsbouw
MEETGEGEVENS D.D. 8-12-1982	bestek :
PEILMATEN T.O.V. N.A.P.	formaat : 891 × 840
	schaal : 1:100
	datum : 10-12-1982

getekend	constr.	chef voorber.	chef 1.03	werknummer	tekeningnummer
h.t.groenendijk					M 25