ZIE VERVOLG AS 1-A

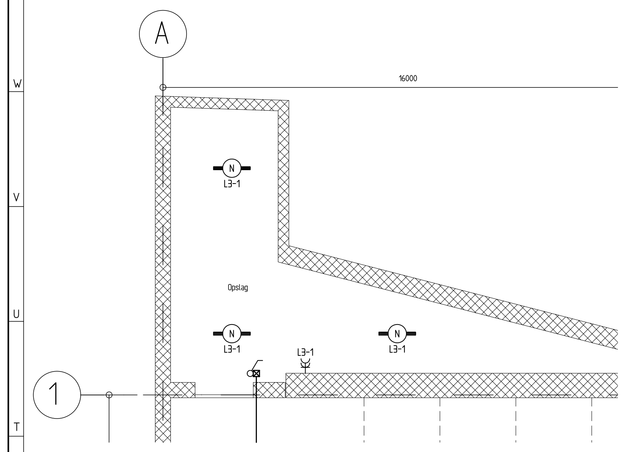

VERVOLG AS 1-A

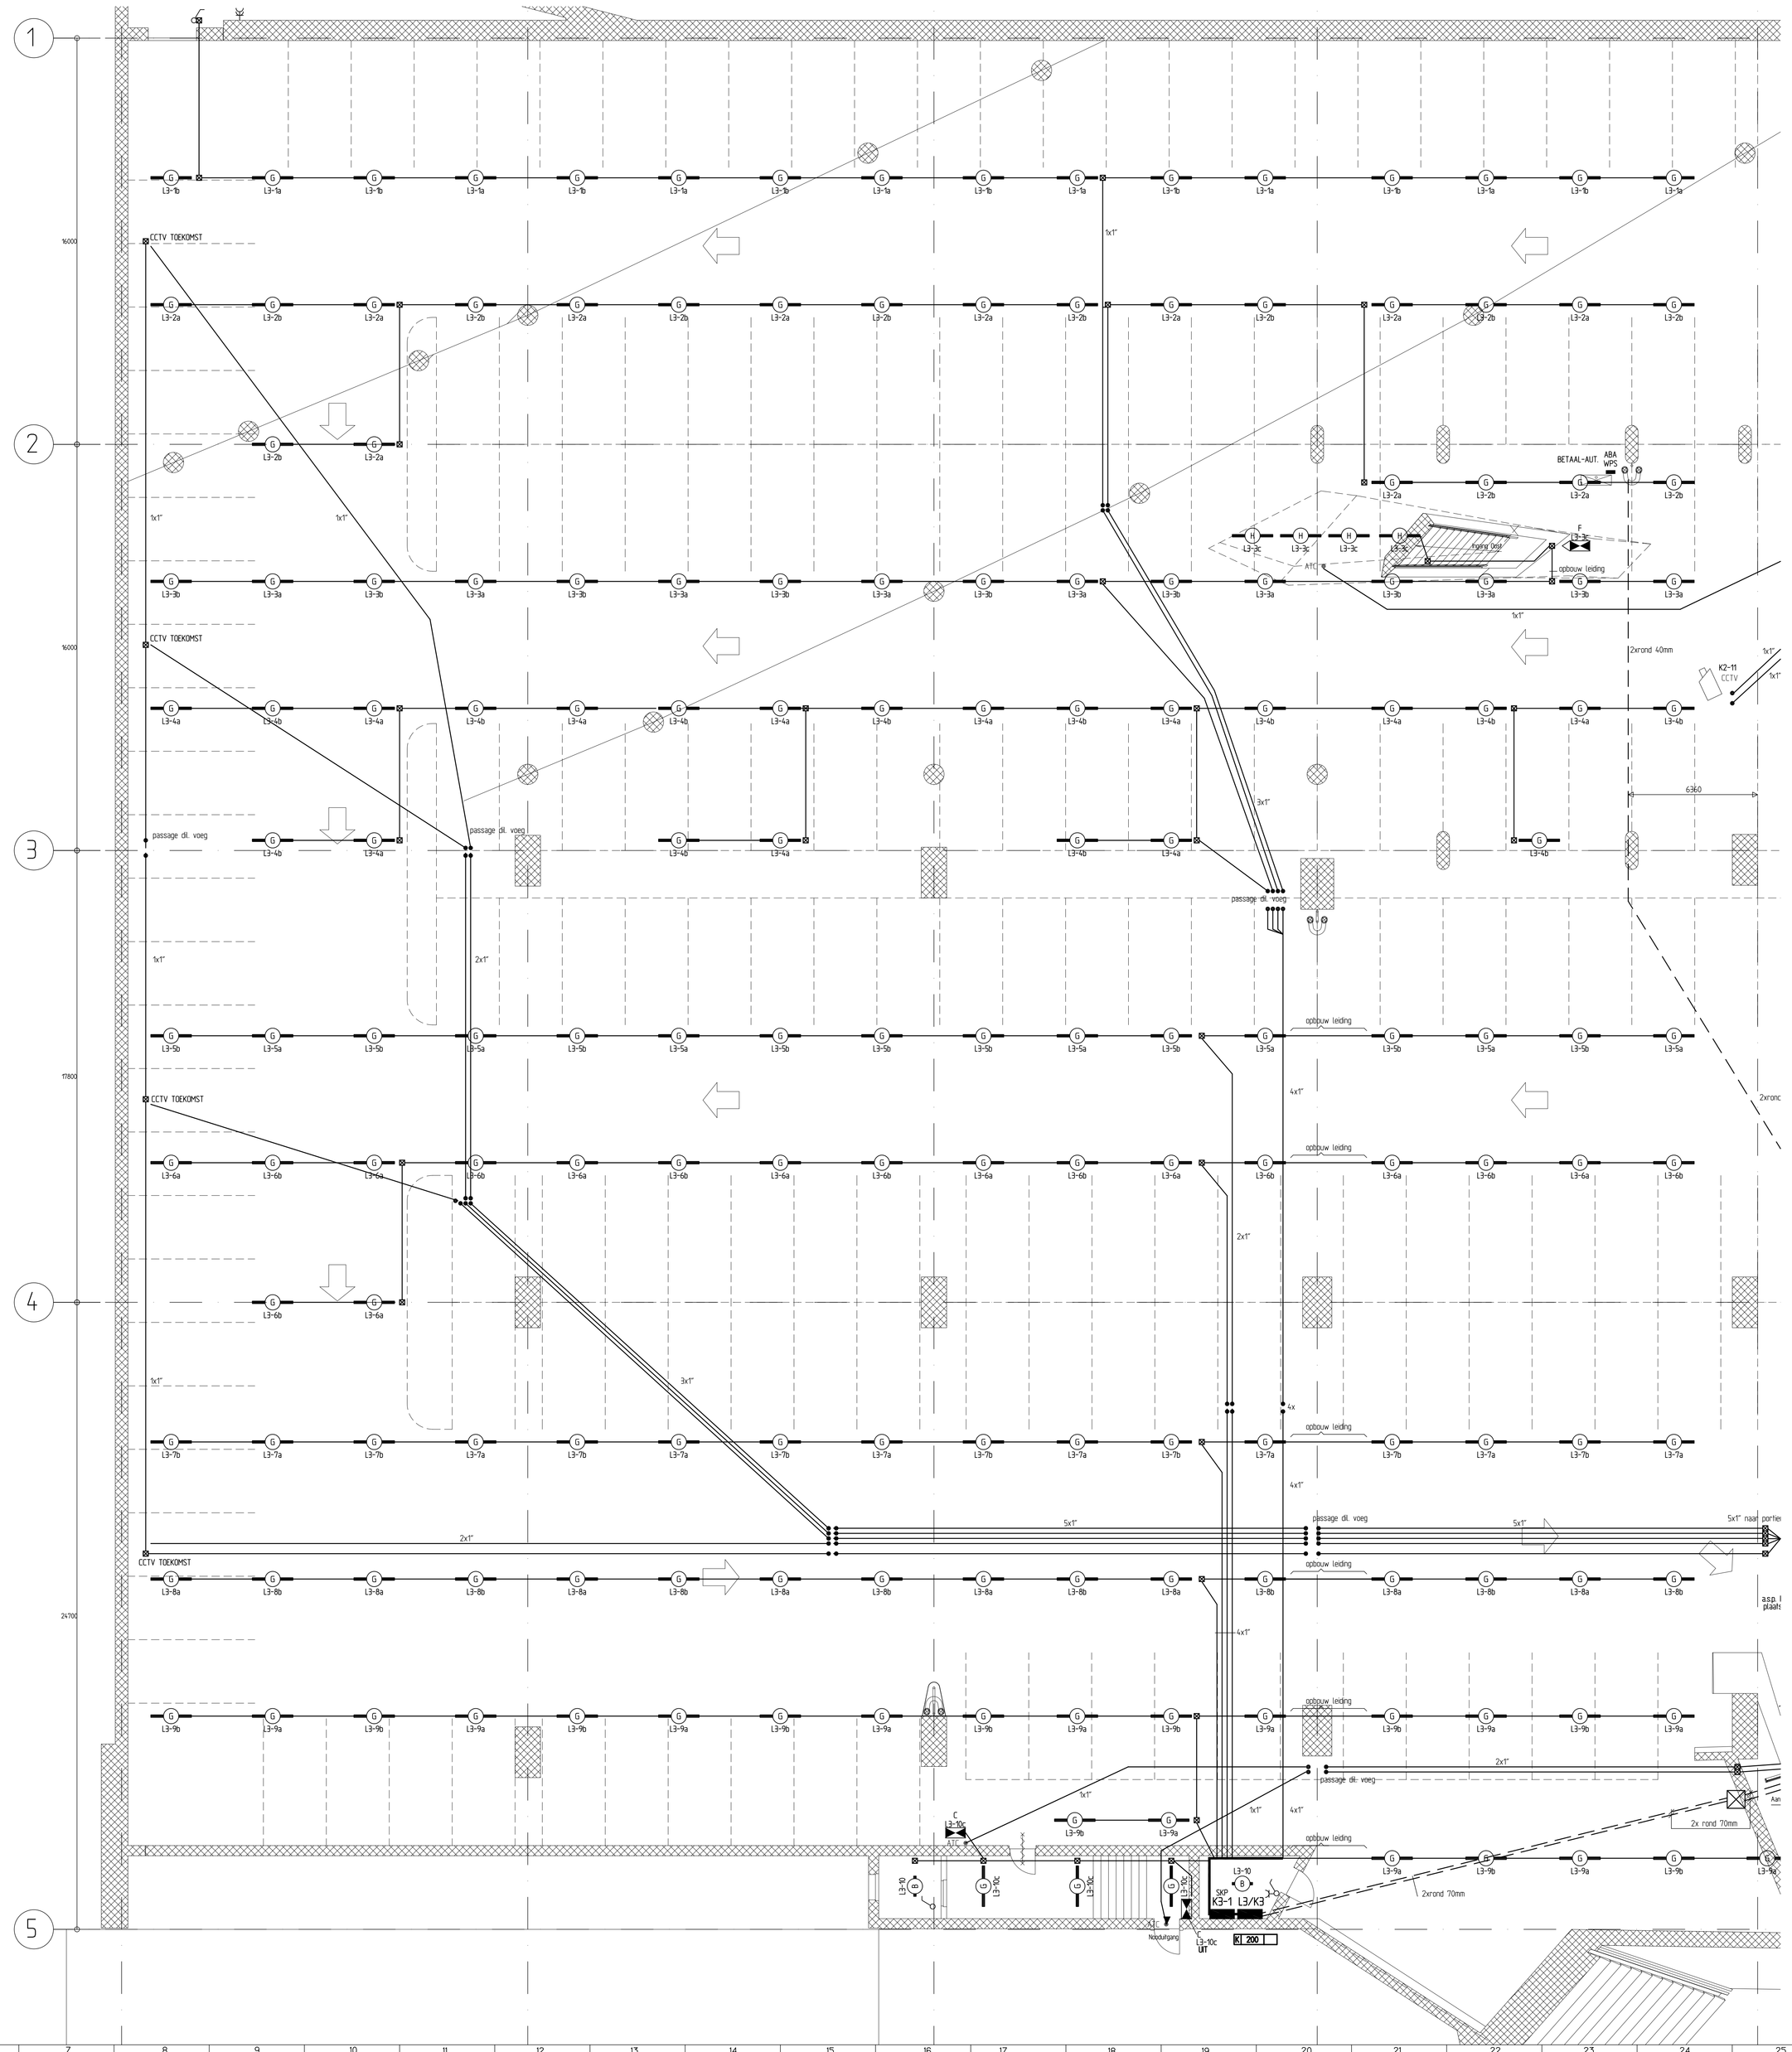

B					
A	REVISIE	L.G.R.			FEBR. 2000
Wijz.	Omschrijving van de wijziging	Getekend	Gekontr.	Gezien	Datum

Bestemming: PARKEERGARAGE ERASMUSBRUG ROTTERDAM

adv.bur. :
architect :
opdr.gev. :

Onderwerp: INSTALLATIETEKENING

ELEKTROTECHNISCHE INSTALLATIE

REVISIETEKENING

Schaal 1:100 | Get. T.W. | d.d. 30-08-1999 Gek. | Gez.

Projectnummer 99 20 10 379

gti installatietechniek
GTI Installatietechniek West bv
Rotterdam Capelle
Cypresboom 3, 2908 LT Capelle a/d IJssel
tel. 010 2 586 586, fax 010 2 586 555

Aantal bladen | Blad

Tekeningnr. E1101-62002-0B

Filename: 62002-0B

Auteursrecht voorbehouden volgens de wet AO