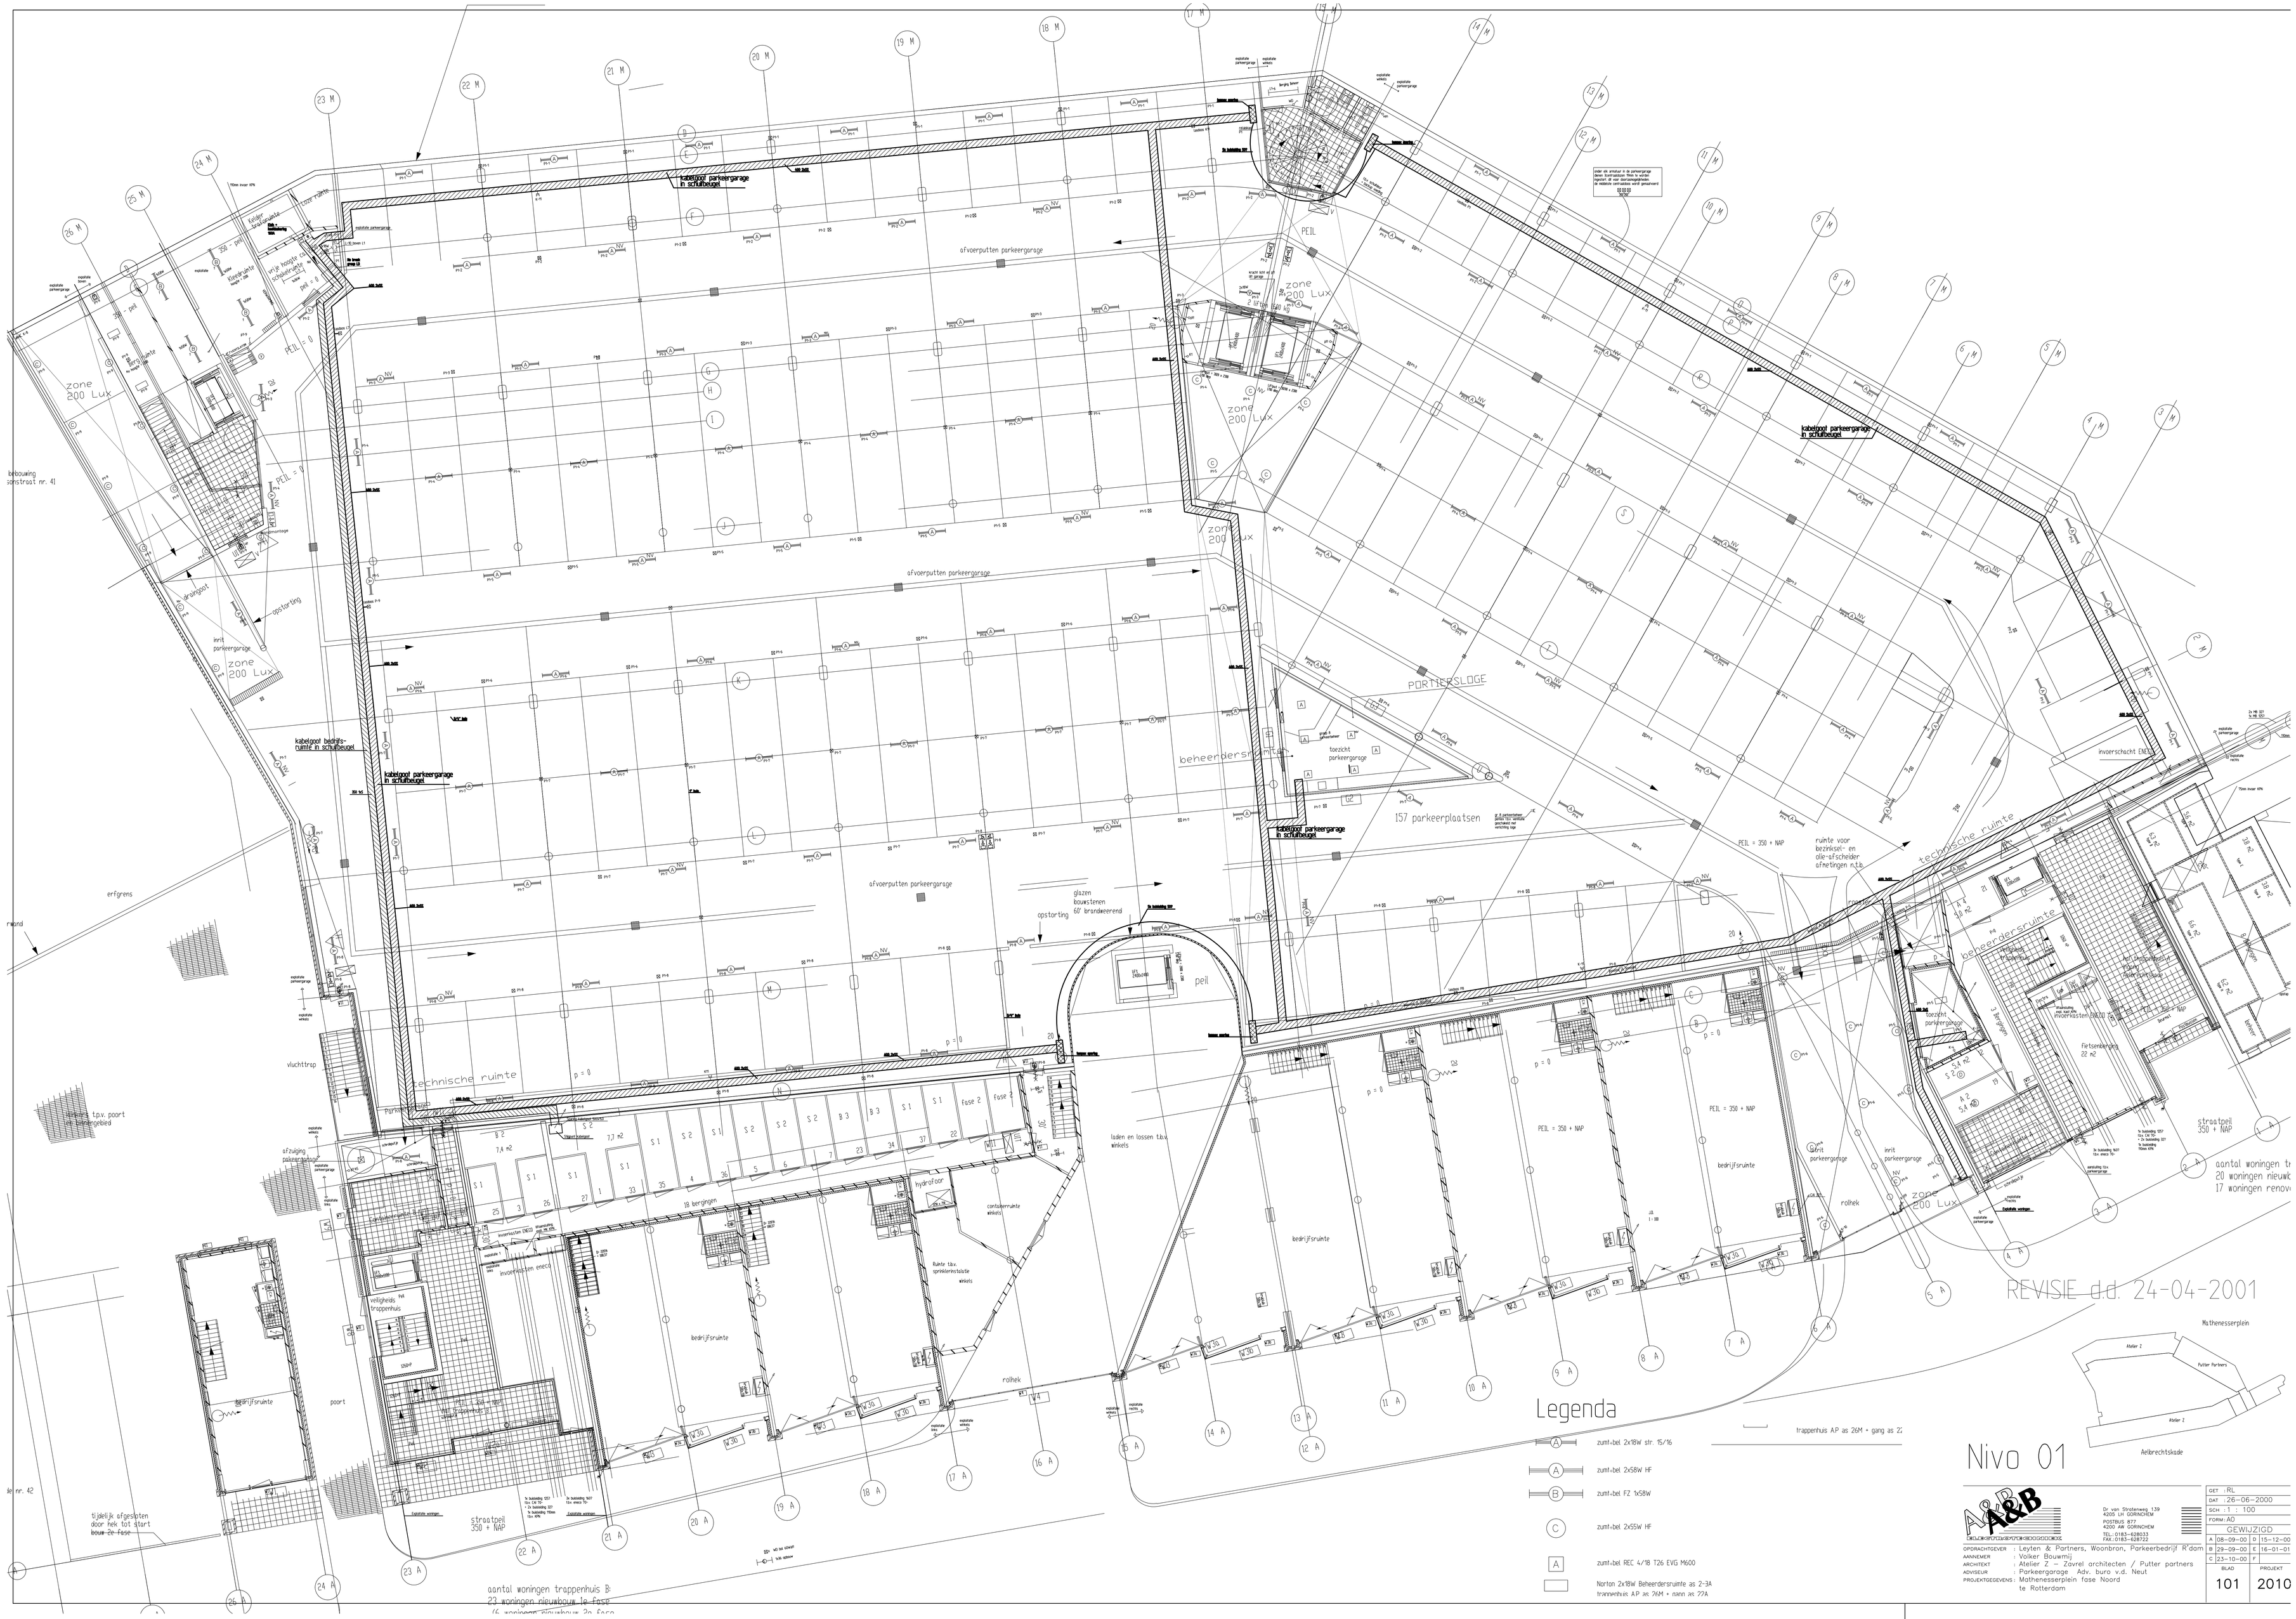
kabelgoot parkeergarage in schuifbeugel
afvoerputten parkeergarage
zone 200 Lux
PEIL = 0
PEIL = 350 + NAP
PORTIERSLOGE
beheerdersruimte
157 parkeerplaatsen
technische ruimte
bedrijfsruimte
rolhek
18 bergingen
hydrofoor
straatpeil 350 + NAP
invoerschacht (NEG)
fietsenbergen
Legenda
zuinl+bel 2x18W str. 15/16
zuinl+bel 2x58W HF
zuinl+bel FZ 1x58W
zuinl+bel 2x55W HF
zuinl+bel REC 4/18 T26 EVG M600
Norton 2x18W Beheerdersruimte as 2-3A
trappenhuis AP as 26M + gang as 27A
trappenhuis AP as 26M + gang as 2
Nivo 01
REVISIE d.d. 24-04-2001
Mathenesserplein
Aelbrechtskade
A&B
Dr von Stratenweg 139
4205 LH GORINCHEM
POSTBUS 877
4200 AW GORINCHEM
TEL.:0183-628633
FAX.:0183-628722
OPDRACHTGEVER : Leyten & Partners, Woonbron, Parkeerbedrijf R'dam
AANNEMER : Volker Bouwmij
ARCHITECT : Atelier Z – Zavrel architecten / Putter partners
ADVISEUR : Parkeergarage Adv. buro v.d. Neut
PROJEKTGEGEVENS : Mathenesserplein fase Noord te Rotterdam
GET : RL
DAT : 26-06-2000
SCH : 1 : 100
FORM : A0
GEWIJZIGD
A 08-09-00 D 15-12-00
B 29-09-00 E 16-01-01
C 23-10-00 F
BLAD 101
PROJECT 2010