








ZUIDWESTGEVEL BESTAAND




ZUIDWESTGEVEL NIEUW

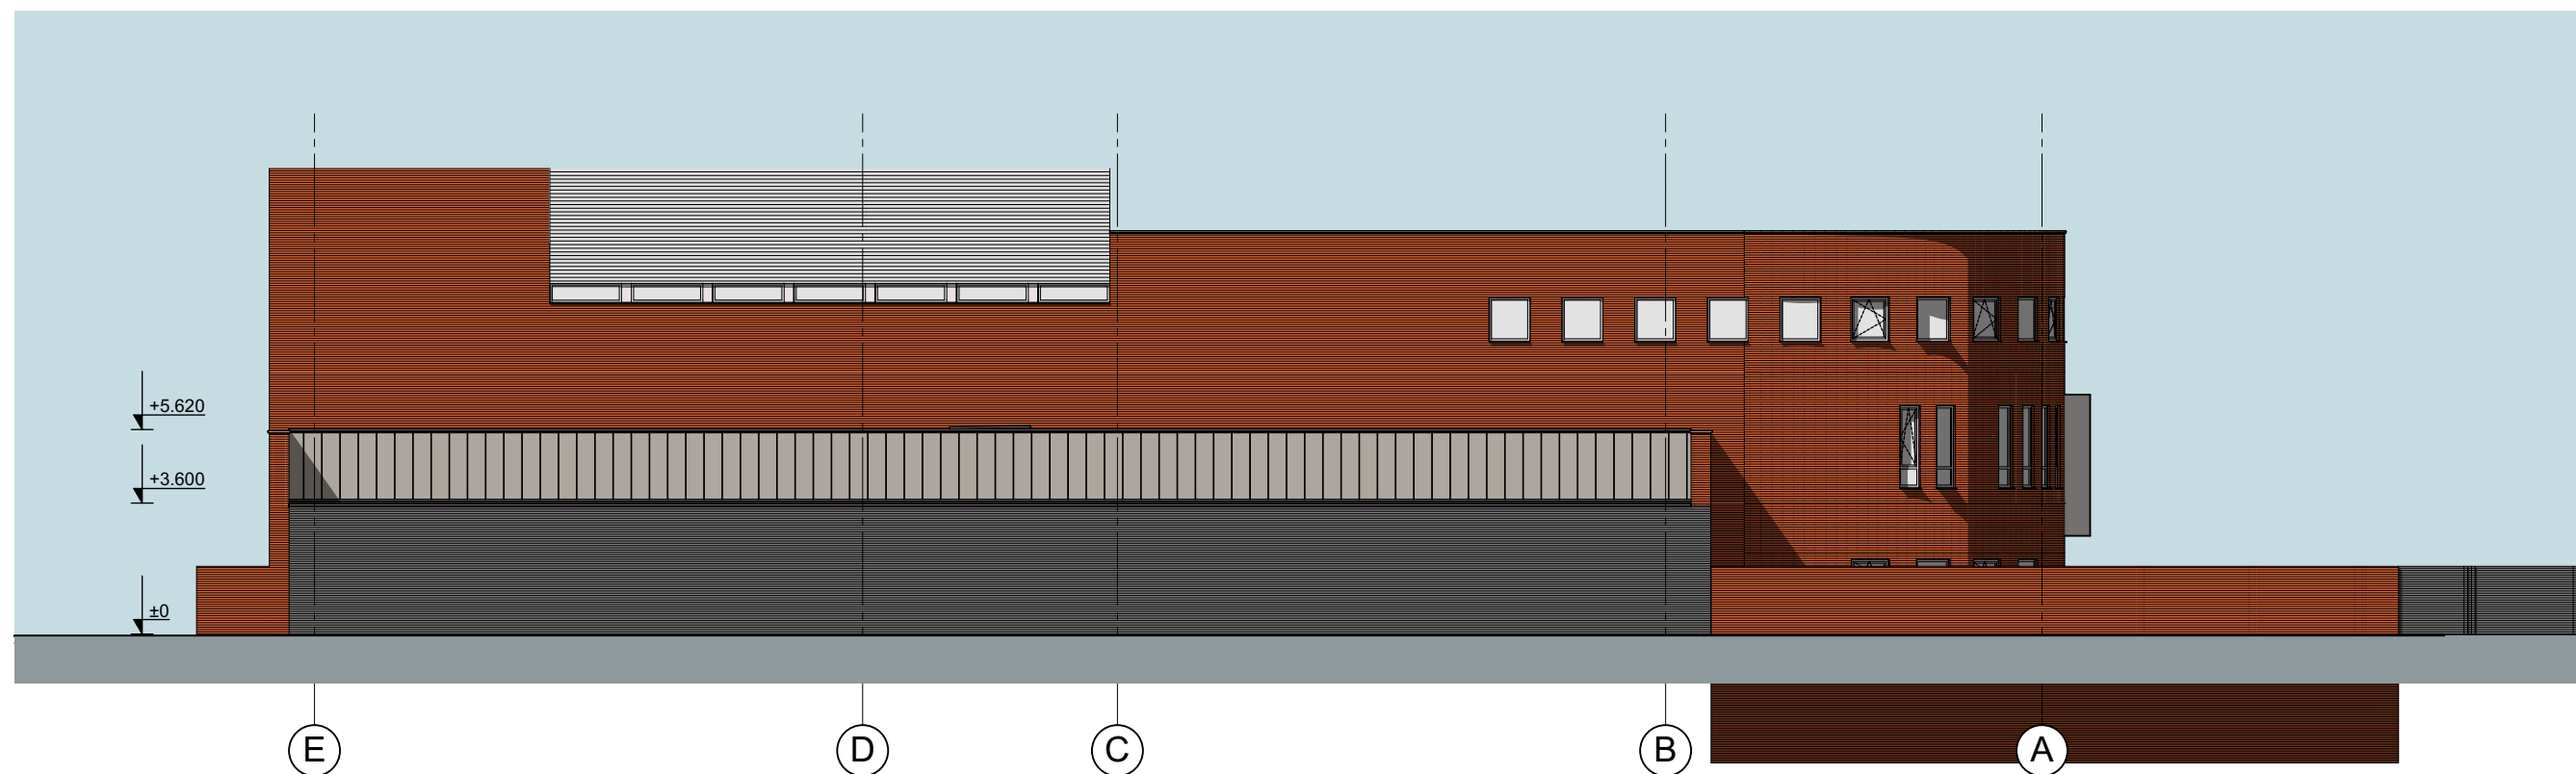

NOORDWESTGEVEL BESTAAND




NOORDWESTGEVEL NIEUW

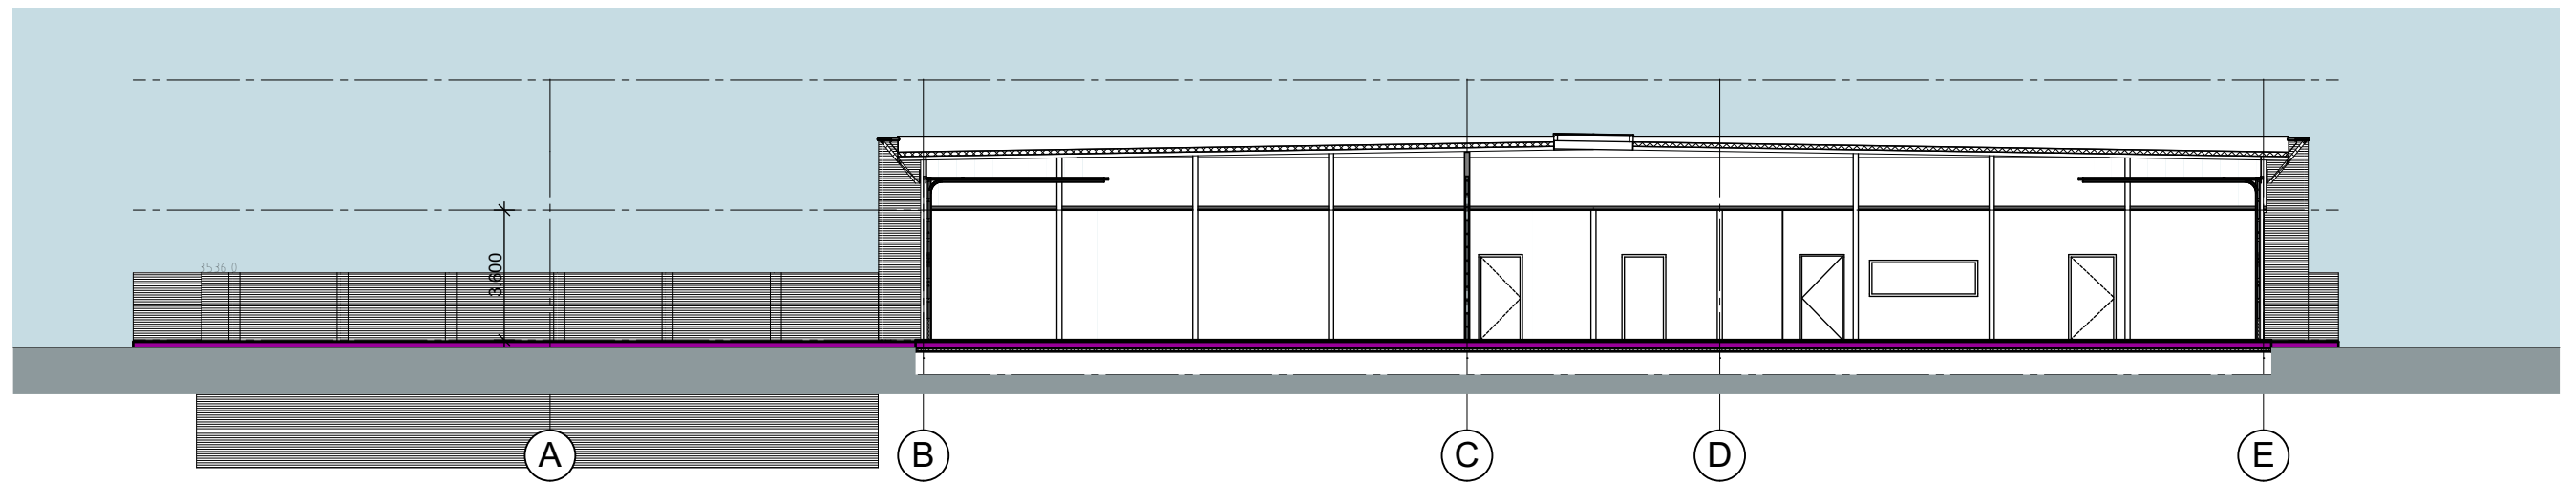


Doorsnede A-A, BESTAAND




Doorsnede A-A, NIEUW

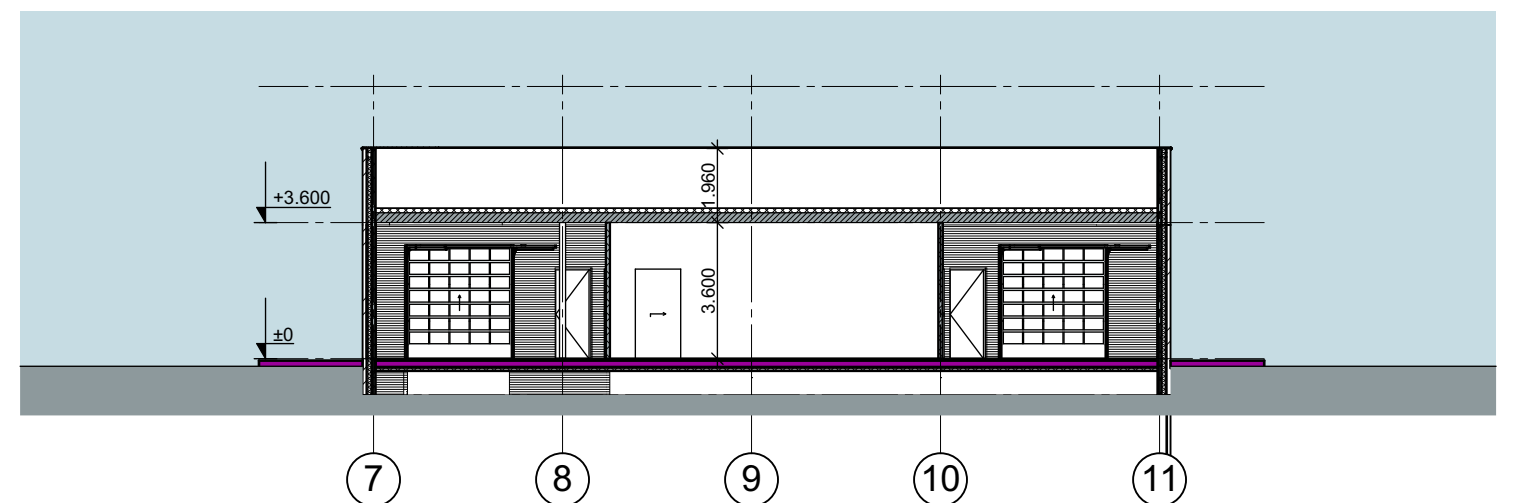

Doorsnede B-B, NIEUW

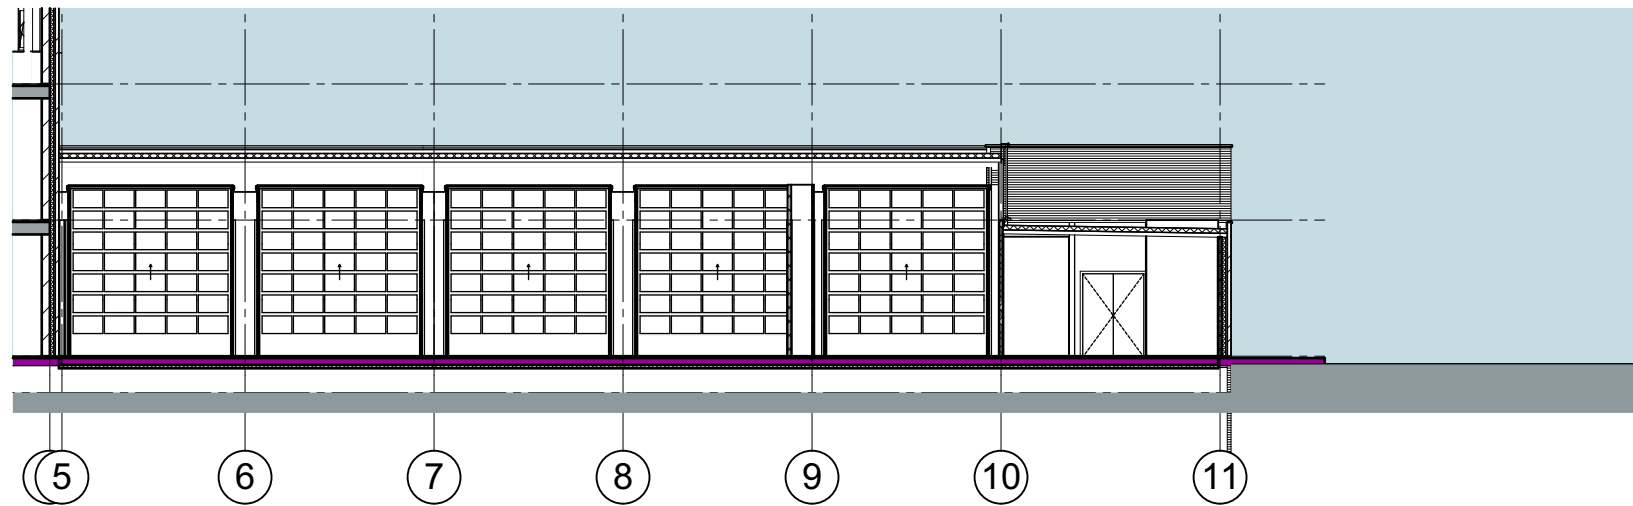

Doorsnede C-C, BESTAAND

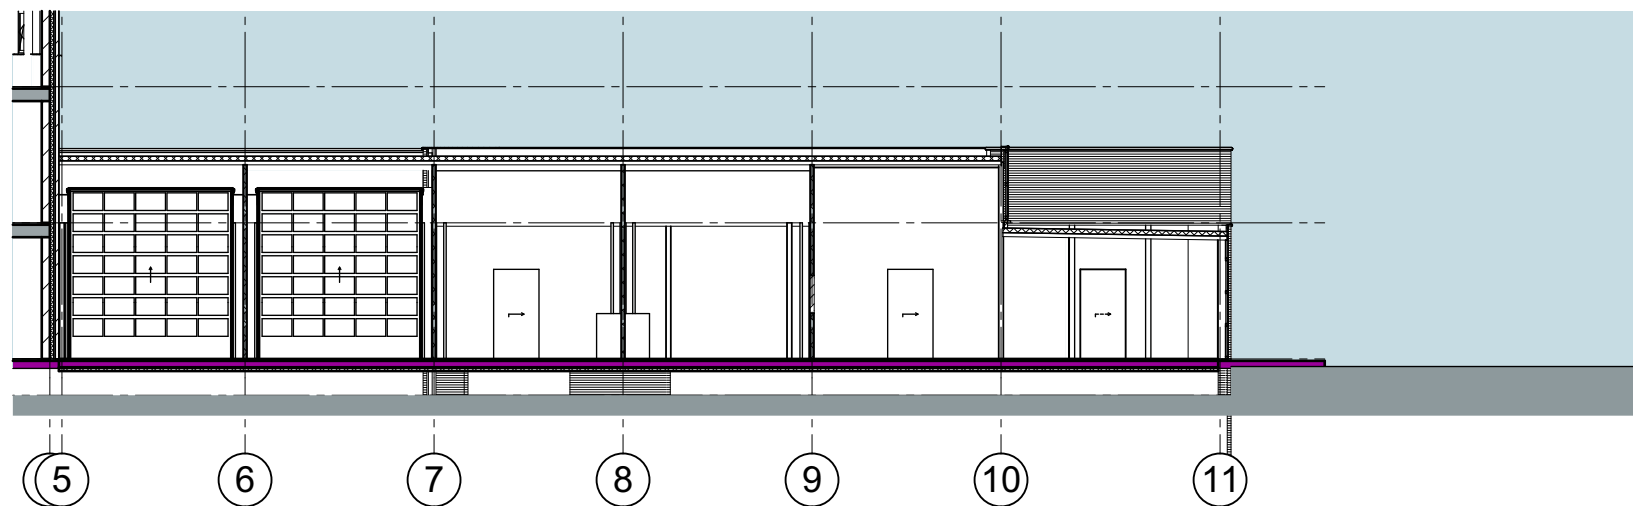

Doorsnede C-C, NIEUW