




FASE: A2

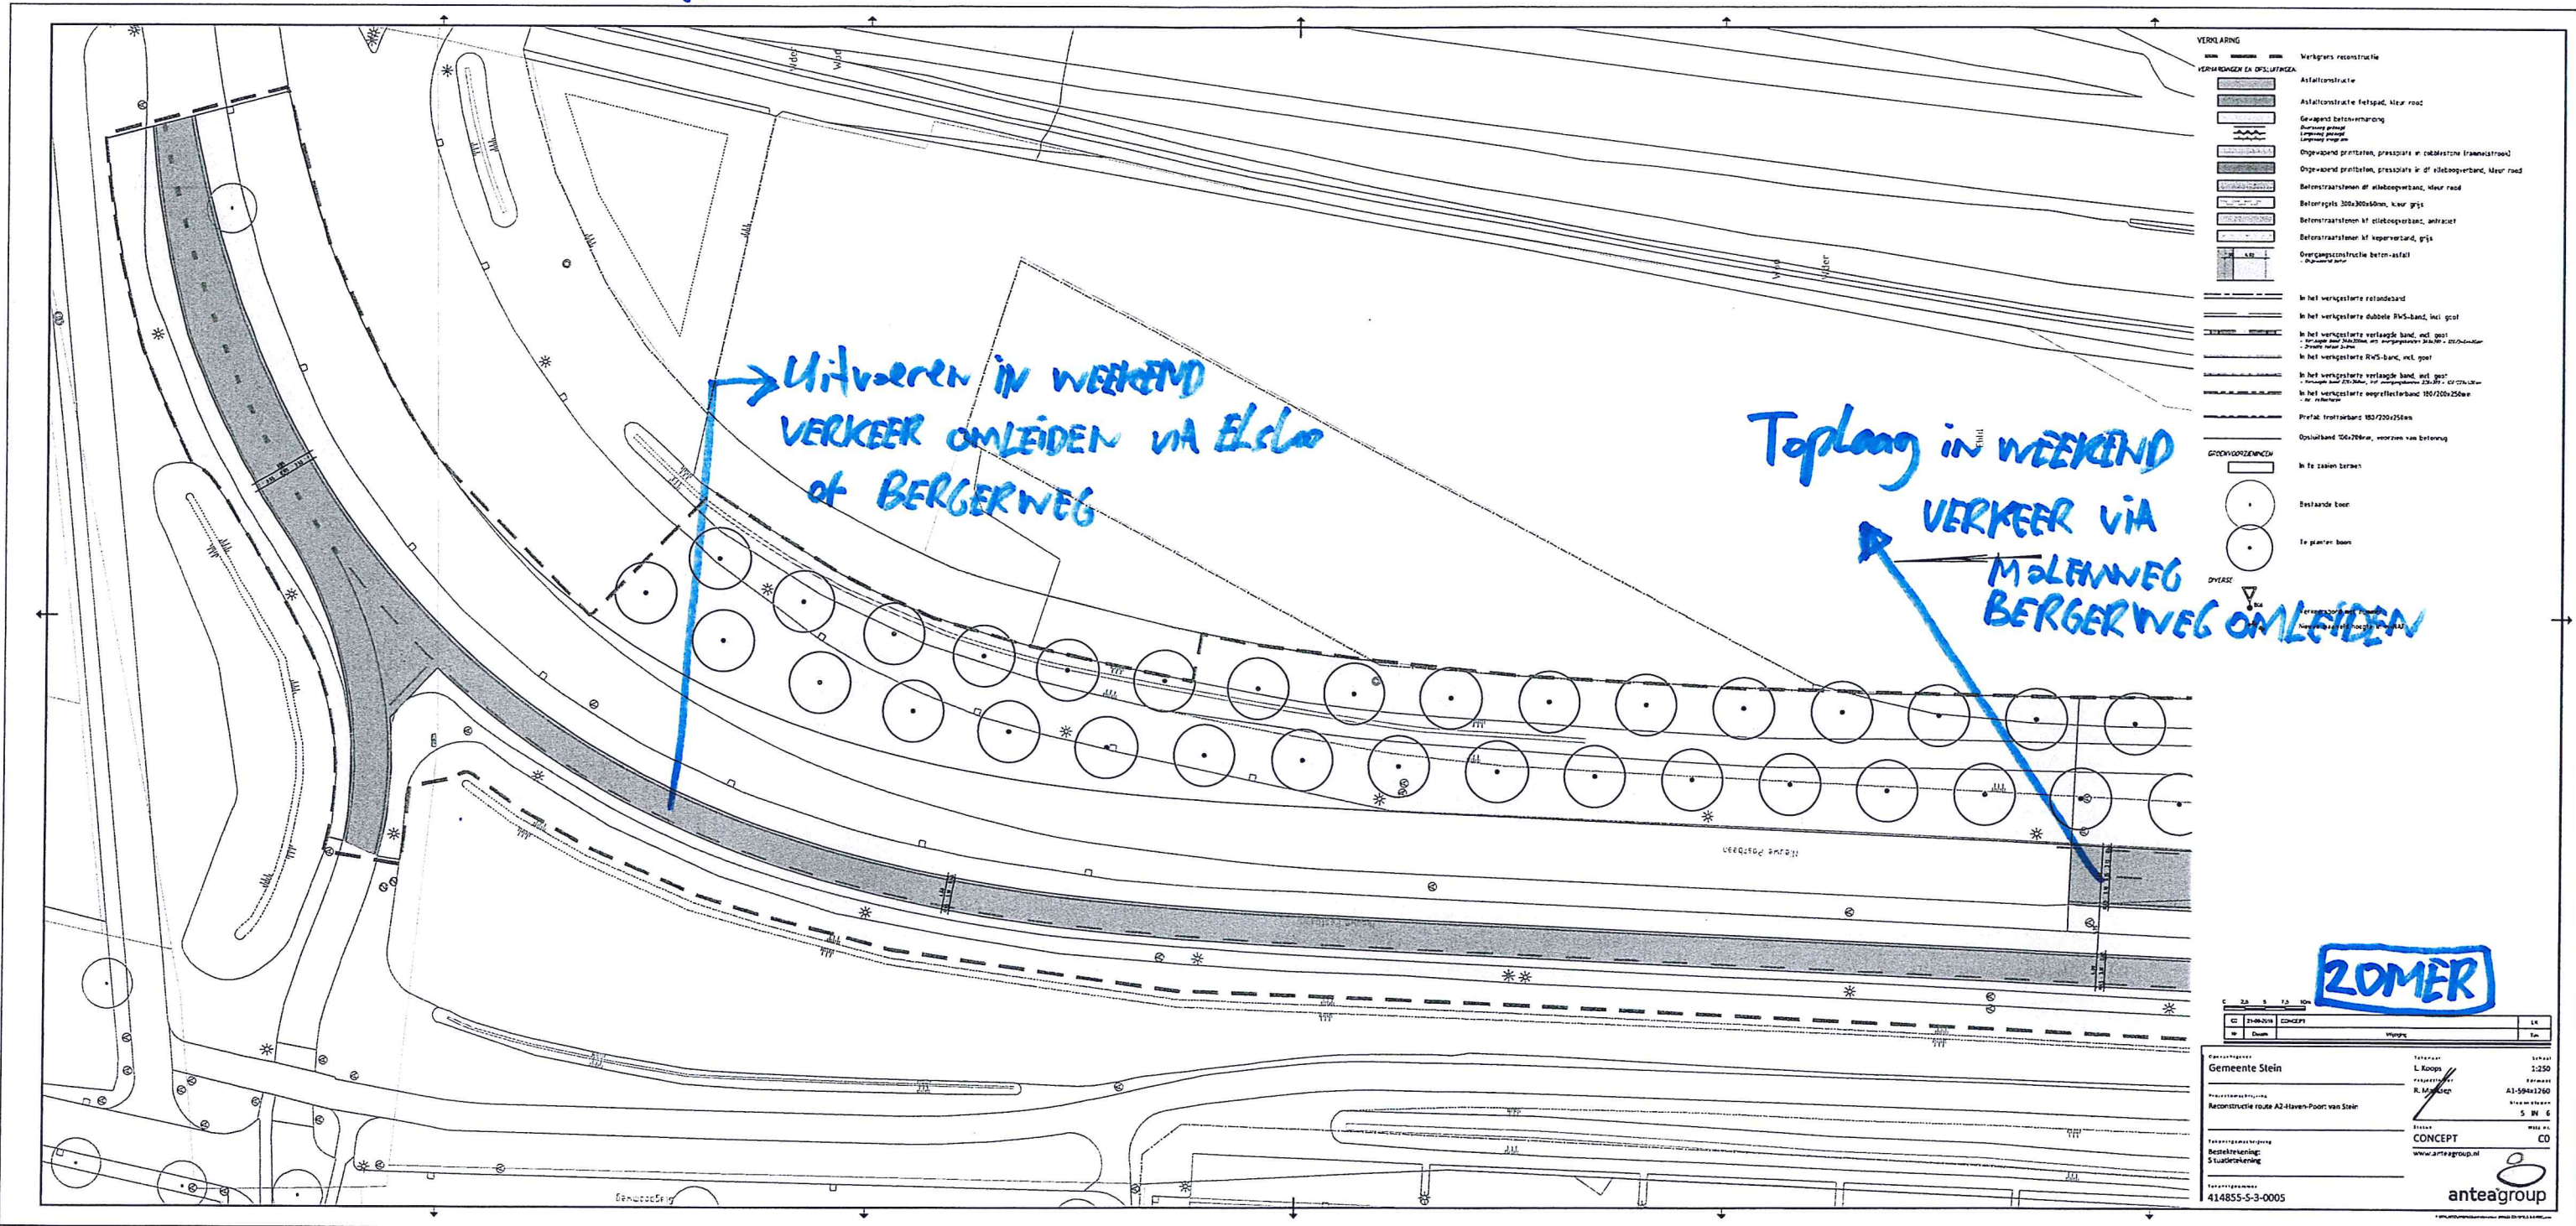

FASE: v/d WALK 2

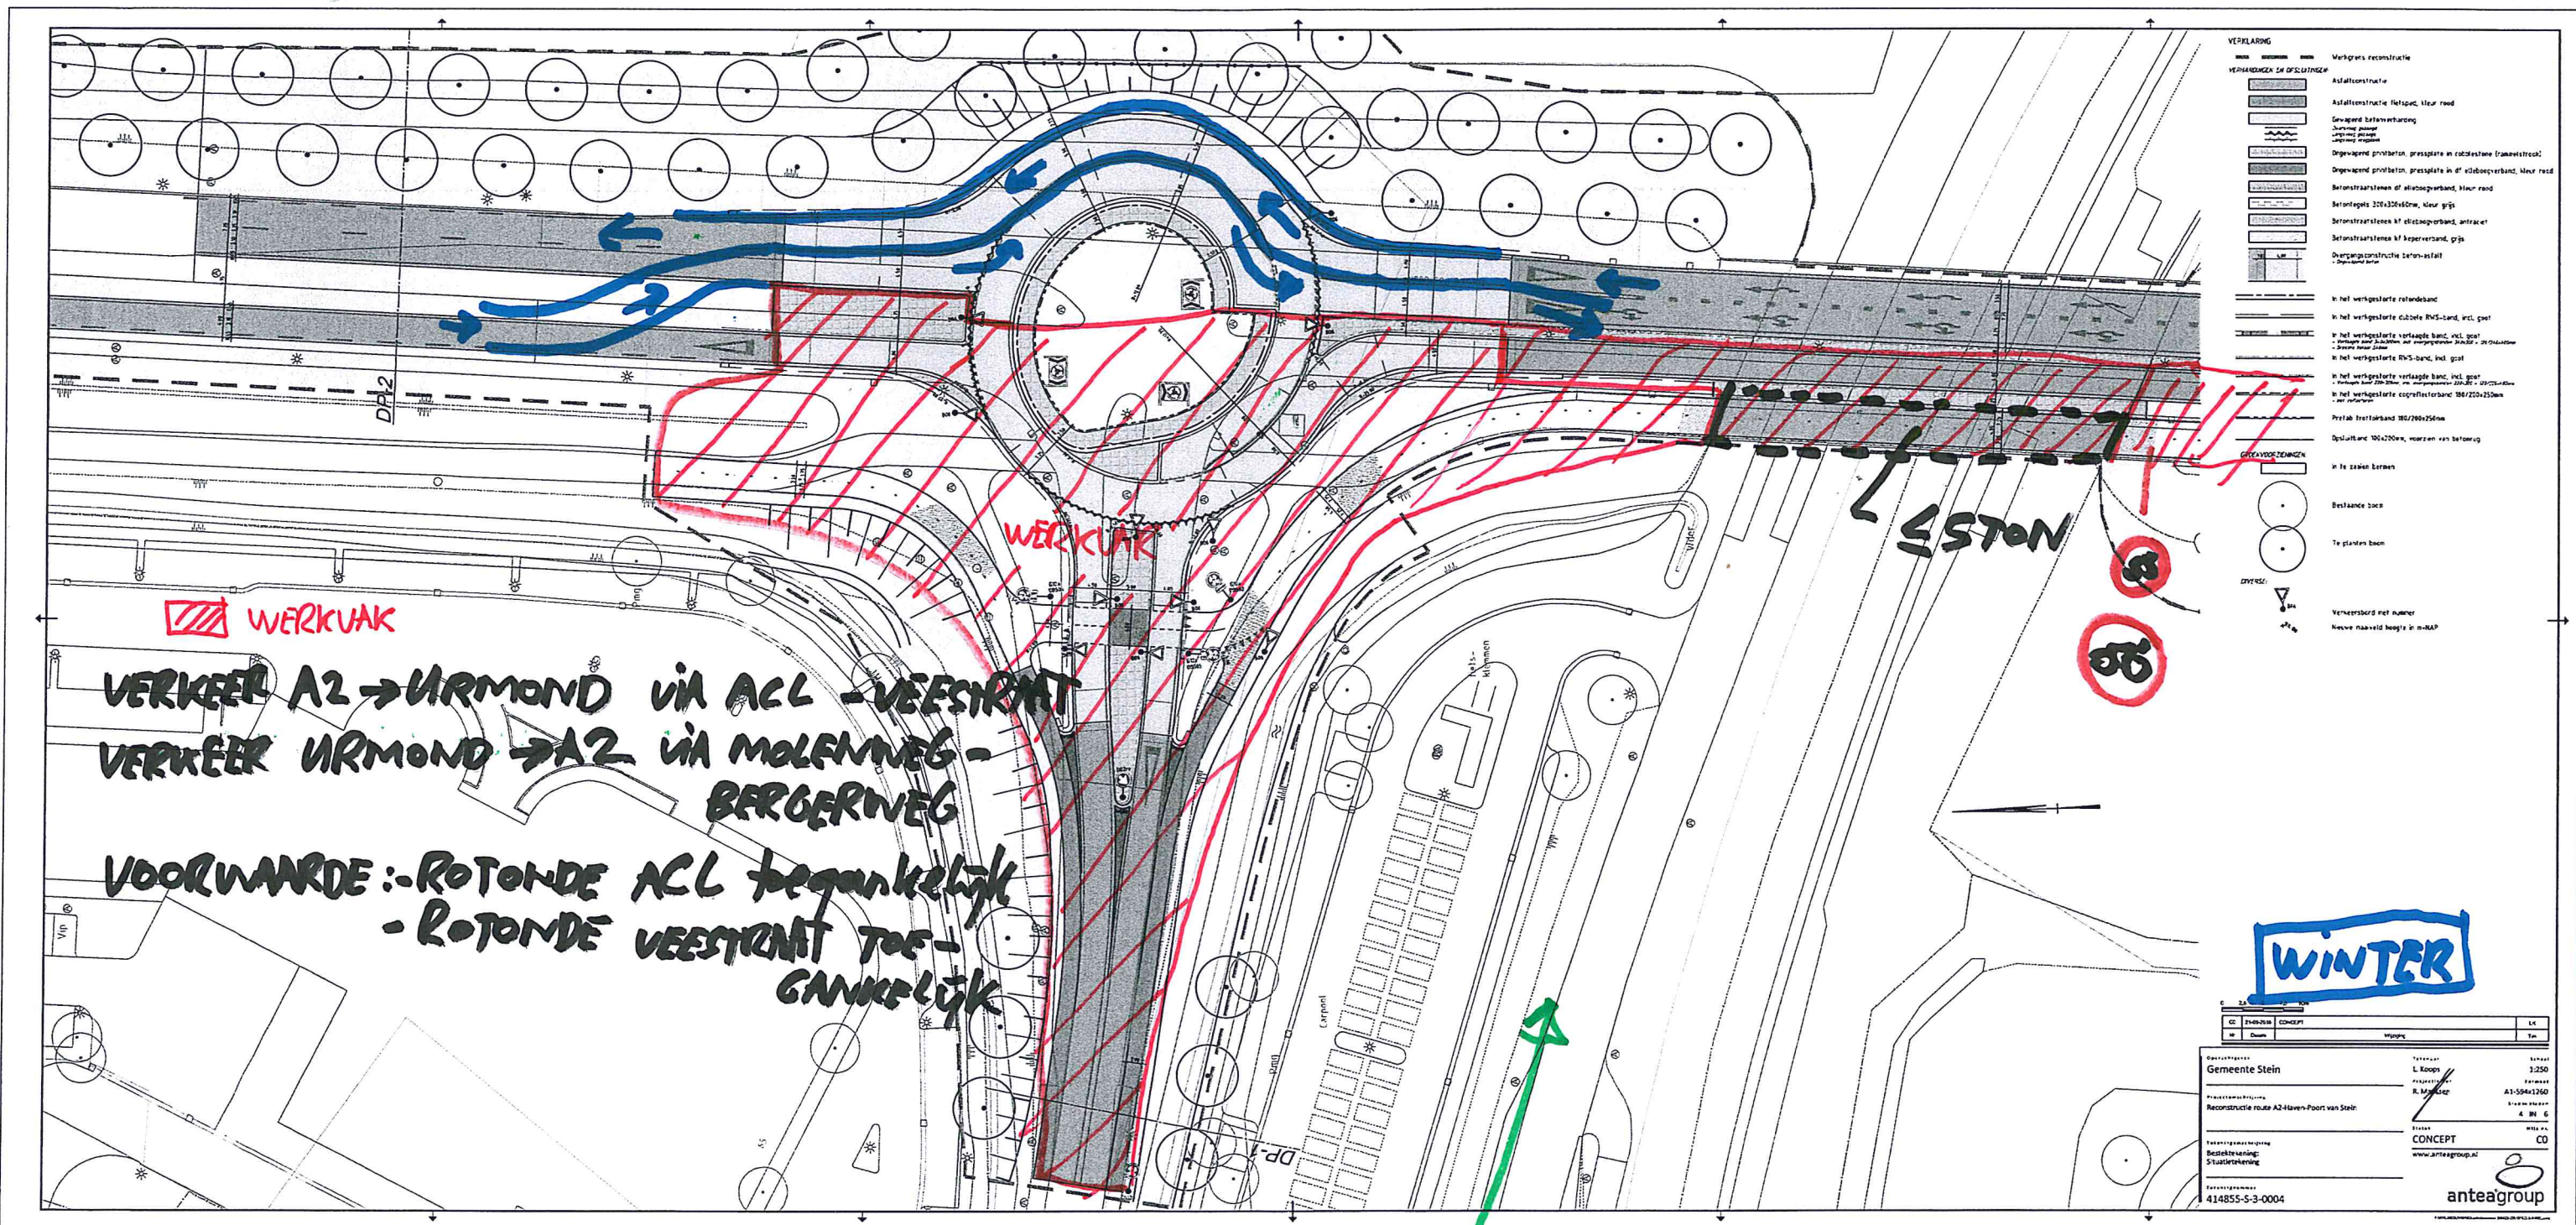


FASE: TEXACO 1

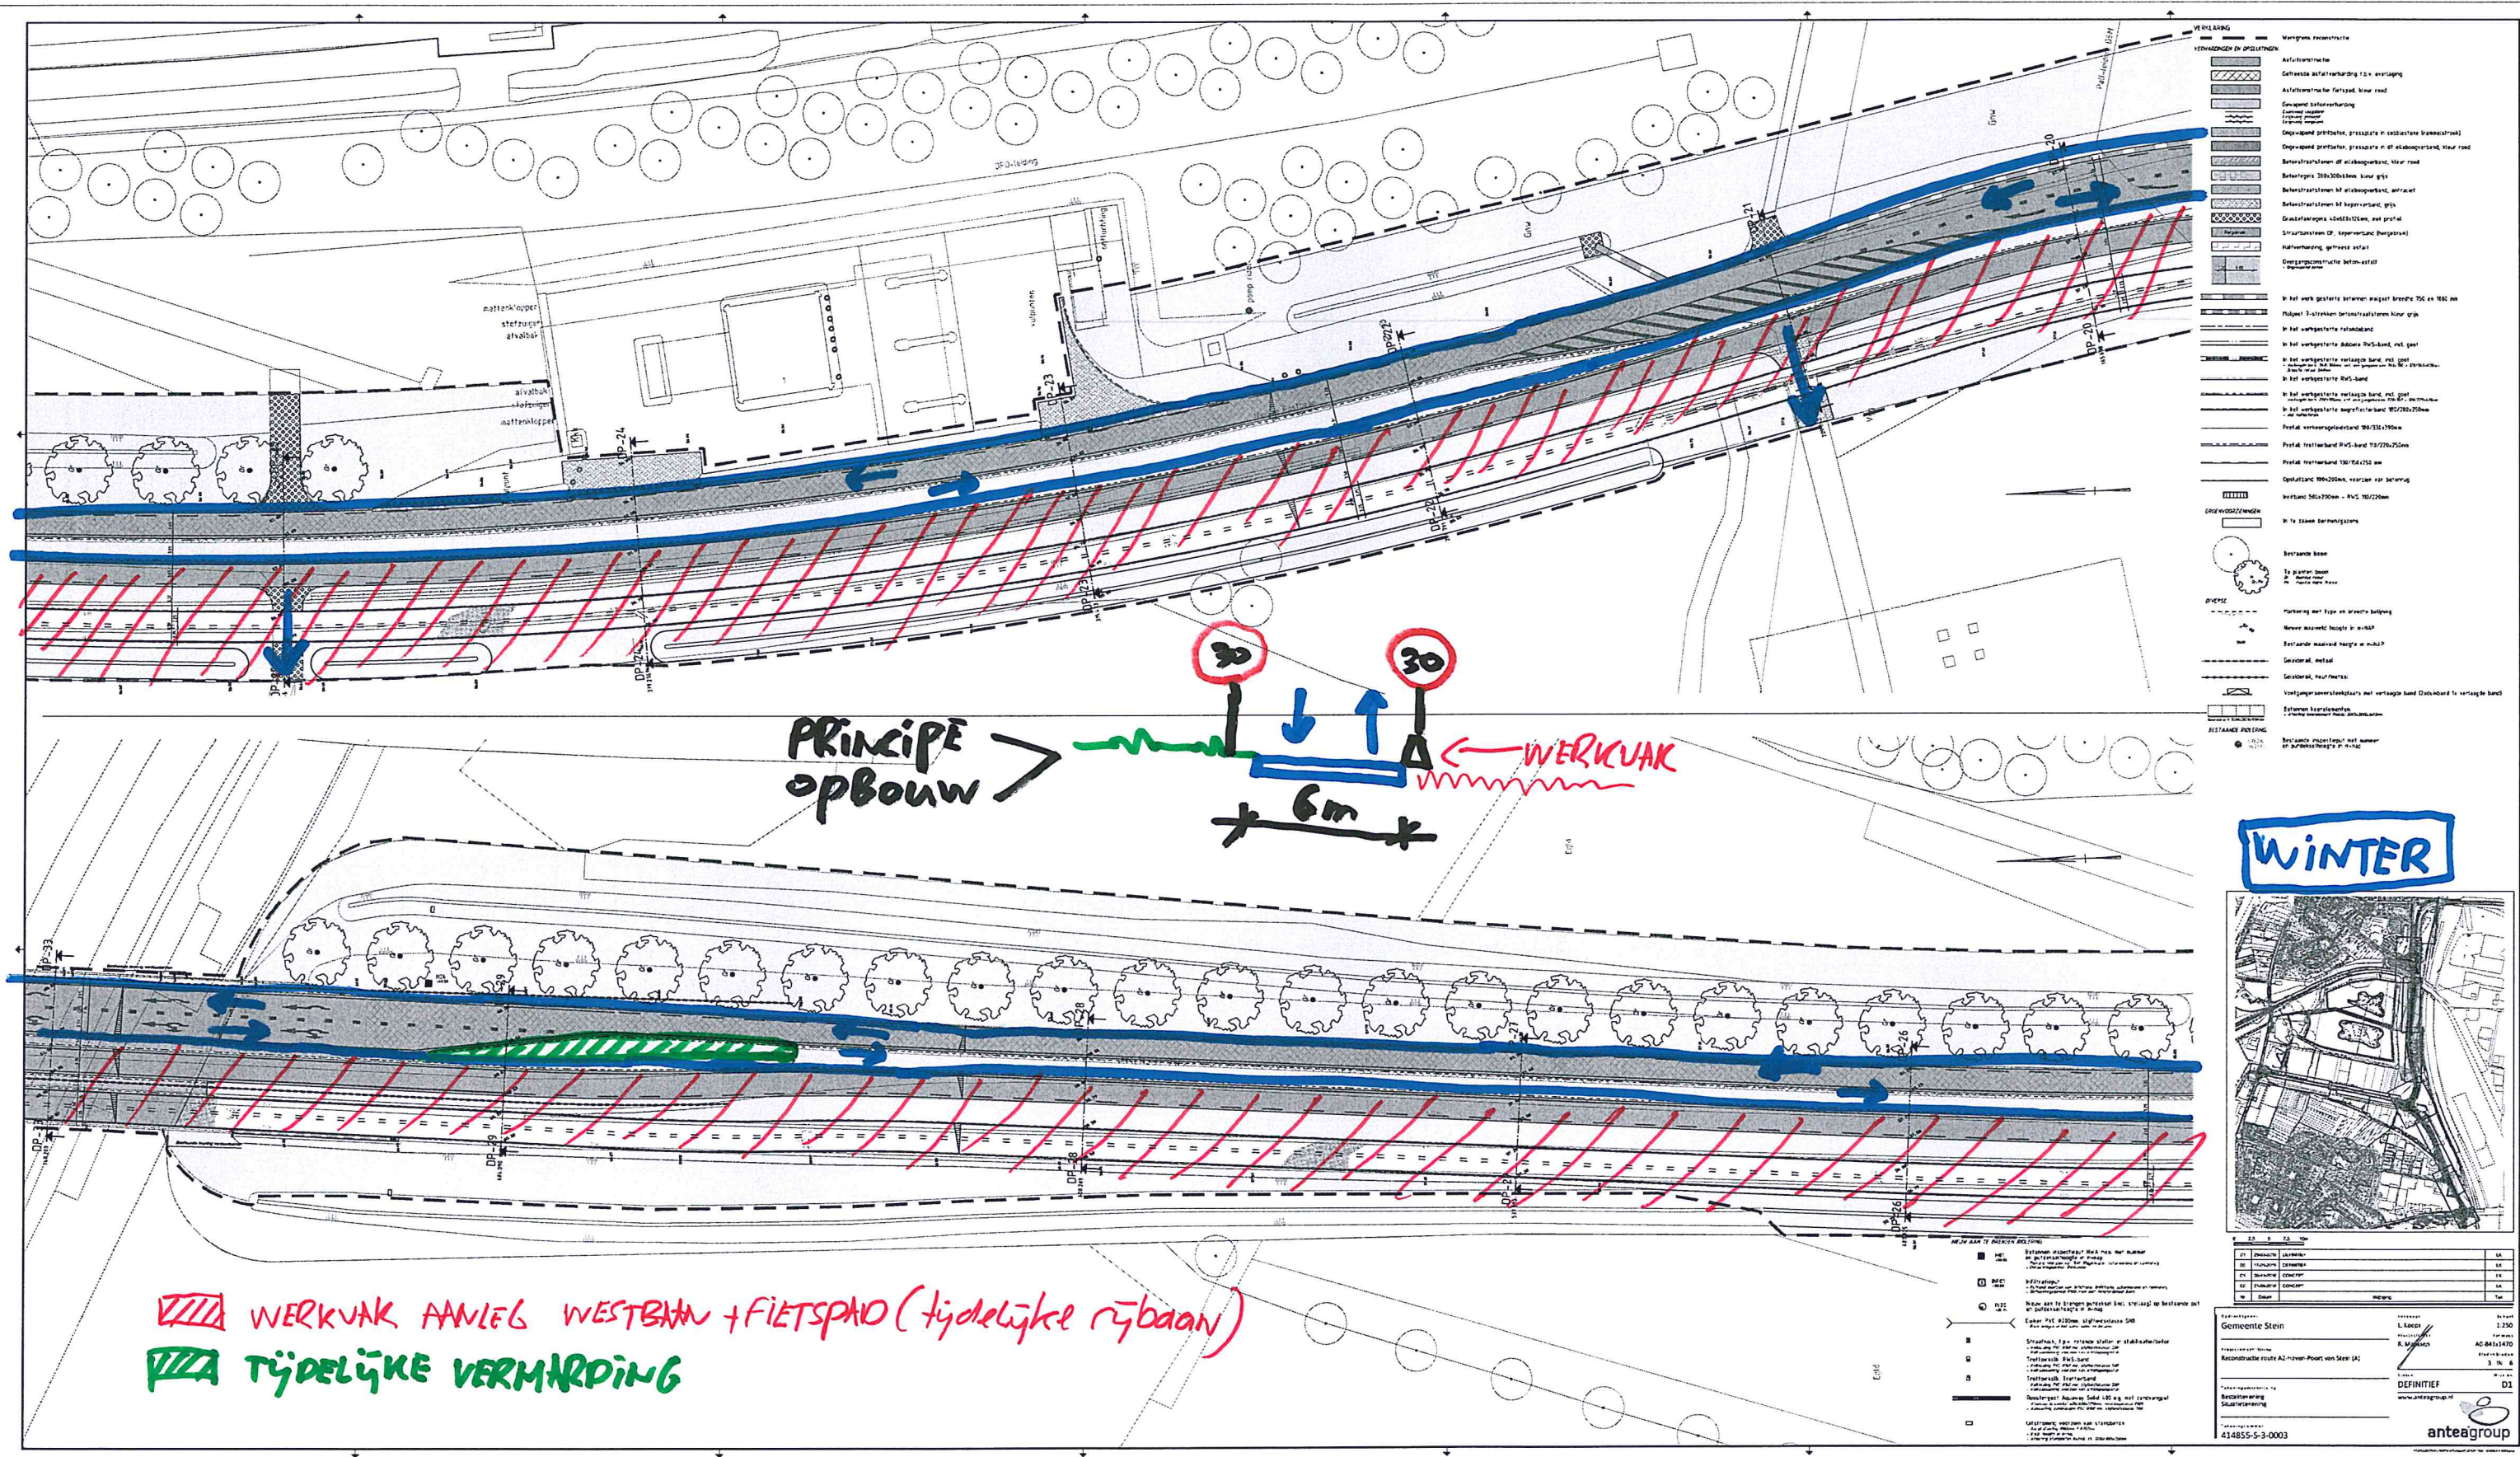

TYDELYKE VERLICHTING COSTZJDE

FASE : TEXA CO 2

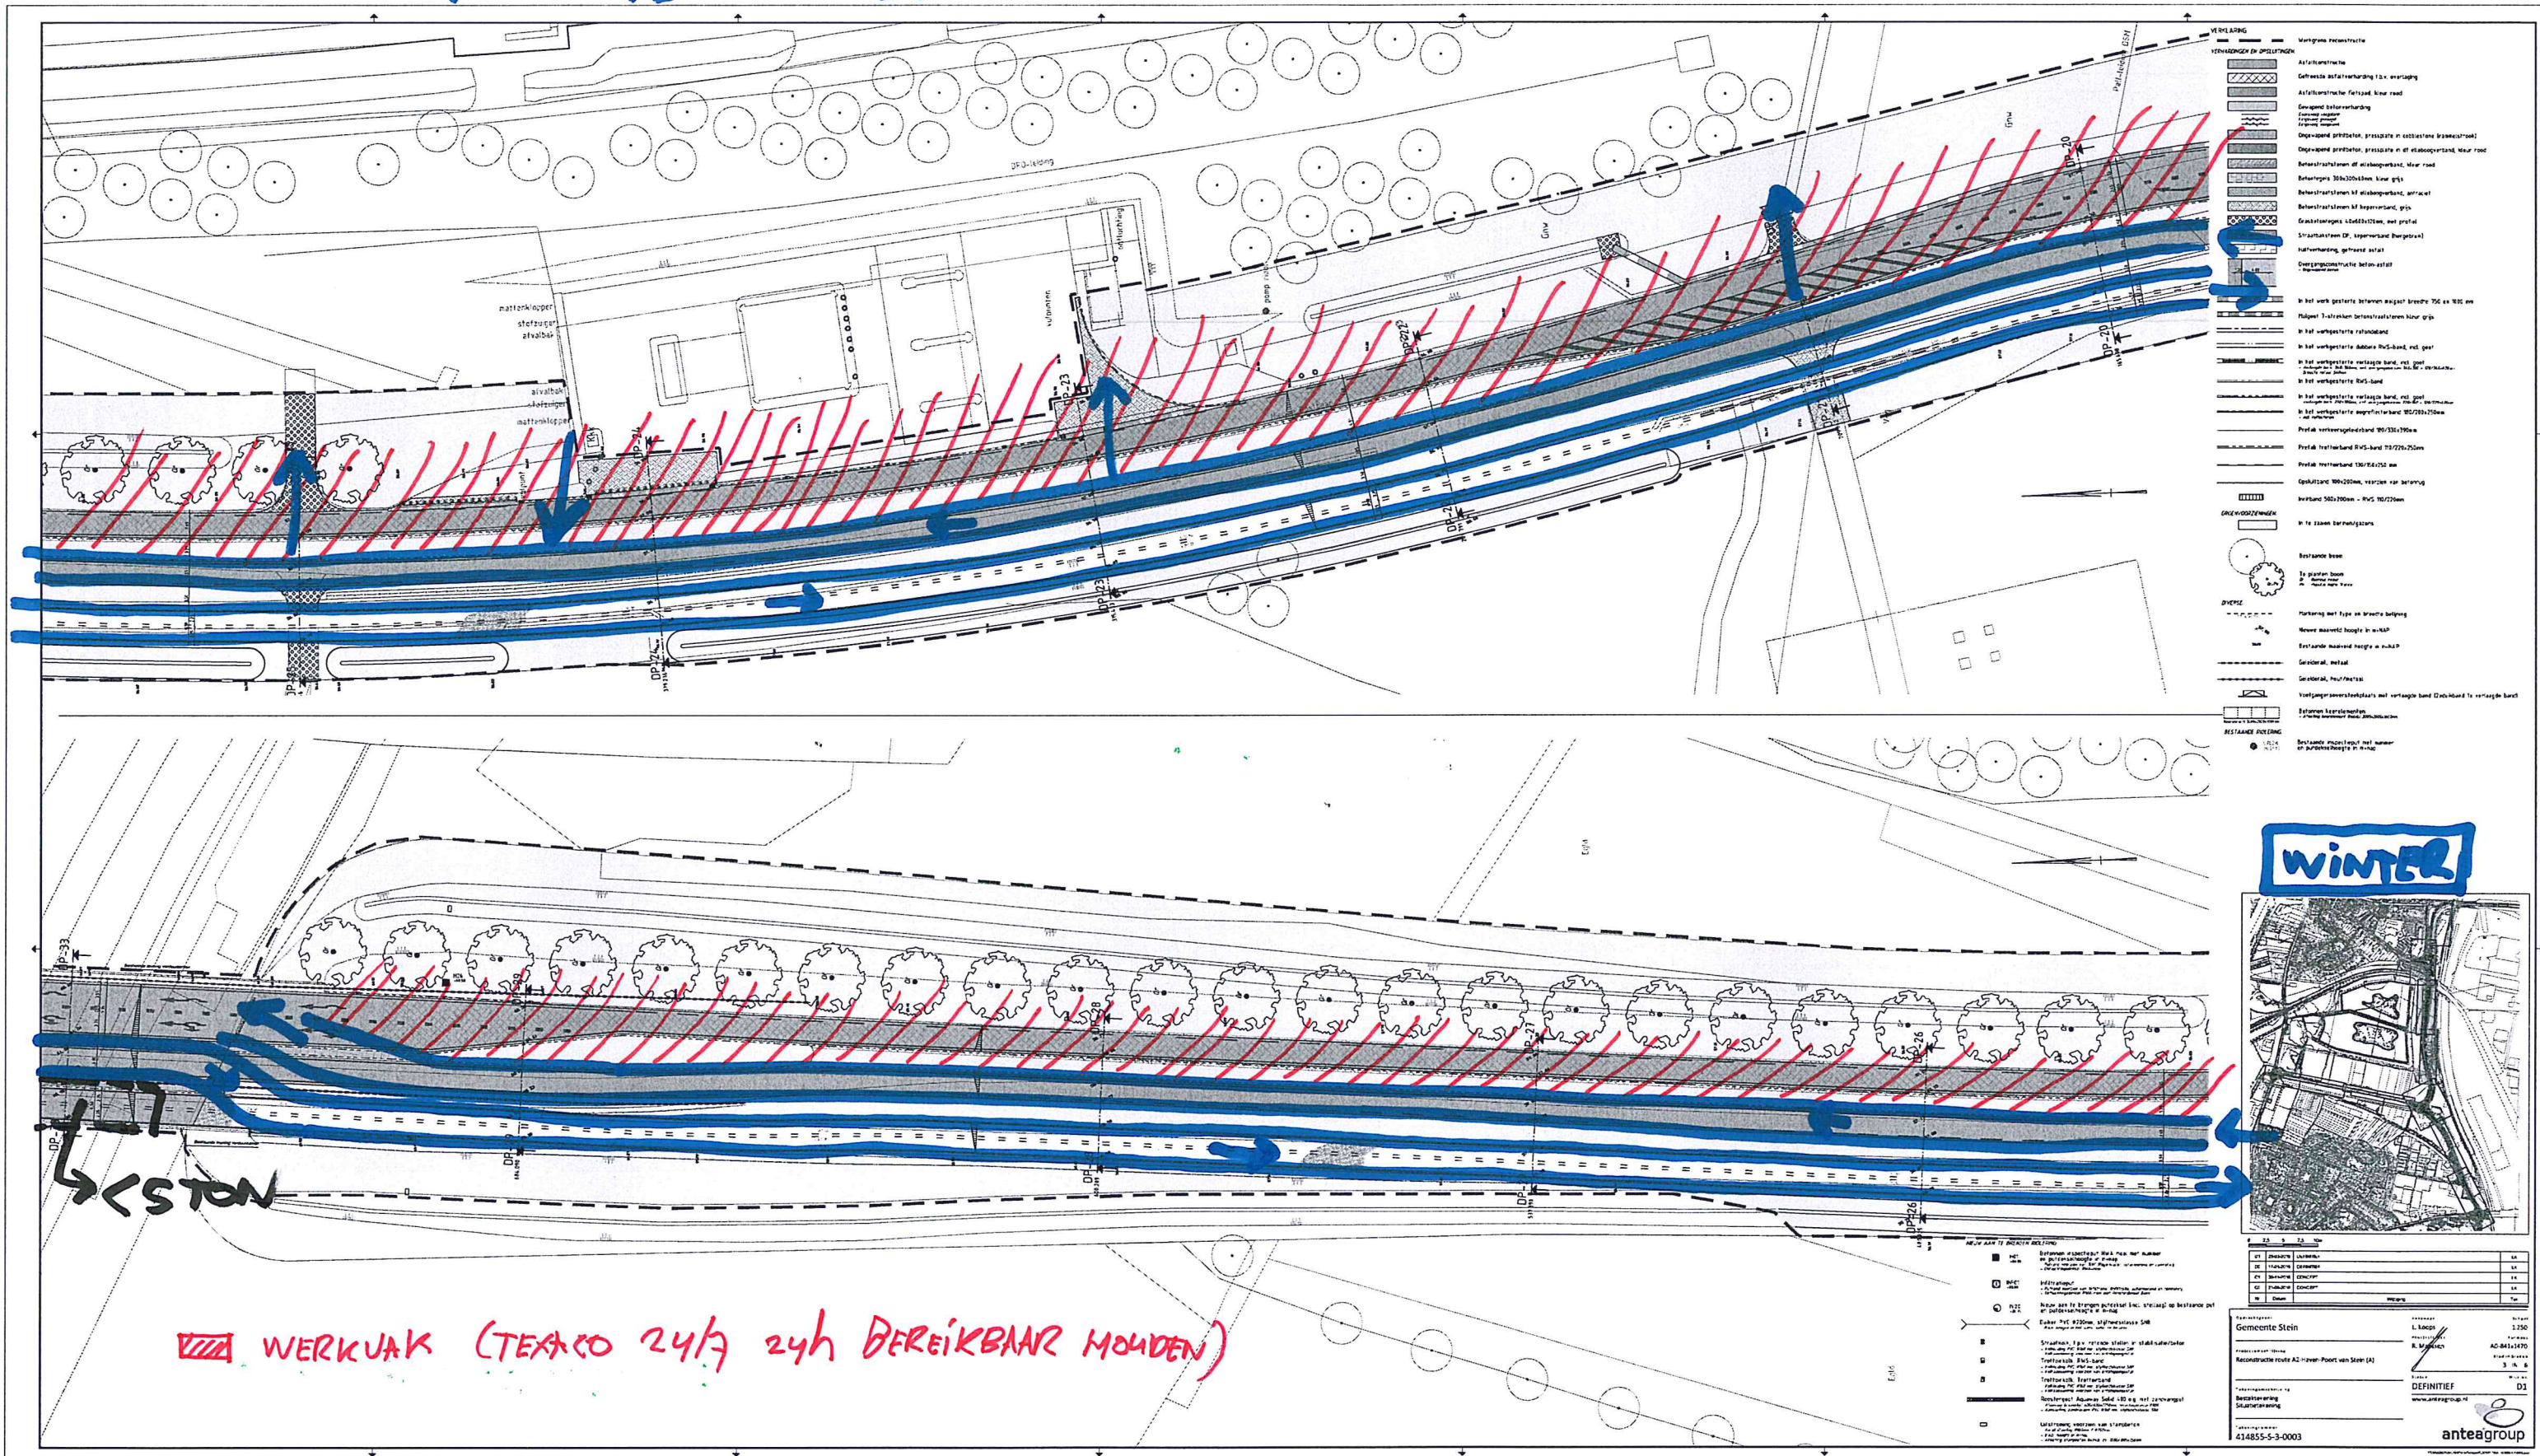

FASE : ACL 1

 WERKVAK

ACL: periode jan-febr
i.v.m. onderhoudsstop

WINTER

C#	214620W	CONCEPT		LK
M#	Divers		Vrijdag	

Baatwegnummer Gemeente Stein
 Projectomschrijving Reconstructie route A2-Haven-Poort van Stein
 Tekentekeningsschaal 1:2
 Besluittekening Statuistekening
 Tekeningnummer 414855-5-3-0002

Tekenaar L. Koops
 Projectleider R. M. Meijer
 Datum 12-11-2010
 Concept www.anteagroup.nl
 anteagroup

FASE 1 TEXACO

FASE: ACL 2

FASE 2 TEXACO

WERKVAK

TIJDELIJKE VERHARDING

VERKLARING

SYMBOLEN EN OMSCHRIJVINGEN	WERKPLAN RECONSTRUCTIE
	Asfaltreconstructie
	Gewapende betonverharding
	Ongewapend betonbeton, pressplaat in concrete frame (concrete frame)
	Ongewapend betonbeton, pressplaat in concrete frame (concrete frame)
	Betonstraatstenen of betonverharding, kleur rood
	Betonstraatstenen 30x30x5cm, kleur grijs
	Betonstraatstenen 40x40x5cm, kleur grijs
	Betonstraatstenen 40x40x5cm, kleur grijs
	Overgangconstructie beton-asfalt
	In het werkgebied rotondebord
	In het werkgebied dubbele RWS-bank, incl. goot
	In het werkgebied verlaagde band, incl. goot
	In het werkgebied RWS-bank, incl. goot
	In het werkgebied verlaagde band, incl. goot
	In het werkgebied verlaagde band, incl. goot
	Prefab. trottoirband 100/200/250cm
	Opstapband 100x200cm, voorzien van betonnen
	In te zetten bermen
	Bestaande boom
	Te planten boom
	Verkeersbord met nummer
	Nieuwe meetpunt hoogte in mNAP


ROTONDE
N^o VERHEIDSWEG
GEREED

WINTER

anteagroup

FASE: POORT VAN STEIN 2

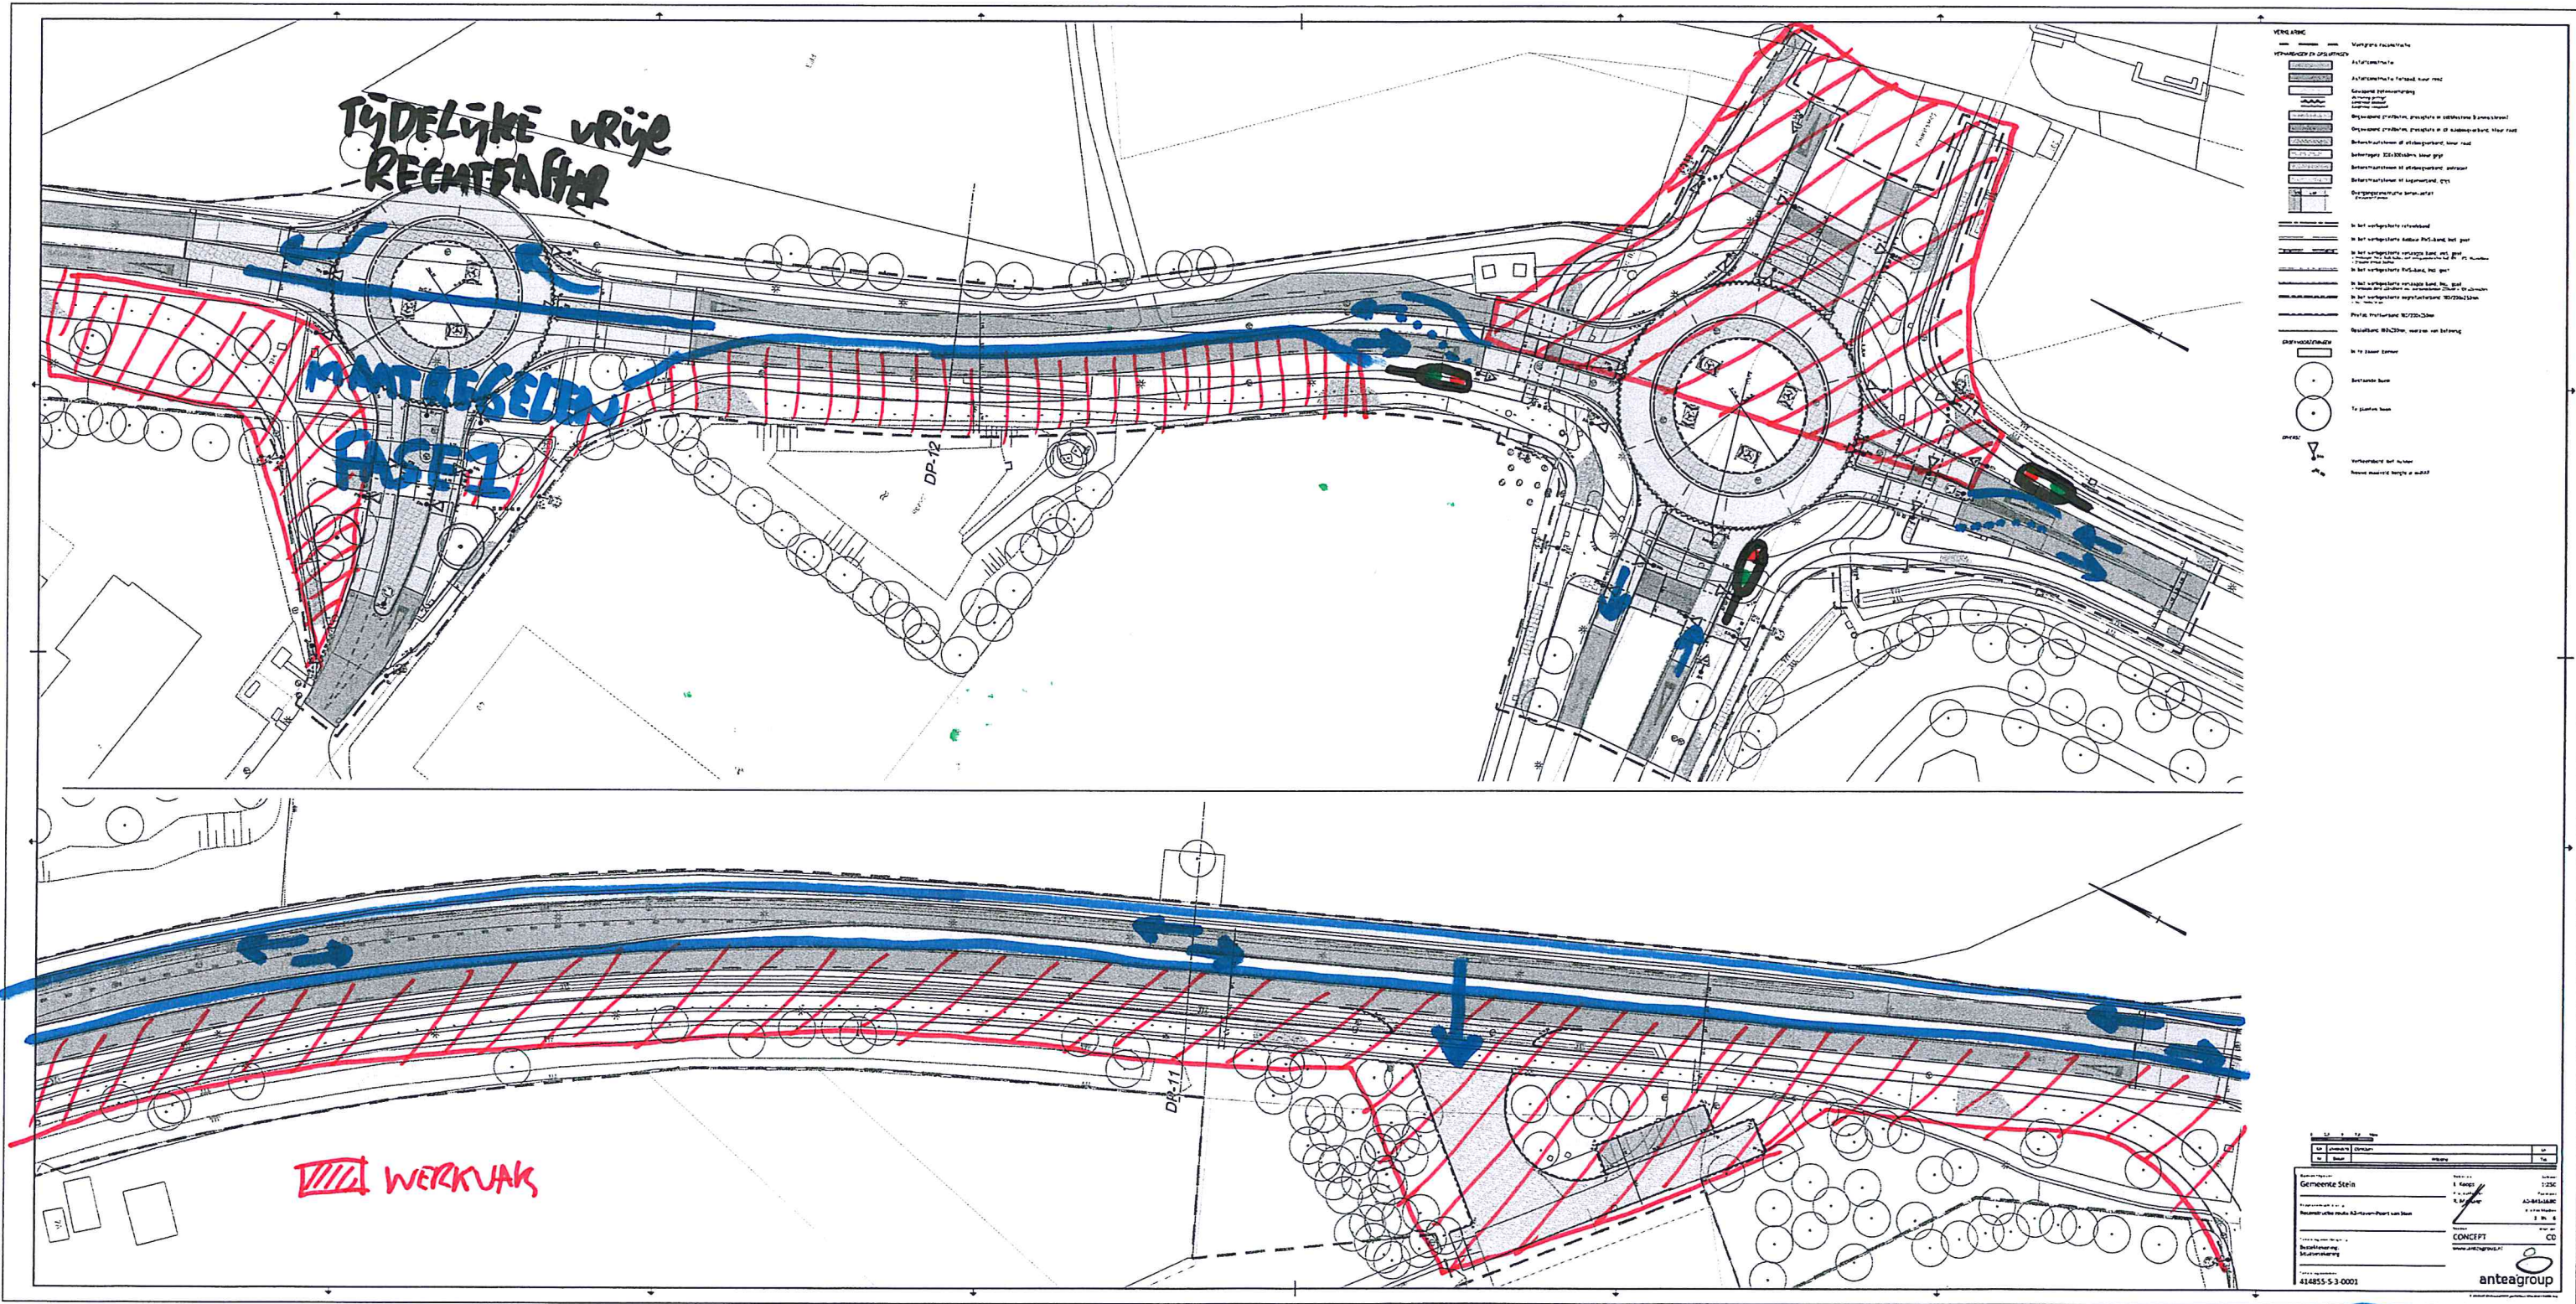


ZOMER

FASE: POORT VAN STEIN 3

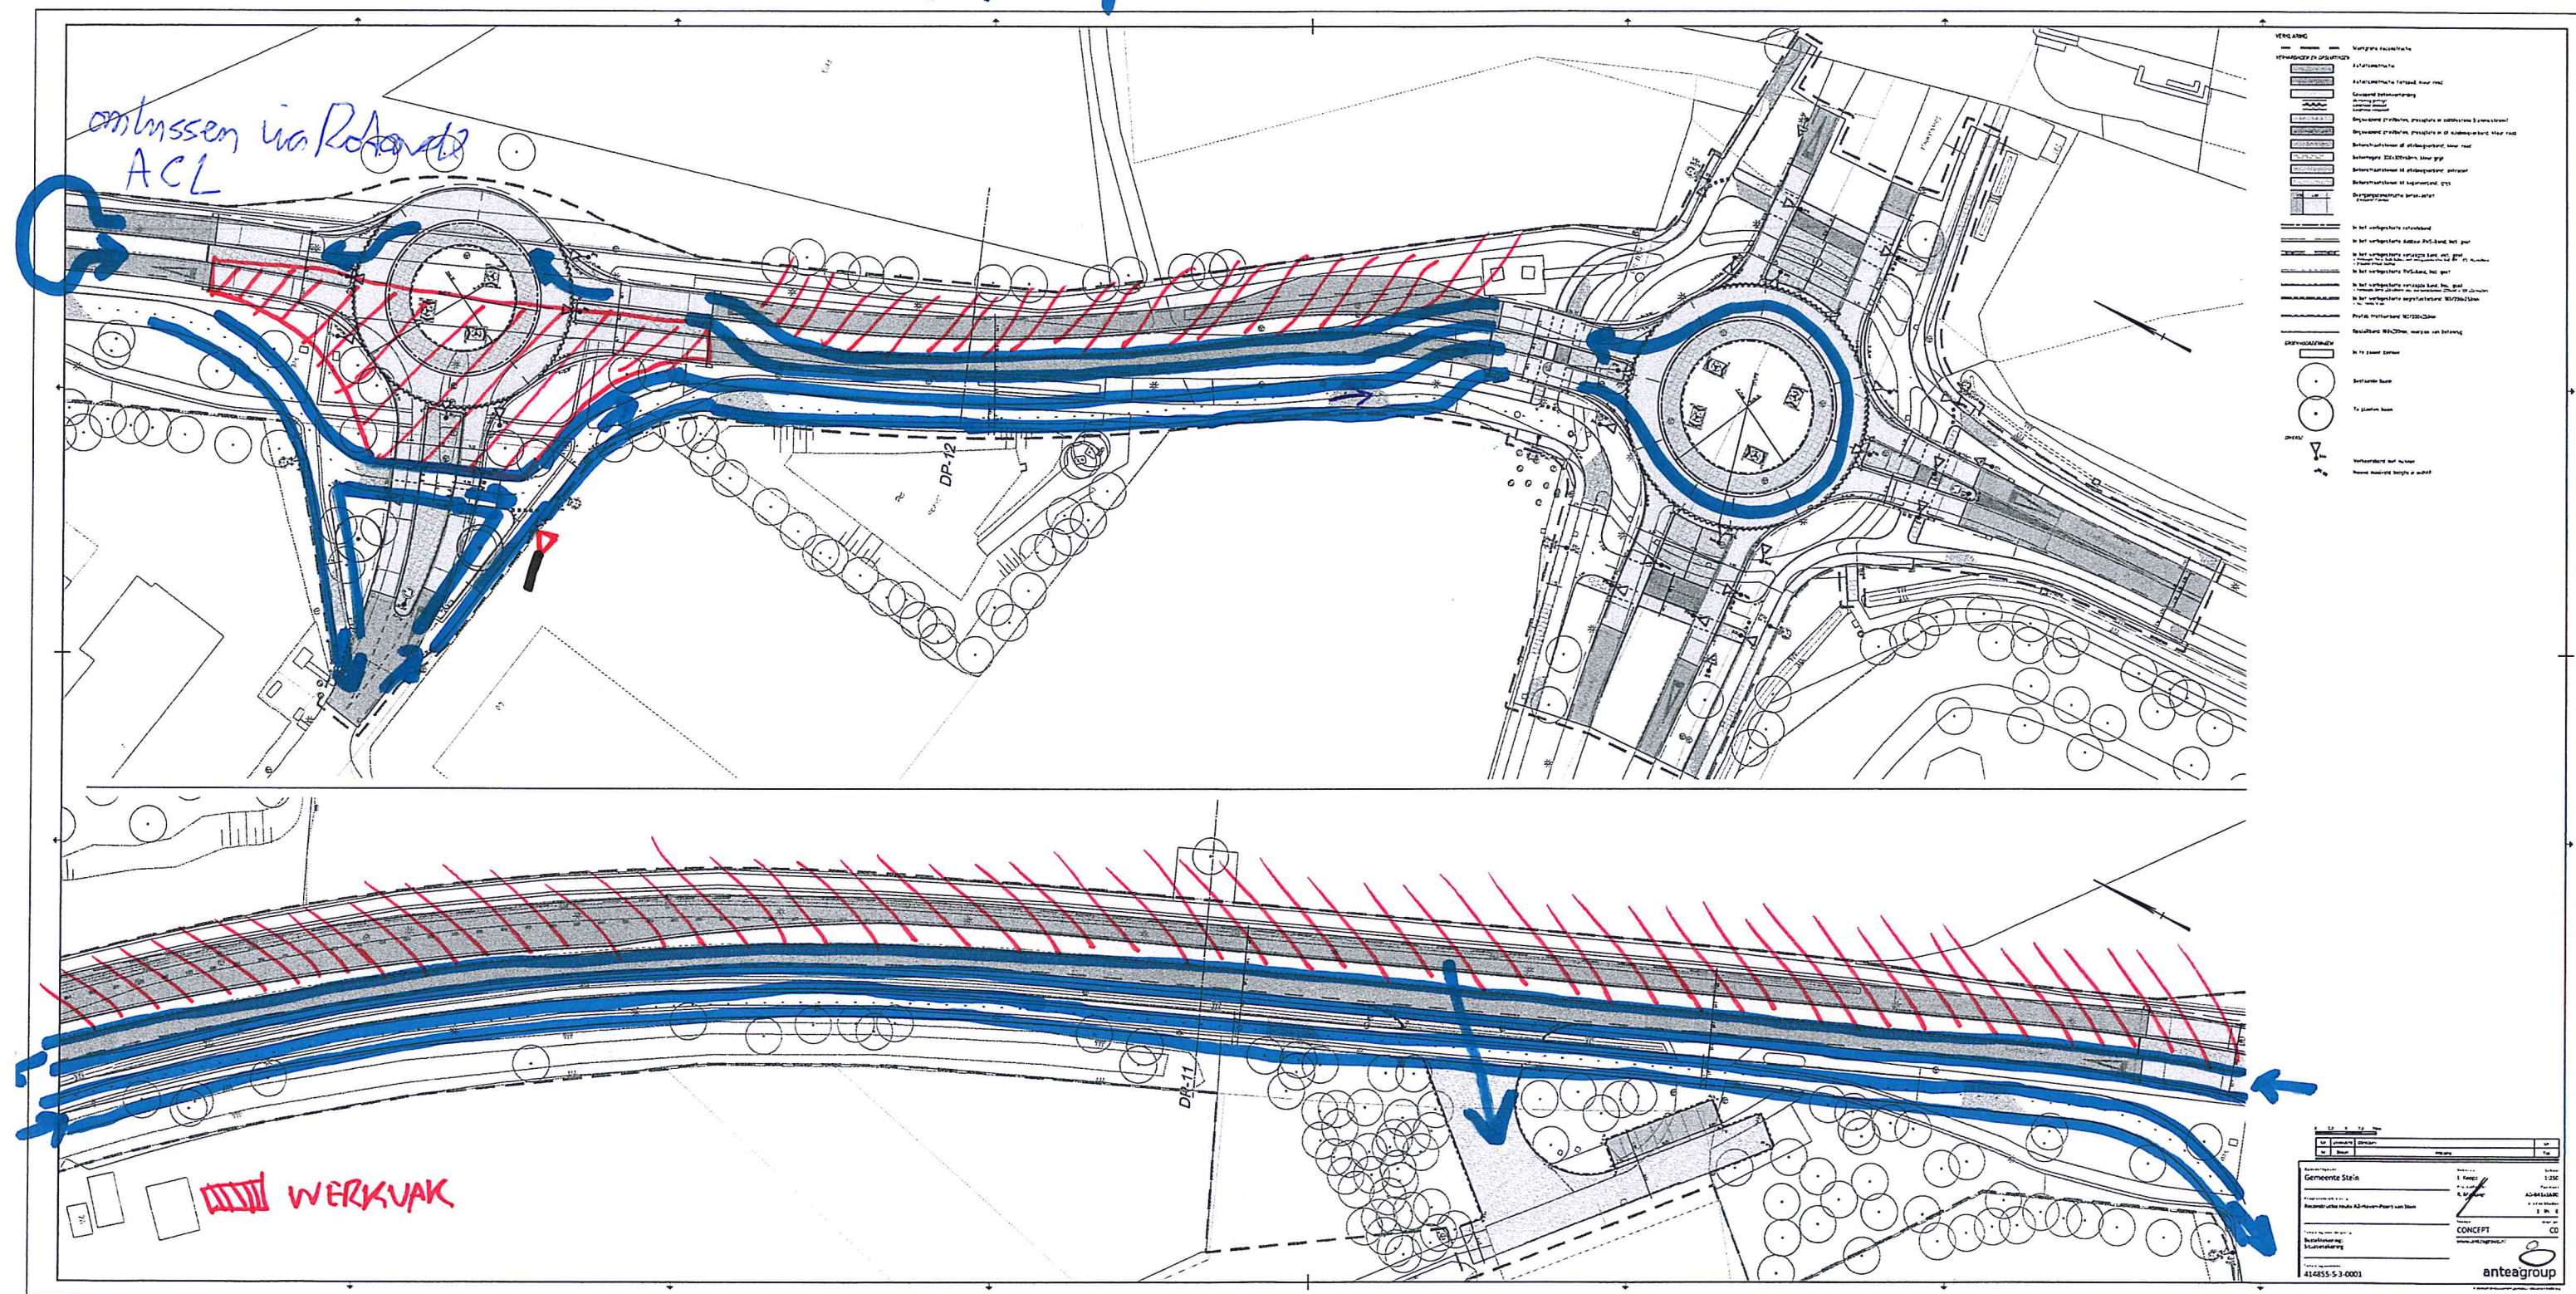

WINTER


FASE: HAVEN I

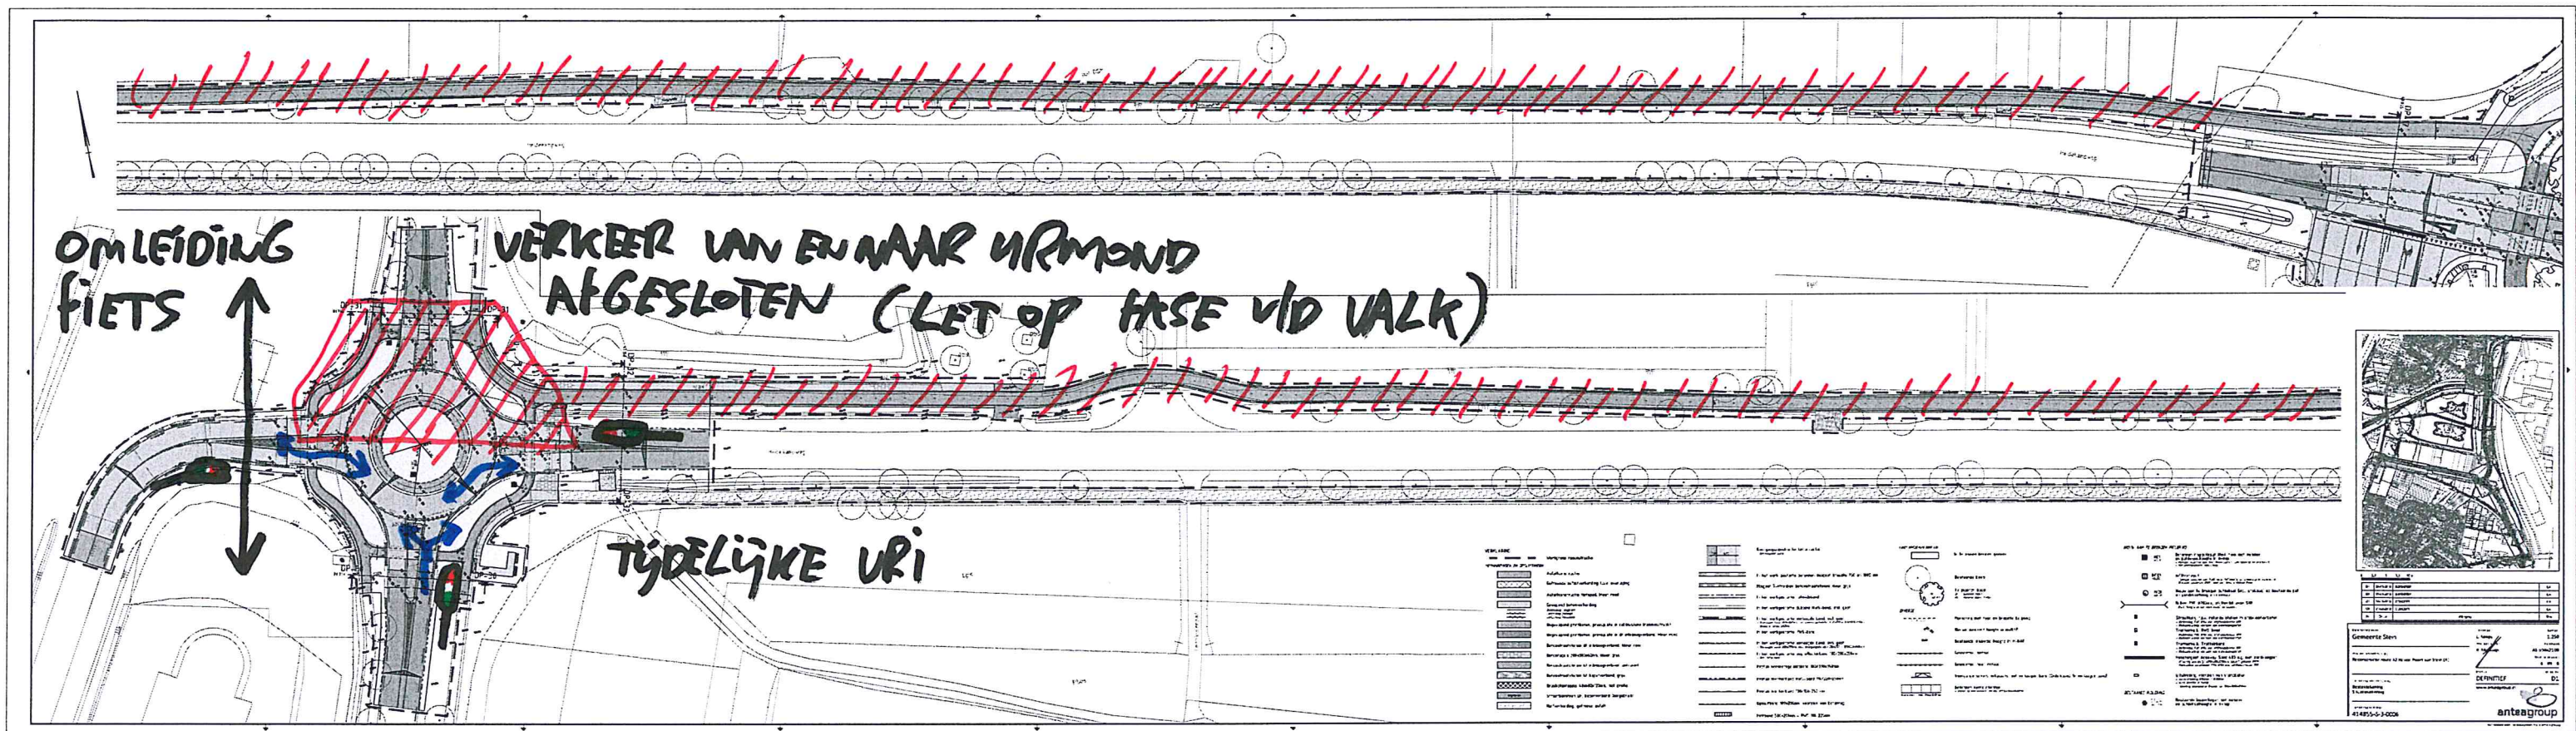

WERKVAK

ZOMER

FASE: HAVEN 2

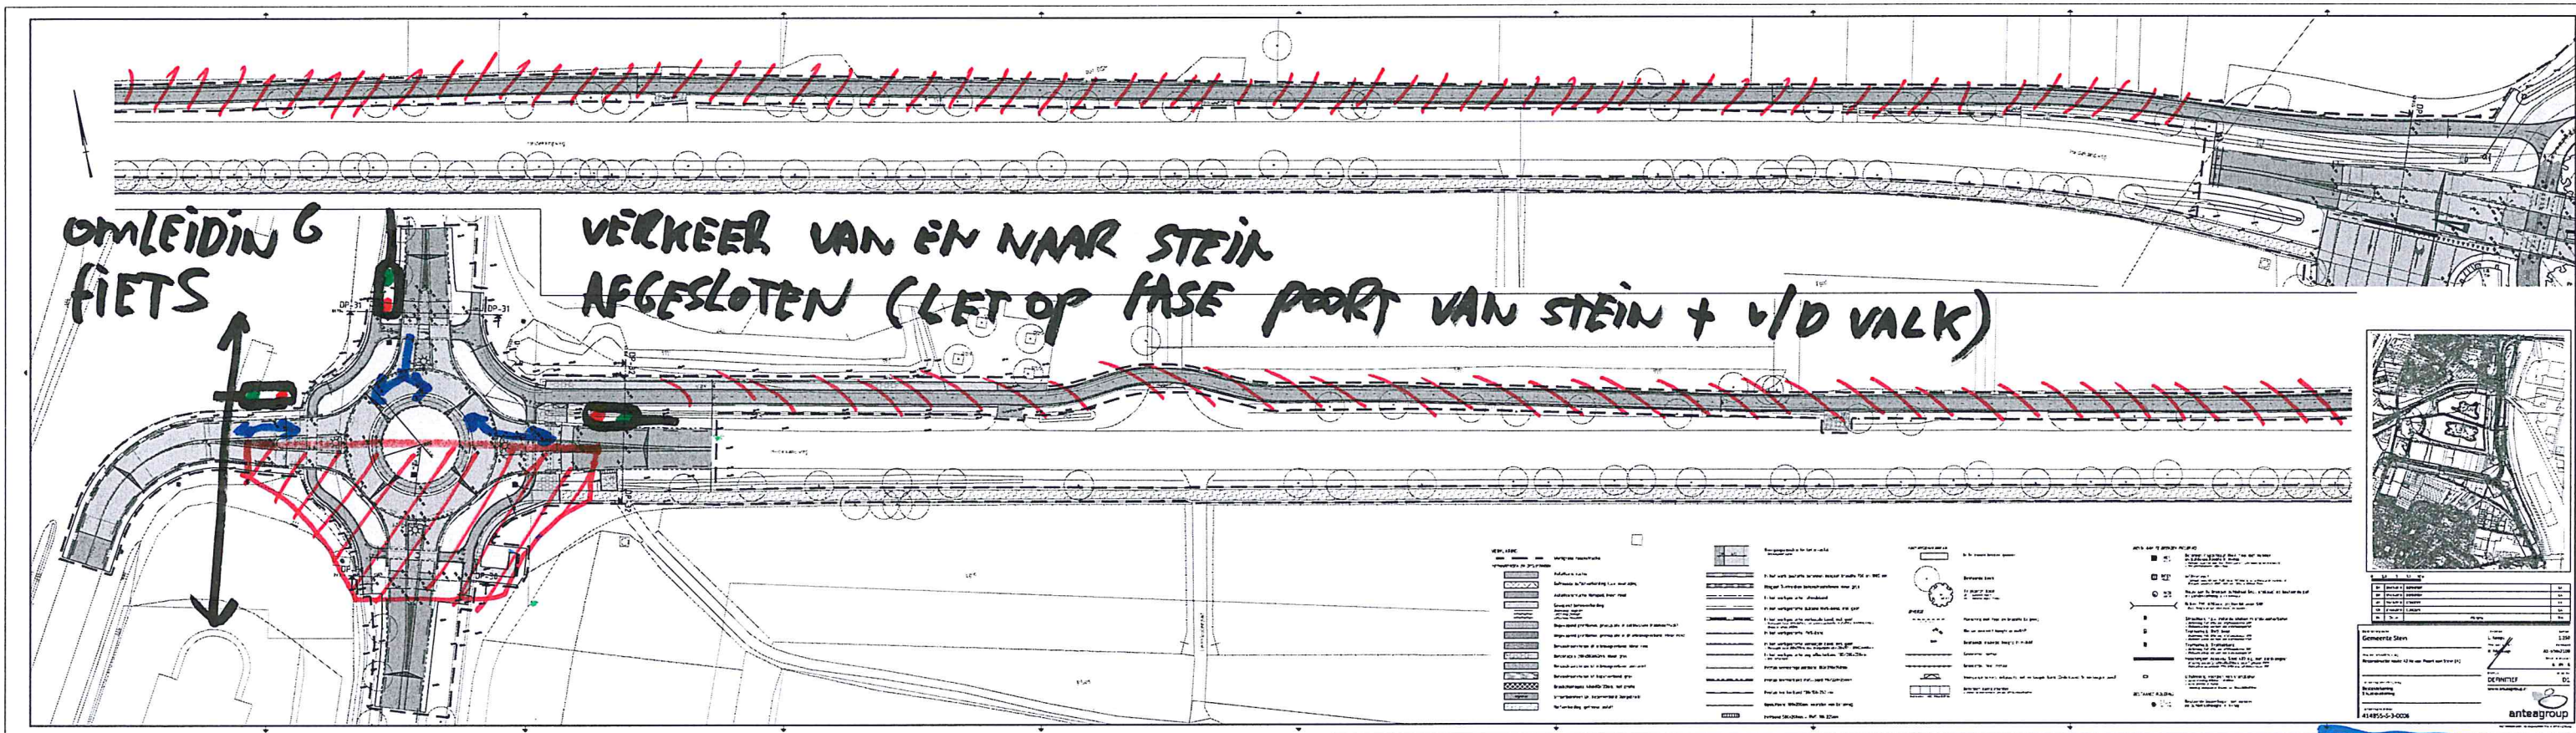

 WERKVAK

ZOMER