


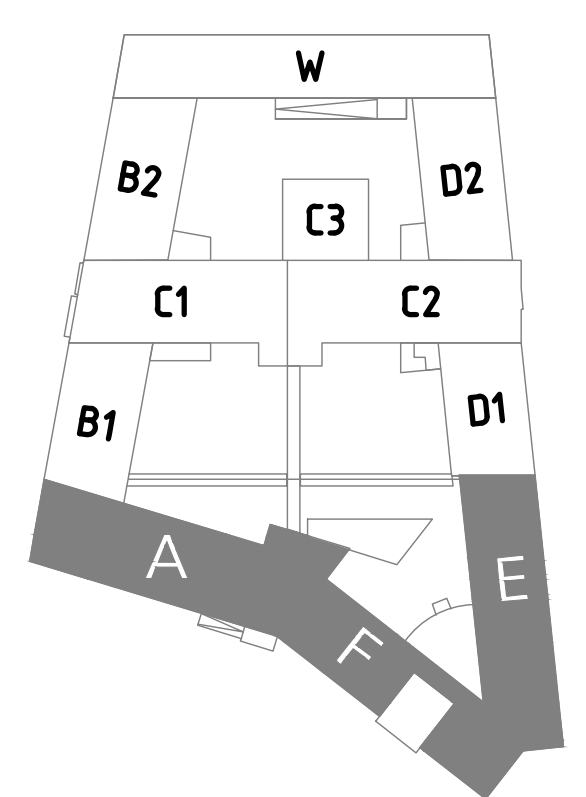

Status:	REVISIE			Bouwkundige onderlegger dd : 12-12-2013		
Project:	RIJNVESTE 1 + 2 LEIDEN					
Installatie:	KRACHTINSTALLATIE + KABELGOTEN BEGANE GROND BOWDEEL A, E, F			B	P.T.	28-02-2014
				A	P.T.	31-08-2012
				Nr	Rewijzig	Datum
Datum:	01-03-2012	Schaal:	1 : 100	Get.	P.T.	Get.
 Technische Installaties bv				divise Utiliteit Amsterdam www.howw.nl Projectnr: 160310 Tekeningnummer: AEF-00-E62-00		