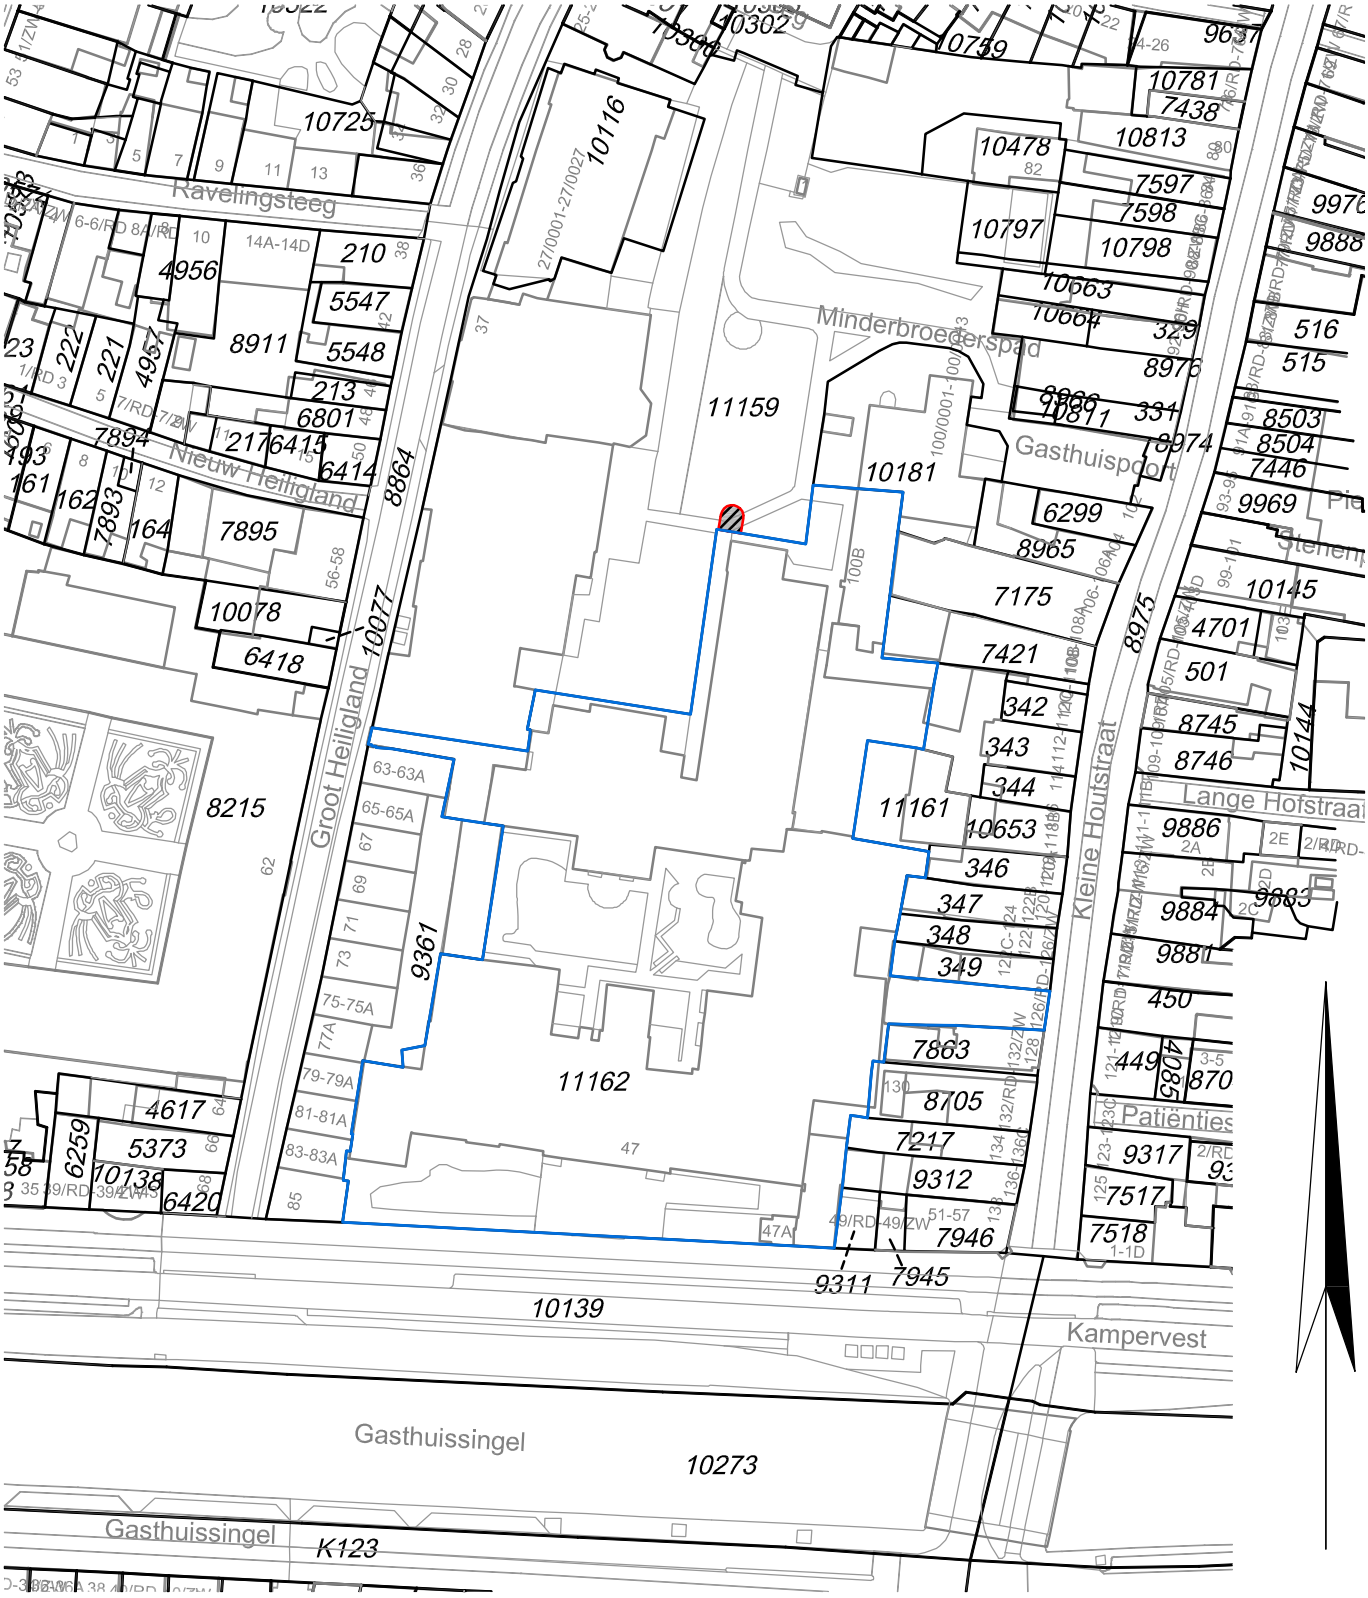


Ten behoeve van het vestigen erfdienstbaarheid:
Gasthuisvest 47, 47a, Kleine Houtstraat 100B, 126zw en 126rd te Haarlem

Heersend: 11162
Dienend: 11159

Plangebied


kadastraal nummer: perceelnr. 11162 (ged.)

Kad.Gem.: HLM01
Sectie: D
Schaal: 1:1000
Datum: 11 maart 2019
Locatie: Haarlem
E-mail: 1562.105@facto-geo.nl
Get.: MJN

Gemeente Haarlem
Erfdienstbaarheid
FACTO GEO

Tek.Nr.: 2019/105-79-3

Gemeente Haarlem * Zijlvest 39, 2011 VB Haarlem * Postbus 511, 2003 PB Haarlem

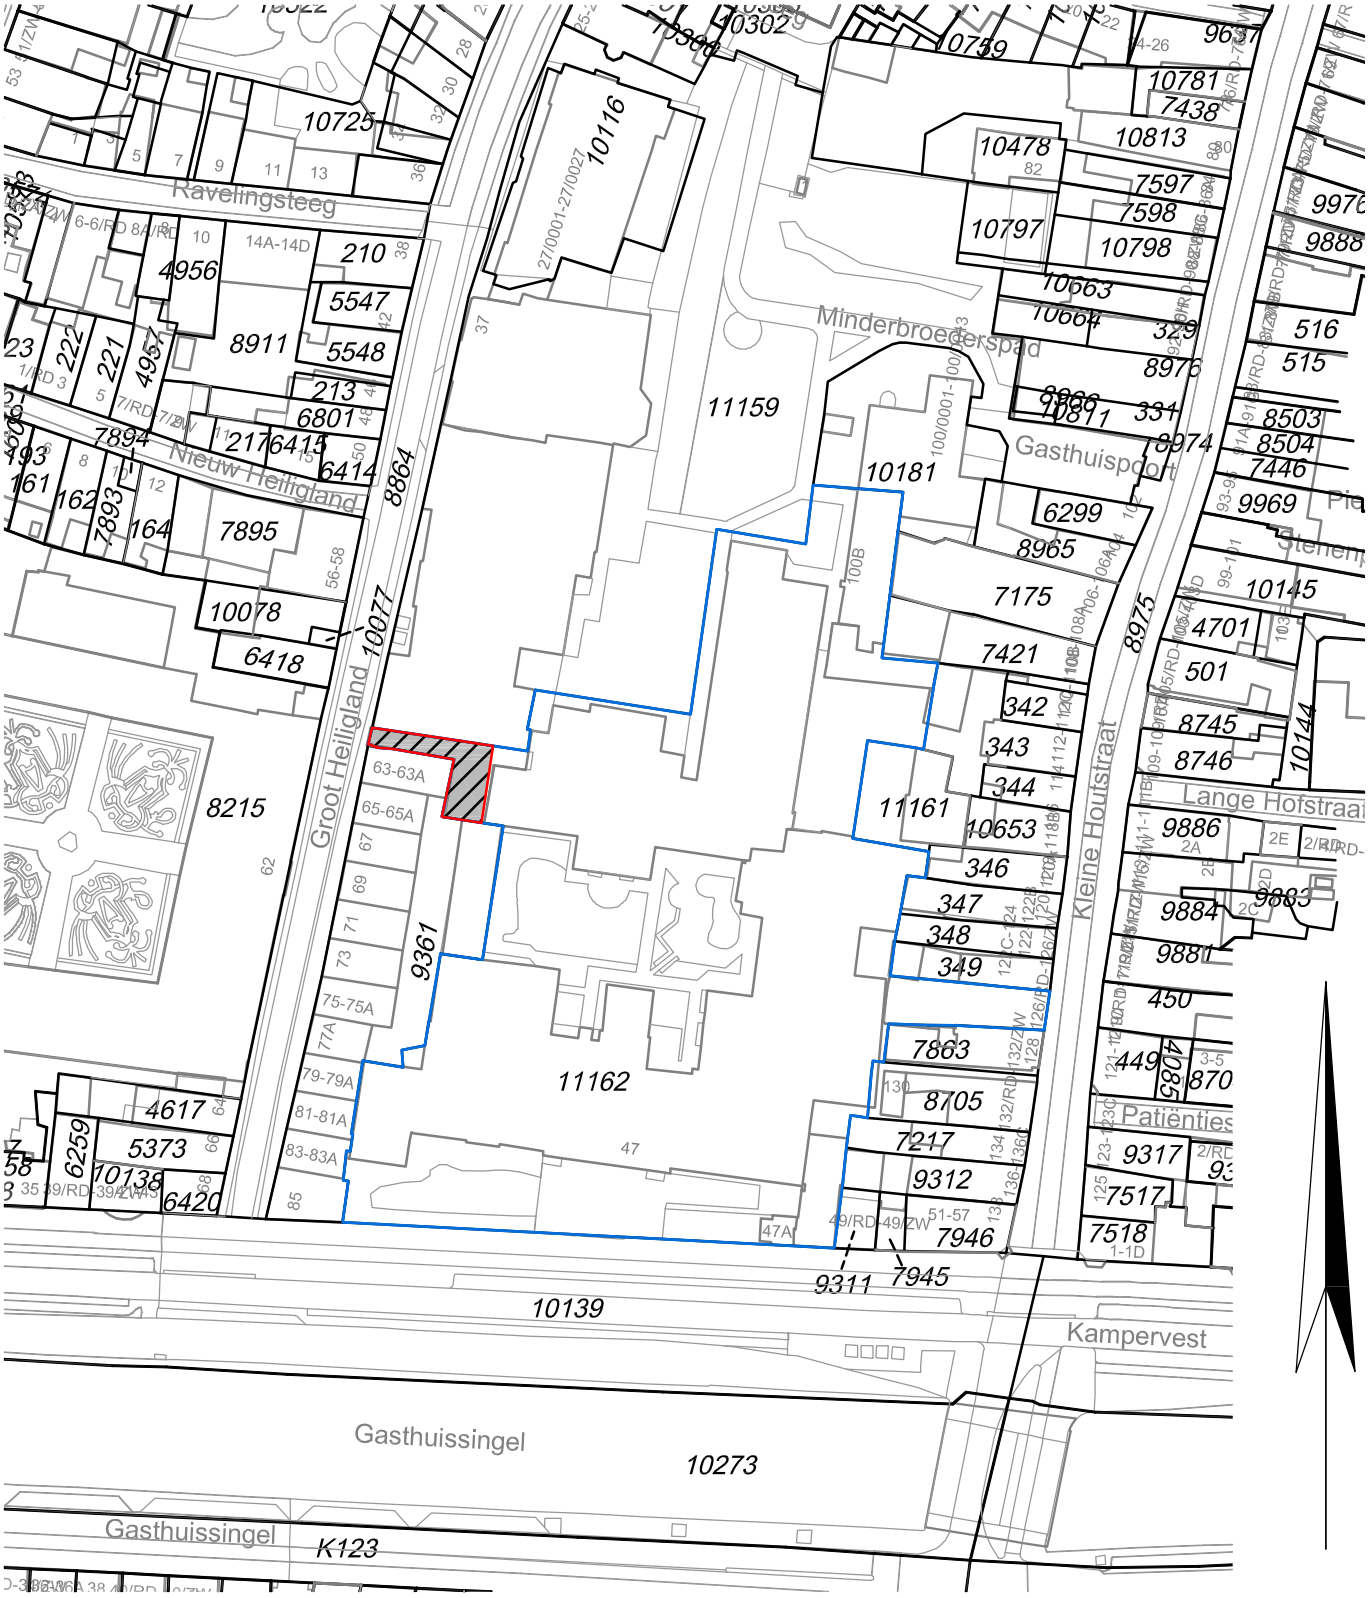

Ten behoeve van het vestigen erfdienstbaarheid:
Gasthuisvest 47, 47a, Kleine Houtstraat 100B, 126zw en 126rd te Haarlem

Heersend: 11159
Dienend: 11162

Plangebied

kadastraal nummer: perceelnr. 11162 (ged.)


Kad.Gem.: HLM01
Sectie: D
Schaal: 1:1000
Datum: 11 maart 2019
Locatie: Haarlem
E-mail: 1562.105@facto-geo.nl
Get.: MJN

Gemeente Haarlem

Erfdienstbaarheid


FACTO GEO

Tek.Nr.: 2019/105-79-2

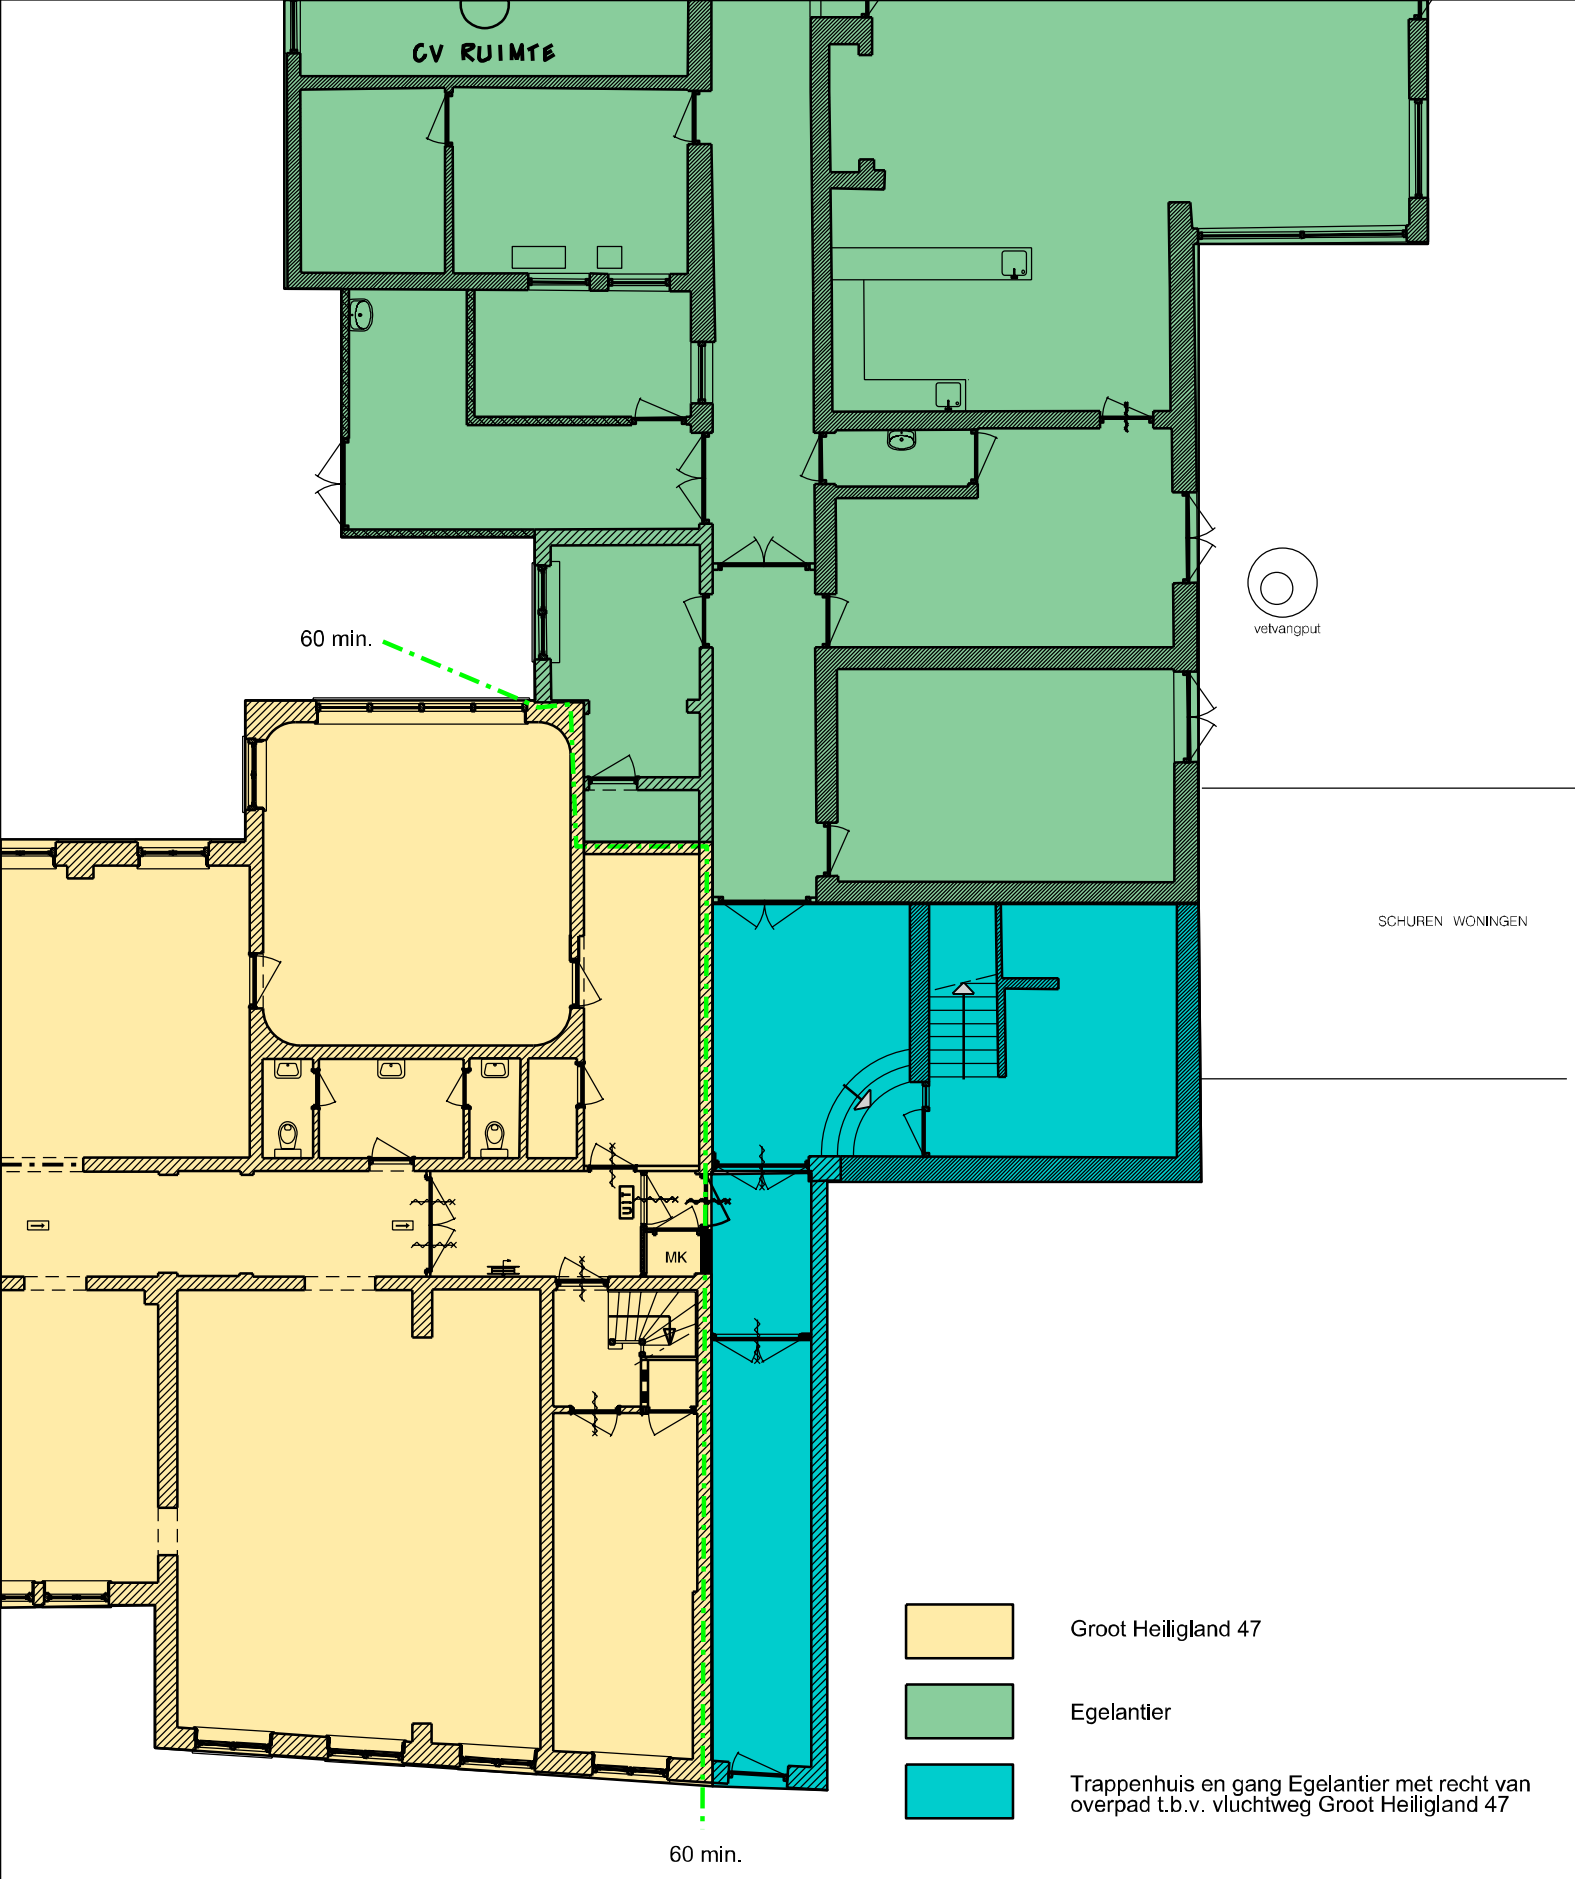


Begane grond

Splitsing Egelantier / Groot Heiligland 47

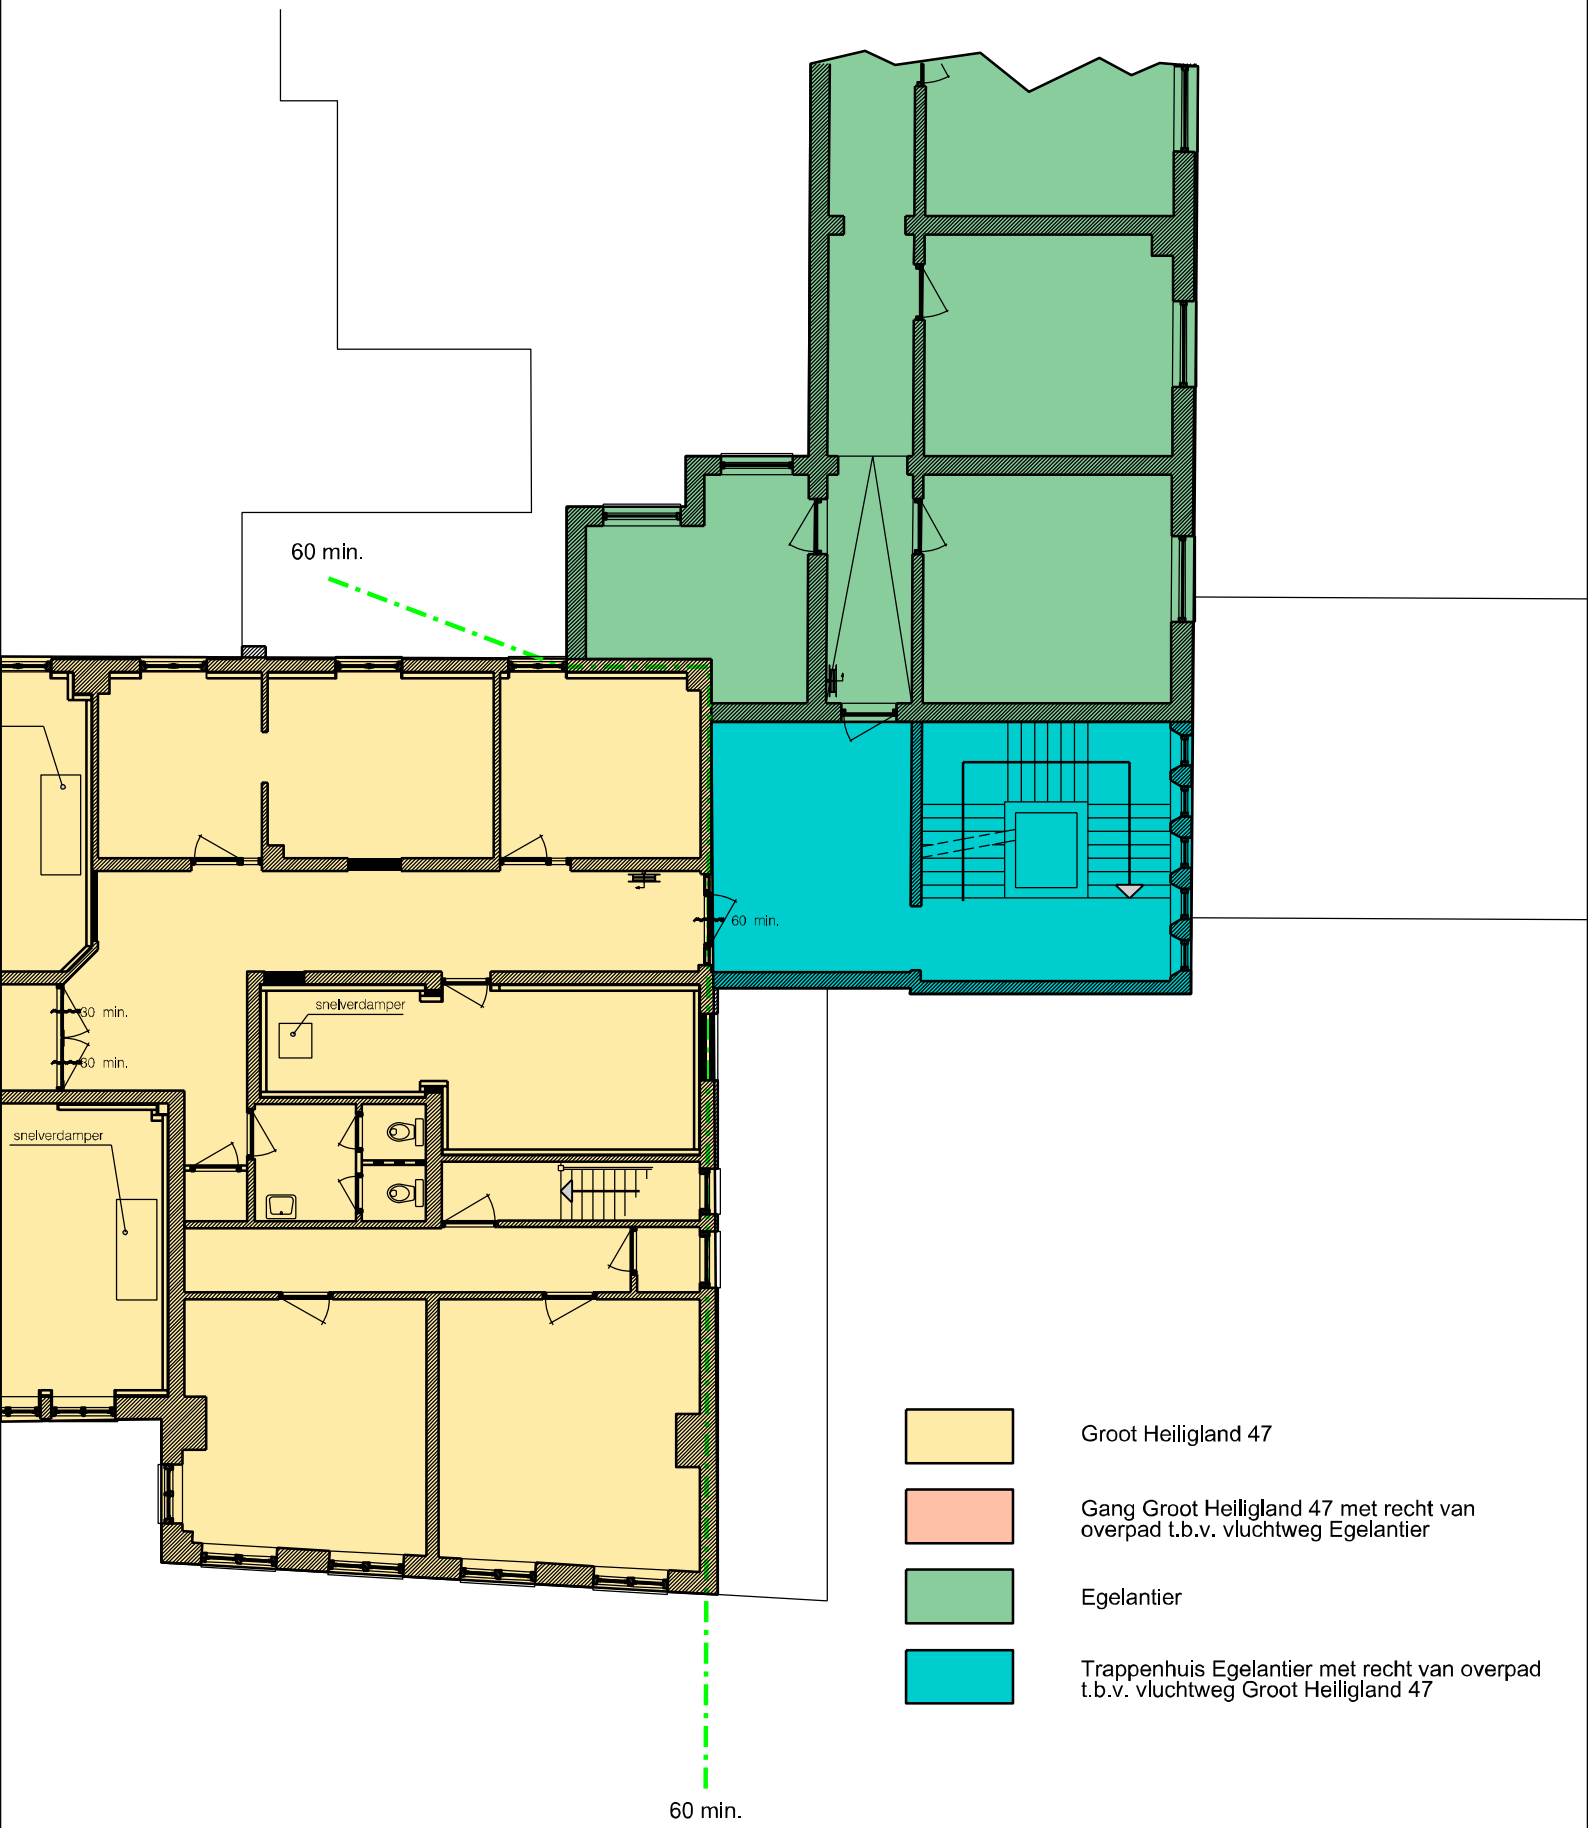

1e verdieping

Splitsing Egelantier / Groot Heiligland 47

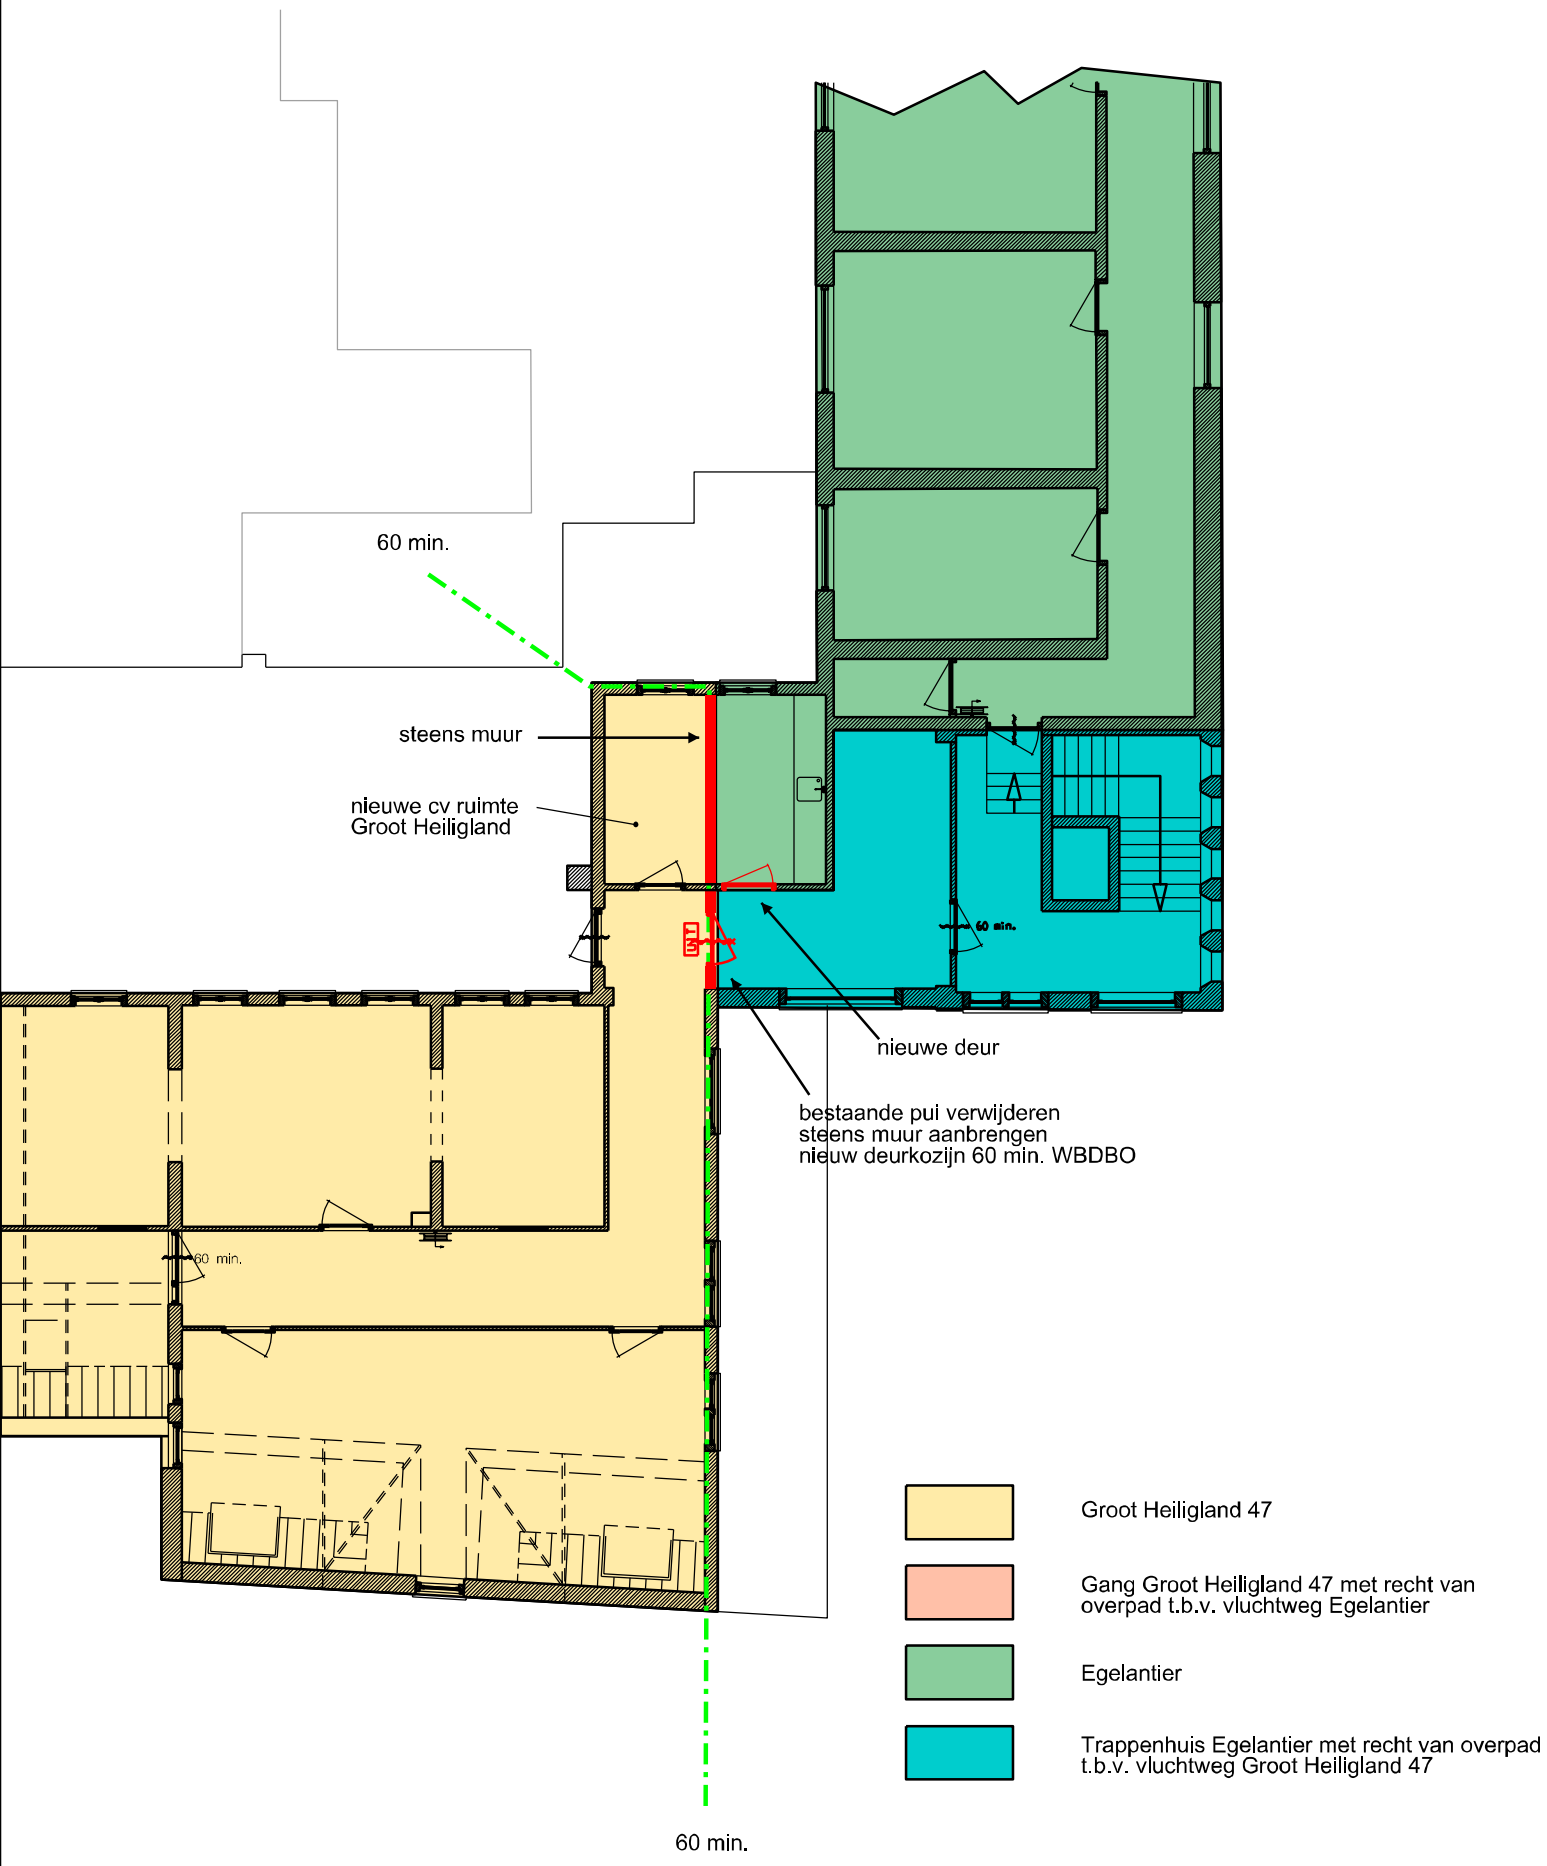

2e verdieping

Splitsing Egelantier / Groot Heiligland 47