

kadaster

KLIC-melding: **9810966095I10 19O107476 - 1** Aanvraagdatum: **17-12-2019**	Blz. 1 van 12
Vervaardigd door Uitle Hemelrijk	Status: **Levering compleet** 17-12-2019 15:46

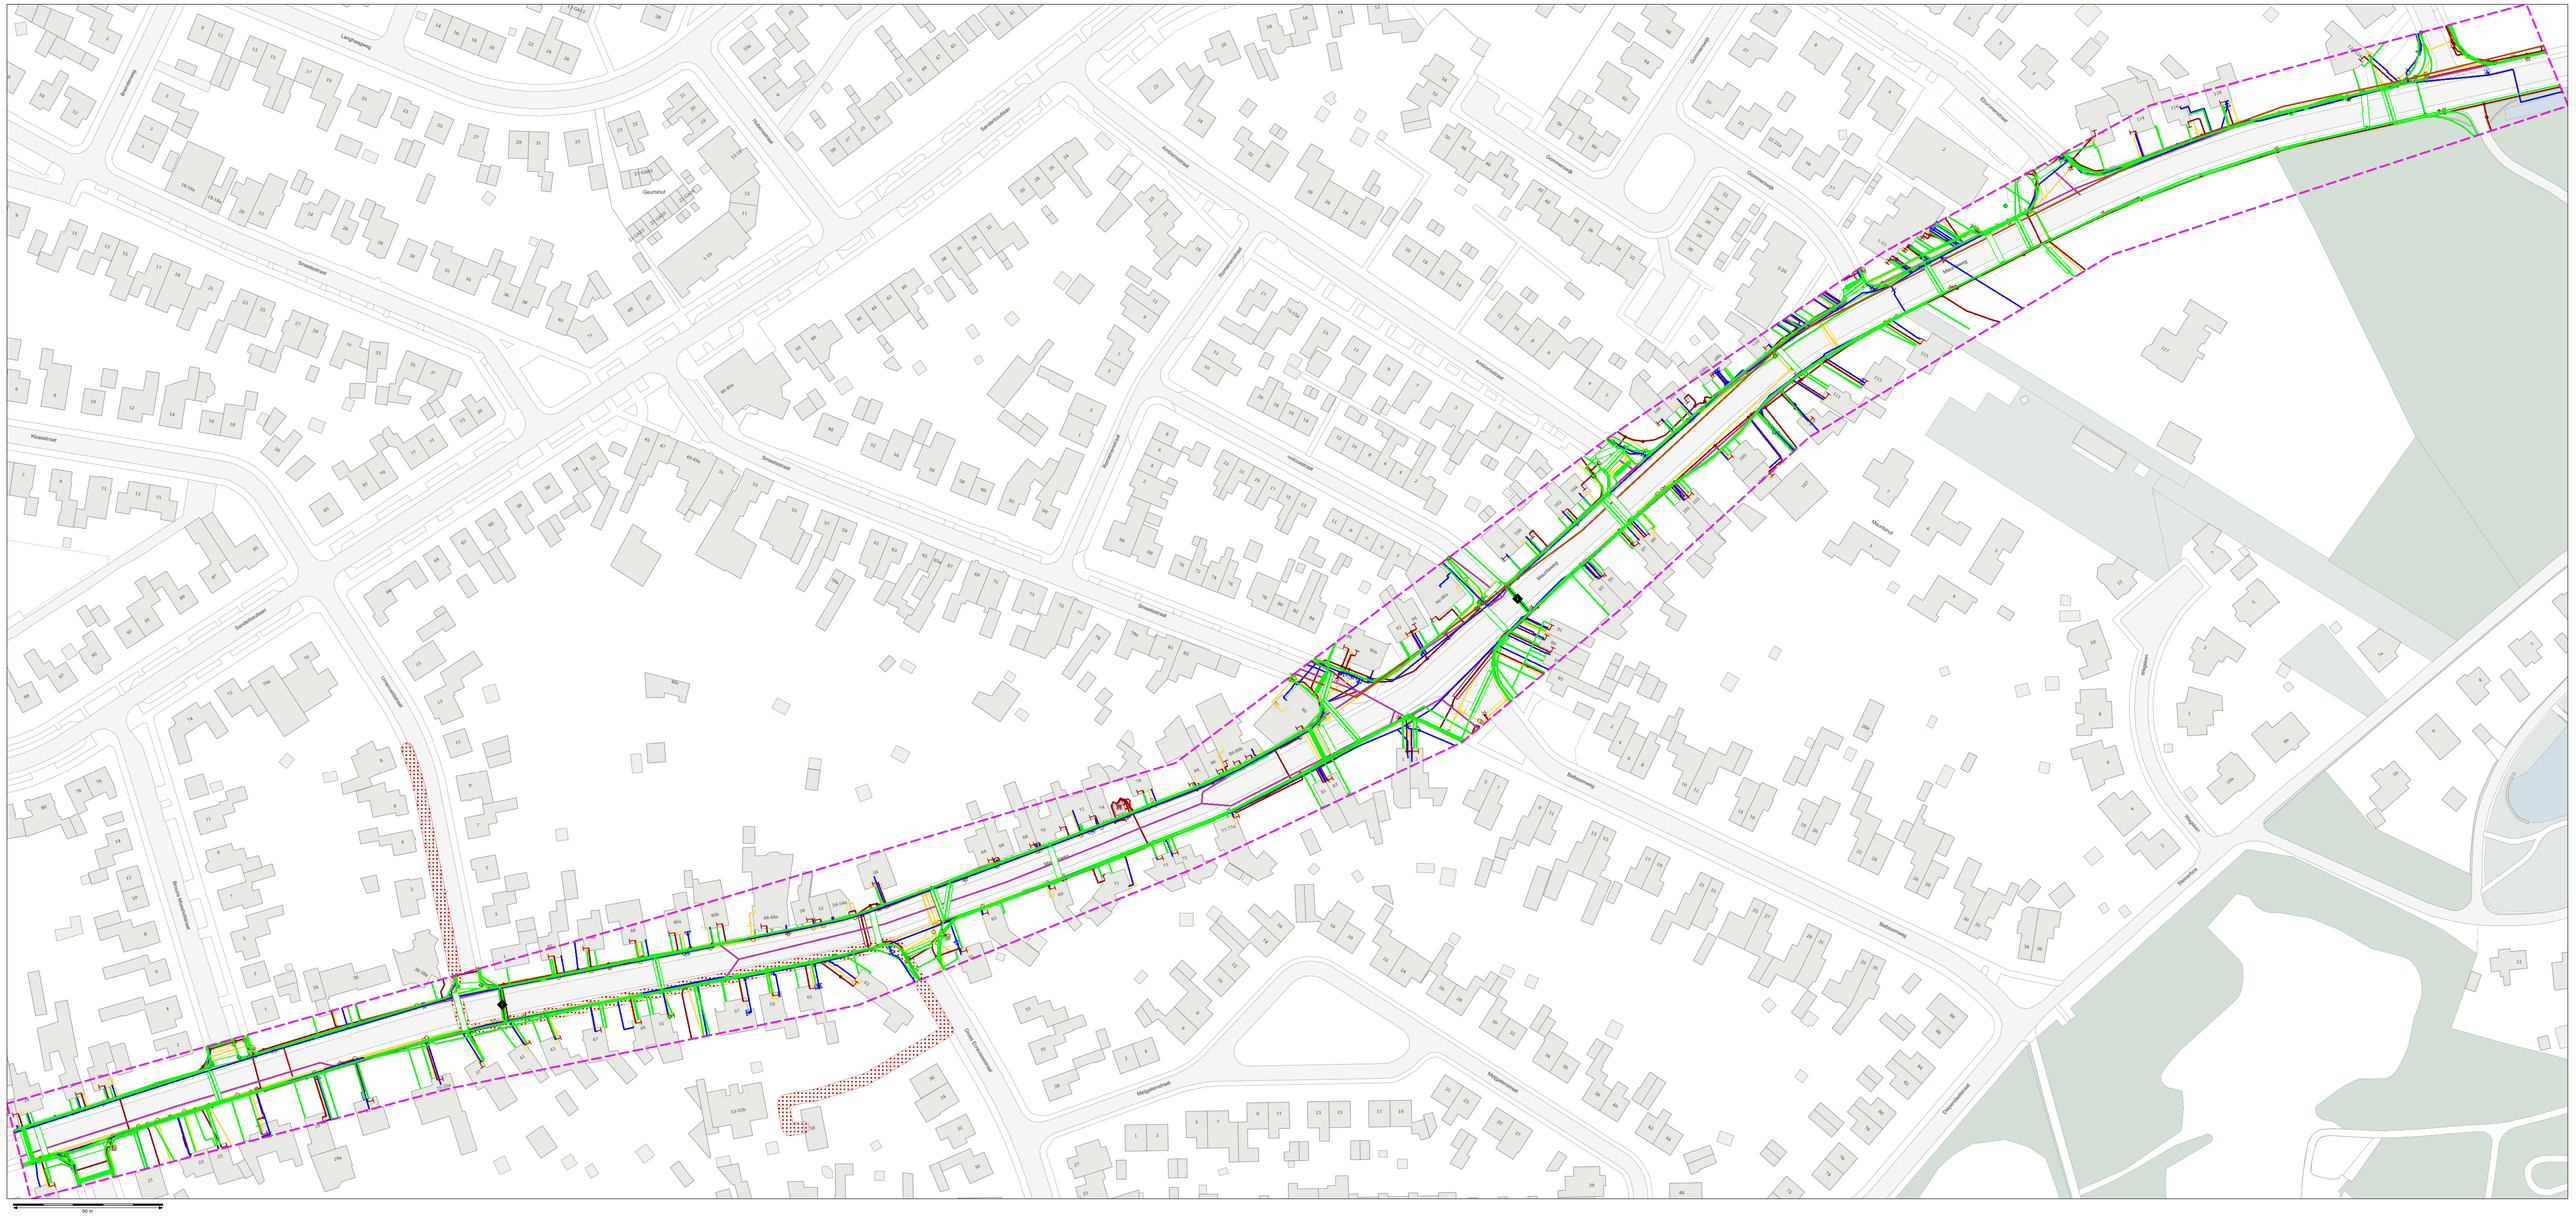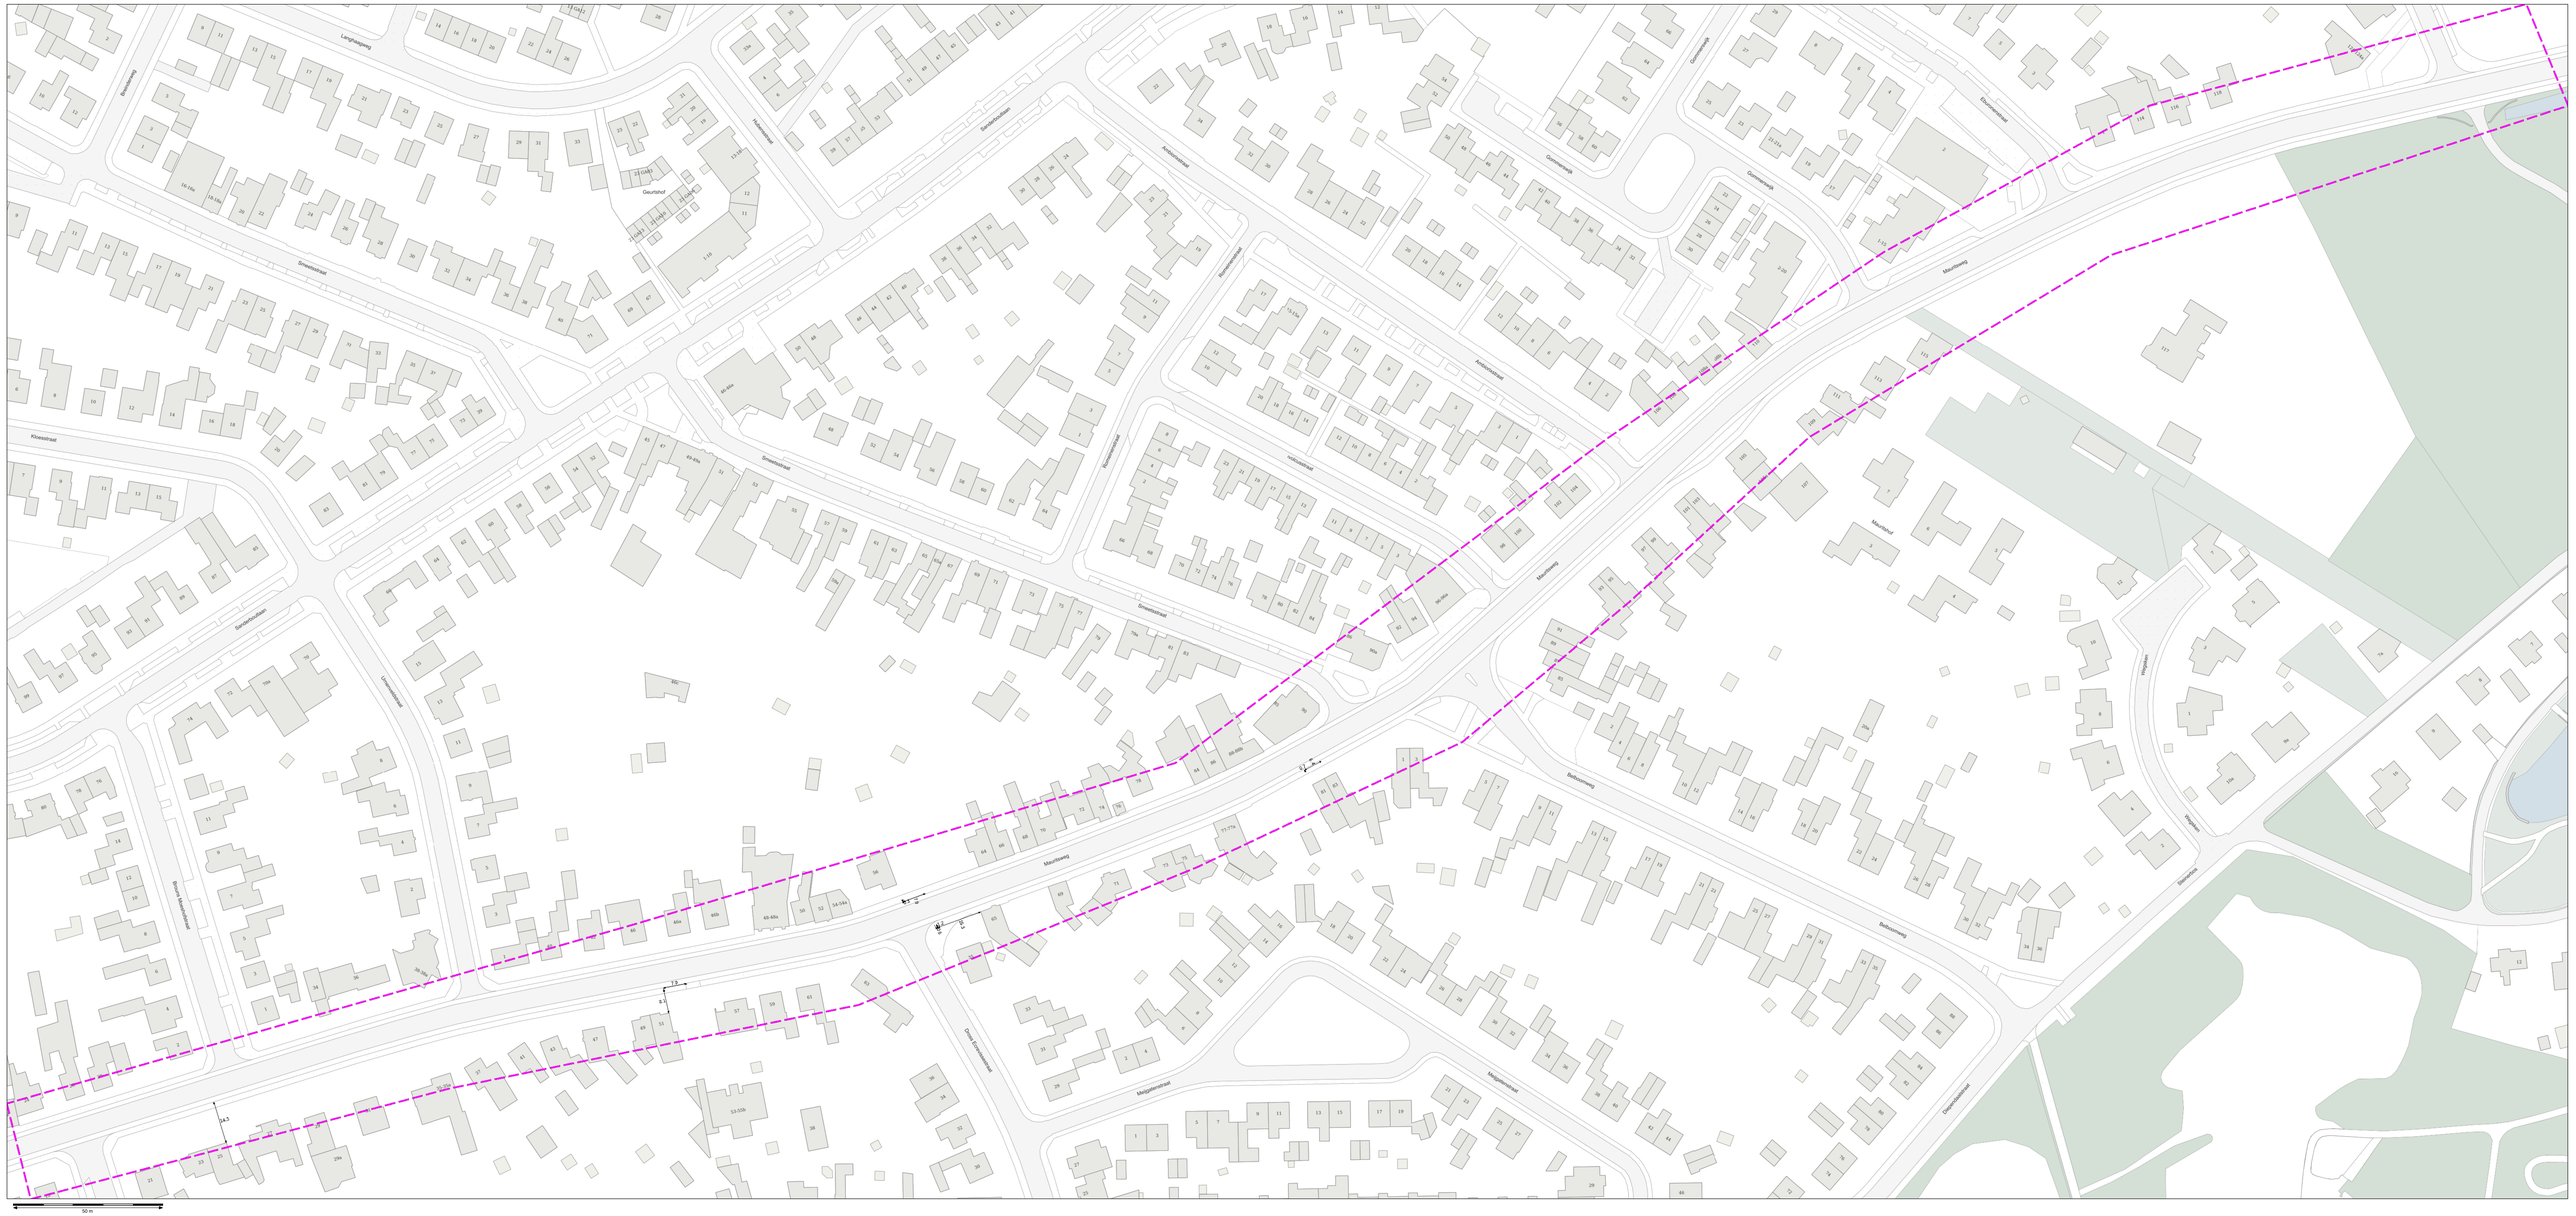

50 m


Brinkweg
Langhagenweg
Smeebosstraat
Kloosstraat
KLIC
14.5
1.5
0.2
1.5
0.2
50 m


kadaster

KLIC-melding: **9019966095/10 19C037476 - 1** | Aanvraagdatum: **17-12-2019** | Blz. 3 van 12

Themakaart: Enexis Netbeheer B.V. middenspanning

Contact: Bevestigingsnummer: 0800-9009
Storingsnummer:

Tracé/Hinvuln(s): KLIC/HFO
Klicinfo@tenpeels.nl
0886577271

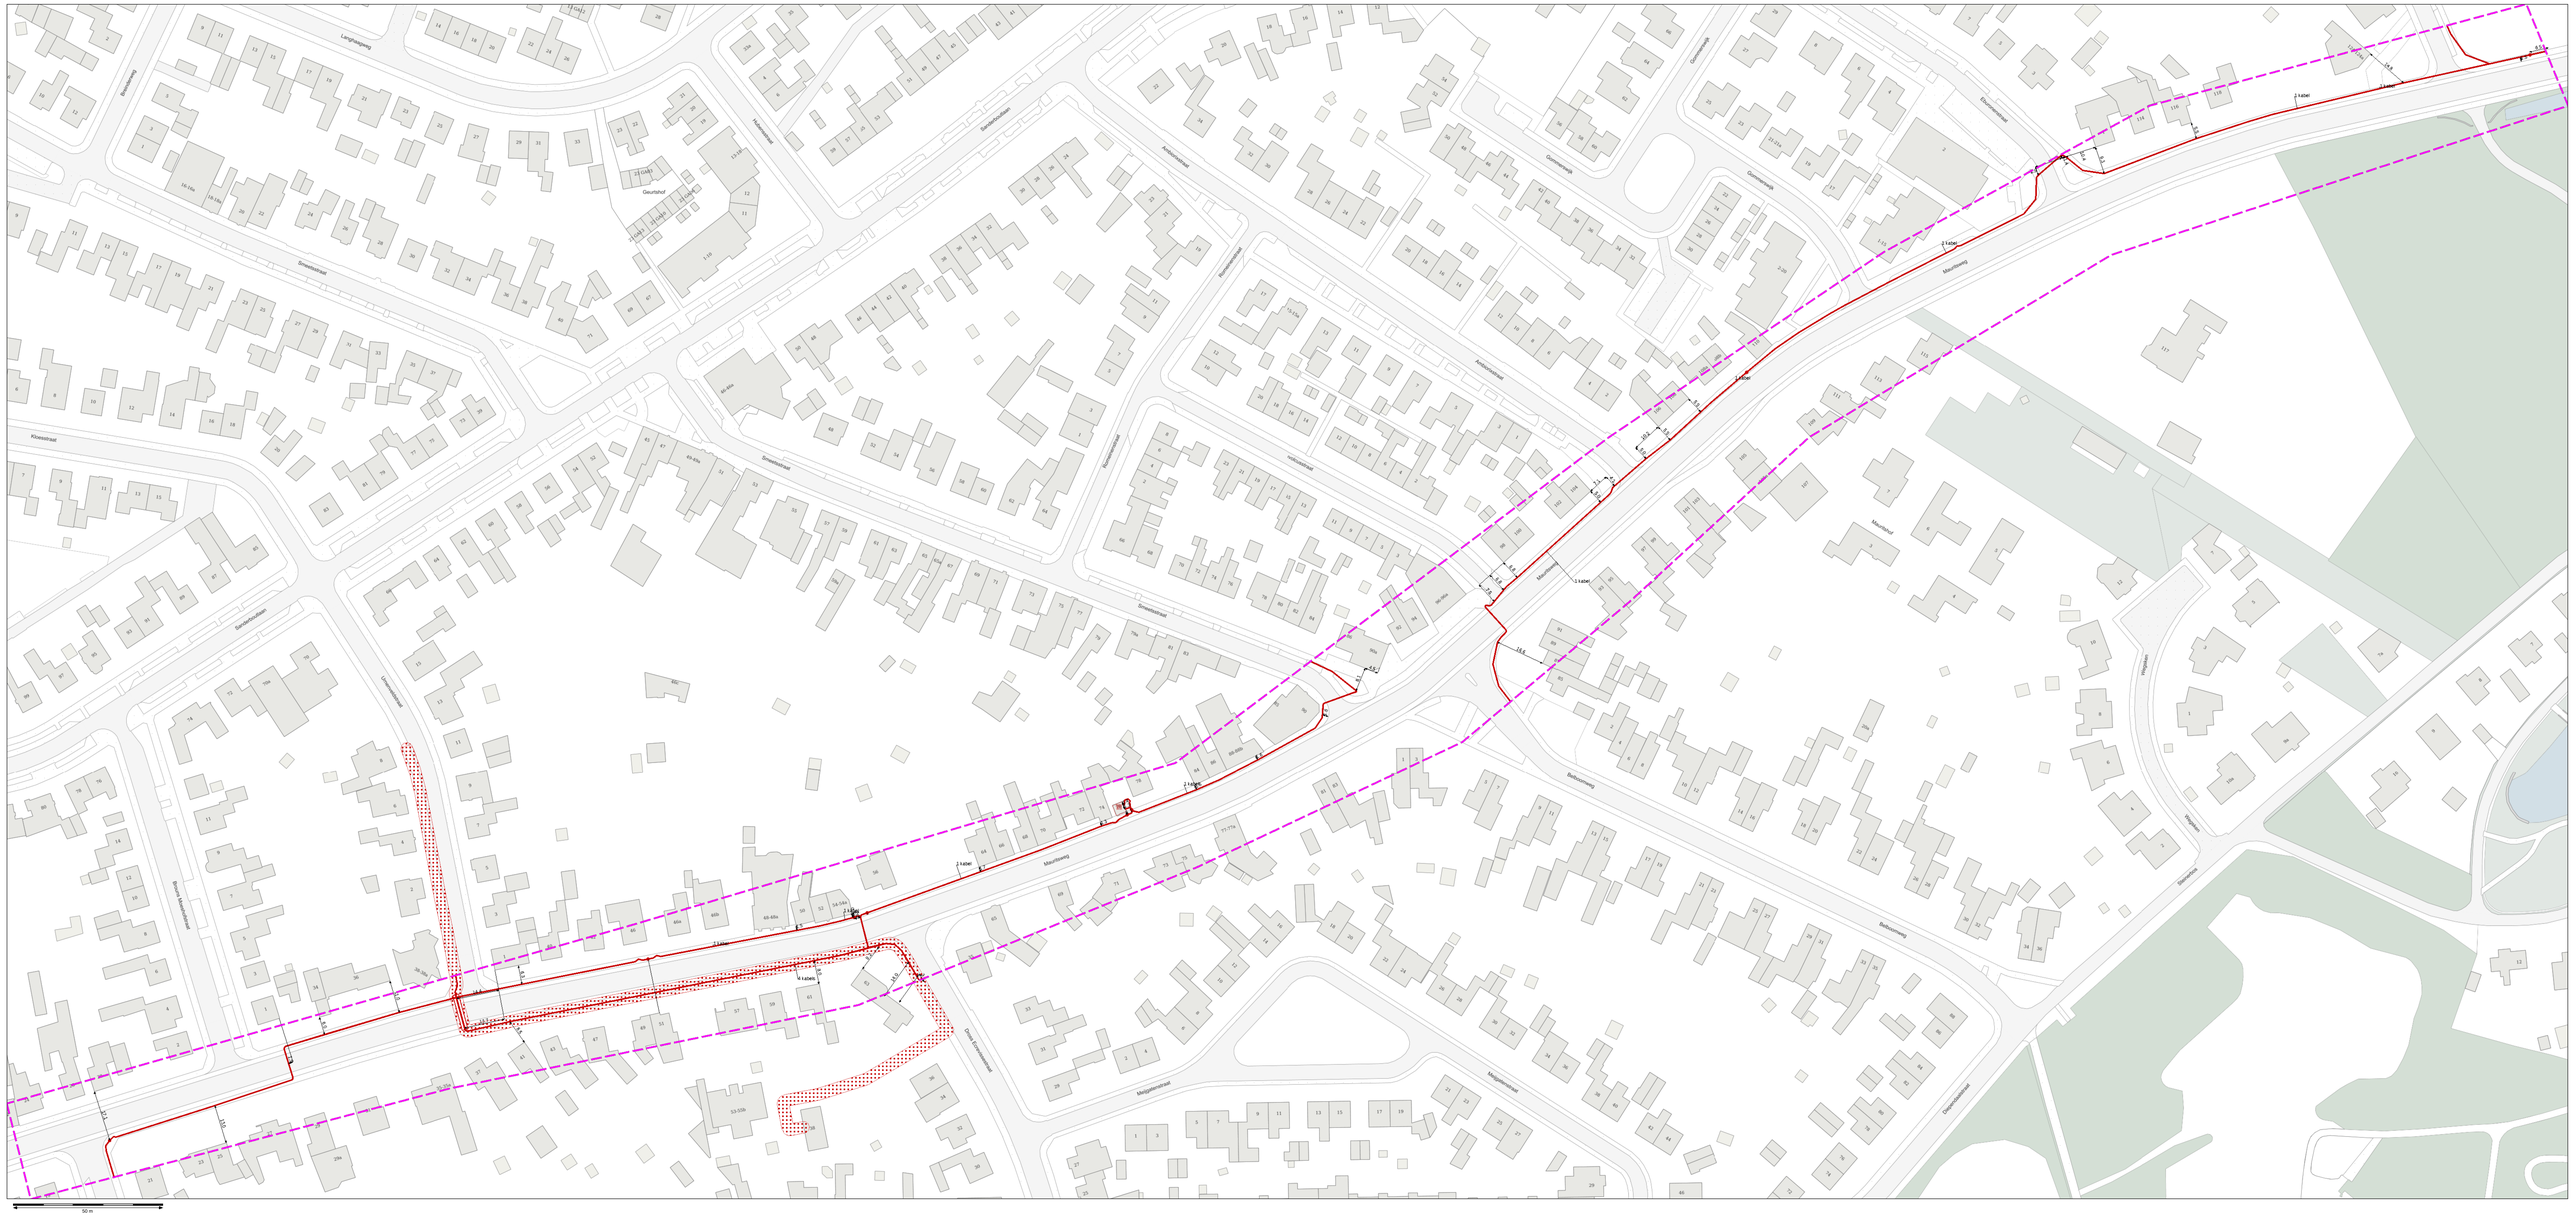
Langhagenweg
Bleekweg
Smeetsstraat
Kloosstraat
Schiefschuttsen
Ursemastraat
Broere Mathotstraat
Hoevenstraat
Geurtshof

kadaster

KLIC-melding: **9019966095/10 19C037476 - 1** | Aanvraagdatum: **17-12-2019** | Blz. 4 van 12

Themakaart: Enexis Netbeheer B.V. gas lage druk

Contact: Bereikbaarheidsnummer: 0800-9009
Storingsnummer:

Tracé(tekst(en)):
KLICINFO
Micinfo@enexis.nl
0886577271


Langhagenweg
Brinkweg
Smeebosstraat
Kloosstraat
Geurtshof

kadaster

Klic-melding: 9810966095I0 19O107476 - 1	Aanvraagdatum: 17-12-2019
Themakaart: Enexis Netbeheer B.V. laagspanning	

Contact:
Bevestigingsnummer: 0800-9009
Storingsnummer:


Tracé(s)houder(s):
KLIC/INFO
klicinfo@enexis.nl
088857771

Blz. 5 van 12


Brouwerijstraat
Langhagenweg

Contact: Bereikbaarheidsnummer: (046) 420 30 70
Storingsnummer:


Tekenbevoegde(n): Van Zijl
Maurice van(Zijl@gemeentestein.nl
(046) 435 9393

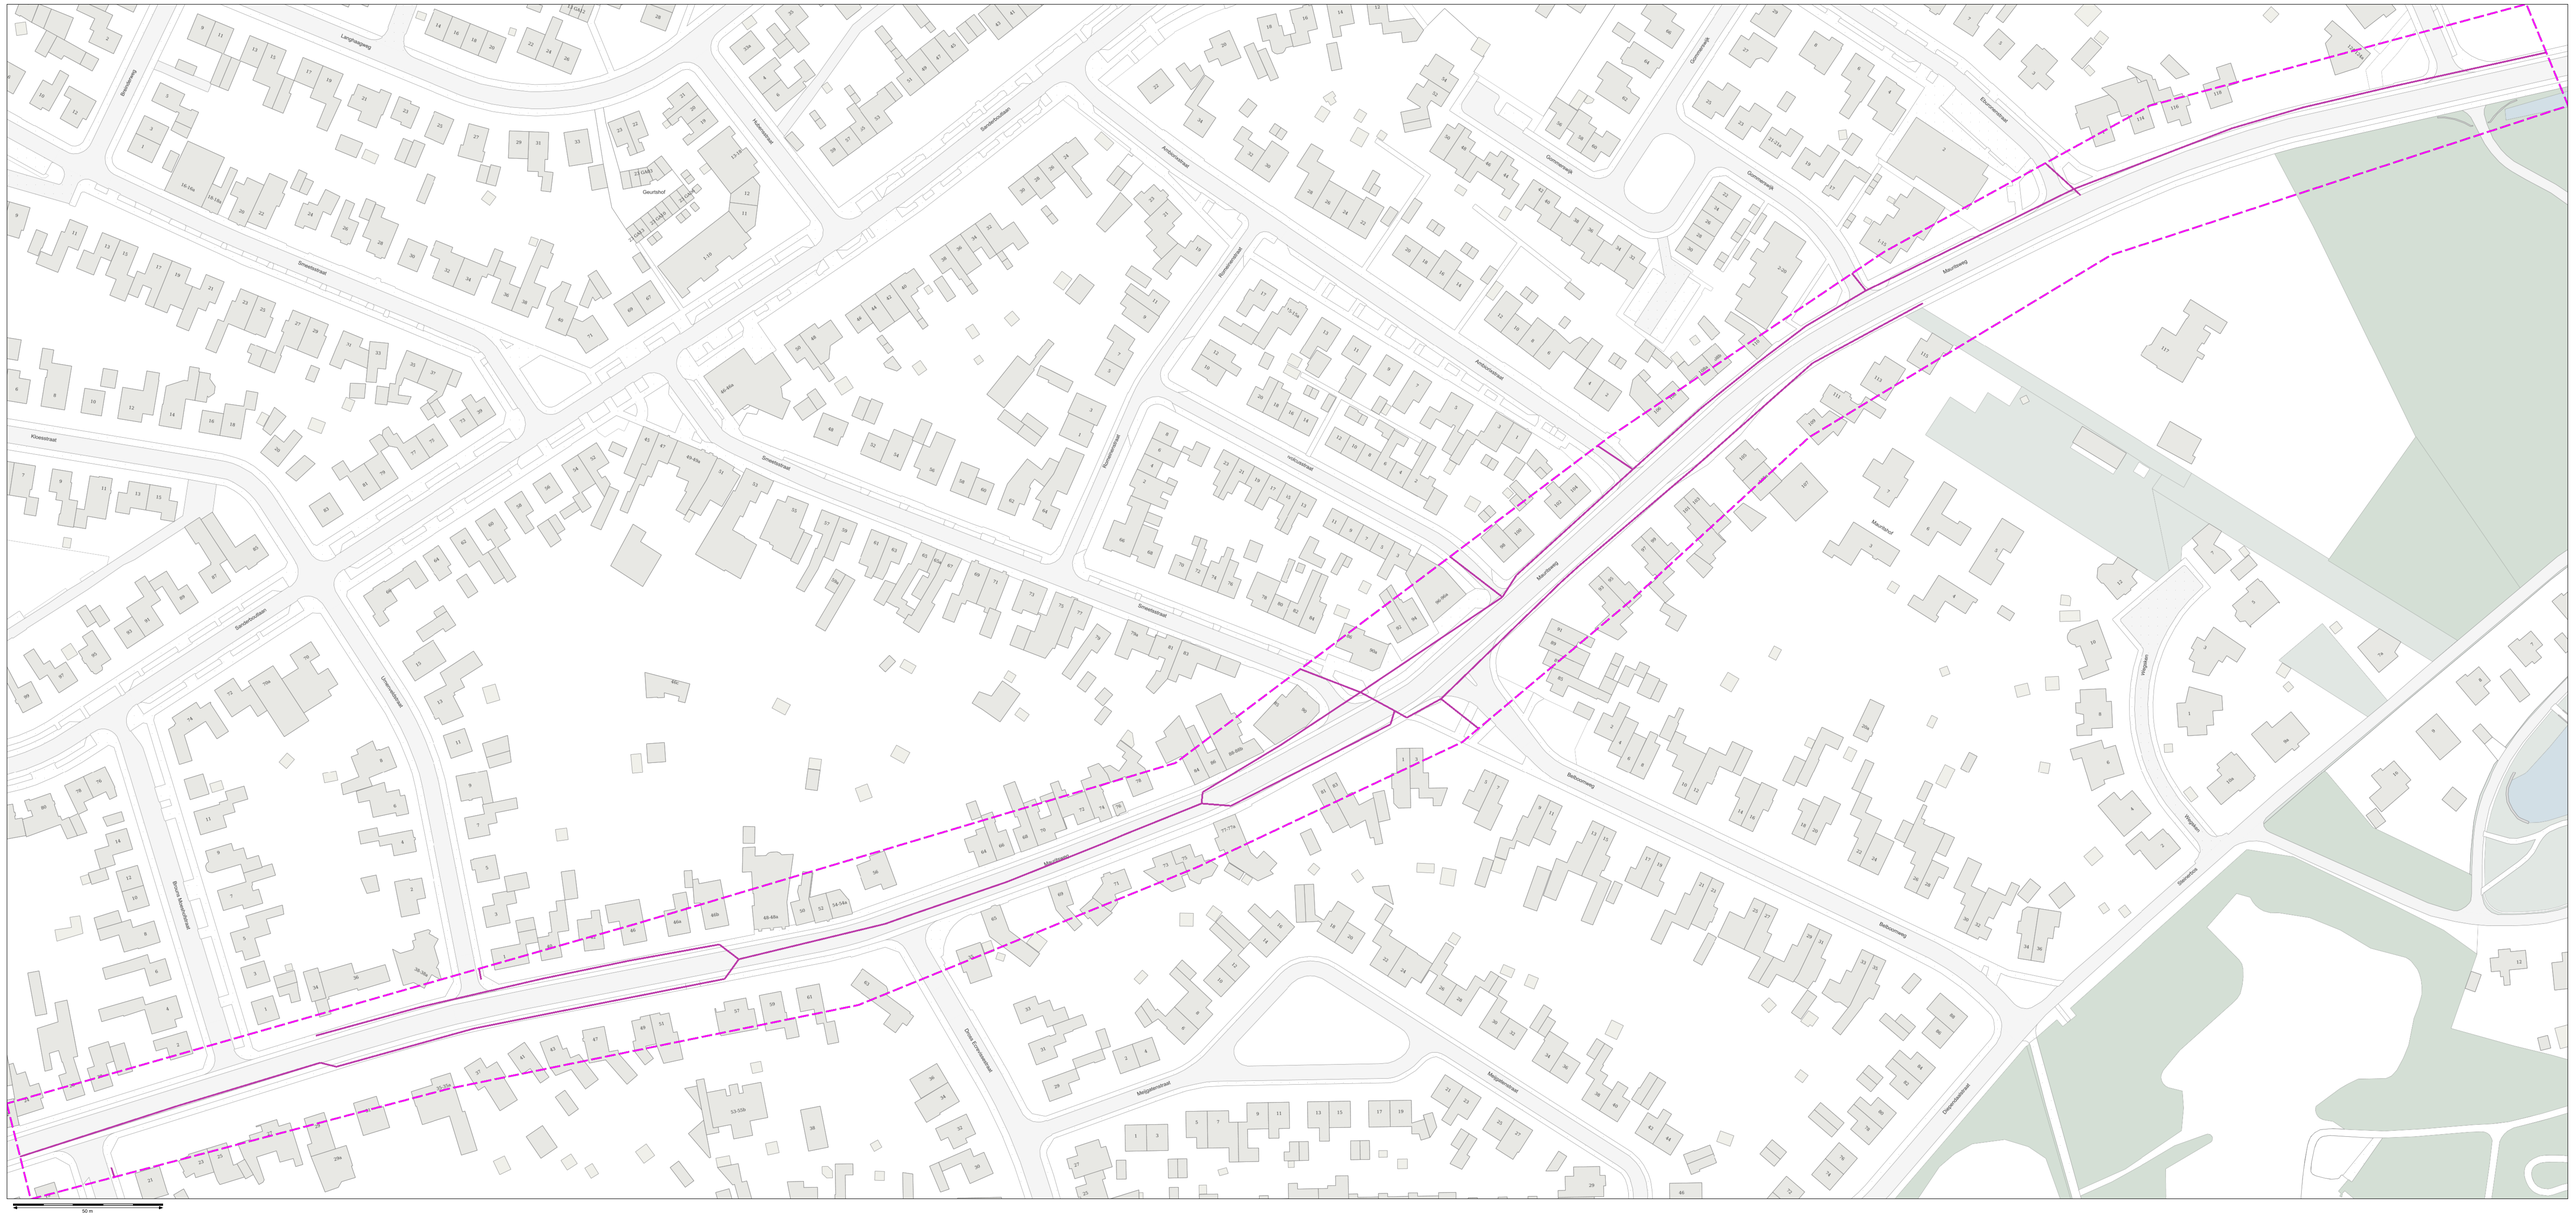

50 m

Contact: Bevragingsgegevens: (030) 255 33 34
Storingsnummer:

Loket van 08.00 tot 16.30 uur bereikbaar
orderintakeglas@kpn.com
(030) 255 33 34

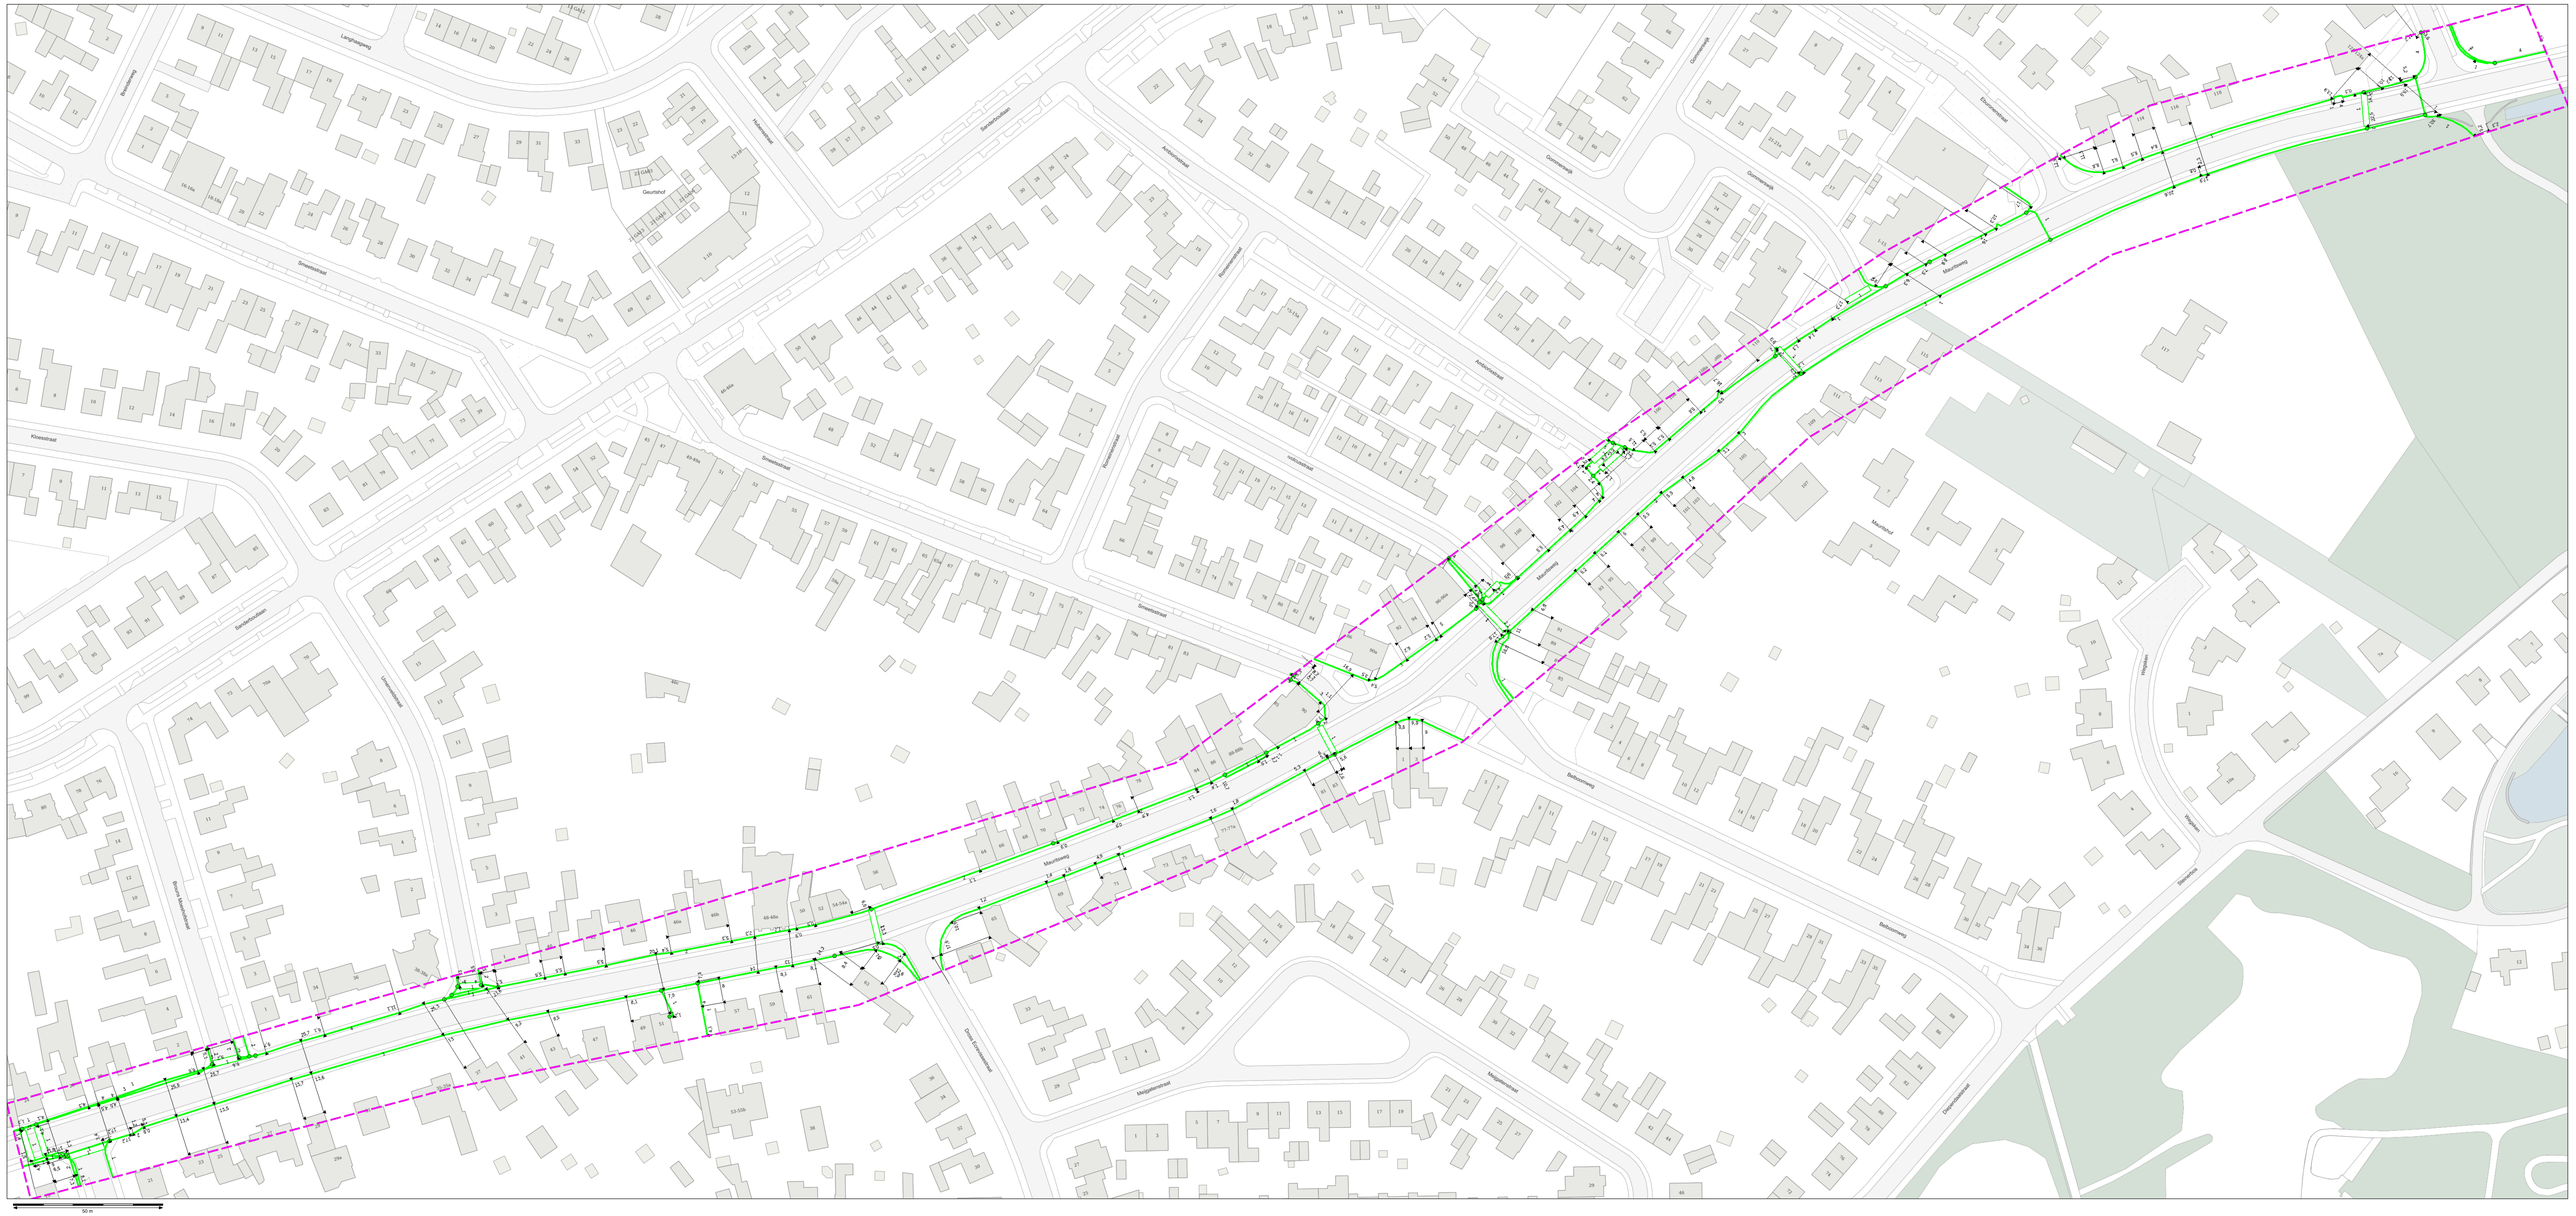

50 m


kadaster

KLIC-melding: **9810966095I10 19C037476 - 1** | Aanvraagdatum: **17-12-2019** | Blz. 8 van 12

Themakaart: NV Waterleidingmaatschappij Limburg water

Contact: Beschaftigingsnummer: 04300090671
Storingsnummer:

Tree(n)thouder(s):
Orientatie
KLICWIBON@WML.nl
04300090671

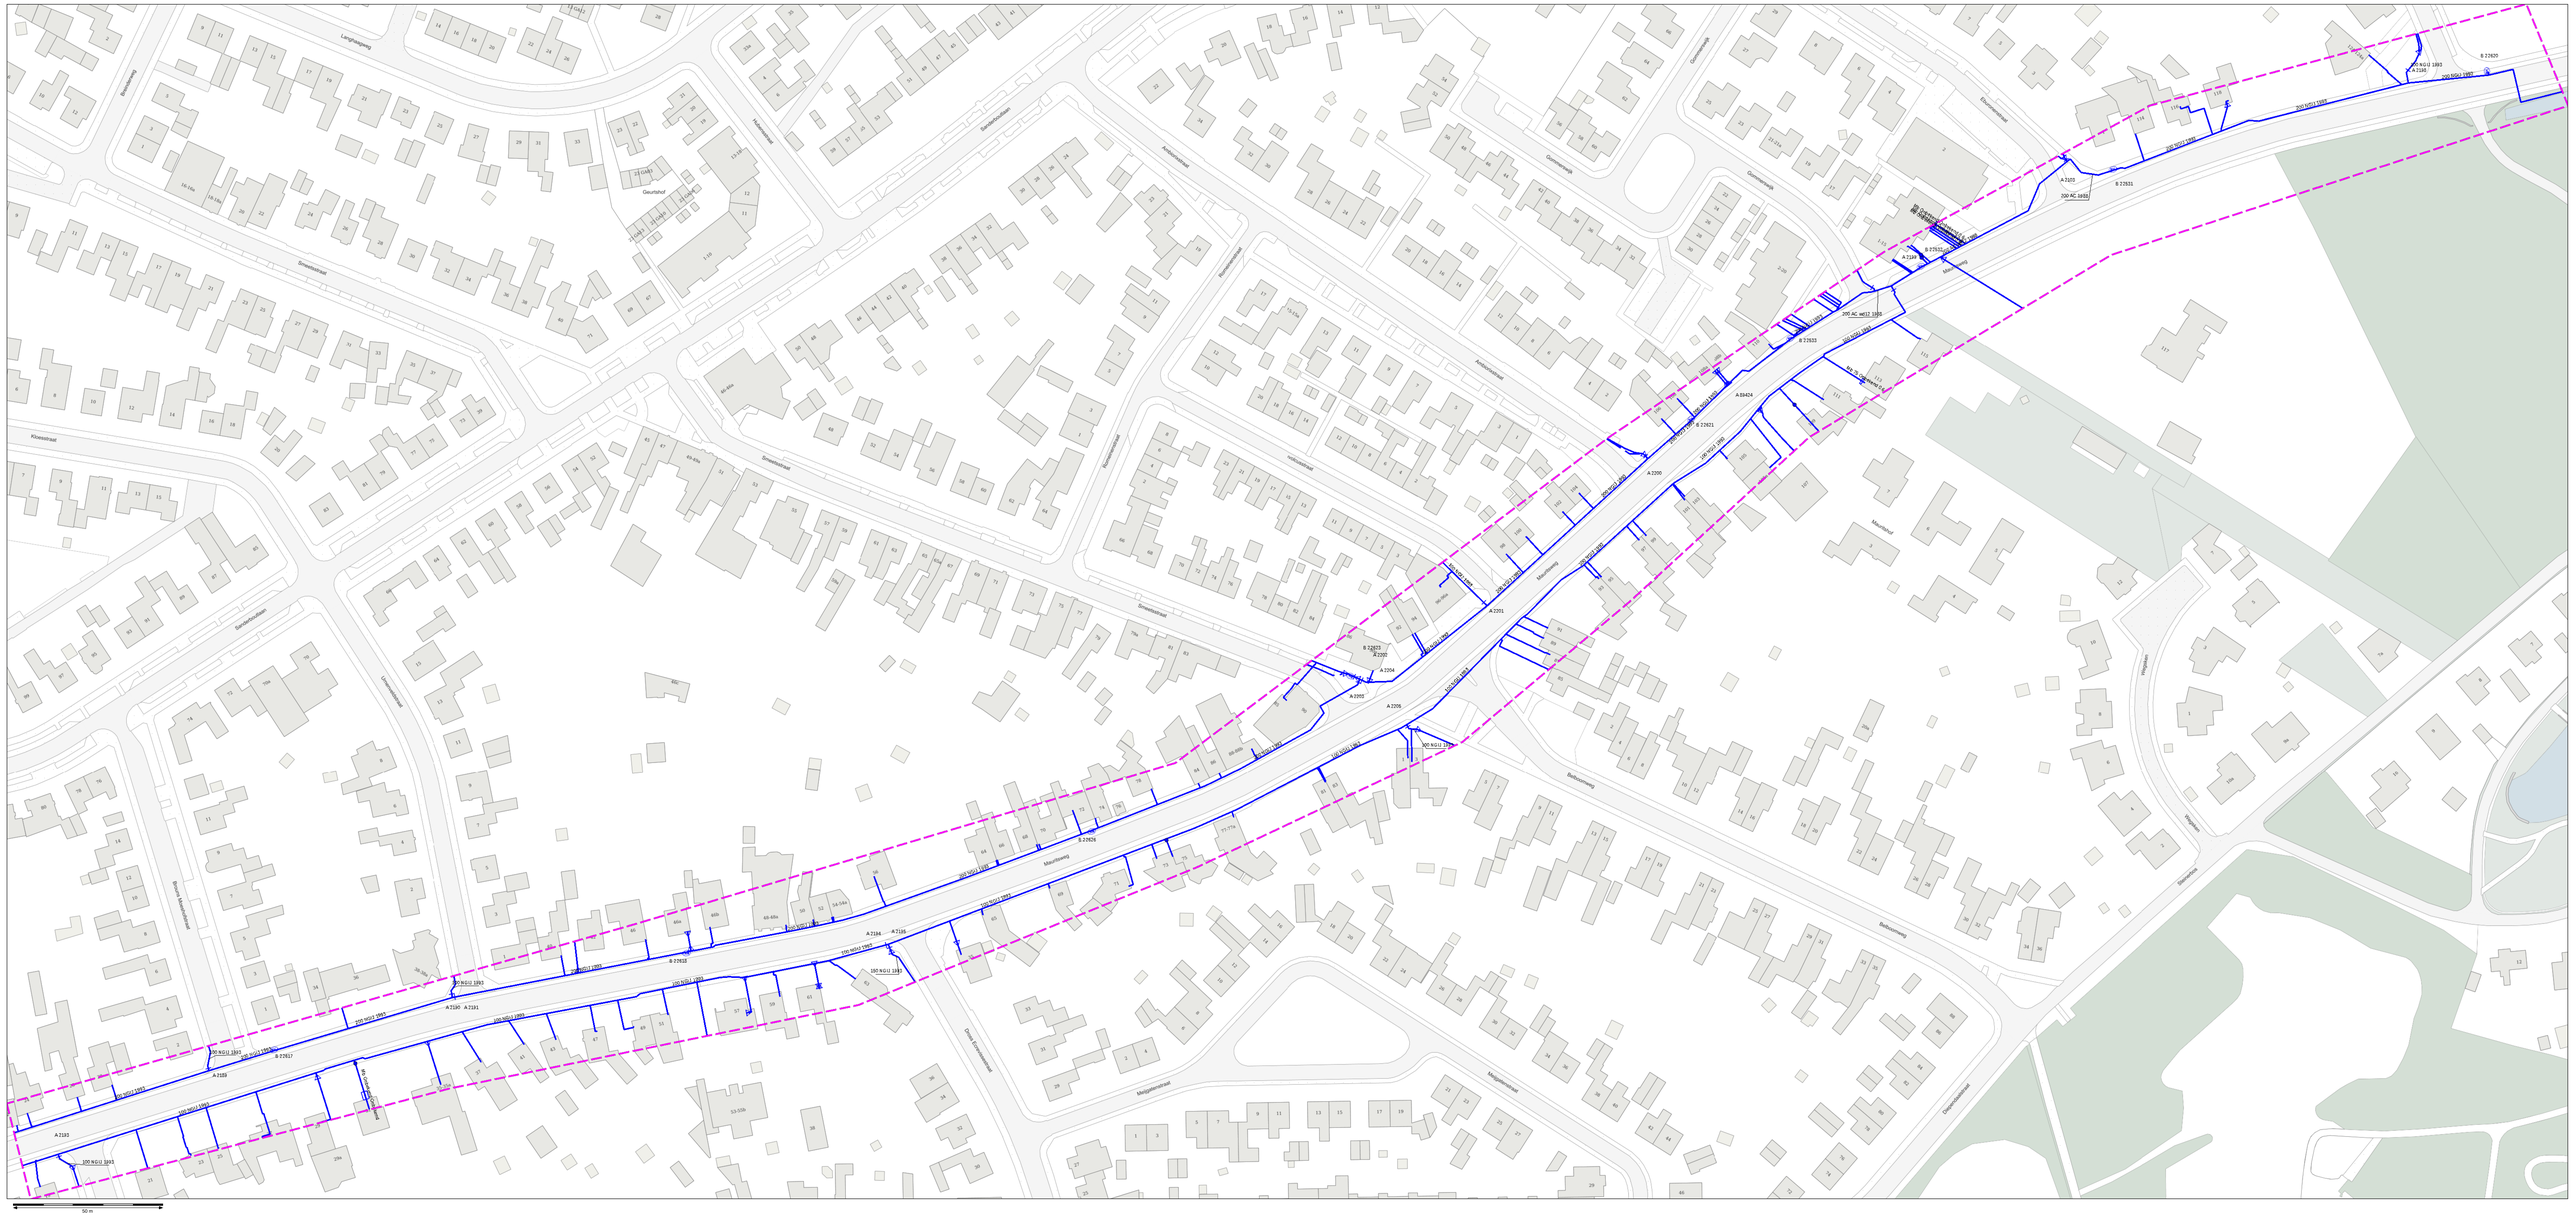
Langhagenweg
Brandweg
Smeetsstraat
Kloosstraat
Schelmenhuisken
Ursulinenstraat
Broers Maternusstraat


kadaster

Klic-melding: **BE39660095I10 19O107476 - 1** | Aanvraagdatum: **17-12-2019** | Blz. 3 van 12

Themakaart: Reggefiber Operator B.V. datatransport

Contact: Beschaftigingsnummer: 088-0063700
Storingsnummer: 088-0063767


Tree(n)Houder(s):
Reggefiber RH B.V.
klic-reggefiber@kpn.com
088-0063767

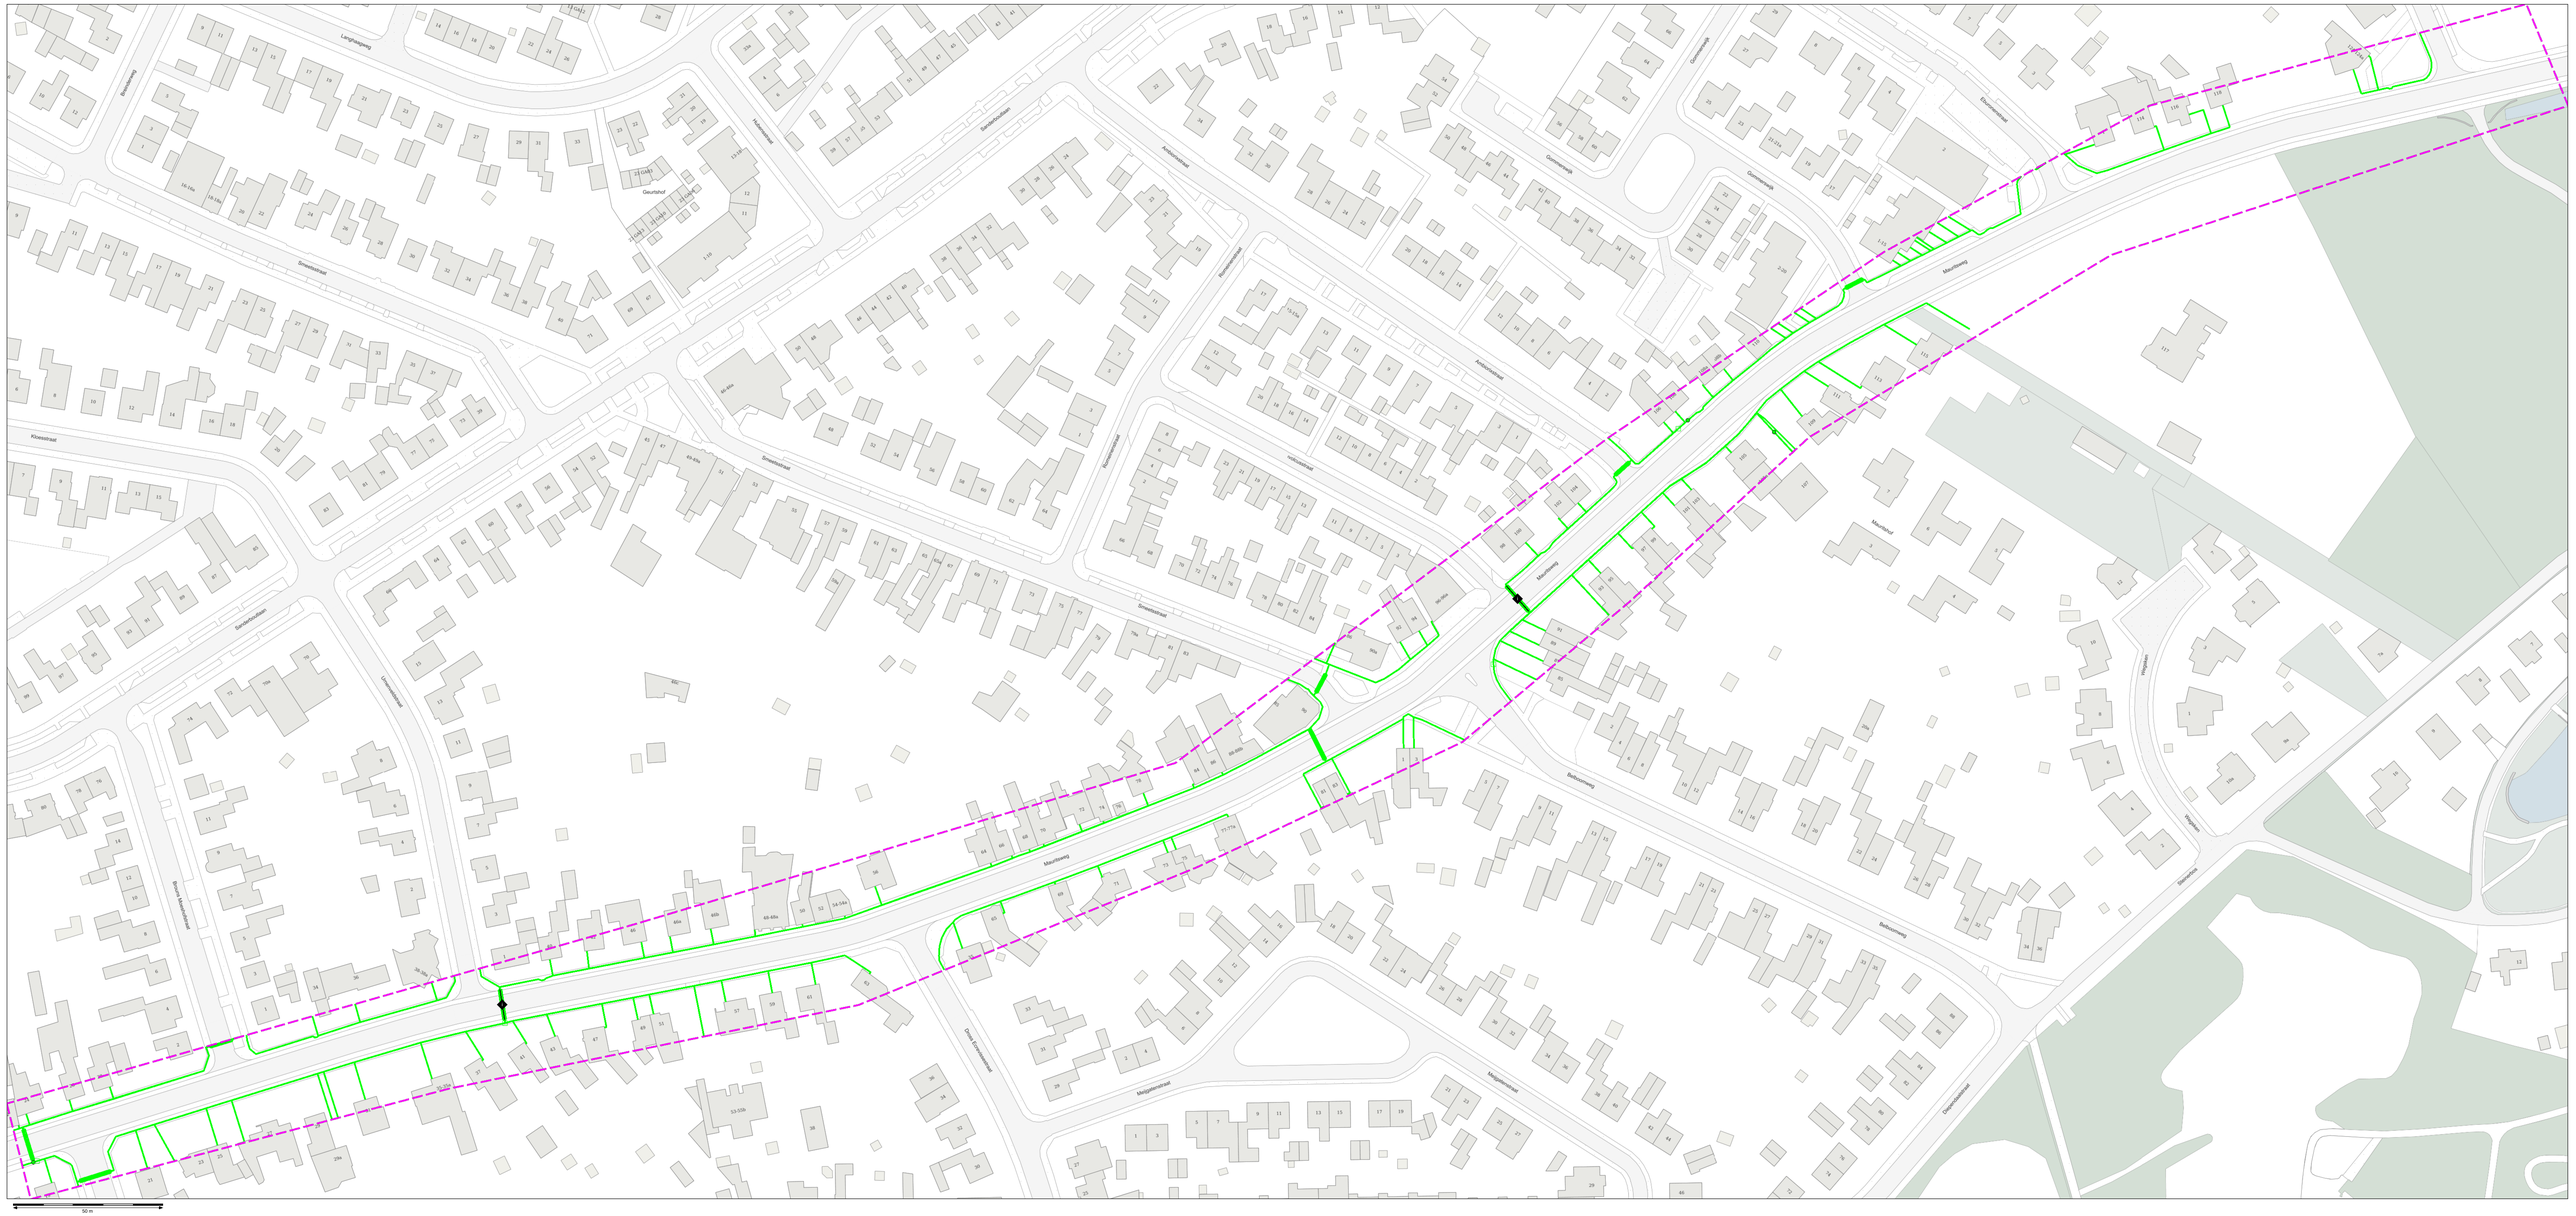
Langhagenweg
Bleekweg
Smeetsstraat
Kloosstraat
Schiefschuttsen
Ursemastraat
Broere Mastenstraat
Hoevenstraat
Geurtshof
Geurtsstraat
Kloosterstraat
Nieuwestraat
Antoniusstraat

kadaster


Klic-melding: **BE39660095I10 19O107476 - 1** | Aanvraagdatum: **17-12-2019**	Blz 10 van 12
Themakaart: Stedin Gas Services B.V. Infra (petro) chemie	

Contact:	Beschaligingsnummer:	Tree(n)thouder(s):
	0467022530	graafbure
	Storingsnummer:	graafburo@fiddhv.com
		0467022530

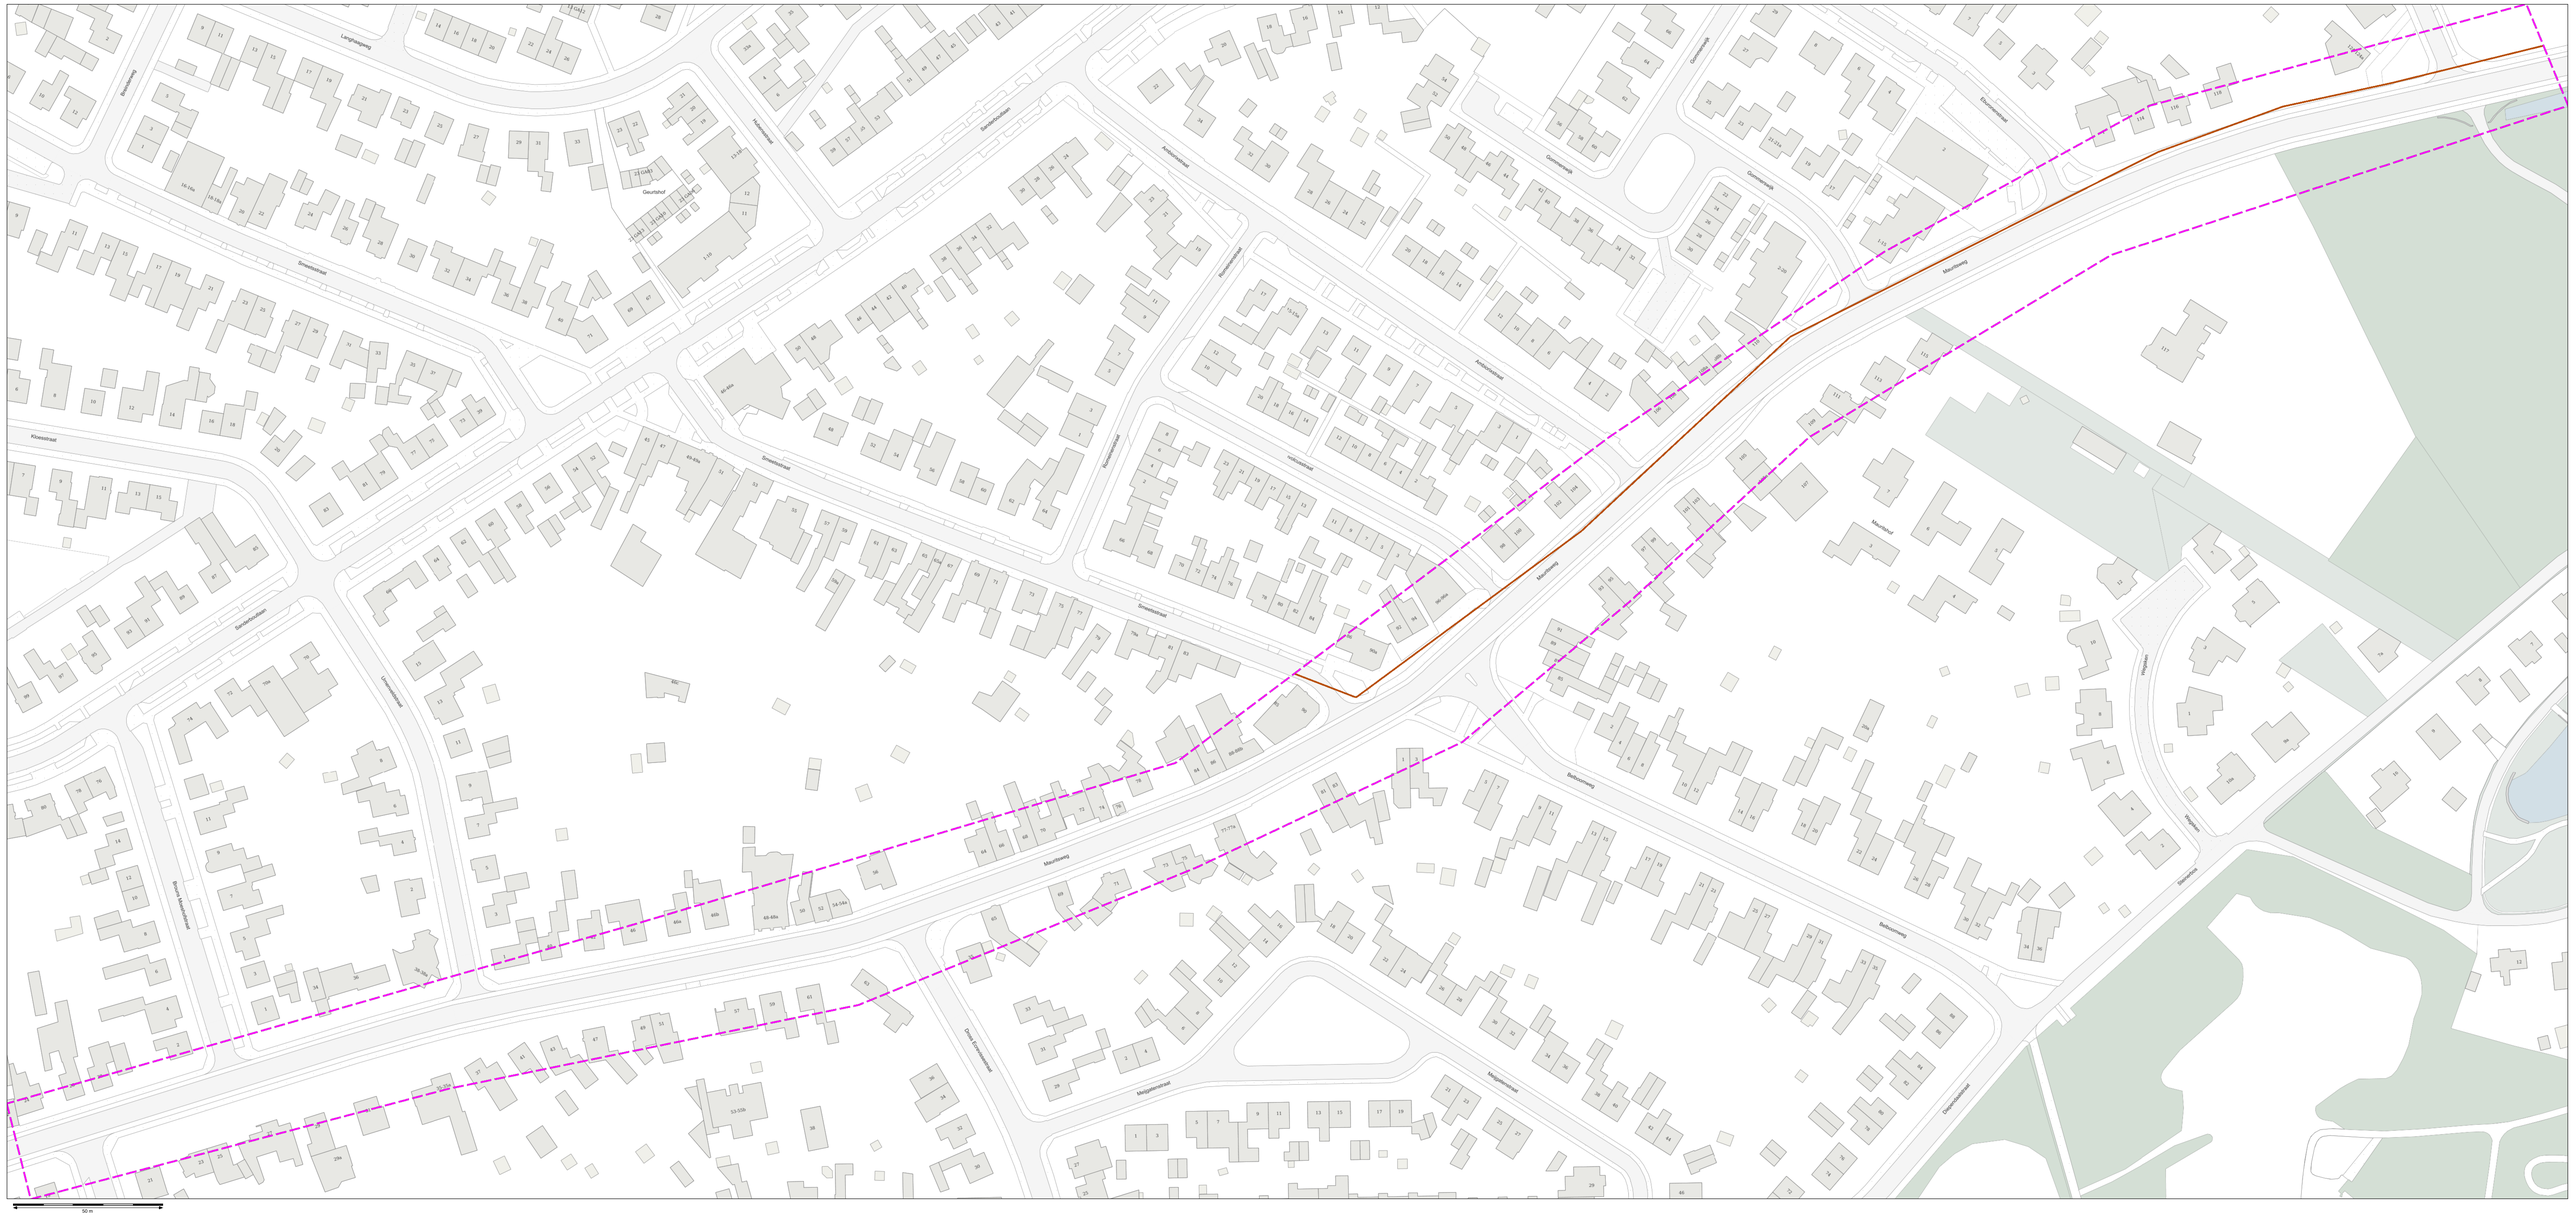

Contact: Beschaftigingsnummer: 047541041
Storingsnummer:

Tracé/Kruisde(n): Telenkamer
klic@kpnplat.nl
047541041

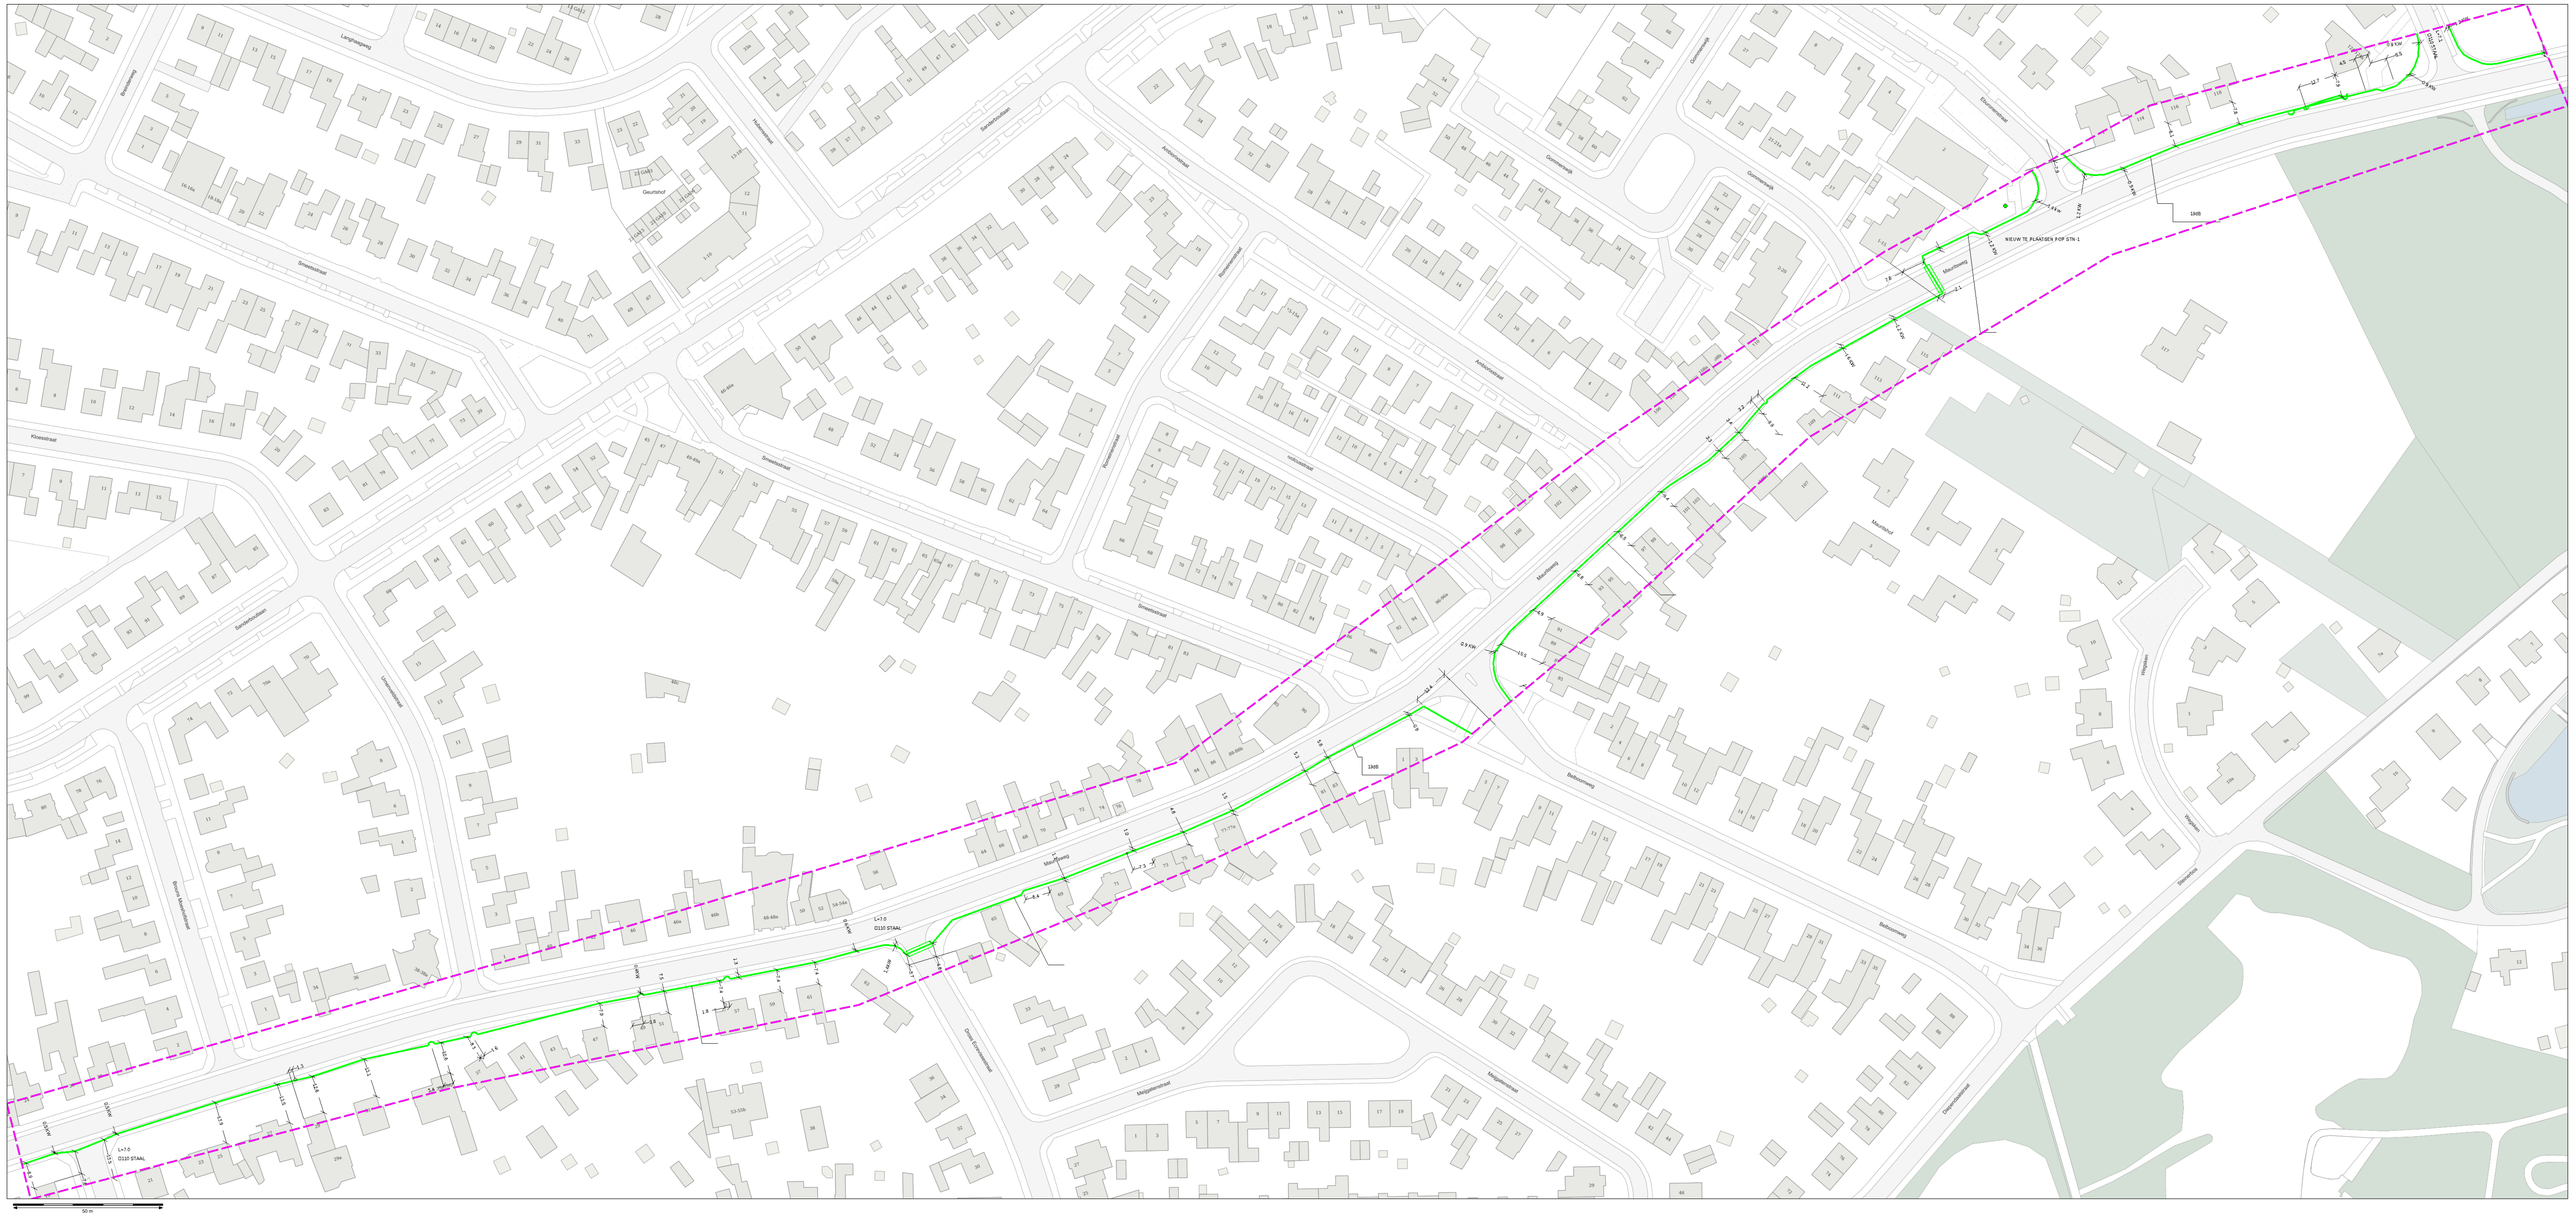

Contact: Beschikbaarheidsnummer: 088-7174401
Storingsnummer:

Tracéhouder(s): Network Inventory Management
klic@vodafoneziggo.com
088-7174401

