


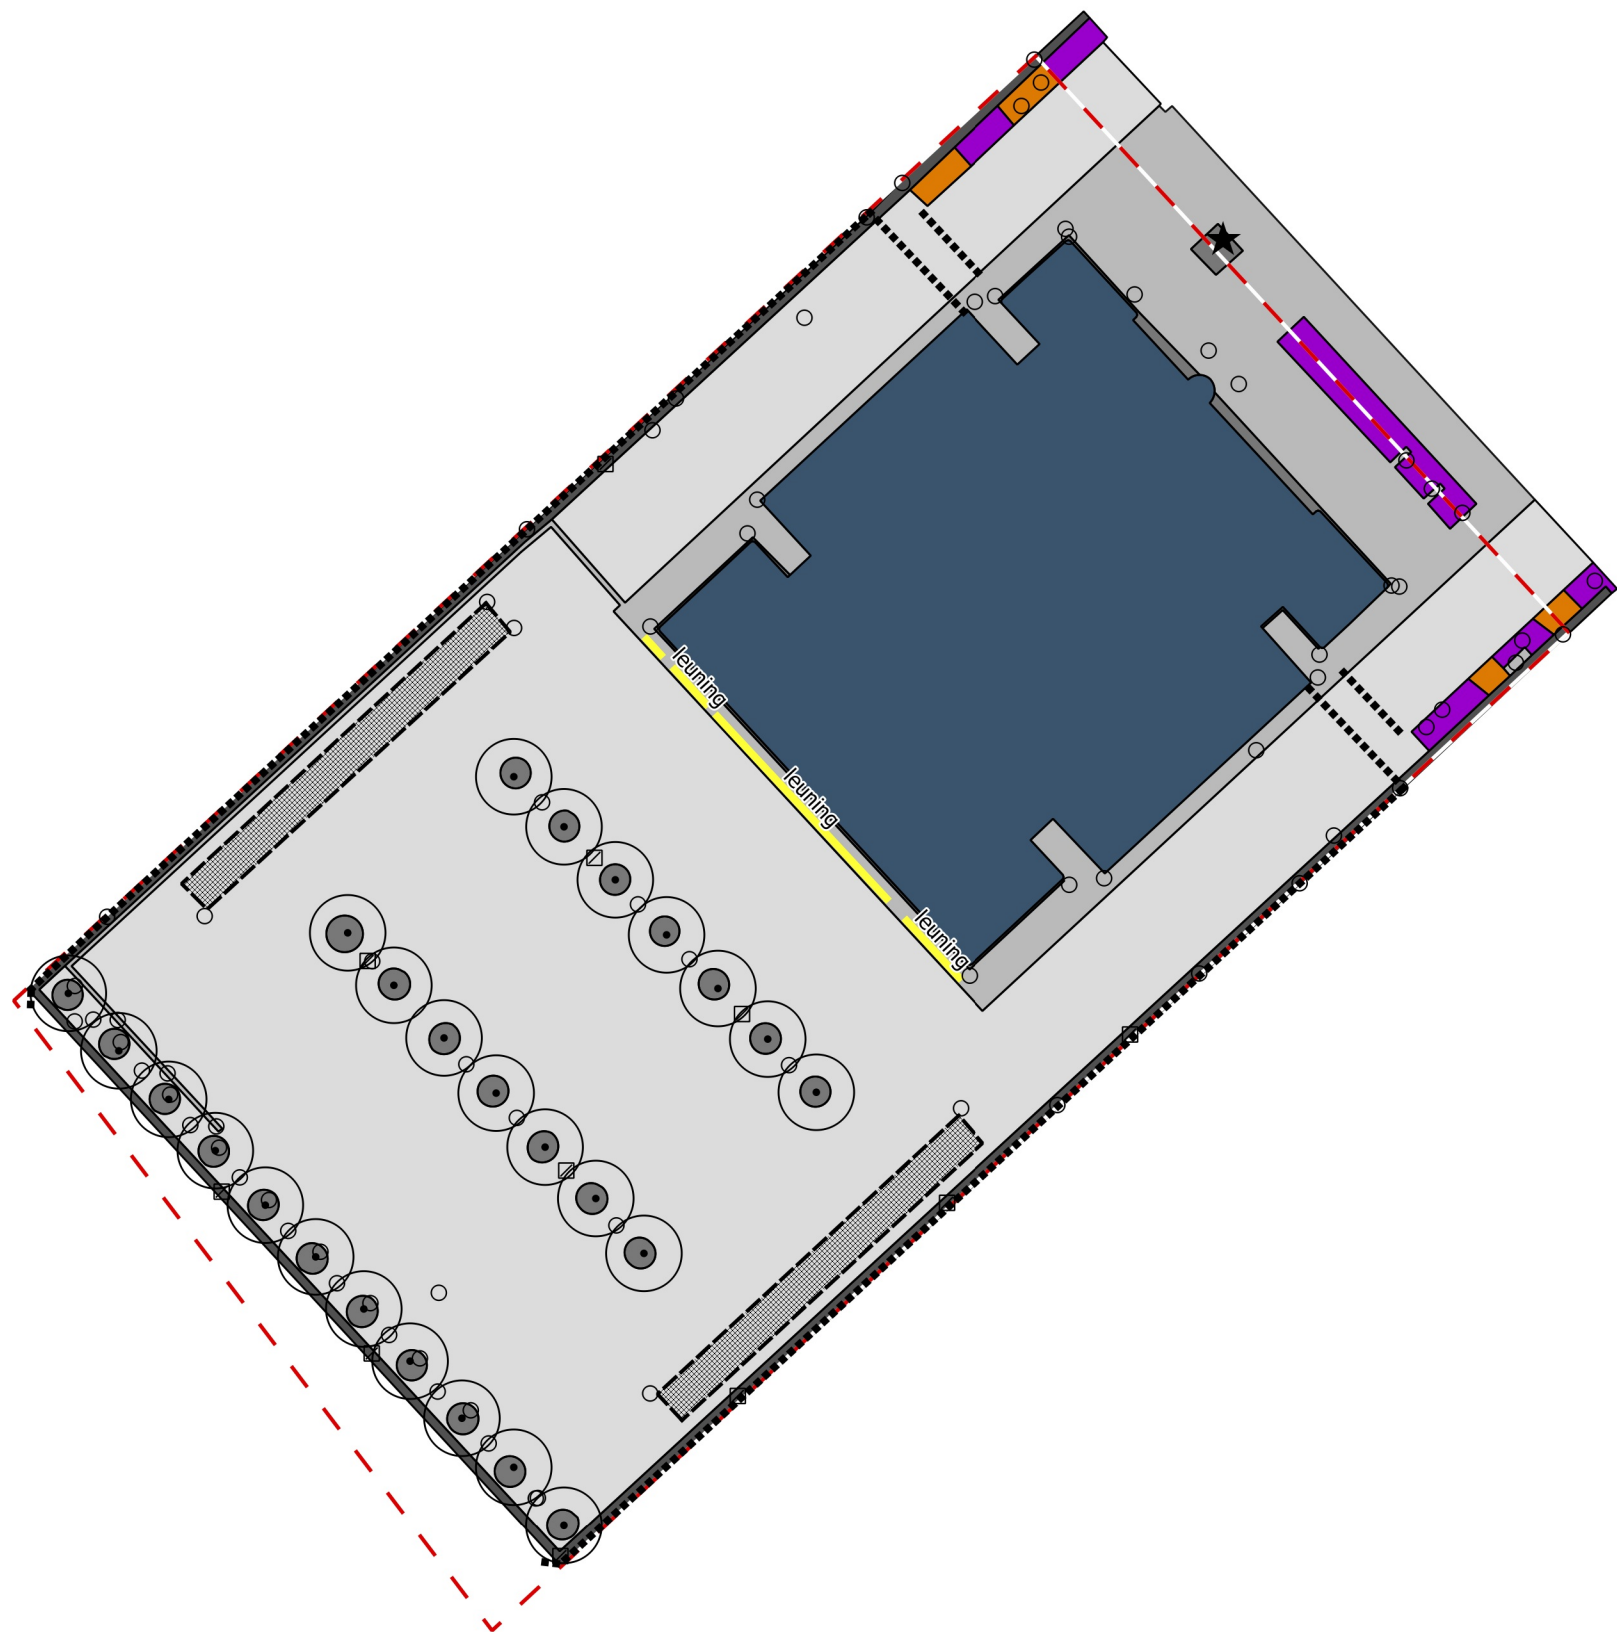

Legenda

punten

- boom
- kolk
- overig
- kunstwerk (beeldend)

lijnen

- hekwerk onbegroeid
- overig

vlakken

- gebouw overkapping
- bebouwing
- gesloten verharding
- open / elementenverharding
- ongebonden verharding
- goten
- vaste planten
- heesters



project			
Beheertekeningen terreinonderhoud RWS			
object			
Rijswijk, Lange Kleiweg 34			
datum opname	datum mutatie	mutatie	
08-08-2019	n.v.t.	n.v.t.	
schaal	formaat	getekend	projectnr.
1:500	A3	Het NIC	P192023
nic inkoop projecten		opdrachtgever	
vestiging Hanzeallee 34 8017 KZ, Zwolle		Rijkswaterstaat	
tel: 088 - 456 3456 url: www.hetnic.nl		Rijkswaterstaat	