


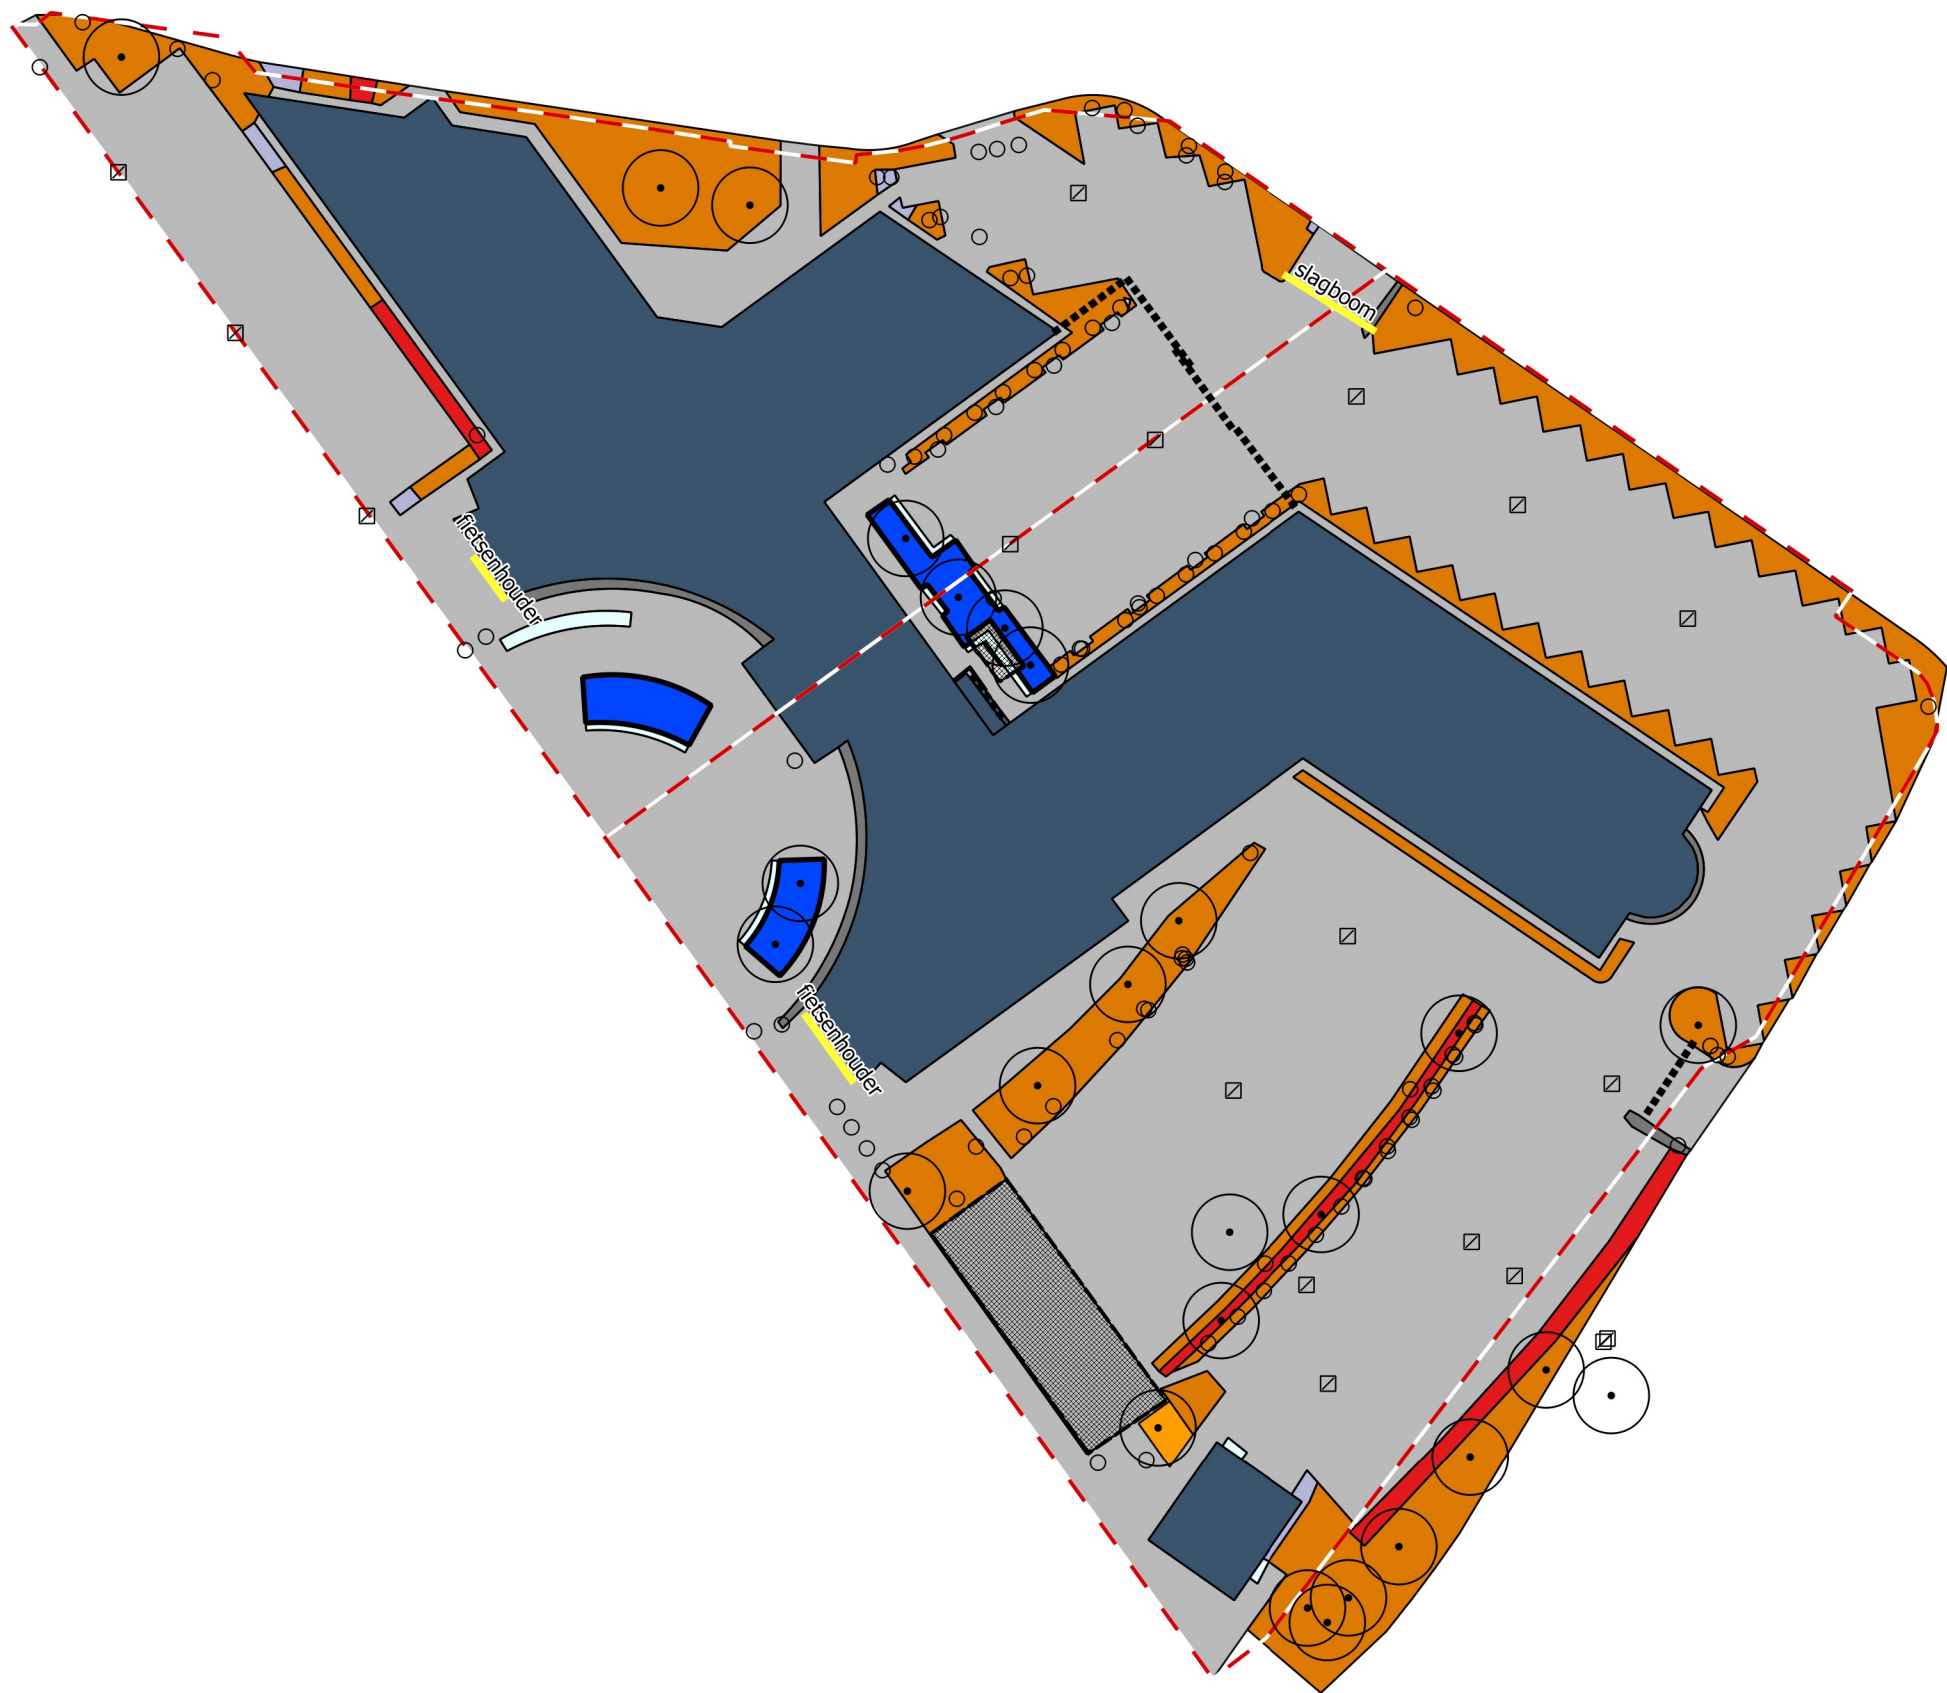

Legenda

punten

- boom
- kolk
- overig

lijnen

- hekwerk onbegroeid
- overig

vlakken

- gebouw overkapping
- bebouwing
- gesloten verharding
- open / elementenverharding
- ongebonden verharding
- goten
- boomspiegels
- haag / haagvoet
- heesters
- plantenbak met heesters
- braakliggend terrein
- overig



project

Beheertekeningen terreinonderhoud RWS

object

Roermond, Slachthuisstraat 71

datum opname	datum mutatie	mutatie	
08-08-2019	n.v.t.	n.v.t.	
schaal	formaat	getekend	projectnr.
1:500	A3	Het NIC	P192023

nic

inkoop
projecten

vestiging Hanzeallée 34 | 8017 KZ, Zwolle
tel: 088 - 456 3456 | url: www.hetnic.nl

opdrachtgever
Rijkswaterstaat
