



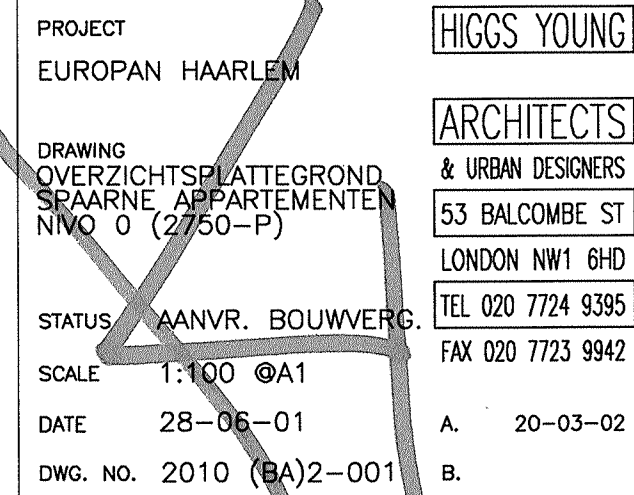

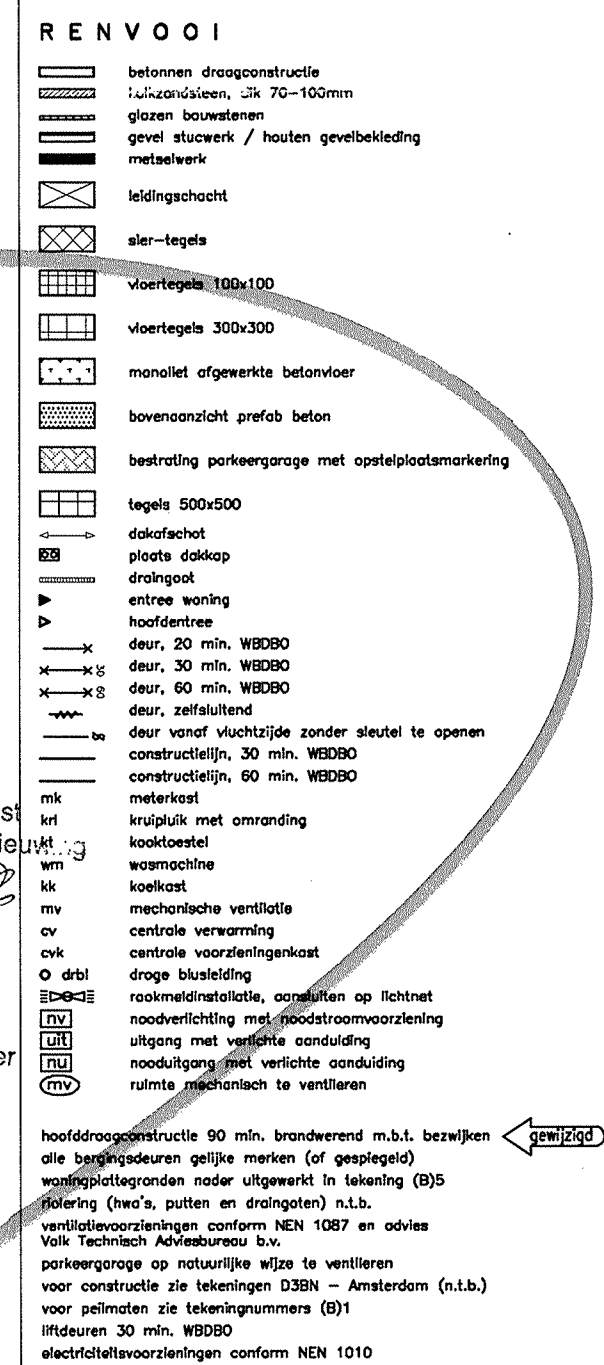

mr. J.A.M. Dekke

d. 16 AUG 2002

INSEKTMEN



PROJECT
EUROPAN HAARLEM

DRAWING
OVRZICHTSPLATTEGROND
SPAARNE APPARTEMENTEN
NIVO 1 (0.00+P)

STATUS AANVR. BOUWVERG.

SCALE 1:100 @A1

DATE 28-06-01




HIGGS YOUNG

ARCHITECT
& URBAN DESIGNER

53 BALCOMBE


20-03

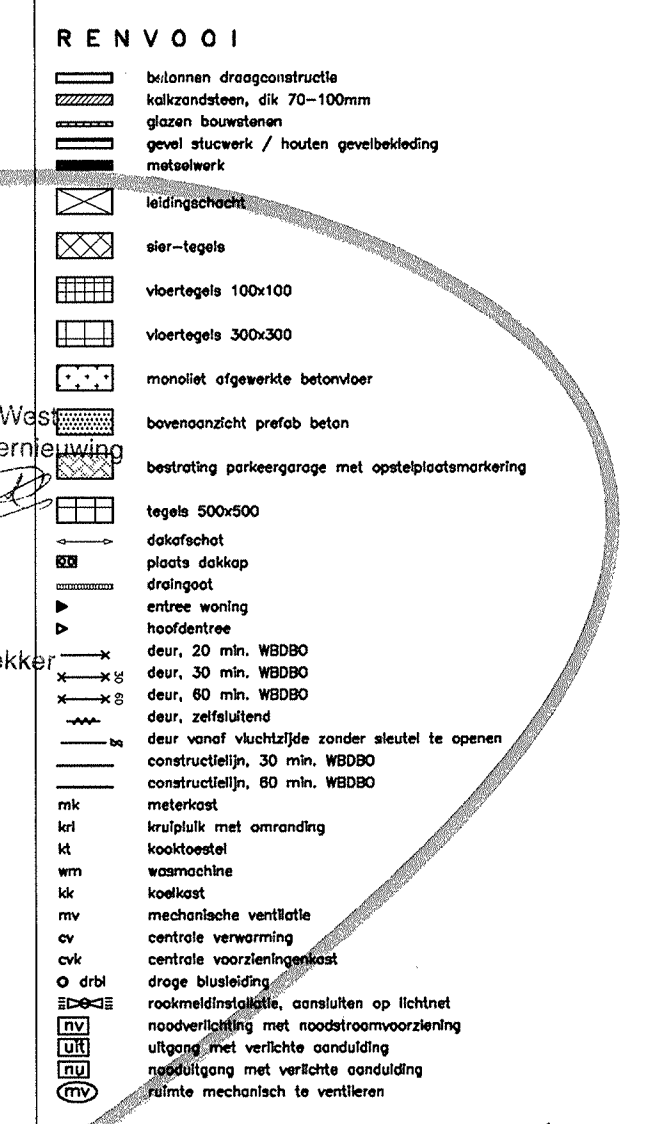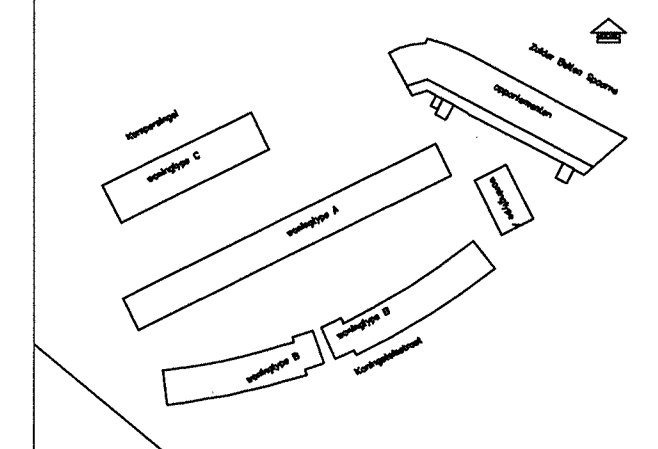

mr. J.A.M. De

behoort bij besluit van
Gedeputeerde Staten van Noord-Holland

1 2 AUG 2002

100-443887-100

[illegible]


21 MAR 2002

INGEKOMEN

2001/1294/c

RENVOOI

	betonnen draagconstructie

electriciteitsvoorzieningen conform NEN 1010

PROJECT
EUROPAN HAARLEM

DRAWING
OVERZICHTSPLATTEGROND
SPAARNE APPARTEMENTEN
NIVO 2 - 4 EN NIVO 5

STATUS
AANVR. BOUWVERG.




SCALE
1:100 @A1

DATE
28-06-01

DWG. NO. 2010 (BA)2-003

HIGGS YOUNG
ARCHITECTS
& URBAN DESIGNERS
53 BALCOMBE ST
LONDON NW1 6HD
TEL 020 7 724 9395
FAX 020 7 723 9942
A. 20-03-02
B.

6

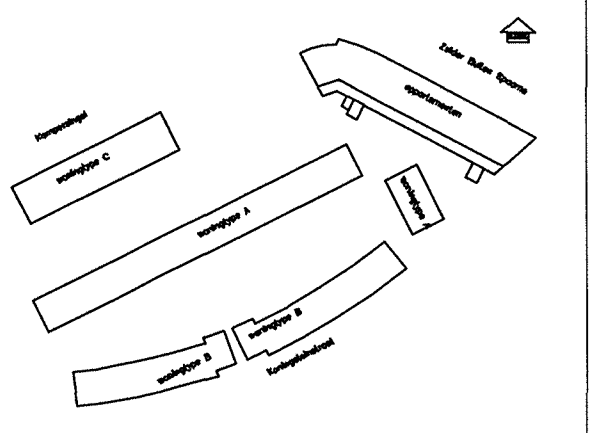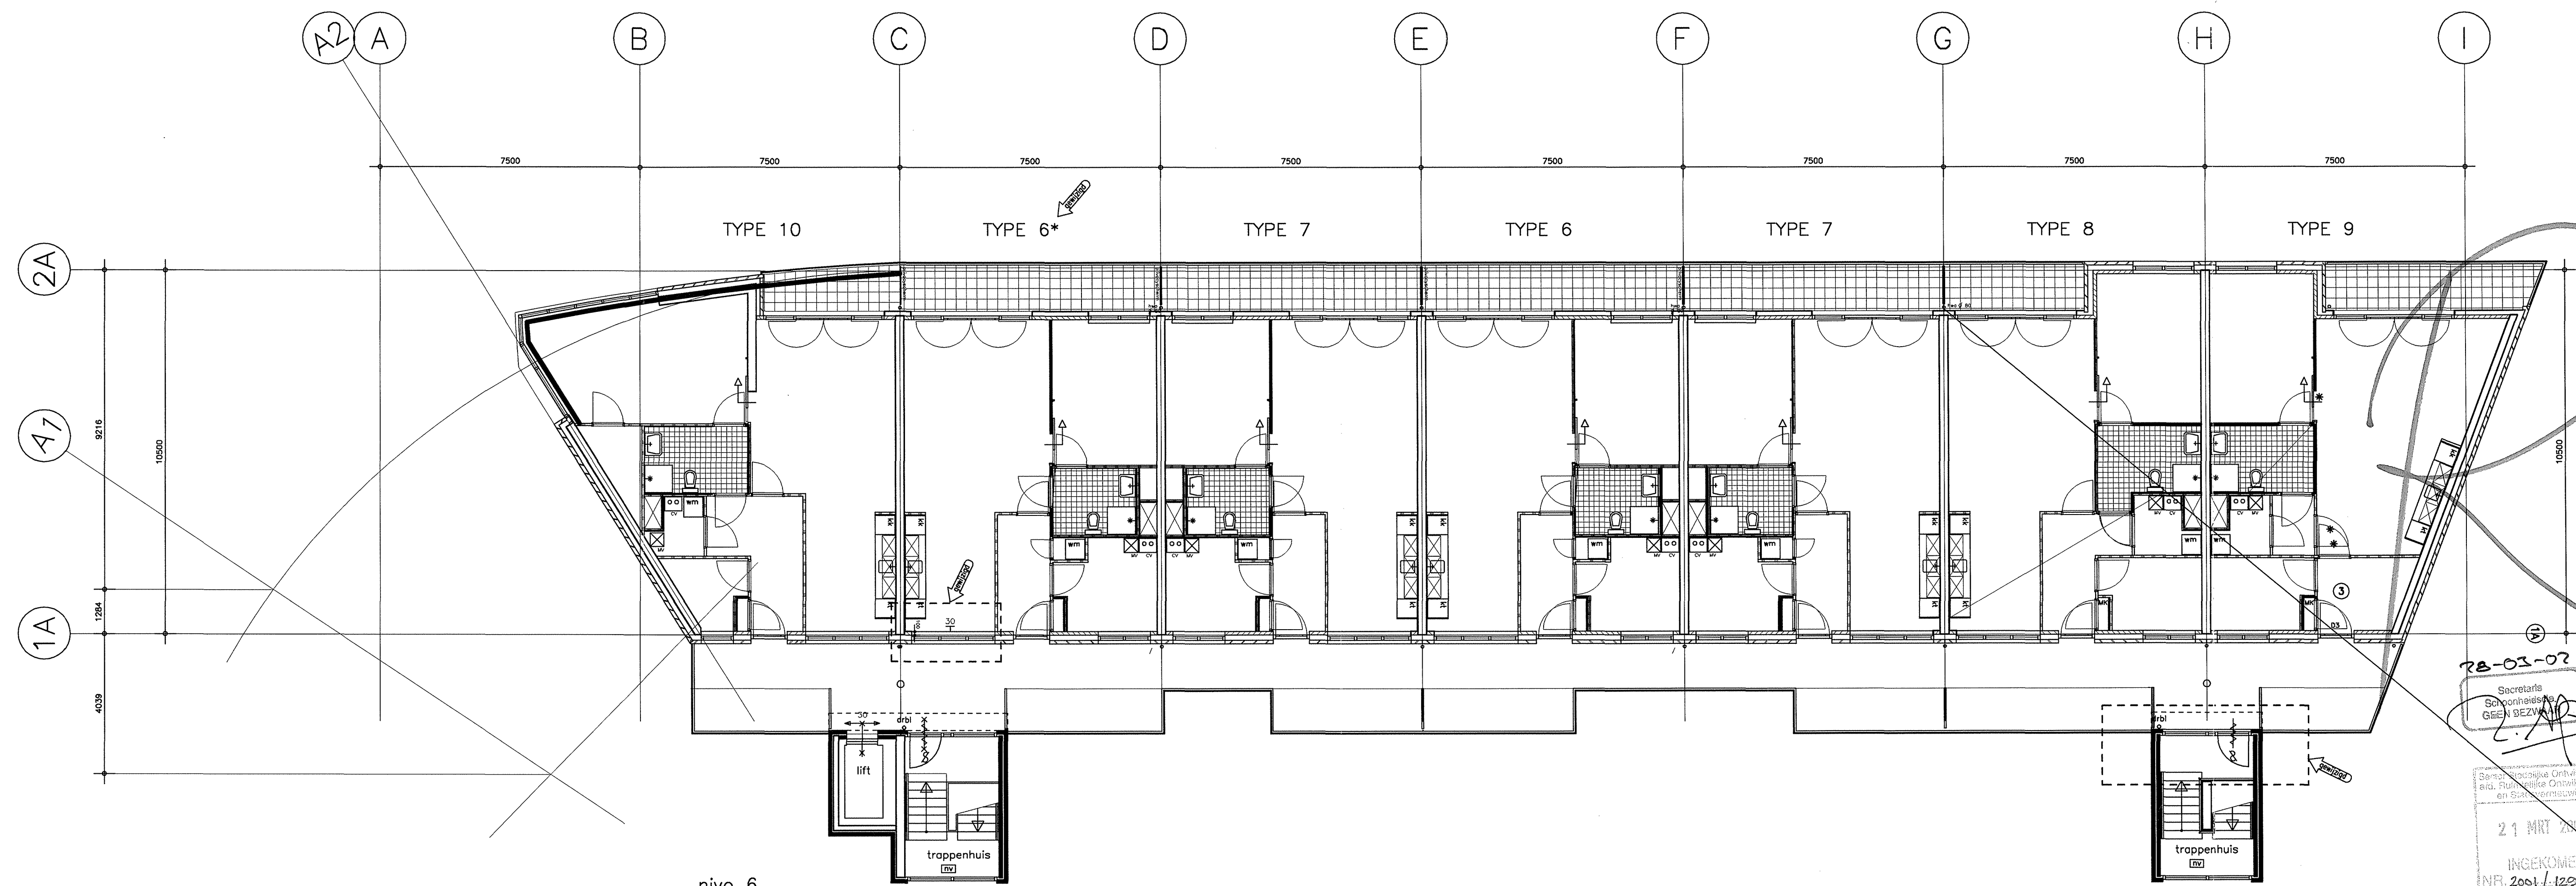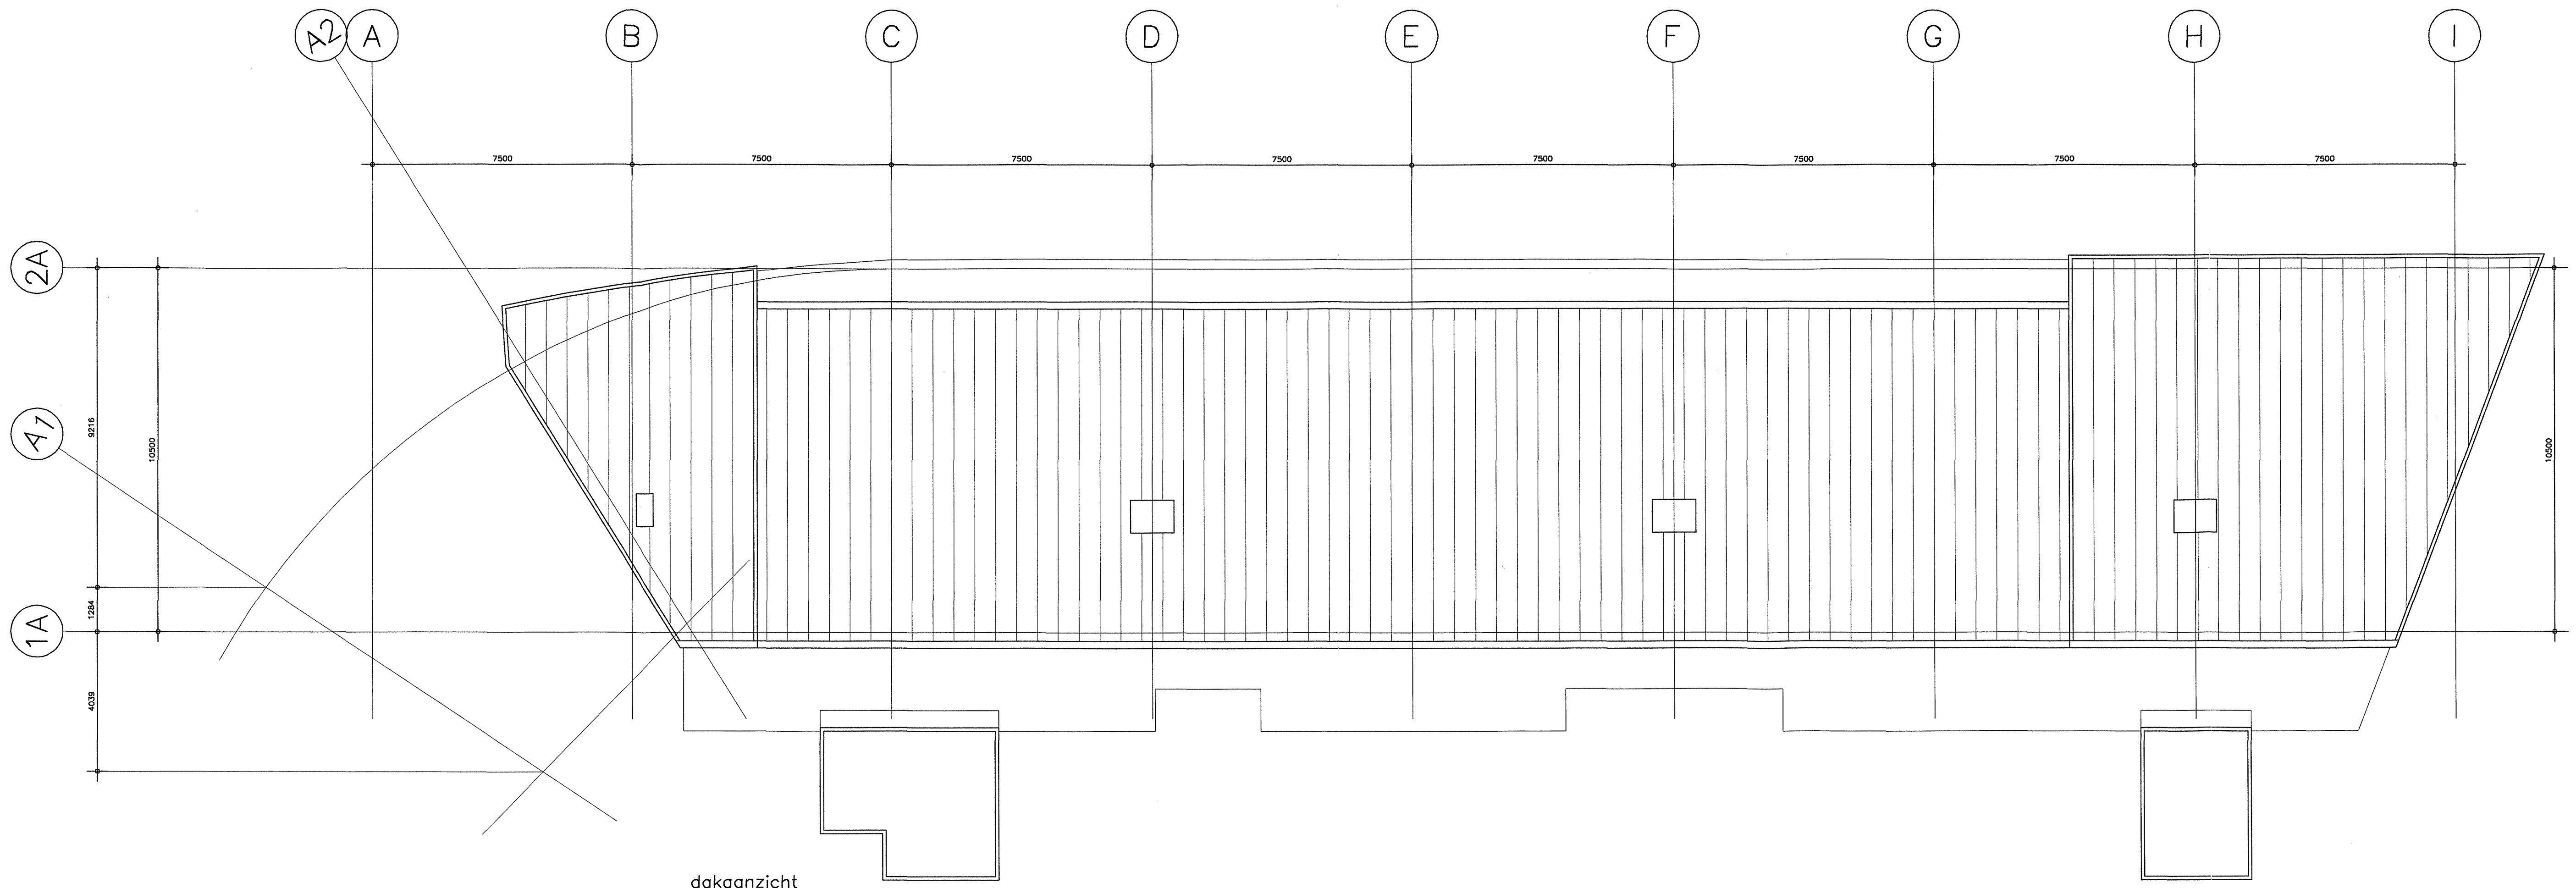

- RENVOOI**
- betonnen draagconstructie
 - halsbanden, dik 70-100mm
 - glasen bouwstenen
 - gewel sluitwerk / houten gewelbekleding
 - metaalwerk
 - halsband
 - glas-tegel
 - Vloertegel 100x100
 - Vloertegel 300x300
 - monoliet afgewerkte betonvloer
 - bovenomrand prefab beton
 - betonplaat portiegegarage met opstelplaatmarkering
 - tegels 500x500
 - dakplaat
 - plaat dakop
 - drachpunt
 - entree woning
 - hoofdentree
 - deur, 20 min. WBOBO
 - deur, 30 min. WBOBO
 - deur, 60 min. WBOBO
 - deur, zelfsluitend
 - deur vanaf vluchtweg zonder sleutel te openen
 - constructie, 30 min. WBOBO
 - constructie, 60 min. WBOBO
 - metalen
 - metalen met omranding
 - hoofdentree
 - wasruimte
 - keuken
 - mechanische ventilatie
 - centrale verwarming
 - centrale verwarming
 - drage vloerdekking
 - rookmelderinstallatie, aansluiten op lichtnet
 - rookverfijning met rookrothuizer
 - uitgang met verlichte aanduiding
 - nooddiepgang met verlichte aanduiding
 - ruimte mechanisch te ventileren

21 MRT 2002
INGEKOMEN
NFI 2001/1224/01
gevestigd bouwplan

PROJECT
EUROPAN HAARLEM

DRAWING
OVERZICHTSPATTEGROND
SPAARNE APPARTEMENTEN
NIVO 6 EN DAKAANZICHT

STATUS
AANVR. BOUWVERG.


SCALE
1:100 @A1

DATE
28-06-01

DWG. NO. 2010 (BA)2-004 B.

HIGGS YOUNG
ARCHITECTS
& URBAN DESIGNERS
53 BALCOMBE ST
LONDON NW1 6HD
TEL 020 7 724 9395
FAX 020 7 723 9942

A. 20-03-02

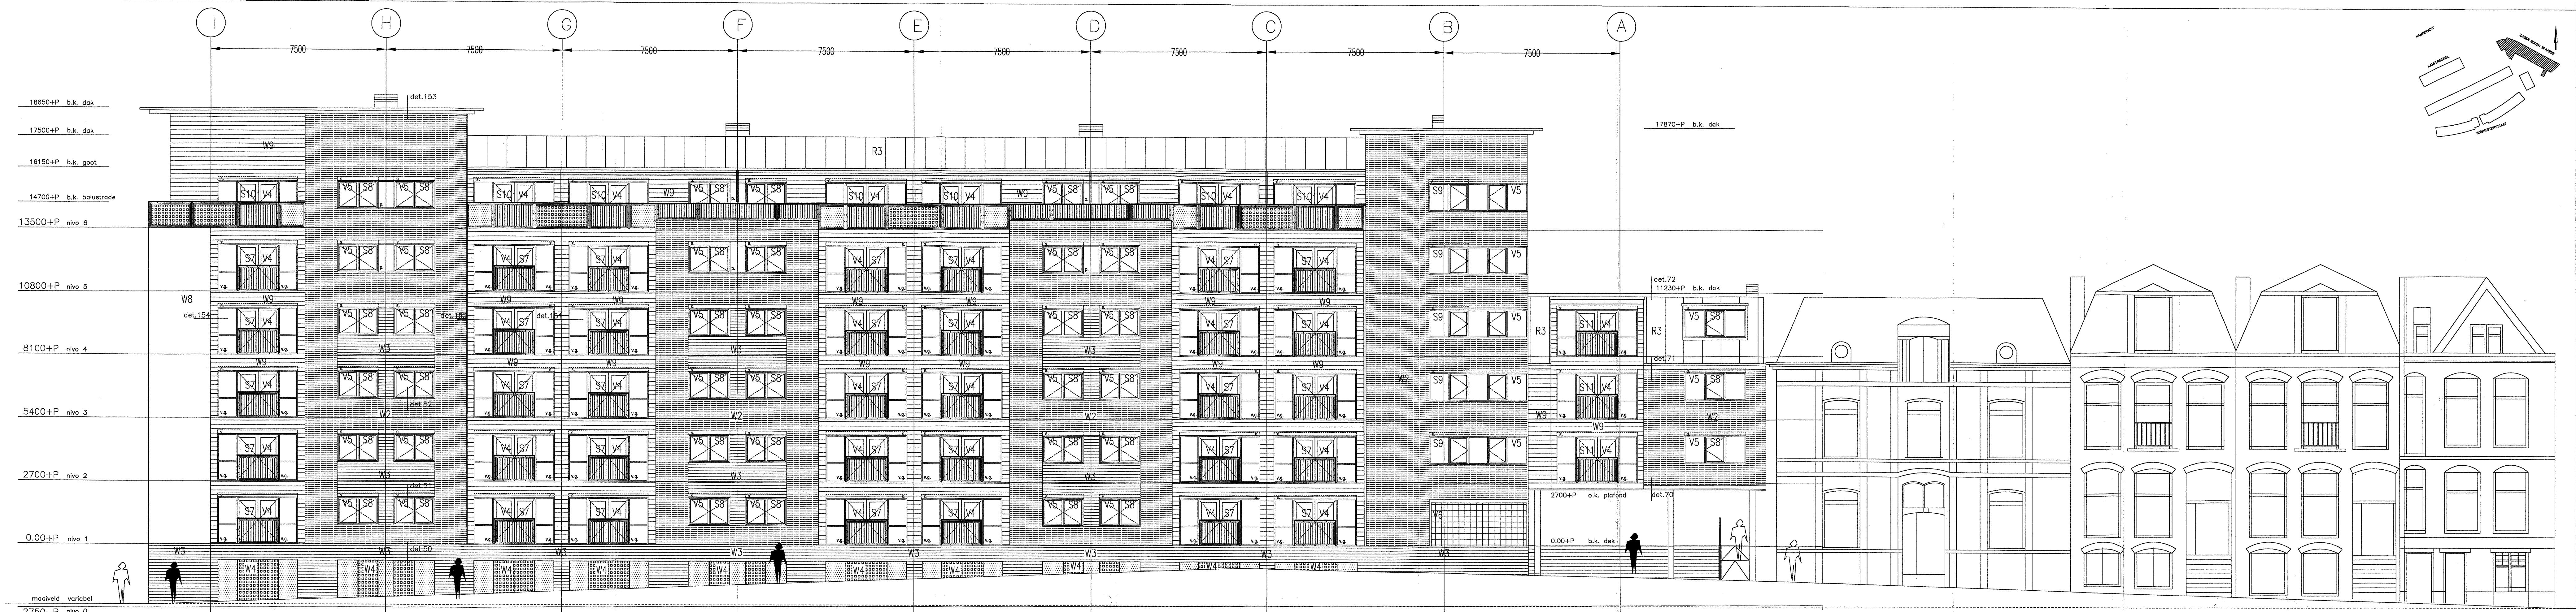

VOOR (SPAARNE) GEVEL

ACHTERGEVEL

RENVOOI MATERIALEN, KLEUREN

DAK

- R2 Geprofileerd aluminium - licht grys RAL 7035
- R3 Geprofileerd aluminium - basalt grys RAL 7012
- R5 Geprofileerd aluminium - blankgeanodiseerd
- R6 Aluminium mastgoot - blankgeanodiseerd
- R8 Aluminium hemelwaterafvoer - blankgeanodiseerd
- R9a/b Aluminium zwenkroos - licht grys RAL 7035
- R10 Aluminium dakop - basalt grys RAL 7012

GEVEL

- W1 Aluminium paneel - in kleur gemoffeld (n.t.b.)
- W2 Gevelmetselwerk - rood RAL 1375
- W3 Gevelmetselwerk - donker bruin RAL 1418
- W4 Stalen ventilatierooster - thermisch verzinkt en gepoedercoat, kleur n.t.b.
- W5 Pleisterwerk - naturel
- W6 Houten raatlatten - western red cedar
- W10 Betonnen console

KOZYNNEN

- V3 Houten kozijn - licht grys RAL 7035
- V4 Houten kozijn - basalt grys RAL 7012
- V5 Houten kozijn - licht eiken geborst
- V6 Glazen bouwstenen
- V7 Stalen raatlatten - thermisch verzinkt en gepoedercoat kleur n.t.b.

DIVERSE

- D1 Houten deur - blank gelakt v.v. glazen bovenlicht
- D2 Glazen houten deur - licht grys RAL 7035
- D3 Houten deur - basalt grys RAL 7012
- D4 Stalen balustrade in kleur gepoedercoat, v.v. houten hand - leuning en verticale spijlen, rond 11mm
- D6 Gemetselde boog latei
- D7 Gemetselde raafog
- D8 Stalen latei
- D9 Houten glasdeur - licht grys RAL 7035
- D15 Geprefabriceerde betontreden
- D16 Houten pergel
- D17 Houten scherm
- D17 Betontegels

behoort bij besluit van
Gedeputeerde Staten van Noord-Holland
d.d. 16 AUG. 2002 nr. 2002-21706

Behoort bij het besluit van
burgemeester en wethouders van Haarlem,
d.d. 11 SEP 2002
Het is afgekeurd van het Stadsdeel Centrum, Zuid en West
Van de afd. Ruimtelijke Ontwikkeling en Stadsvernieuwing


mr. J.A.M. Dekker

afg. Ruimtelijke Ontwikkeling
en Stadsvernieuwing
25 SEP 2001 12.94 OJ

INGEKOMEN

PROJECT
EUROPEAN HAARLEM
DRAWING
SPAARNE APPARTEMENTEN
VOOR EN ACHTERGEVEL
STATUS
AANVR. BOUWVERG.
SCALE
1:100 @A1
DATE
28-06-01
DWS 00-2010 (BA)-002

HIGGS YOUNG
ARCHITECTS
& URBAN DESIGNERS

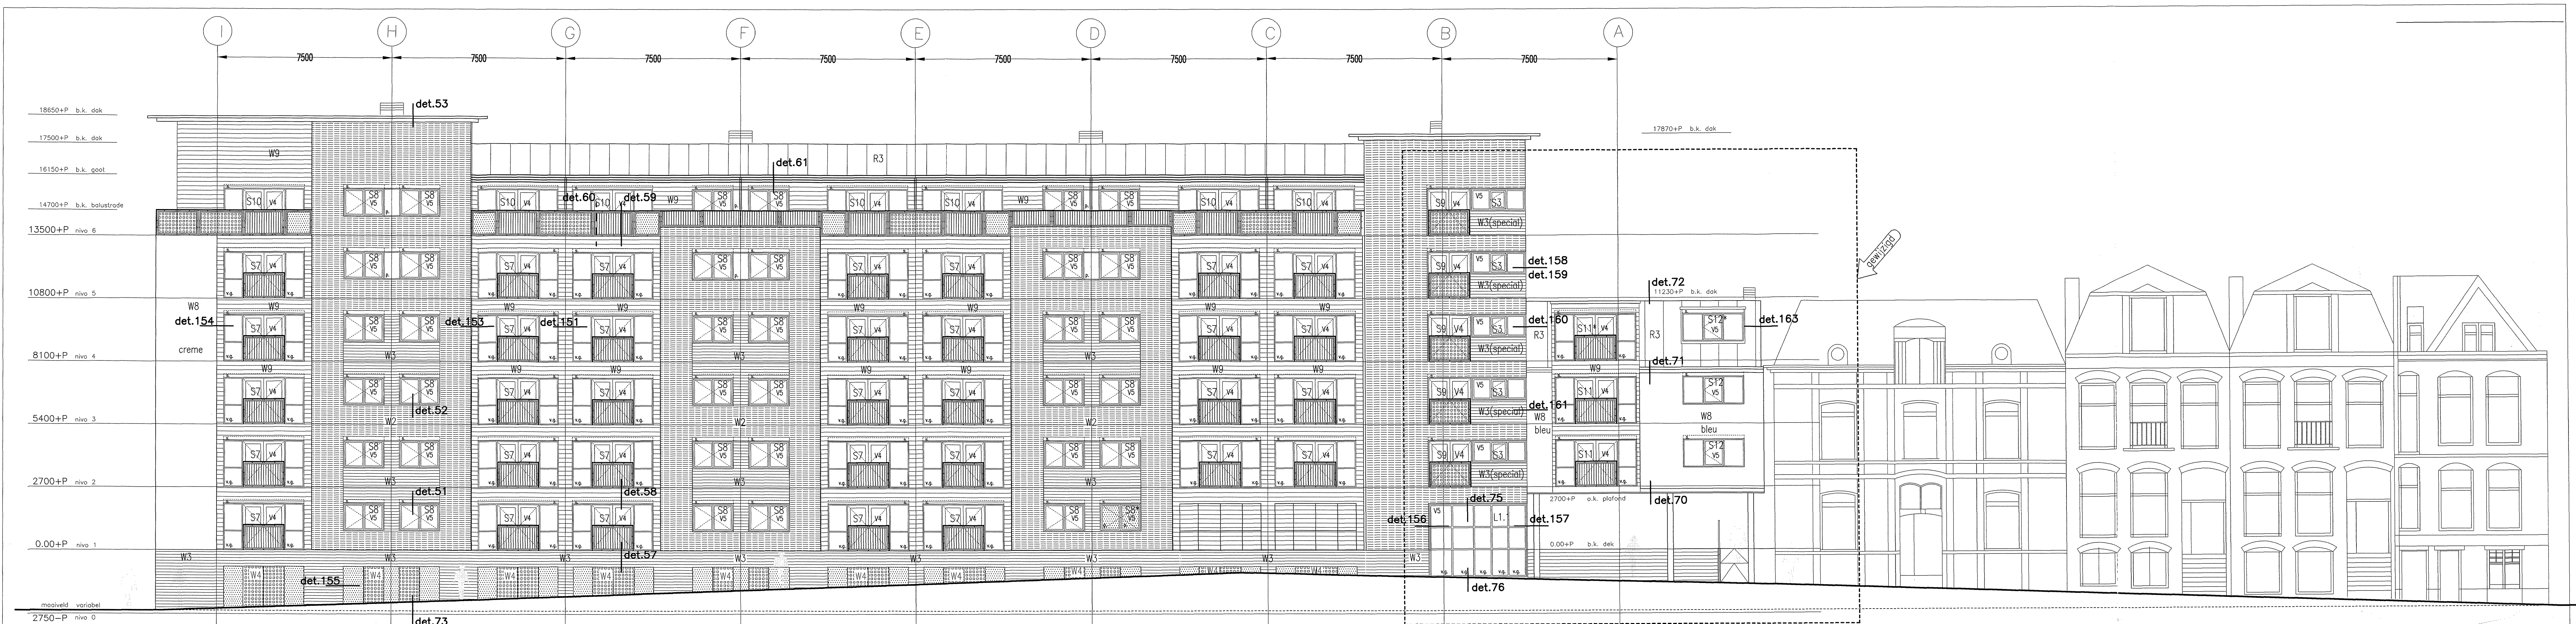

VOOR (SPAARNE) GEVEL



ACHTERGEVEL

RENVOL MATERIALEN, KLEUREN

- DAK
 - R2 Geprofileerd aluminium – licht grijs RAL 7035
 - R3 Geprofileerd aluminium – basalt grijs RAL 7012
 - R5 Geprofileerd alum. boelbord – blankgeanodiseerd
 - R6 Aluminium mastgoot – blankgeanodiseerd
 - R8 Aluminium hemelwaterdruiser – blankgeanodiseerd
 - R9a/b Aluminium zonnering – licht grijs RAL 7035
 - R10 Aluminium dakkap – basalt grijs RAL 7012
- GEVEL
 - W1 Aluminium paneel – in kleur gemoffeld (n.b.)
 - W2 Gevelmetselwerk
 - W3 Gevelmetselwerk – donker bruin
 - W4 Stalen ventilatorrooster – thermisch verzinkt en gepoedercoat, kleur n.t.b.
 - W8 Pleisterwerk sto... bleu 21320
 - cream 20108
 - mauve 21422
 - beige 20408
 - grey/green 21222
- W9 Houten robatdelen – western red cedar
- W10 Betonnen console
- KOZYNEN
 - V3 Houten kozijn – licht grijs RAL 7035
 - V4 Houten kozijn – basalt grijs RAL 7012
 - V5 Houten kozijn – licht eiken gebelst
 - V6 Glazen bouwstenen
 - V7 Stalen roldeur – therm.verzinkt en gepoedercoat kleur n.t.b.
- DIVERSE
 - D1 Houten deur – blank gelakt
 - D2 Houten deur – licht grijs RAL 7035
 - D3 Houten deur – basalt grijs RAL 7012
 - D4 Stalen balustrade in kleur gepoedercoat, v.v. houten hand – leuning en verticale spijlen, rond 11mm
 - D6 Gemetselde boog latei
 - D8 Betonnen afdekband
 - D9 Stalen latei
 - D7 Houten glasdeur – licht grijs RAL 7035
 - D14 Geprefabriceerde betontrreden
 - D15 Houten pergola
 - D16 Houten scherm
 - D17 Betontegels

Sector Stedelijke Ontwikkeling
20 JAN 2002
INGEKOMEN
NR.

SECTOR STEDELIJKE ONTWIKKELING
Afd. Ruimtelijke Ontwikkeling en Bestuursinrichting
GEEN BEZWAAR
HOOFD VAN HET STADSDEEL



Ventilatorrooster
Subsoket
v.v. veiligheidsglas
p. dicht paneel

PBL = 0.00 + P = 3.2 + NAP

PROJECT
EUROPAN HAARLEM
DRAWING
SPAARNE APPARTEMENTEN
VOOR EN ACHTERGEVEL
STATUS
AANVR. BOUWVERG.
SCALE
1:100 @A1
DATE
28-06-01
DWG. NO.
2010 (BA)4-002

HIGGS YOUNG
ARCHITECTS
A USBA FIRM
65 BALCOMB ST
LONDON W1T 3SD
TEL 020 7 724 5393
FAX 020 7 723 8942
A 01-10-02

23-01-03
21
COMMISSIE
AKKOORD
SECRETARIS
BETROFFENEN

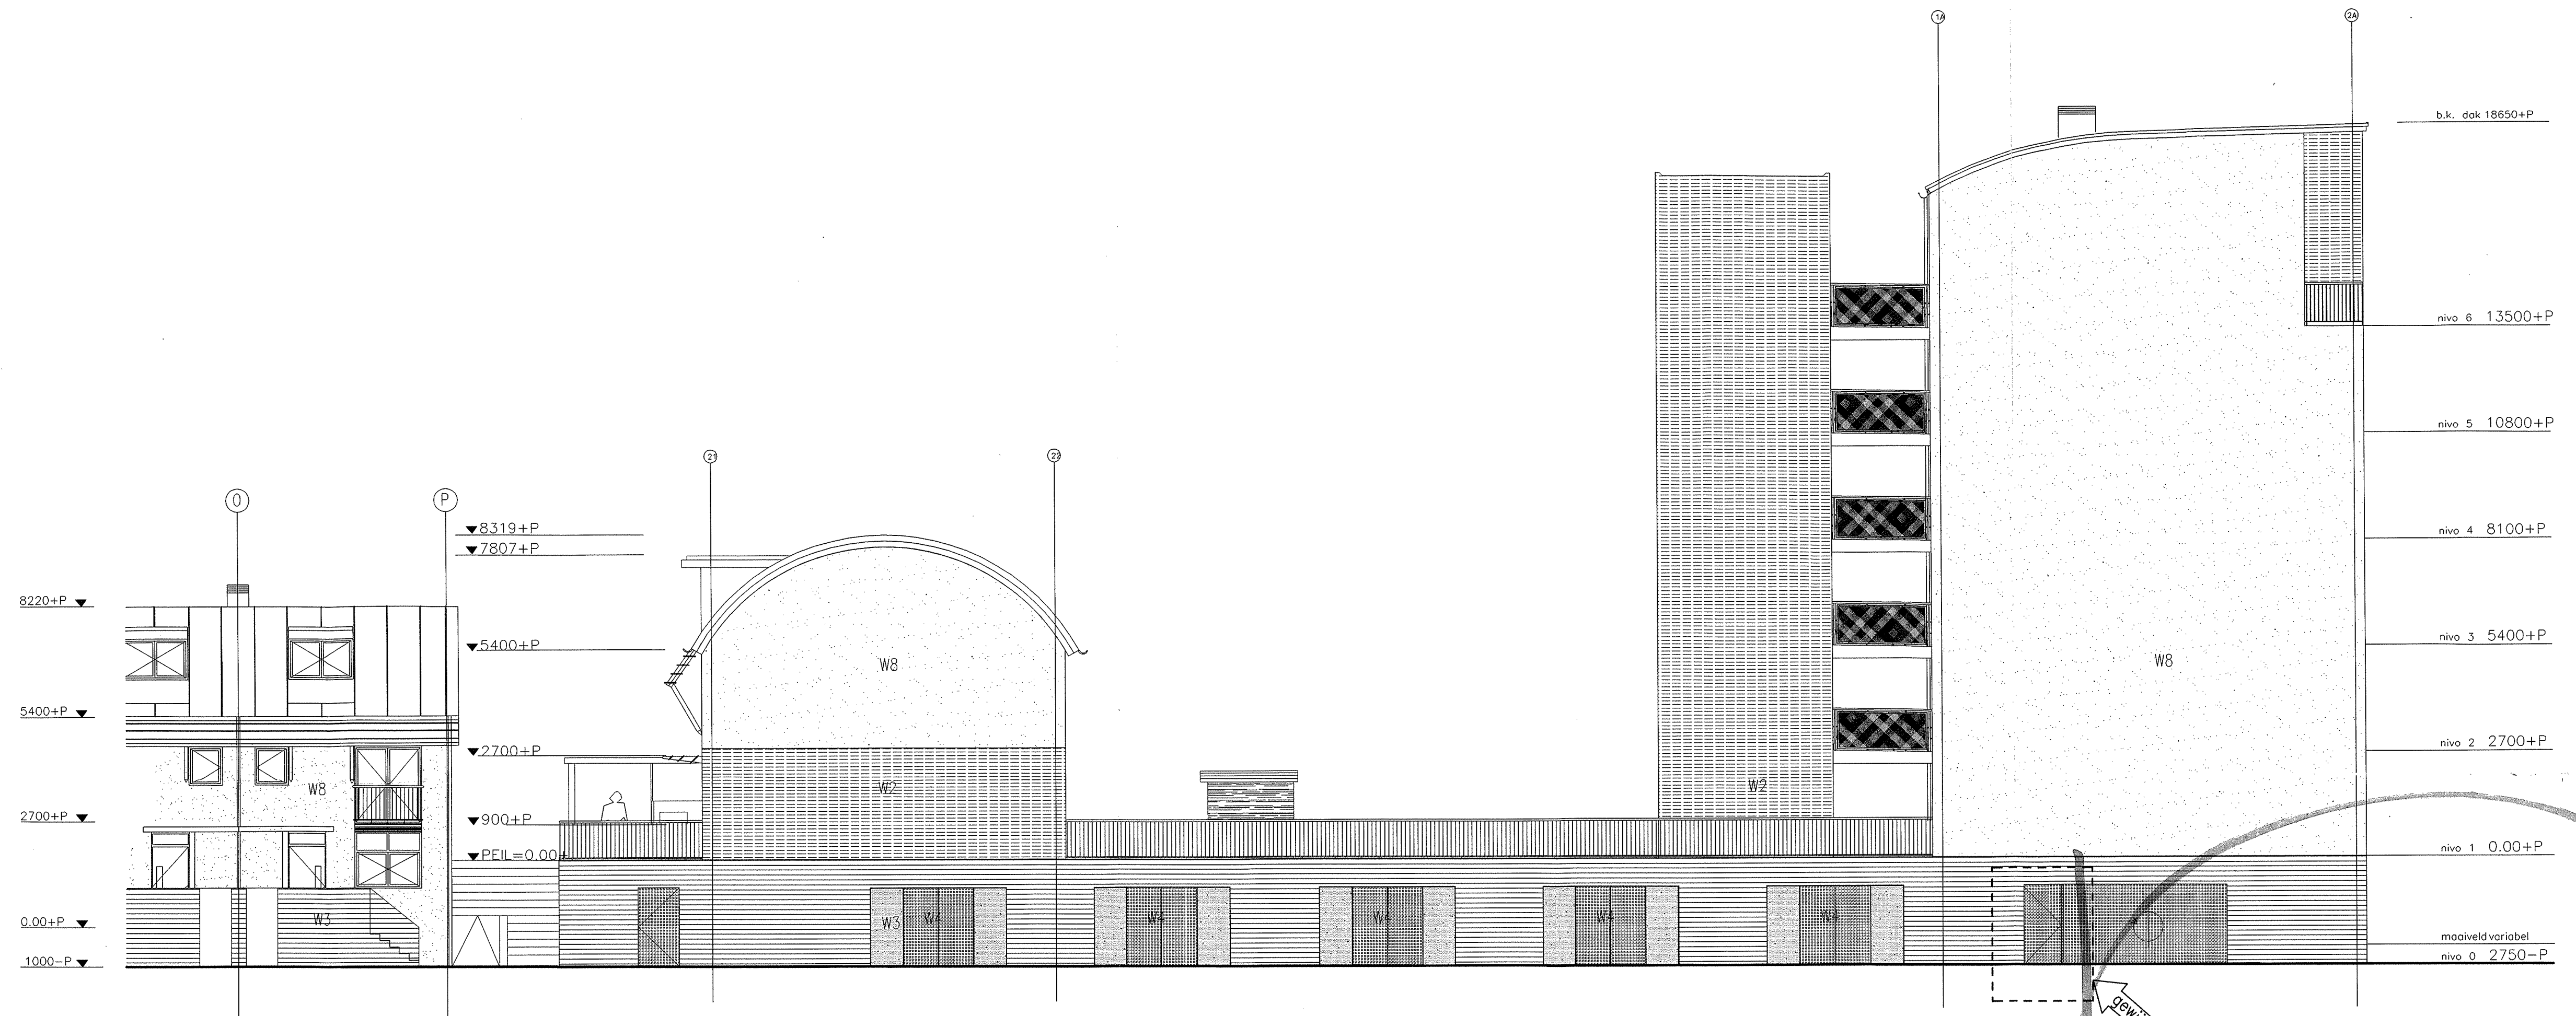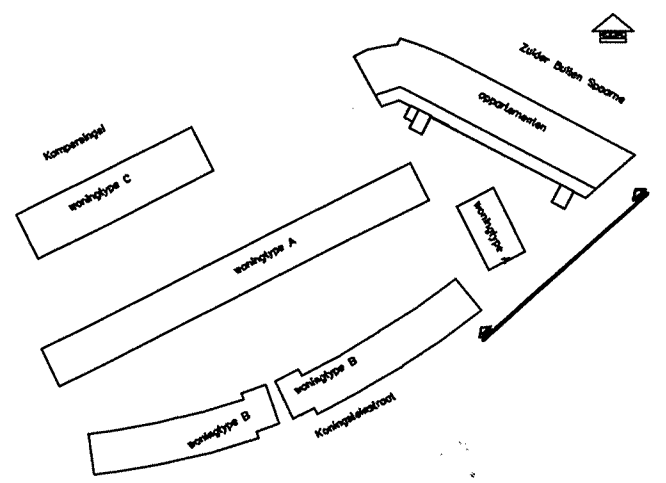

ZUID OOST GEVEL

RENVOOI MATERIALEN, KLEUREN

DAK

- R2 Geprofileerd aluminium - licht grijs RAL 7035
- R3 Geprofileerd aluminium - basalt grijs RAL 7012
- R5 Geprofileerd alum. boeiboord - blankgeanodiseerd
- R6 Aluminium mastgoot - blankgeanodiseerd
- R8 Aluminium hemelwaterafvoer - blankgeanodiseerd
- R9a/b Aluminium zonwering - licht grijs RAL 7035
- R10 Aluminium dakkap - basalt grijs RAL 7012

GEVEL

- W1 Aluminium paneel - in kleur gemoffeld (n.t.b.)
- W2 Gevelmetselwerk - rood RAL 1375
- W3 Gevelmetselwerk - donker bruin RAL 1418
- W4 Stalen ventilatierooster - thermisch verzinkt en gepoedercoat, kler n.t.b.
- W8 Pleisterwerk - naturel
- W9 Houten rabatdelen - western red cedar

KOZYEN

- V3 Houten kozyn - licht grijs RAL 7035
- V4 Houten kozyn - basalt grijs RAL 7012
- V5 Houten kozyn - licht eiken gebeist
- V6 Glazen bouwstenen
- V7 Stalen rolhefdeur - therm.verzint en gepoedercoat kleur n.t.b.

DIVERSE

- D1 Houten deur - blank gelakt vv glazen bovenlicht
- D2 Houten deur - licht grijs RAL 7035
- D3 Houten deur - basalt grijs RAL 7012
- D4 Stalen balustrade in kleur gepoedercoat, v.v. houten hand - leuning en verticale spijlen, rond 11mm
- D6 Gemetselde boog latei
- D7 Gemetselde rollaag
- D8 Stalen latei
- D9 Houten glasdeur - licht grijs RAL 7035
- D14 Geprefabriceerde betontreden
- D15 Houten pergola
- D16 Houten scherm
- D17 Betonlegels

behoort bij besluit van
Gedeputeerde Staten van Noord-Holland

d.d. 16 AUG 2002 nr. 2002-21706

- v. ventilatierooster
- s. suskast
- v.g. veiligheidsglas
- p. dicht paneel

PEIL = 0.00 + P = 3.2 + NAP

Behoort bij het besluit van
burgemeester en wethouders van Haarlem.
d.d. 11 SEP 2002
Het hoofd van het Stadsdeel Centrum, Zuid en West
Van de afd. Ruimtelijke Ontwikkeling en Stadsvernieuwing

mr. J.A.M. Dekker

25

architectuurcentrale

PROJECT
EUROPAN HAARLEM

DRAWING
GEVELAANZICHTEN
SPAARNE APPARTEMENTEN

STATUS
AANVR. BOUWVERG.



SCALE
1:100 @A1

DATE
28-06-01


DWG. NO.
(BA)4-006

HIGGS YOUNG
ARCHITECTS
& URBAN DESIGNERS
53 BALCOMBE ST
LONDON NW1 6HD
TEL 020 7724 9395
FAX 020 7723 9942


A 20-03-02
B

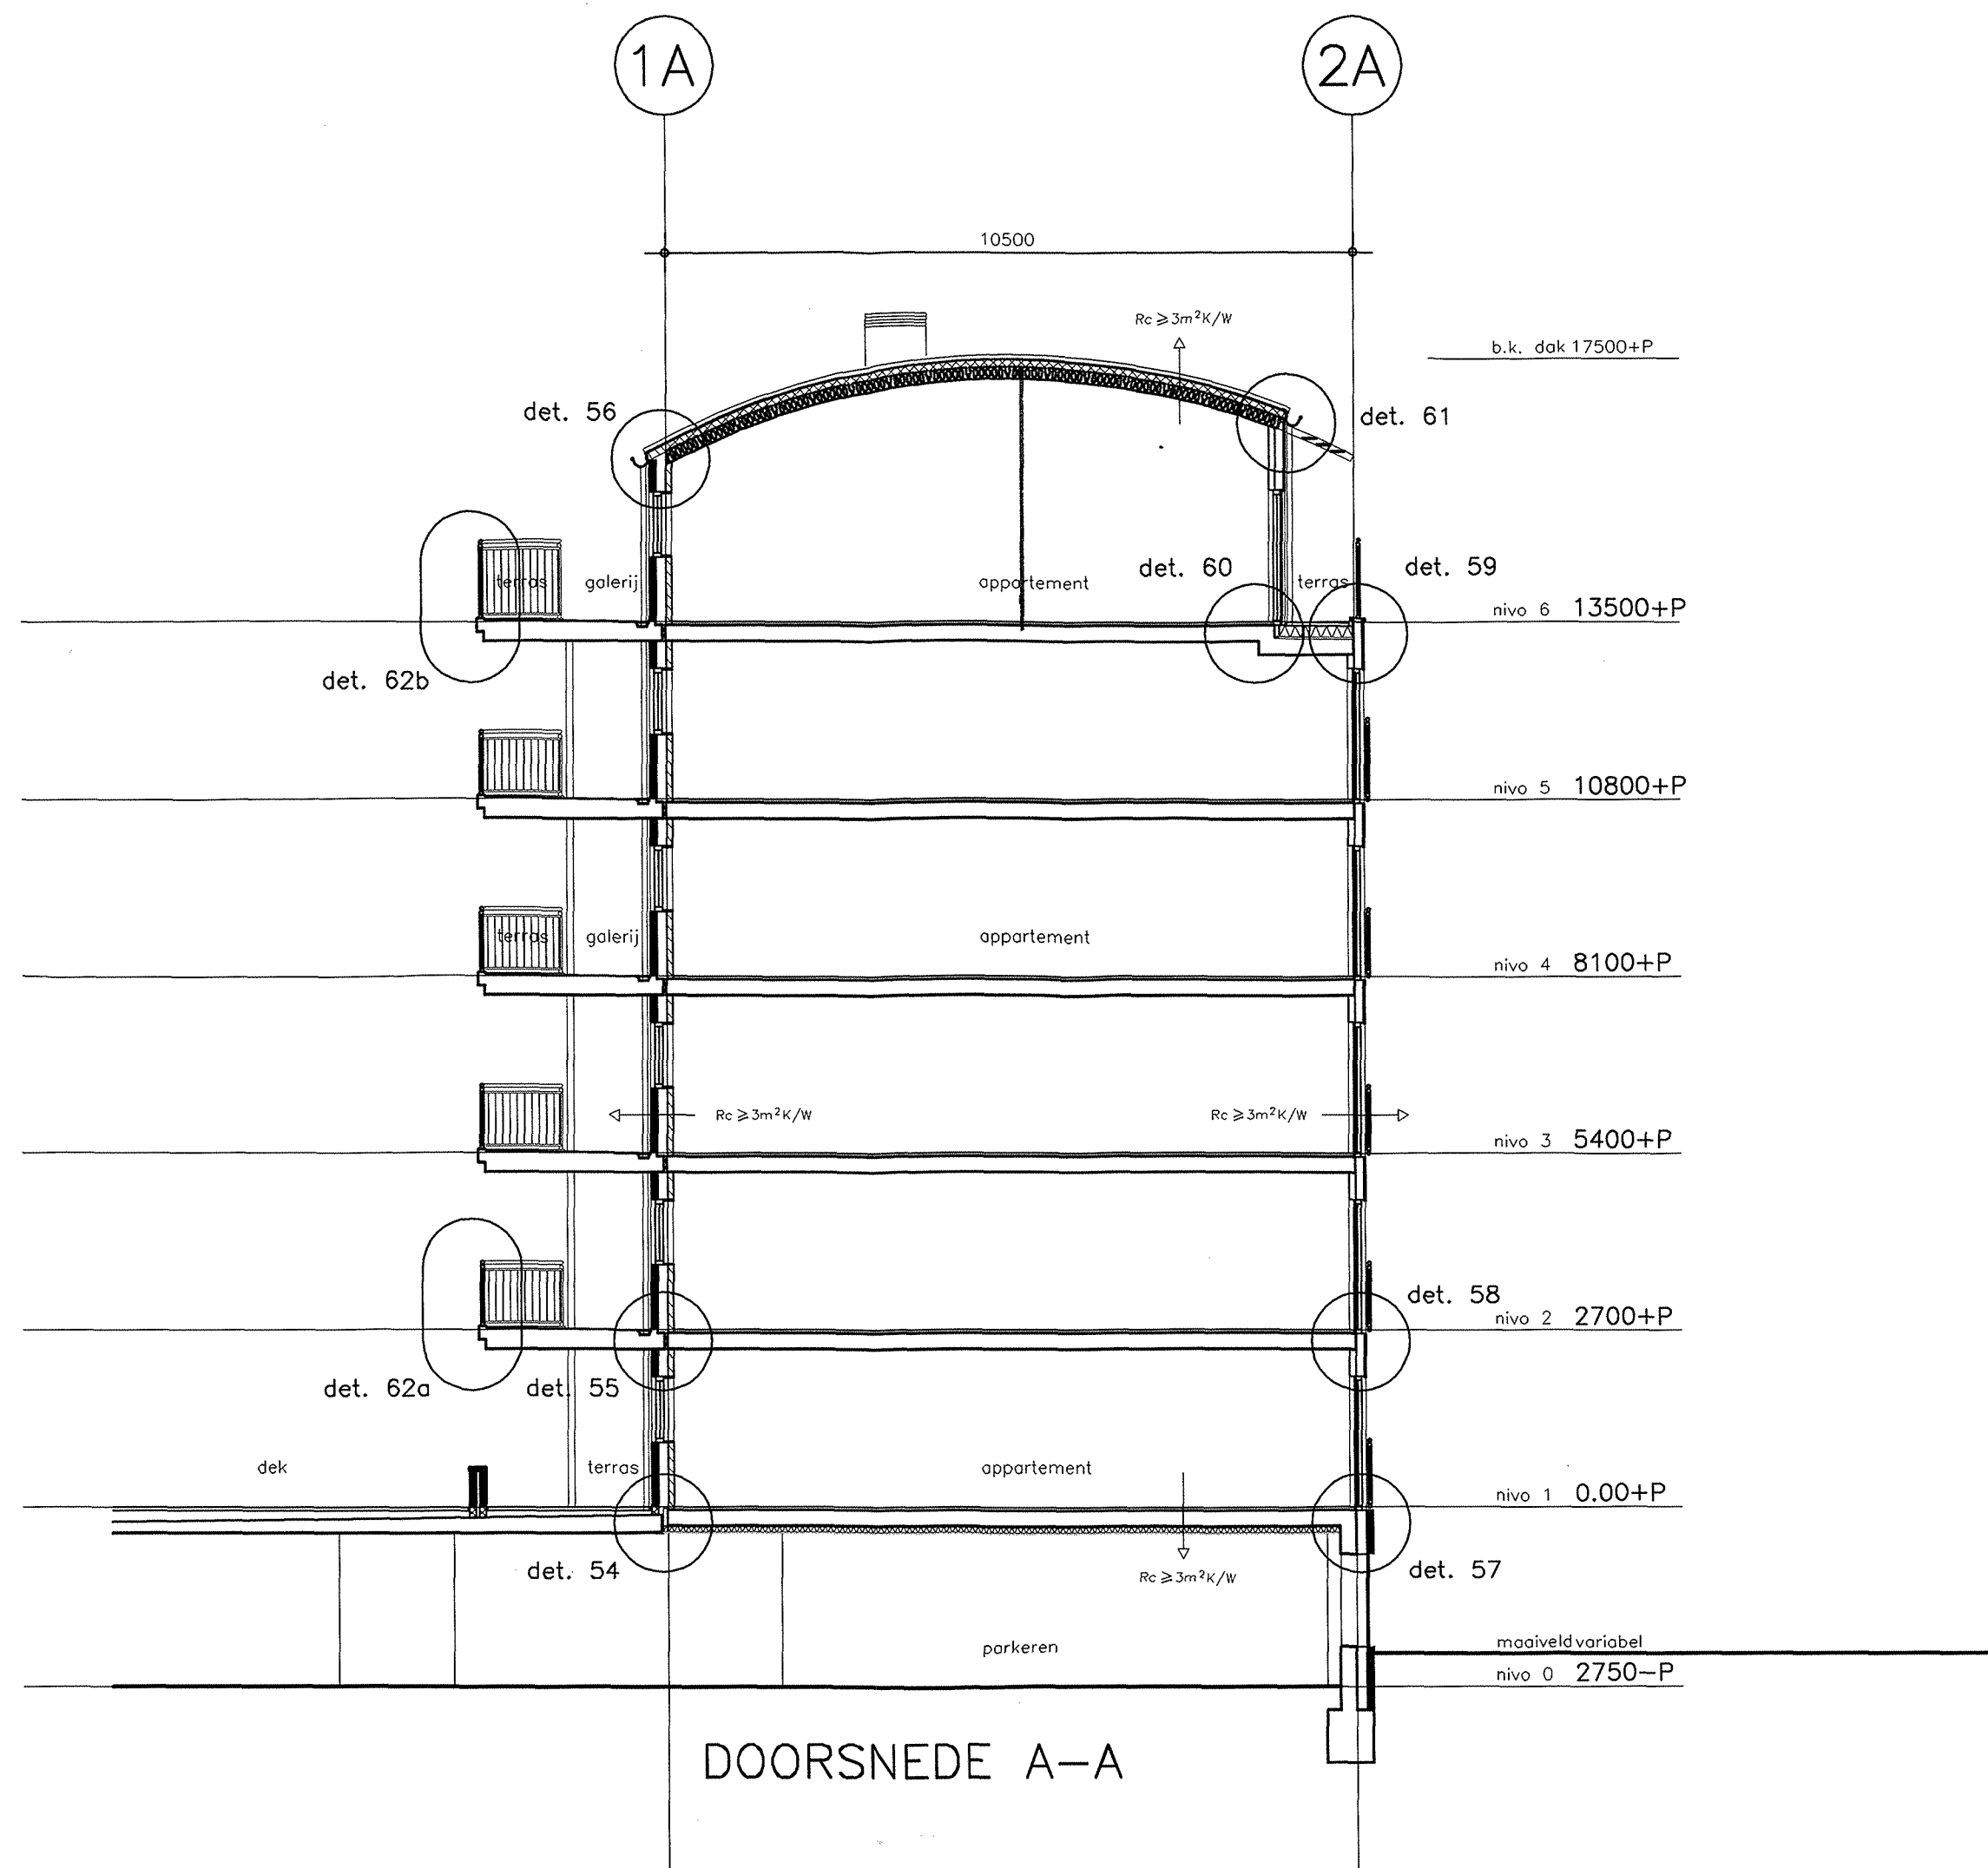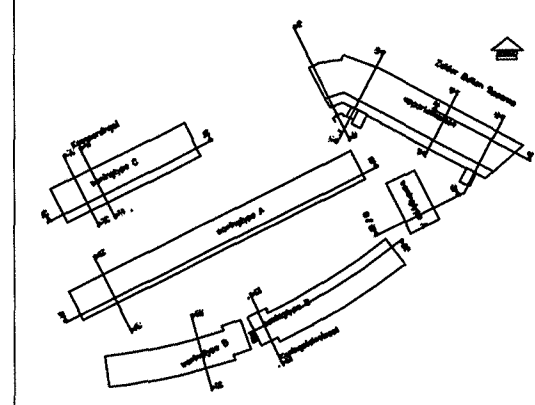


DOORSNEDE A-A

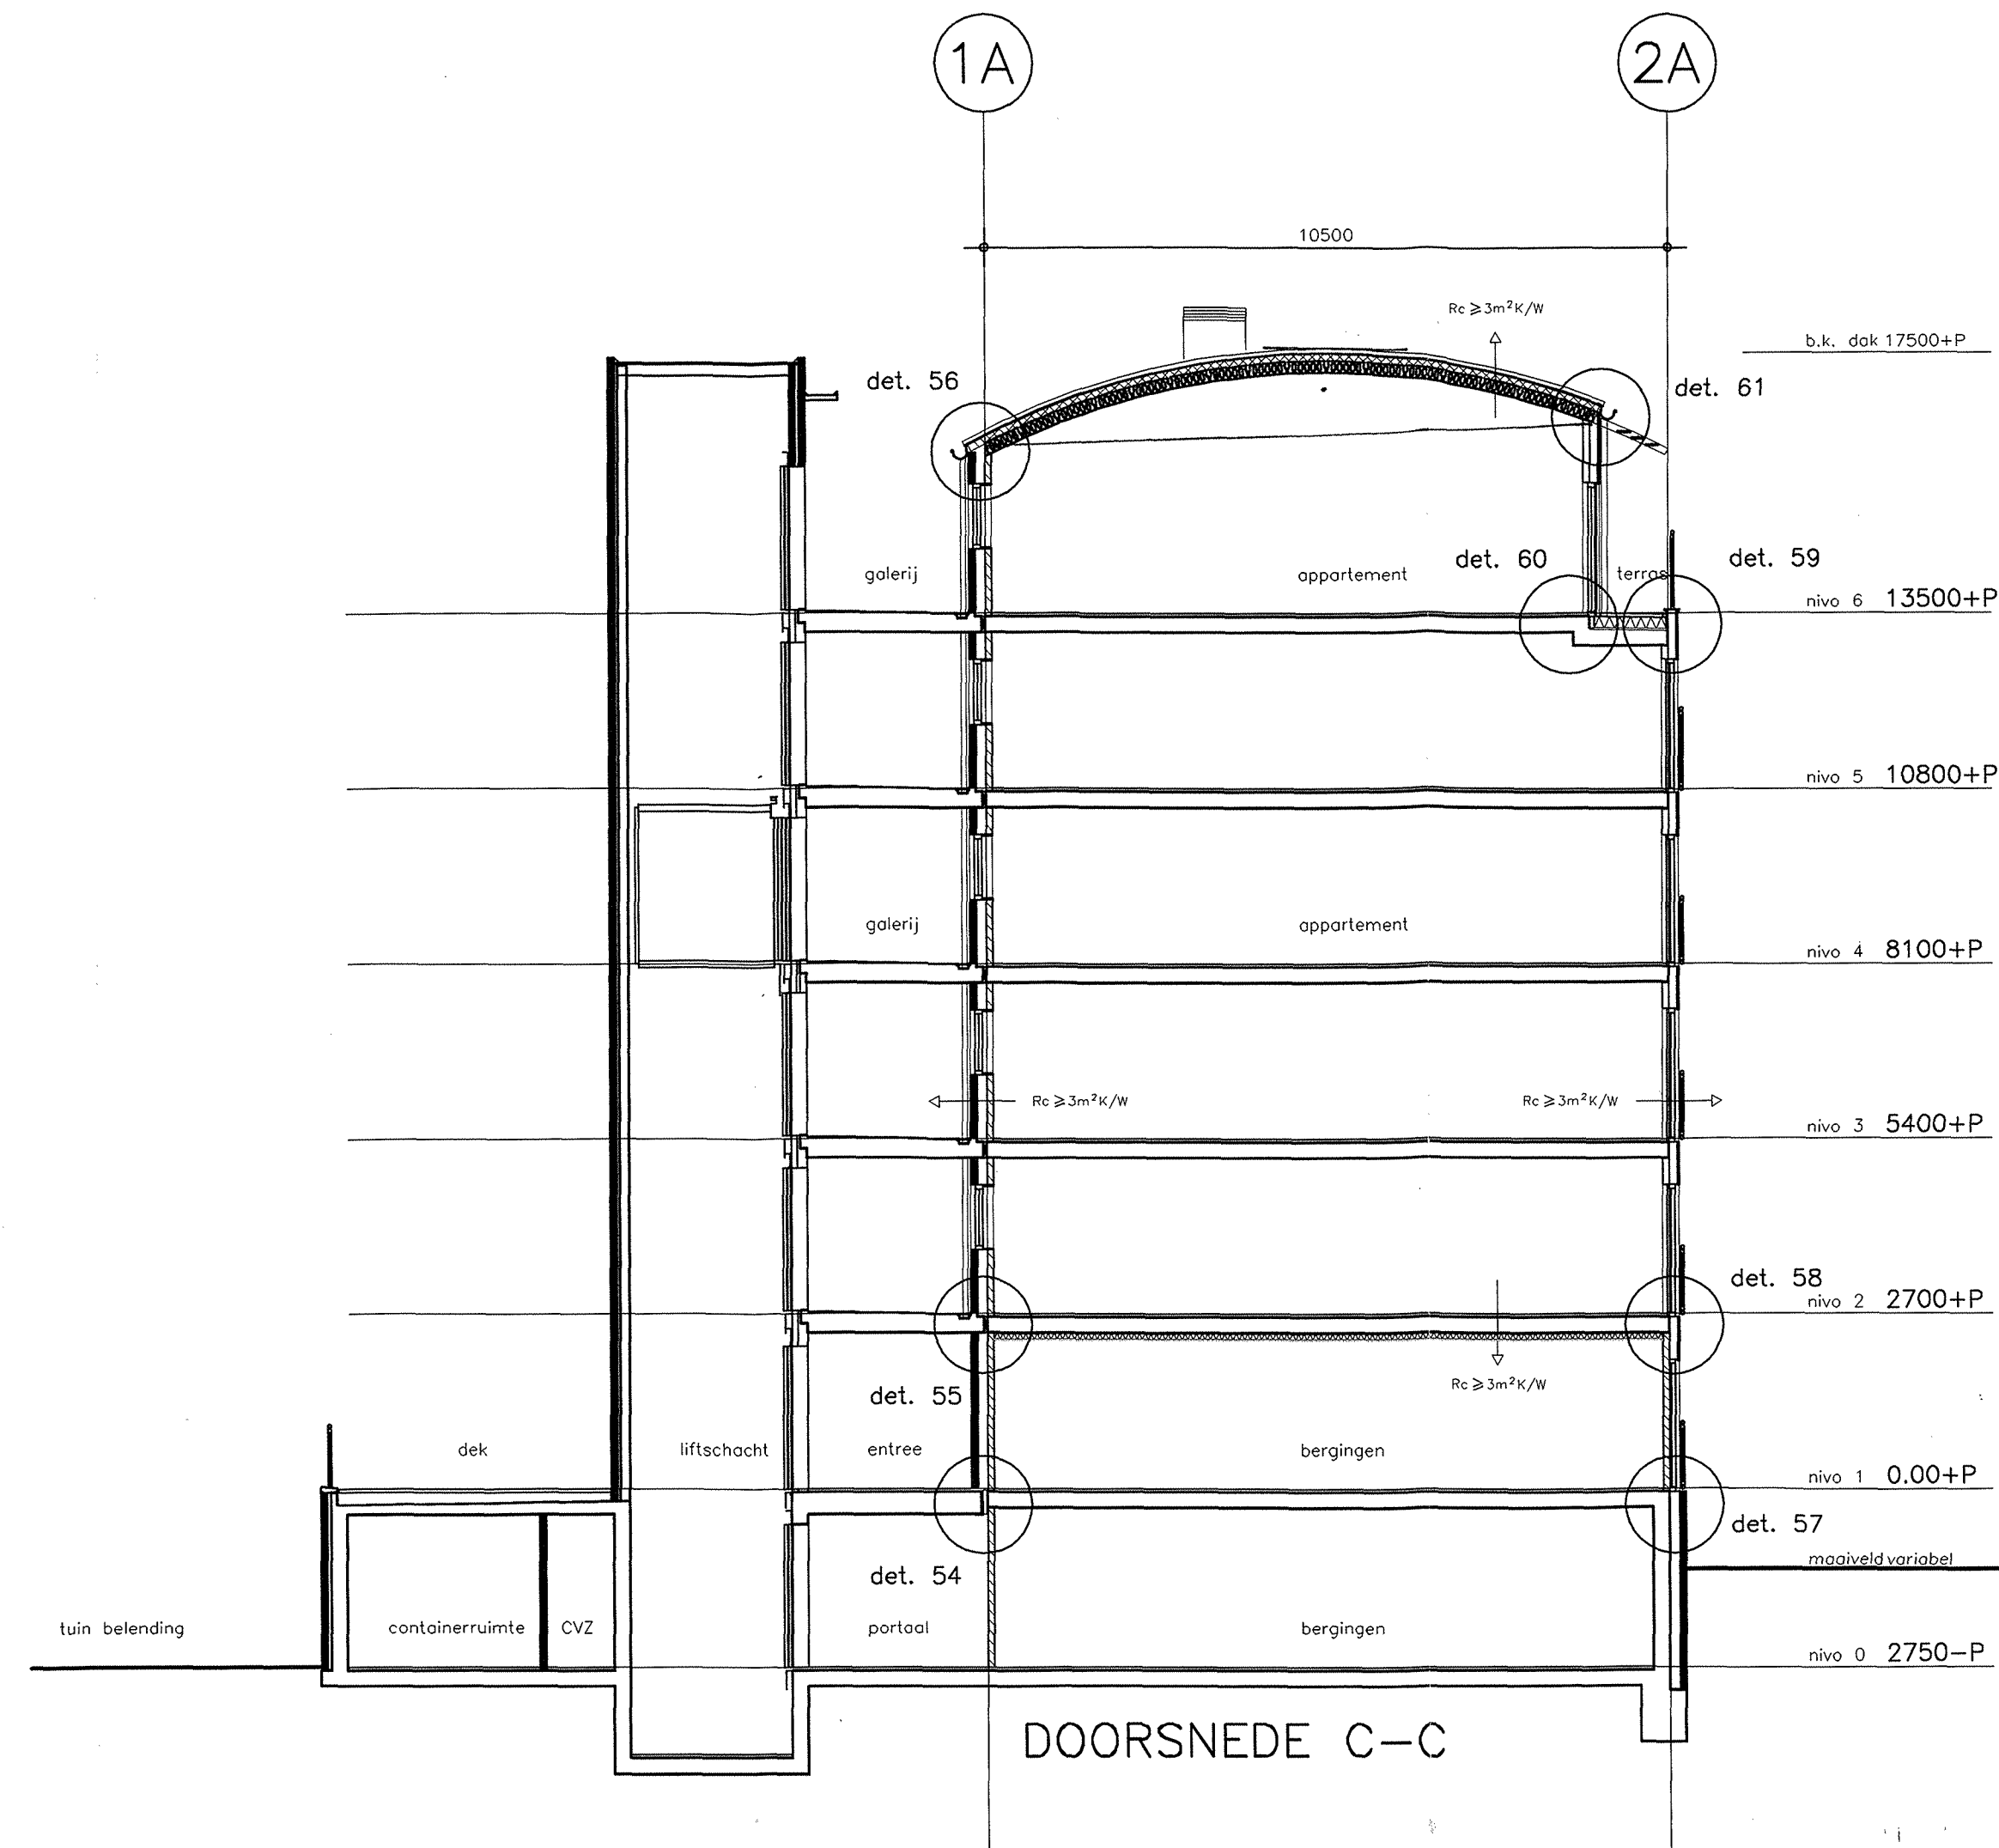

DOORSNEDE C-C

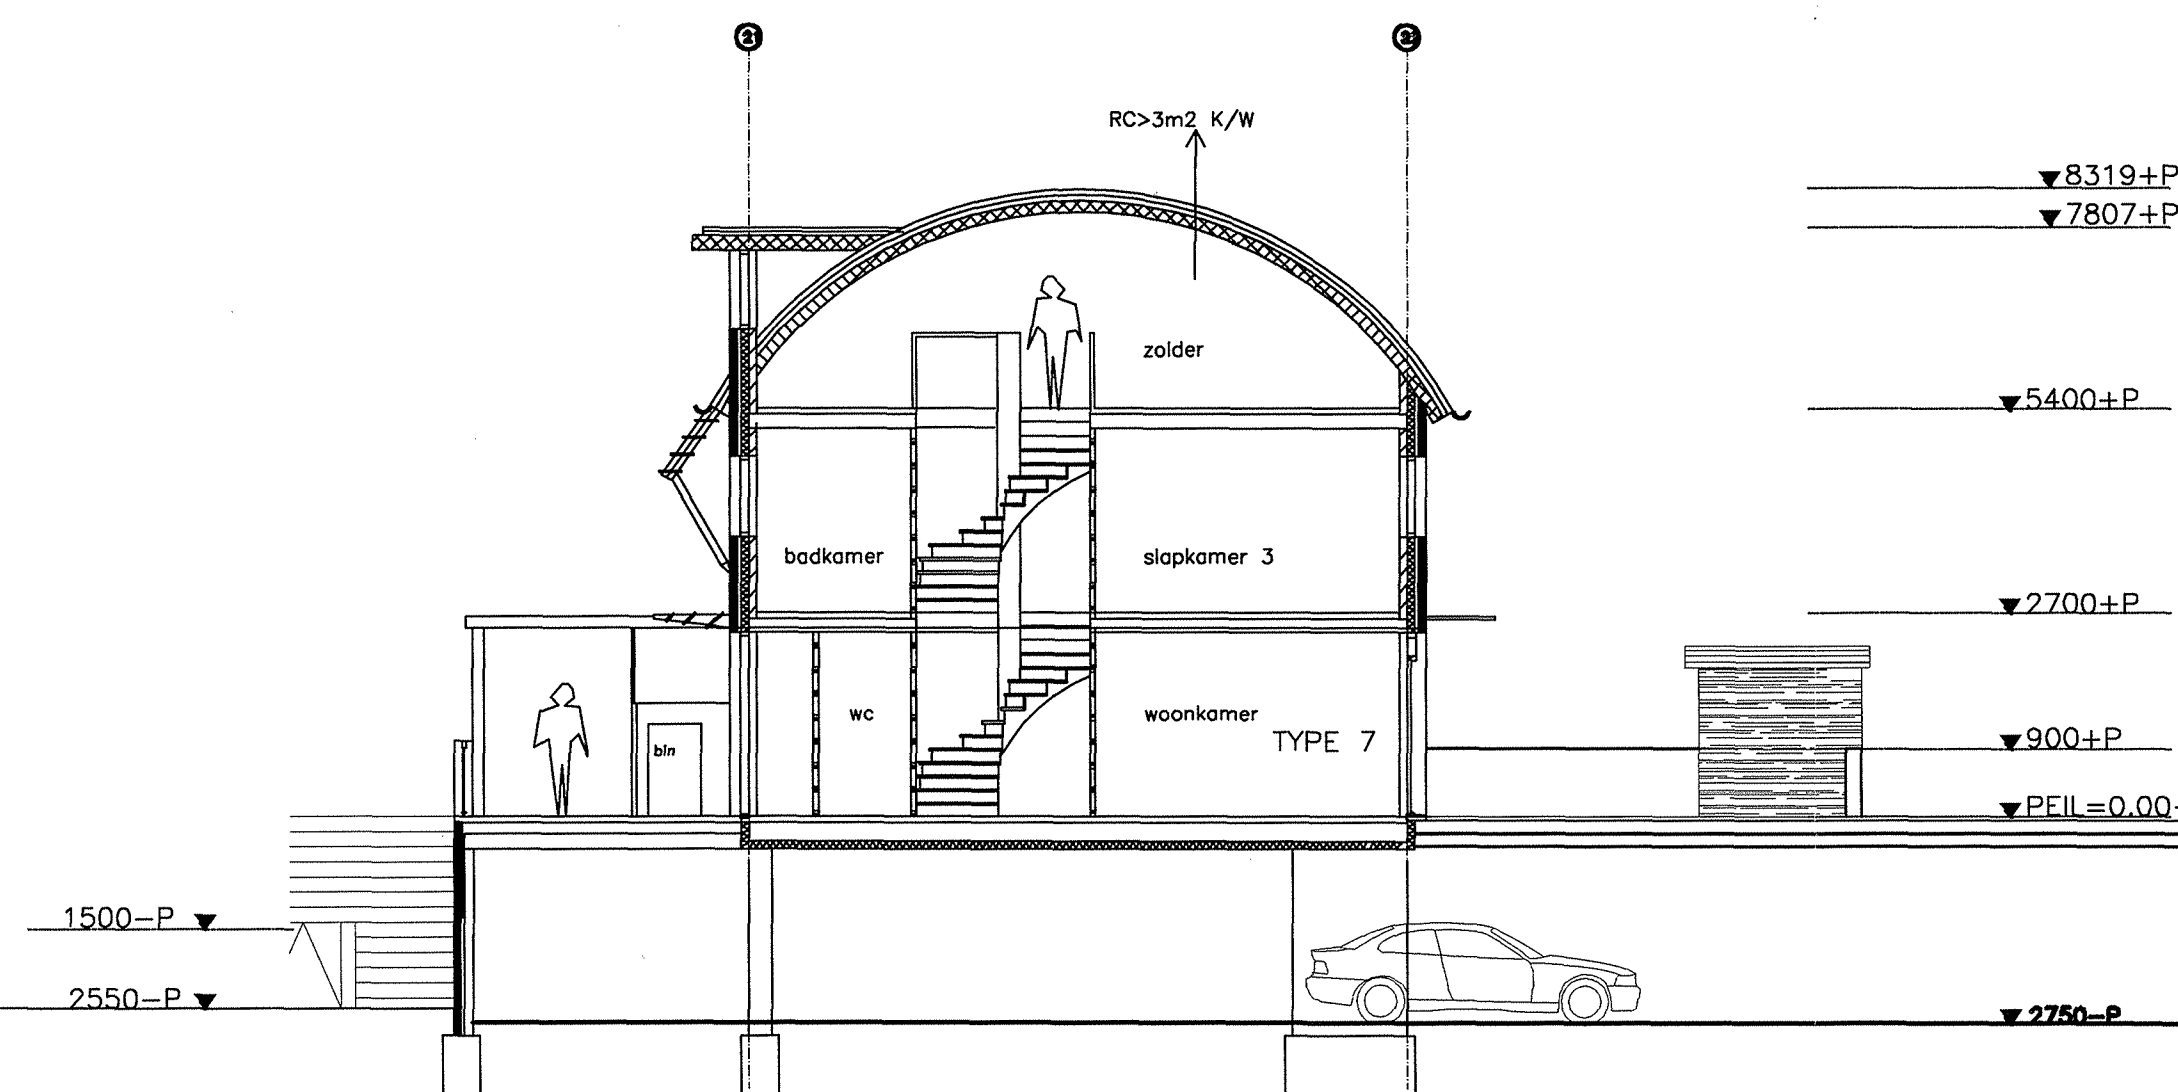

DOORSNEDE B-B

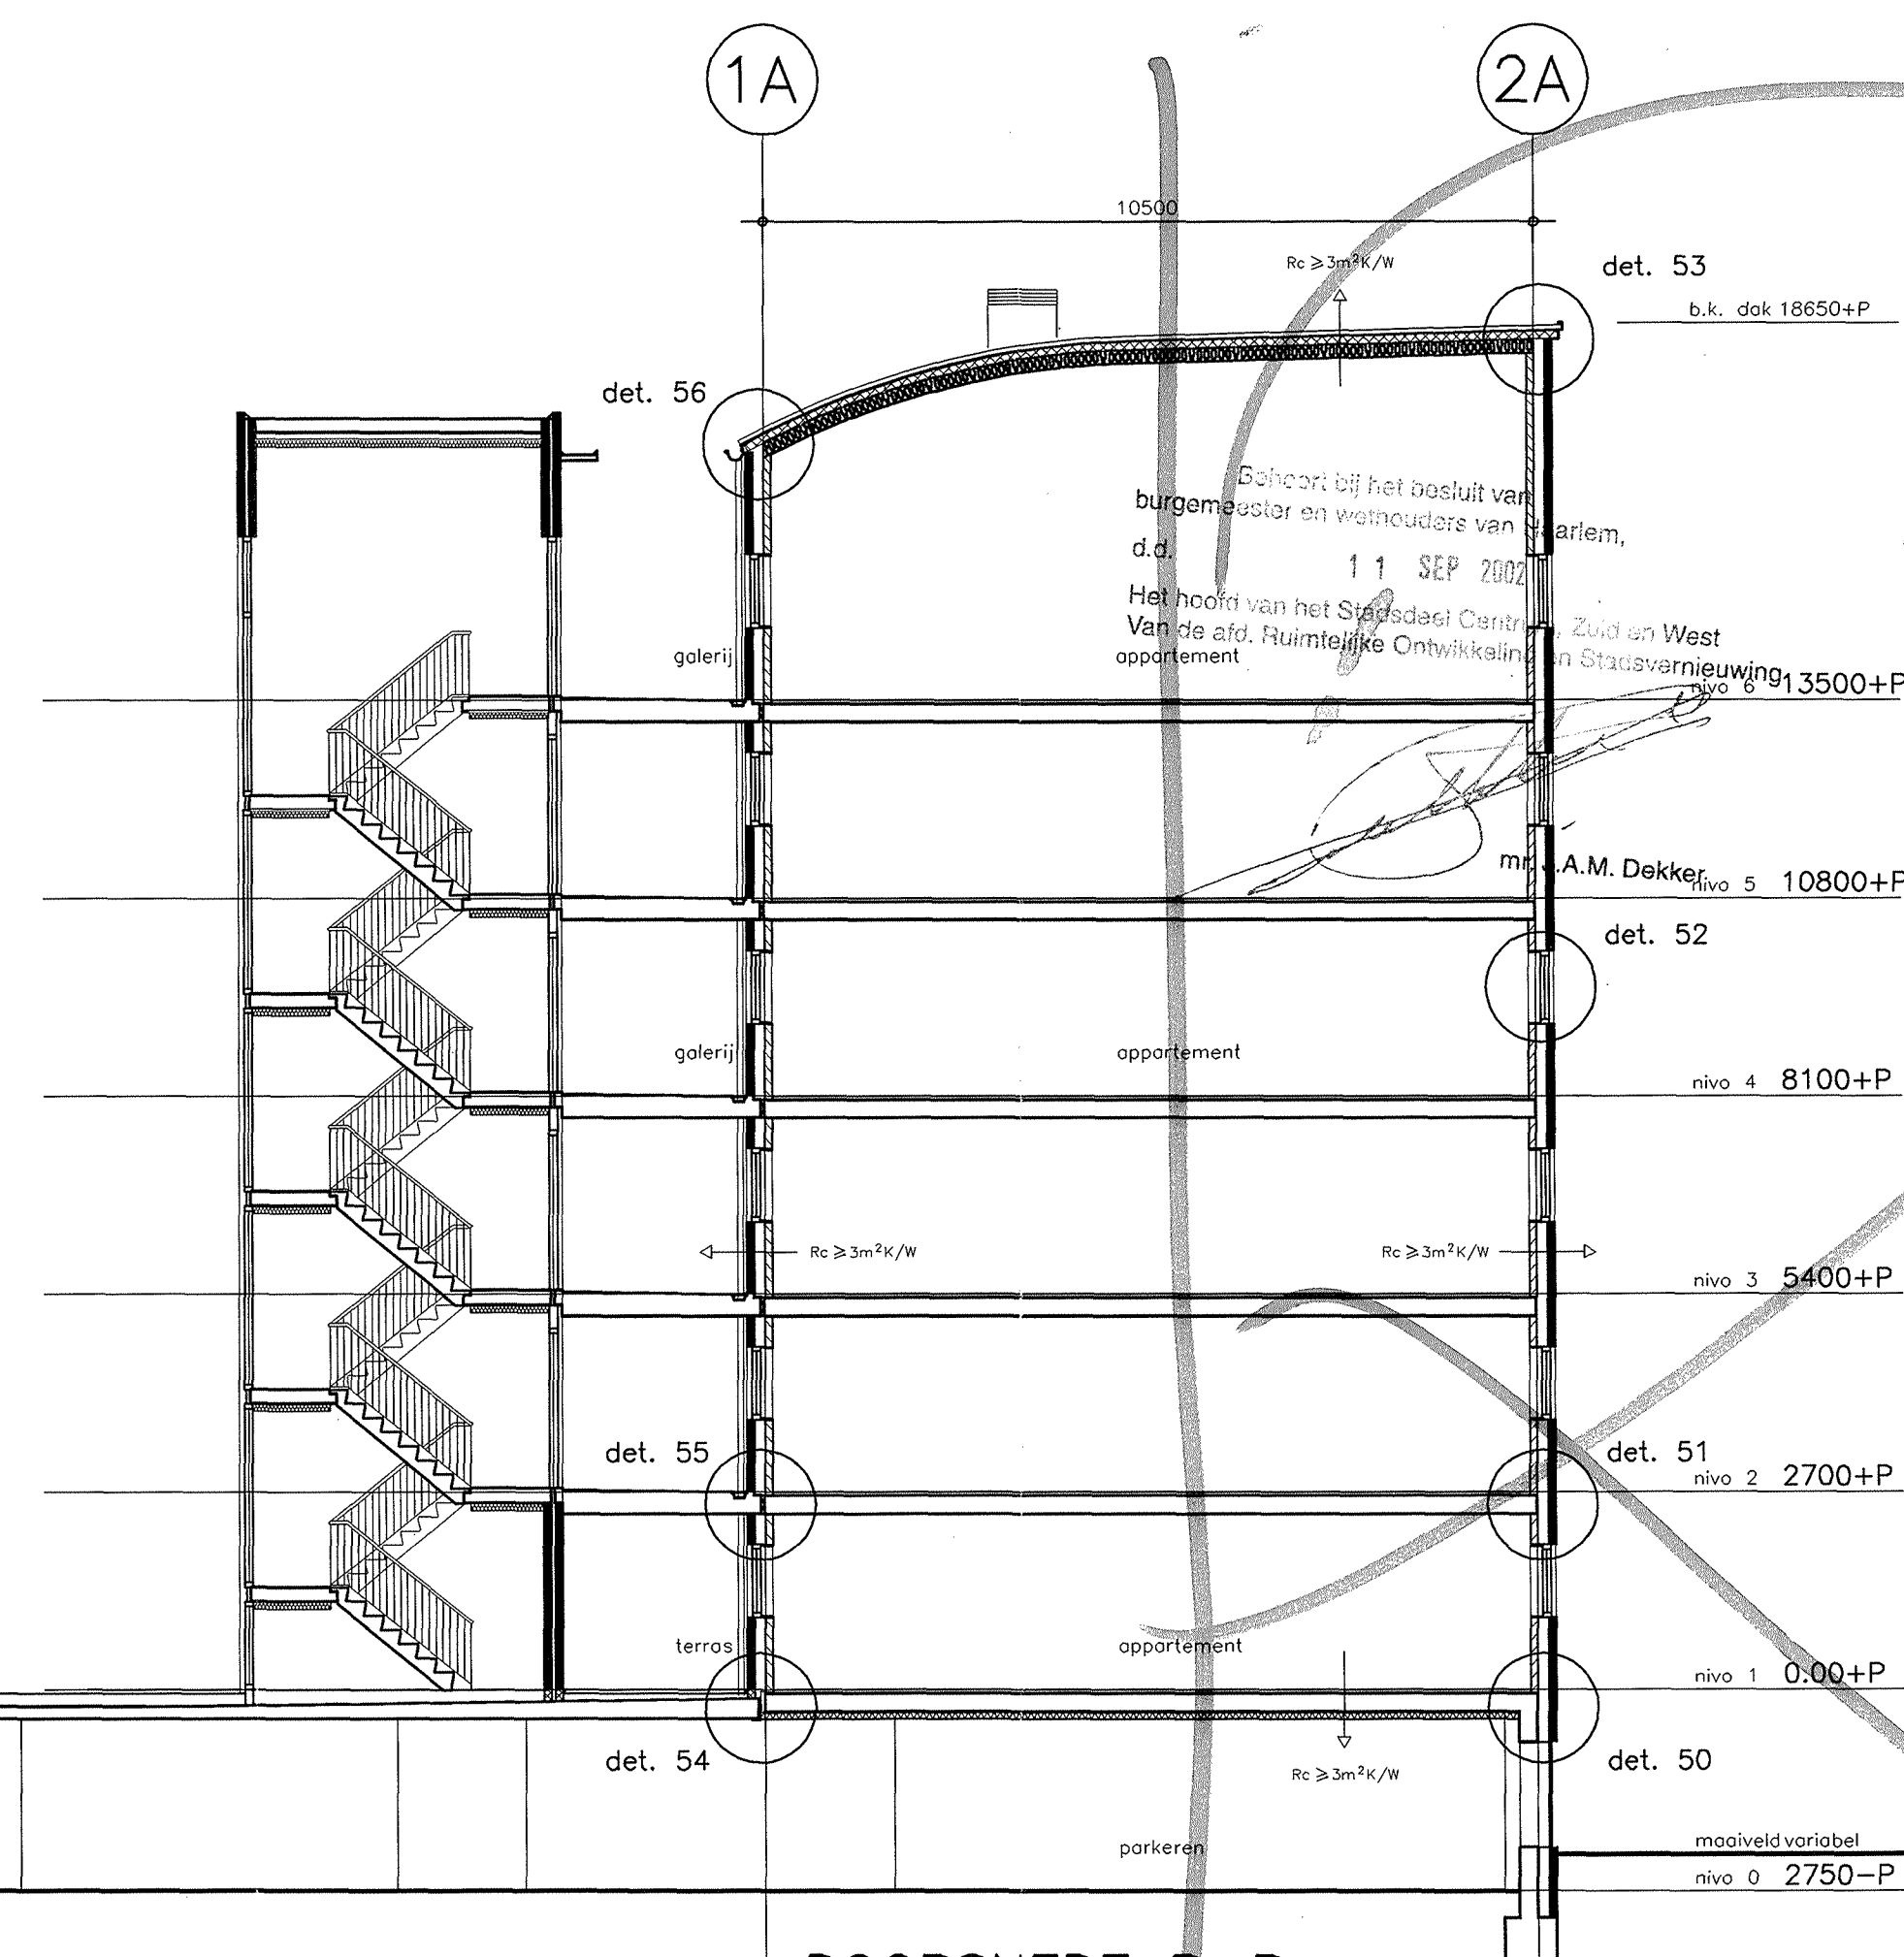

behoort bij besluit van

afdeling Ruimtelijke Ontwikkeling
en Stadsvernieuwing
25 SEP 2001 12.94 0.1
INGEKOMEN

- REKENING MATERIALEN, KLEUREN
- DW
 - R2
 - R3
VL.P. = 0.00+P = 3.2+N.A.P.

PROJECT
EUROPEAN HAARLEM





ARCHITECTS
& URBAN DESIGNERS
53 BALCOMBE ST
LONDON NW1 6HD
TEL 020 7 724 9395
FAX 020 7 723 9942

STATUS
AANVRAAG
BOUWVERGUNNING

SCALE
1:100 BA1

DATE
28-06-01

DWG. NO
HYA 2010 (BA)3-001

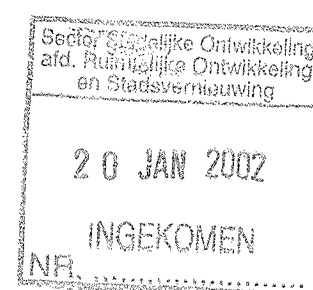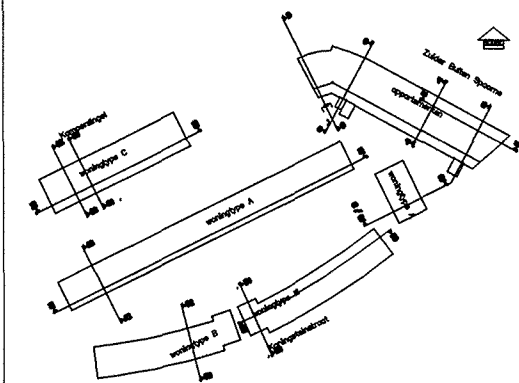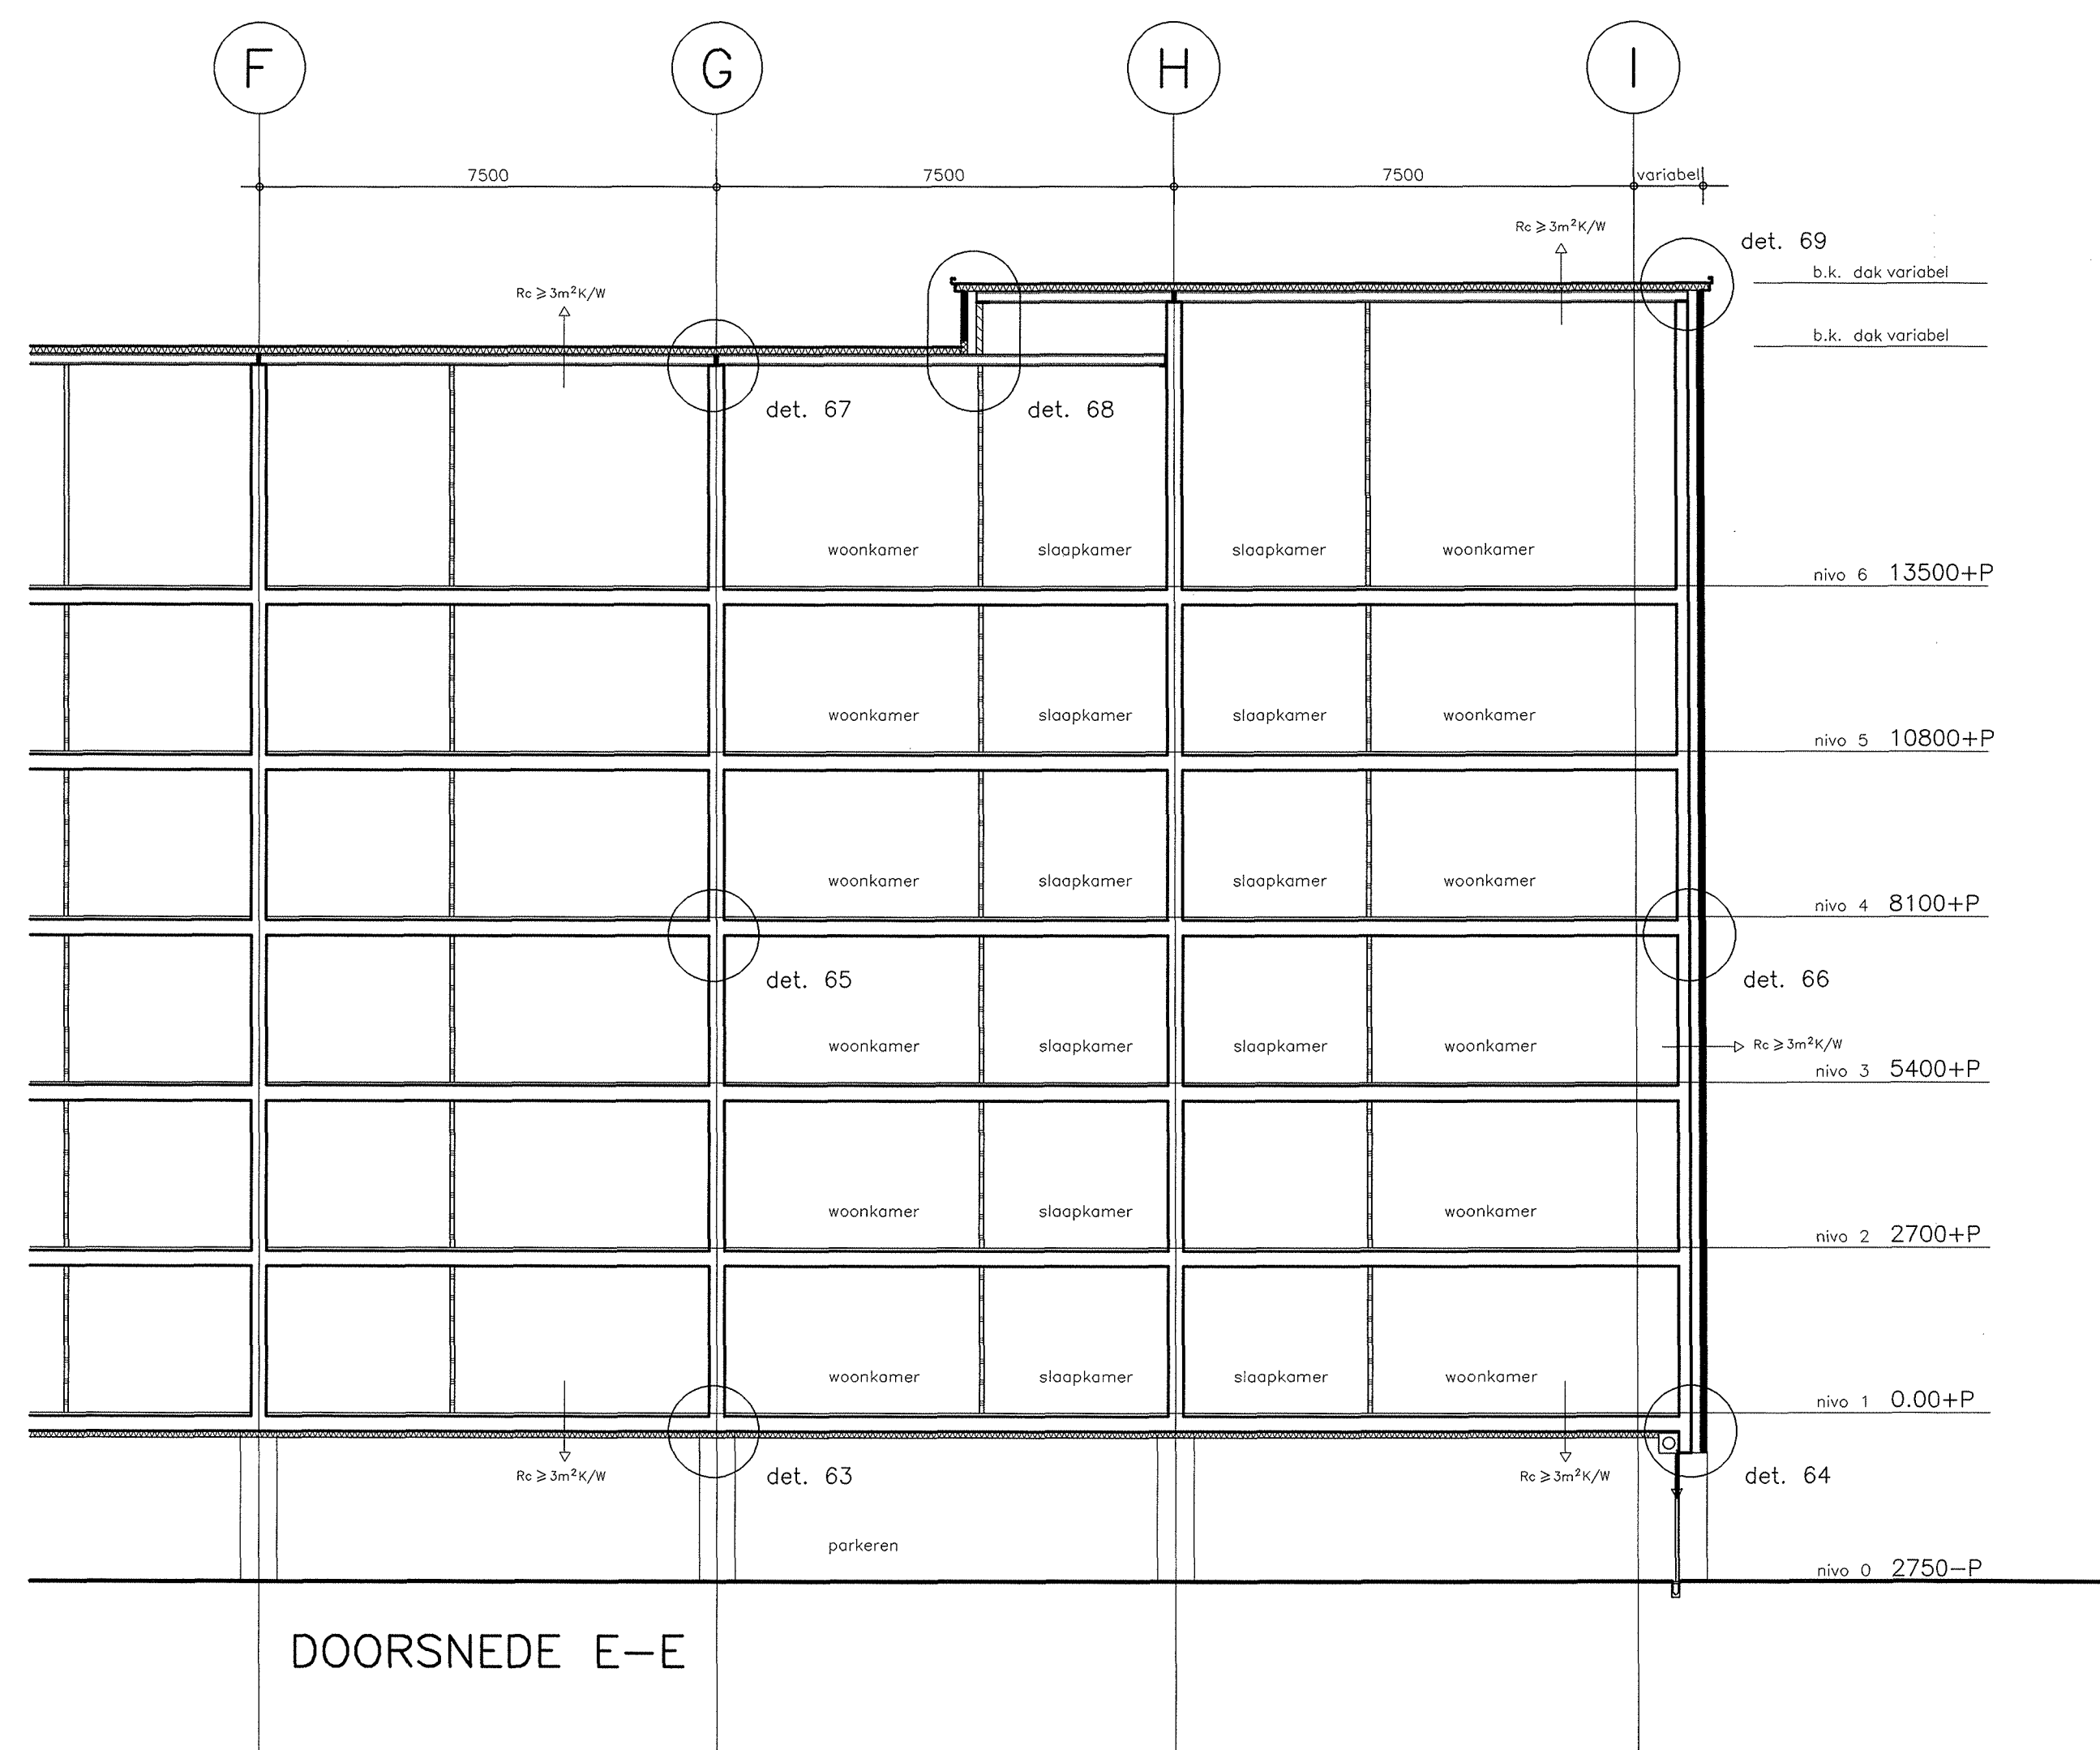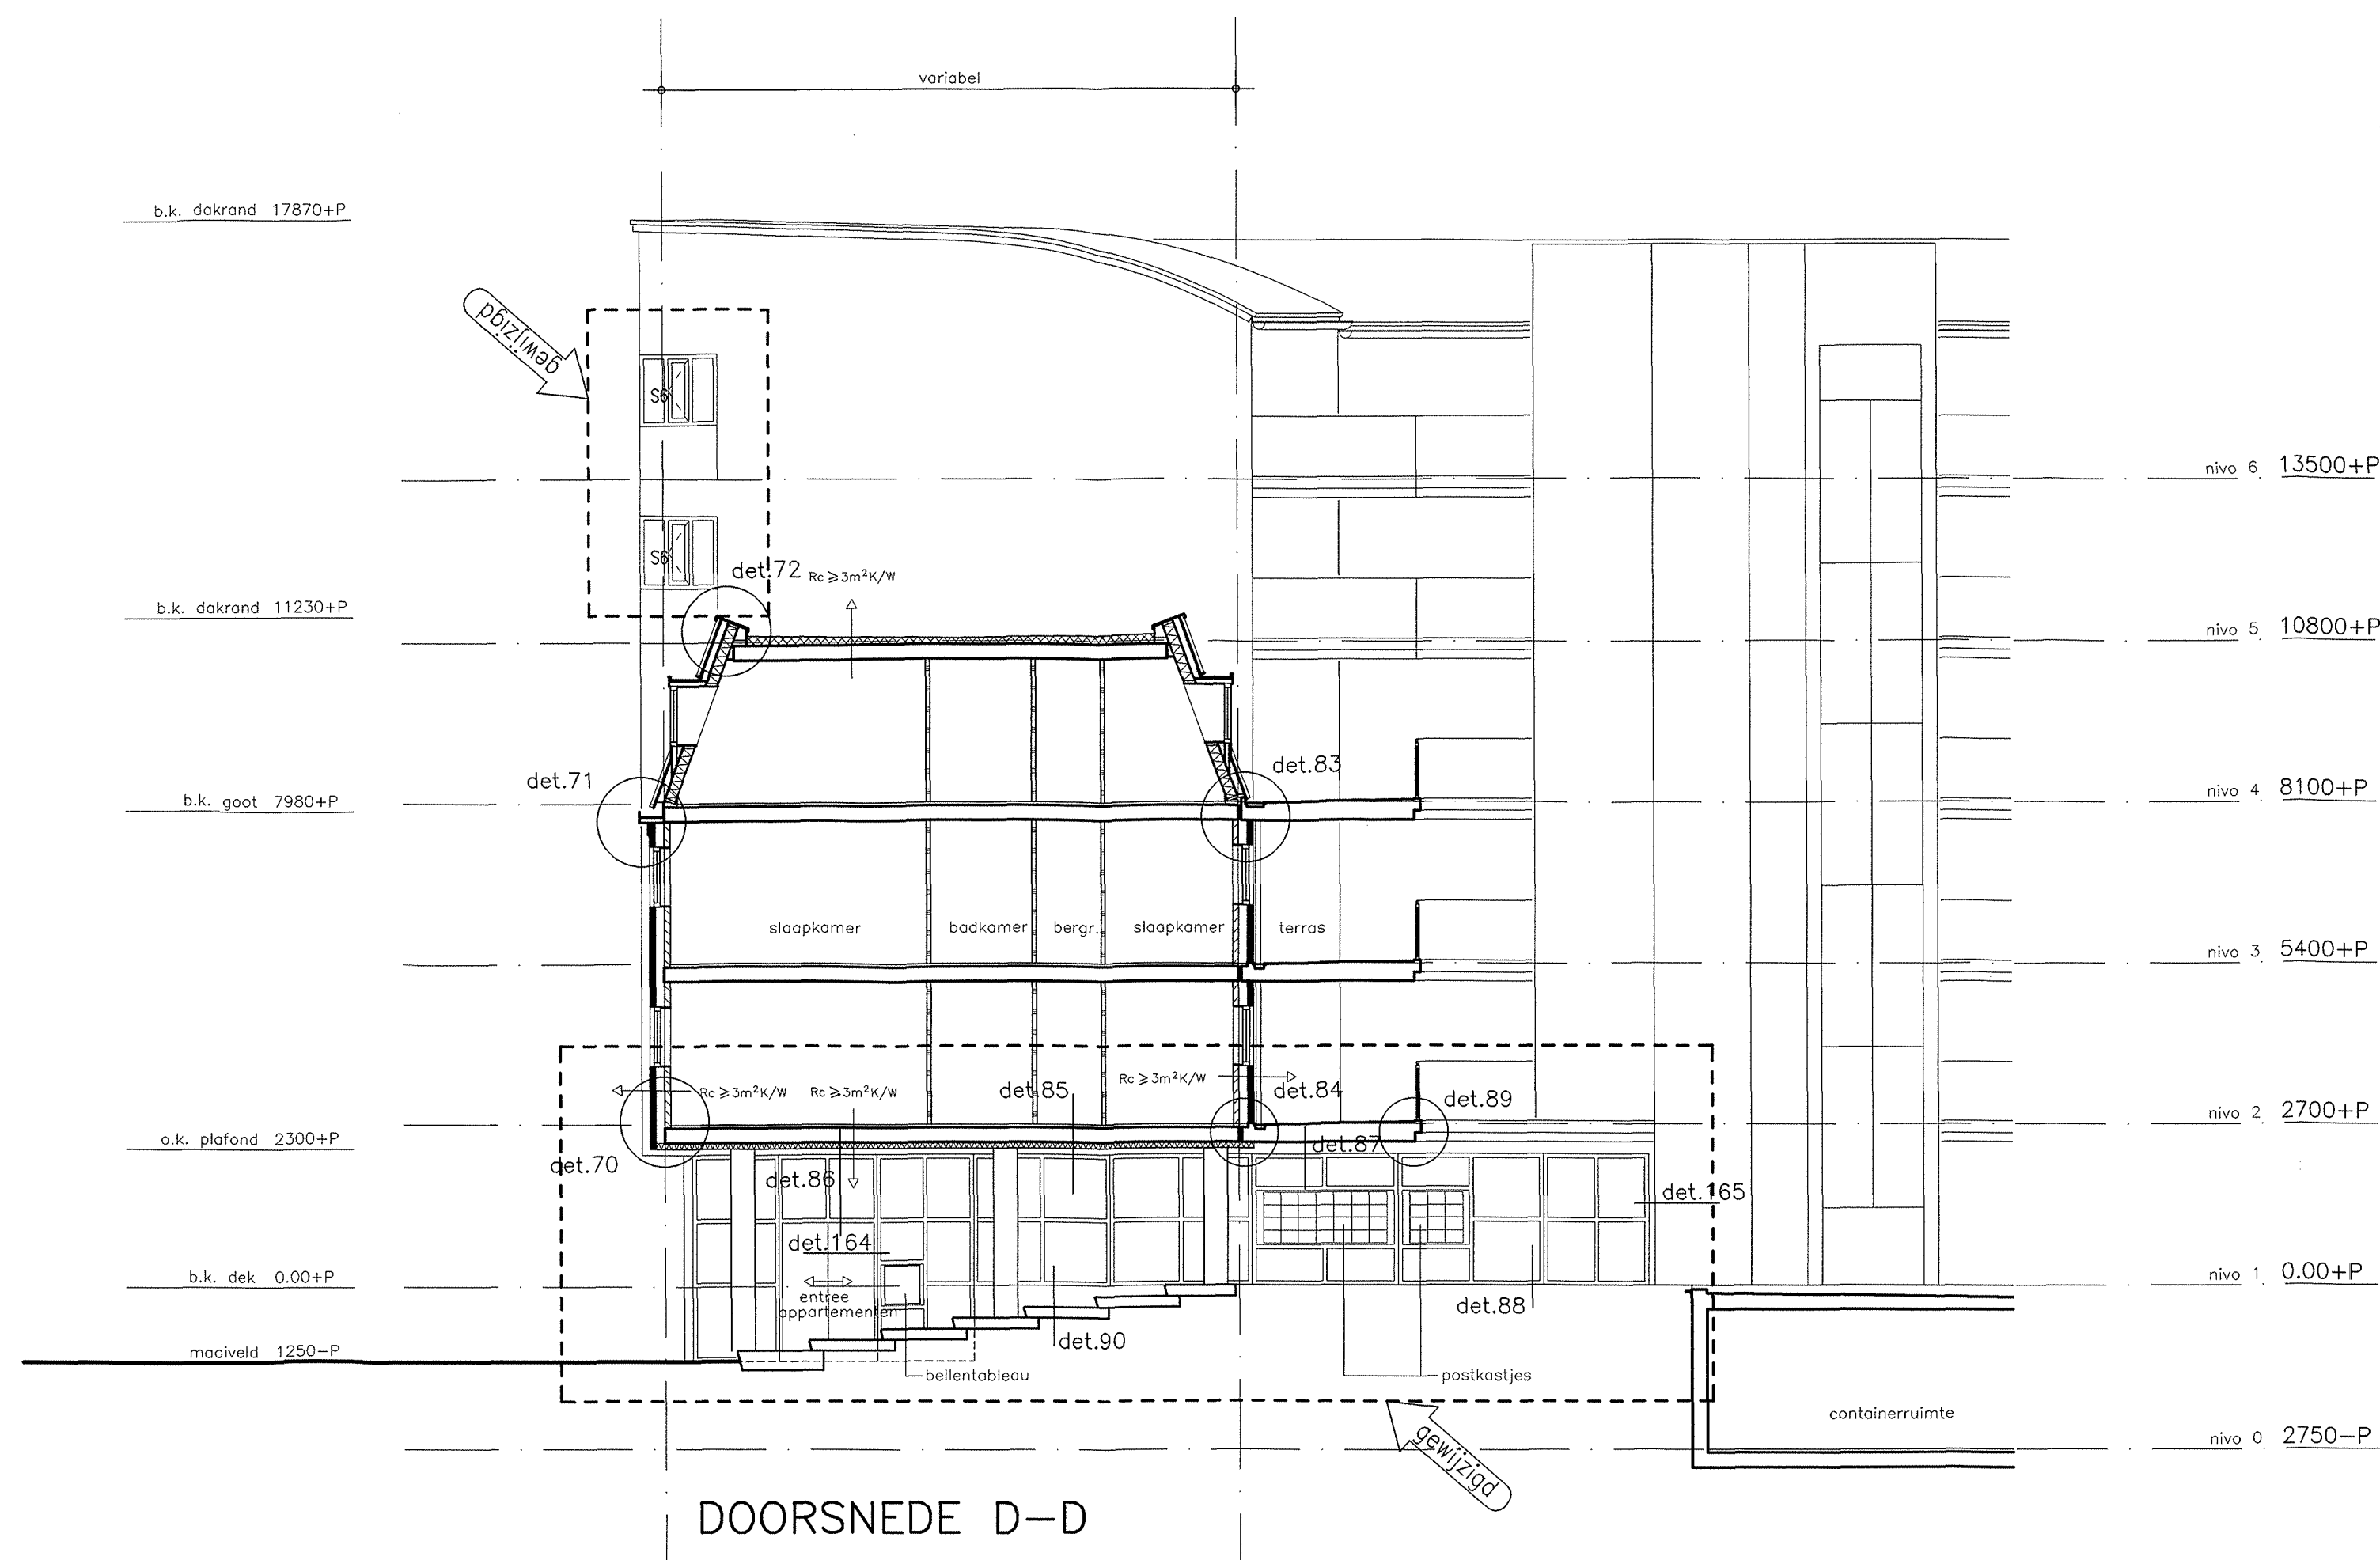

HOOFD VAN HET STADSDEEL

V.L.P. = 0.00+P = 3.2+N.A.P.

mr. J.A.M. Dekker

PROJECT: EUROPAAN HAARLEM

DRAWING: SPAARNE APPARTEMENTEN DOORSNEDE D-D, E-E

STATUS: AANVR. BOUWVERG.

SCALE: 1:100 @A1

DATE: 28-06-01

DWG. NO.: (BA)3-002

HIGGS YOUNG ARCHITECTS & URBAN DESIGNERS

53 BALCOMBE ST LONDON NW1 6HD

TEL 020 7 724 9395 FAX 020 7 723 9942