



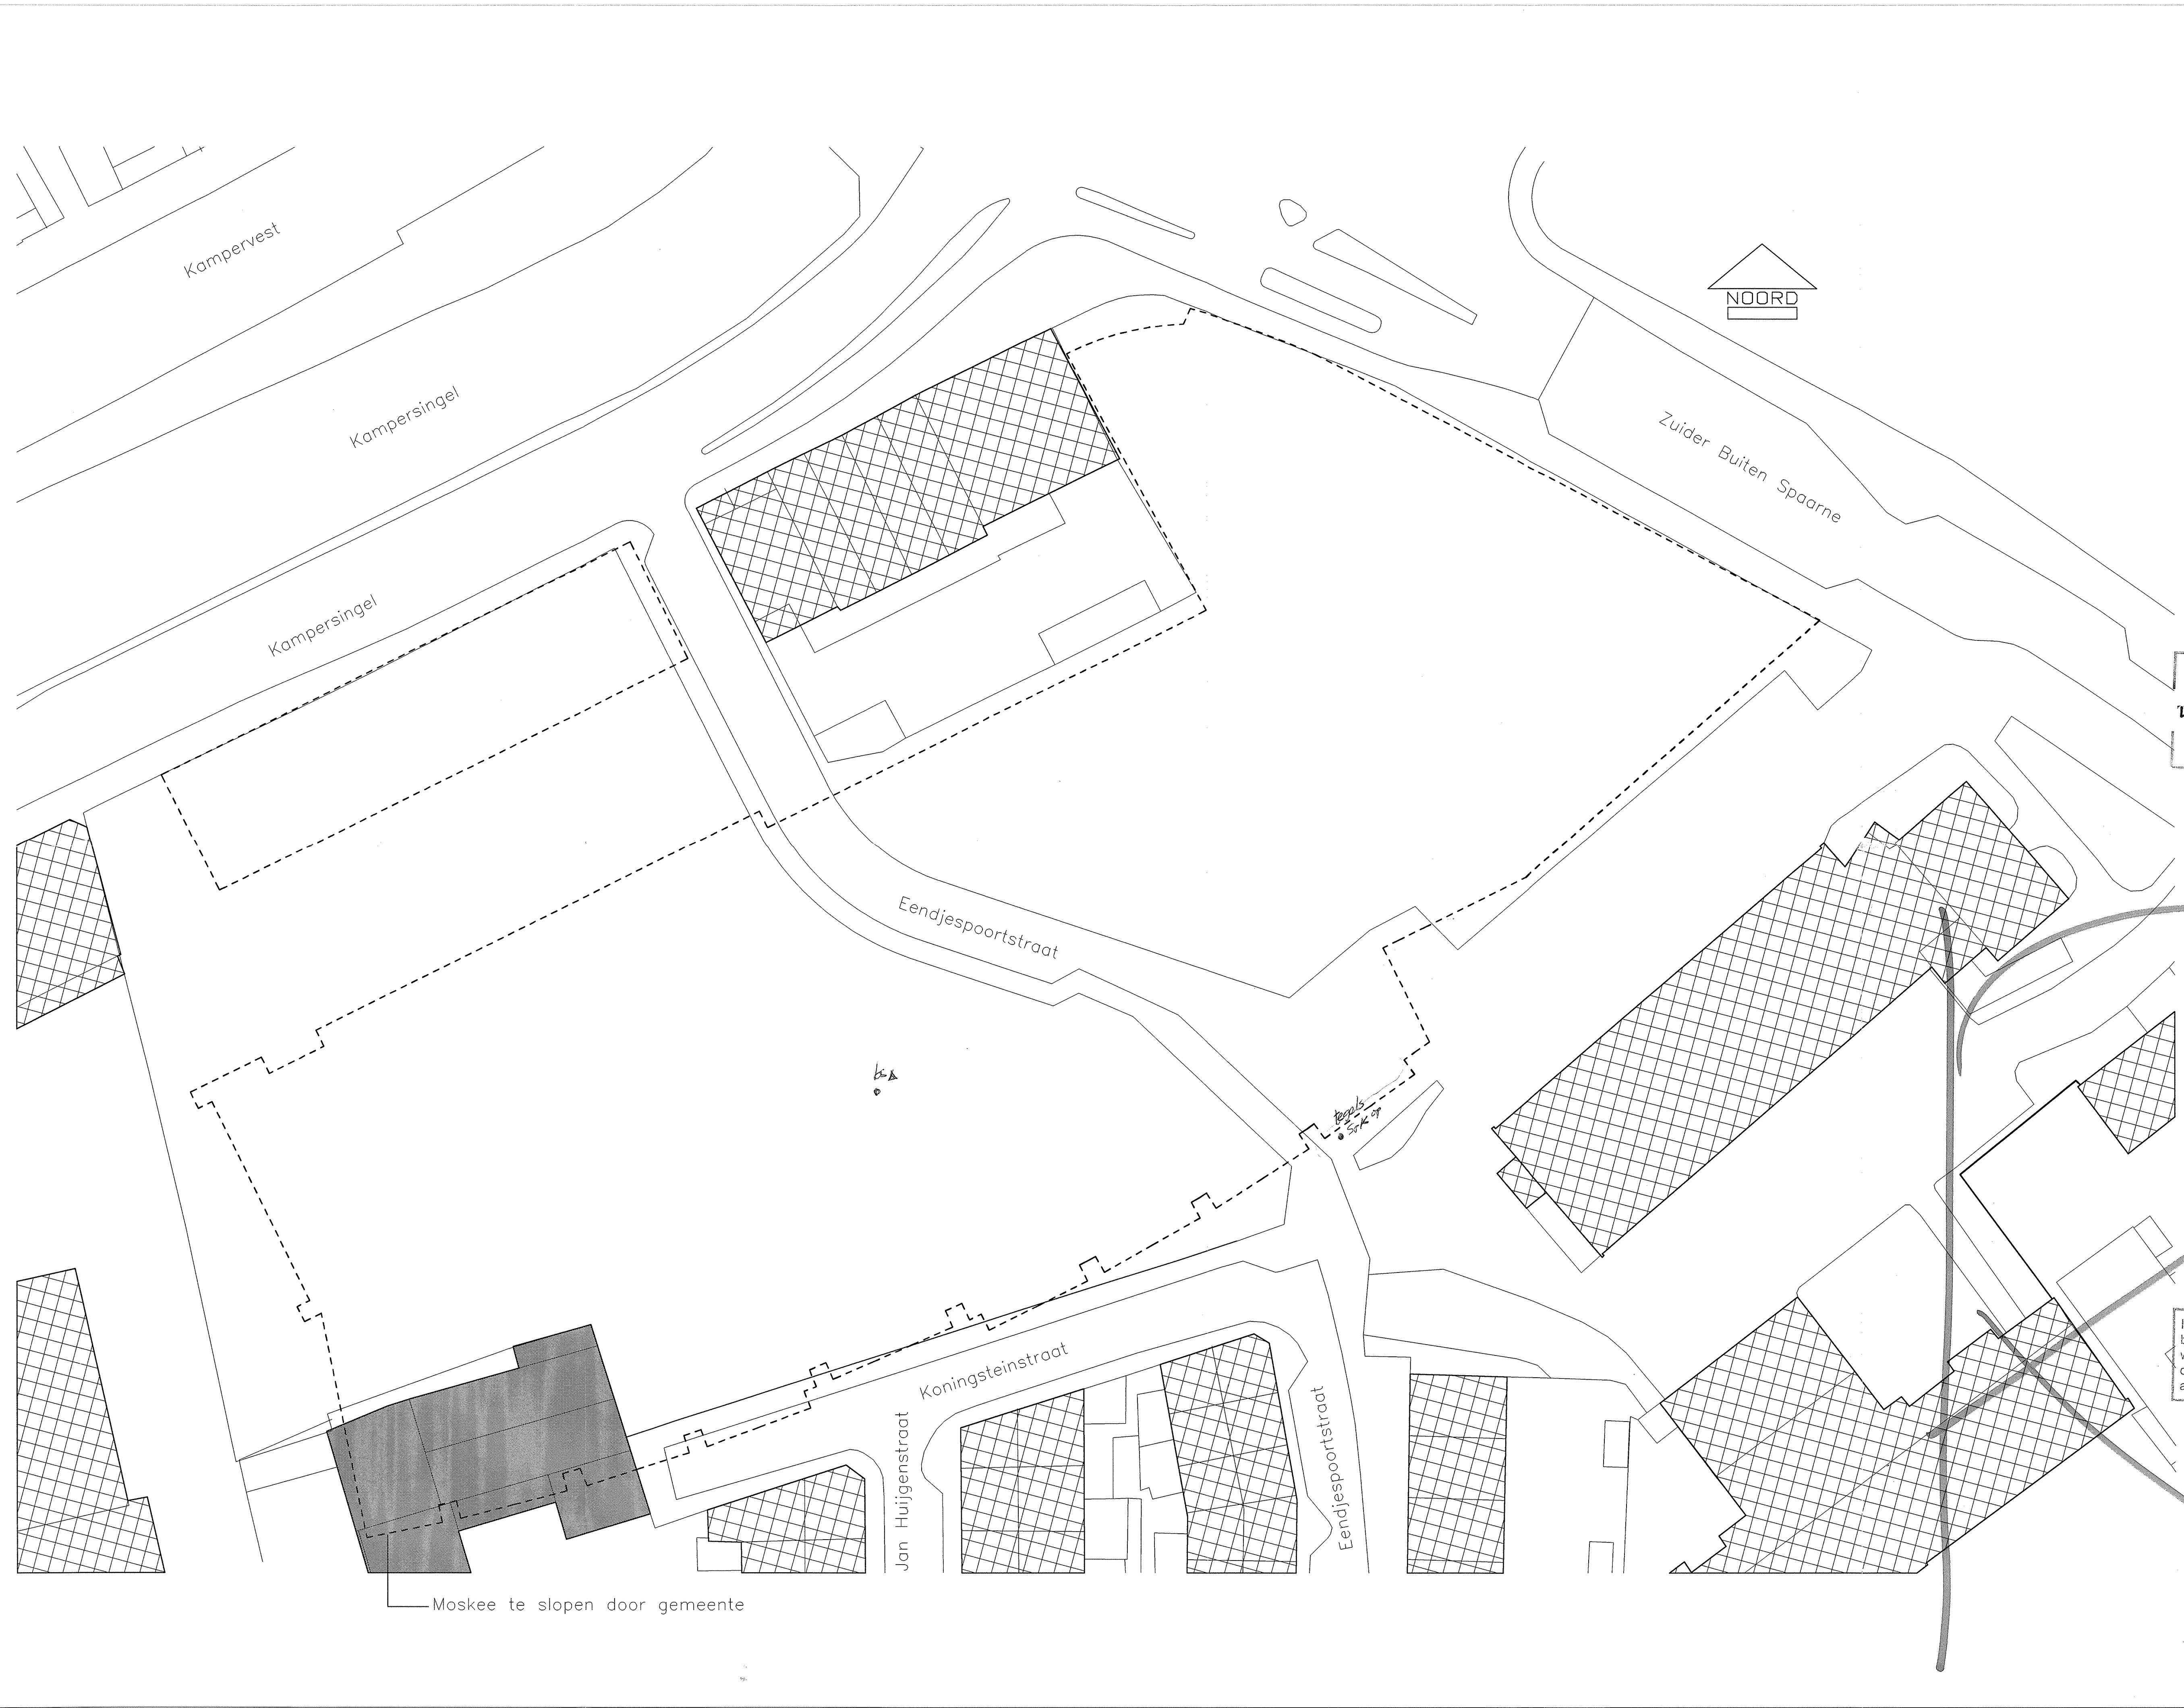

Moskee te slopen door gemeente

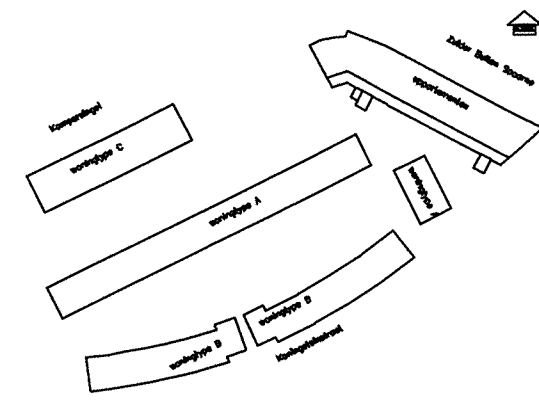

16 AUG. 2002
nr. 2002-2706
behoort bij besluit van
Gedeputeerde Staten van Noord-Holland

INGEKOMEN
25 SEP 2001 12.34 O.M.
a.d. Rijksbouwmeester
en Stadsvernieuwing

Behoort bij het besluit van
burgemeester en wethouders van Haarlem,
d.d. 11 SEP 2002
Het hoofd van het Stadsdeel Centrum, Zuid en West
Van de a.d. Ruimtelijke Ontwikkeling en Gradvormgeving
Mr. J.A.M. Dokter

Indien bij uitvoering blijkt, dat enig
bouwdeel gewijzigd of versterkt moet
worden, dient dit te geschieden in
overleg met, en tot genoegen van de
ambtenaar bouwtechniek.

----- terreingrens

PROJECT
EUROPAN HAARLEM

DRAWING
SITUATIE (BESTAAND)


STATUS
AANVRAAG
BOUWVERGUNNING

SCALE
1:250 @A1

DATE
28-06-01

DWG. No. 2010 (BA)1-001 rev.A

HIGGS YOUNG
ARCHITECTS
& URBAN DESIGNERS
53 BALCOMBE ST
LONDON NW1 6HD
TEL 020 7724 9395
FAX 020 7723 9942

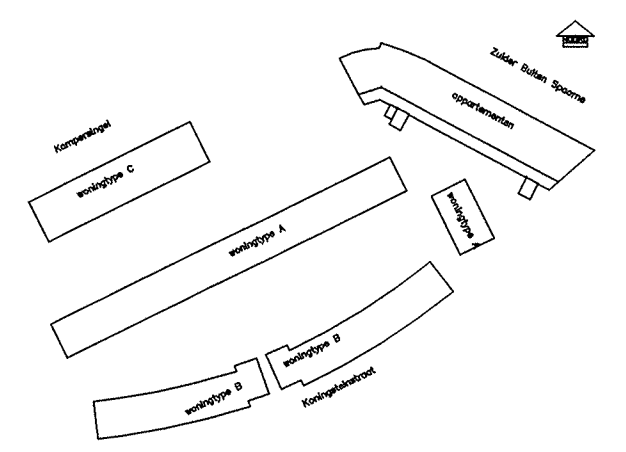

Stadsplanning en Ontwikkeling
 old. Fictitieve Ontwikkeling
 op Stadsvernieuwing

20 JAN 2002

INGEKOMEN

NR.

----- terreingrens

Positie en aantal brandkranen
 n.t.b. door brandweer Haarlem

PEIL PARKEERGARAGE
 V.L.P. = 2750 - P = 0.45 + NAP

PEIL SPAARNE APPARTEMENTEN
 V.L.P. = 0.00 + P = 3.2 + NAP

PEIL WONINGTYPE A
 V.L.P. = 0.00 + P = 3.2 + NAP

PEIL WONINGTYPE B
 V.L.P. = 0.00 + P = 1.5 + NAP

PEIL WONINGTYPE C
 V.L.P. = 0.00 + P = 0.6 + NAP

SECTOR 1: Nieuwe Ontwikkeling
 Ad. Ruimtelijke Ontwikkeling en Stadsvernieuwing

GEDEZWAAR
 HOOFD VAN HET STADSBEELT

Mr. J.A.M. Dokter

architectuurcentrale

PROJECT
 EUROPAN HAARLEM

DRAWING
 SITUATIE (NIEUW)

NIVO 0 (PARKEERGARAGE)

STATUS
 AANVR. BOUWVERG.

SCALE
 1:250 @A1

DATE
 28-06-01

DWG. NO.
 (BA)1-002

HIGGS YOUNG
 ARCHITECTS
 & URBAN DESIGNERS
 53 BALCOMBE ST
 LONDON NW1 6HD

TEL 020 7 724 9395
 FAX 020 7 723 9942

A ref. A
 B 01-10-02



INGEKOMEN
25 SEP 2001 12.94 0.1
afd. Planologie en stedenbouwkunde
en stedenbouwkunde

Behoort bij het besluit van
burgemeester en wethouders van Haarlem,
d.d. 11 SEP 2002
Het hoofd van het Stadsdeel Centrum, Zelf en Wv.
Van de afd. Ruimtelijke Ontwikkeling en Stedenbouw, afdeling

mr. J.A.M. Dekker

Positie en aantal brandkranen
n.t.b. door brandweer Haarlem

PEIL SPAARNE APPARTEMENTEN
V.L.P. = 0.00 + P = 3.2 + NAP
PEIL WONINGTYPE A
V.L.P. = 0.00 + P = 3.2 + NAP
PEIL WONINGTYPE B
V.L.P. = 0.00 + P = 1.5 + NAP
PEIL WONINGTYPE C
V.L.P. = 0.00 + P = 0.6 + NAP

PROJECT
EUROPAN HAARLEM
DRAWING
SITUATIE (NIEUW)
NIVO 1 (TUNNIVO)
STATUS
AANVRAAG
BOUWVERGUNNING
SCALE
1:250 @A1
DATE
28-06-01
DWG. NO.
2010 (BA)1-003 rev. A

HIGGS YOUNG
ARCHITECTS
& URBAN DESIGNERS
53 BALCOMBE ST
LONDON NW1 6HD
TEL 020 7 724 9395
FAX 020 7 723 9942

RENYOOI

- [illegible]


4

PROJECT
EUROPEAN HAARLEM

DRAWING
OVERZICHTSPLATTEGROND
NIVO 0 (2750-P)

STATUS AANVR. BOUWVERG.

SCALE 1:100 **0A1**

DATE 28-06-01

DWG. NO. 2010 (BA)2-001


HIGGS YOUNG

ARCHITECTS
& URBAN DESIGNERS

53 BALCOMBE ST
LONDON NW1 6HD

TEL 020 7724 9365
FAX 020 7723 9842

B. 20-03-02

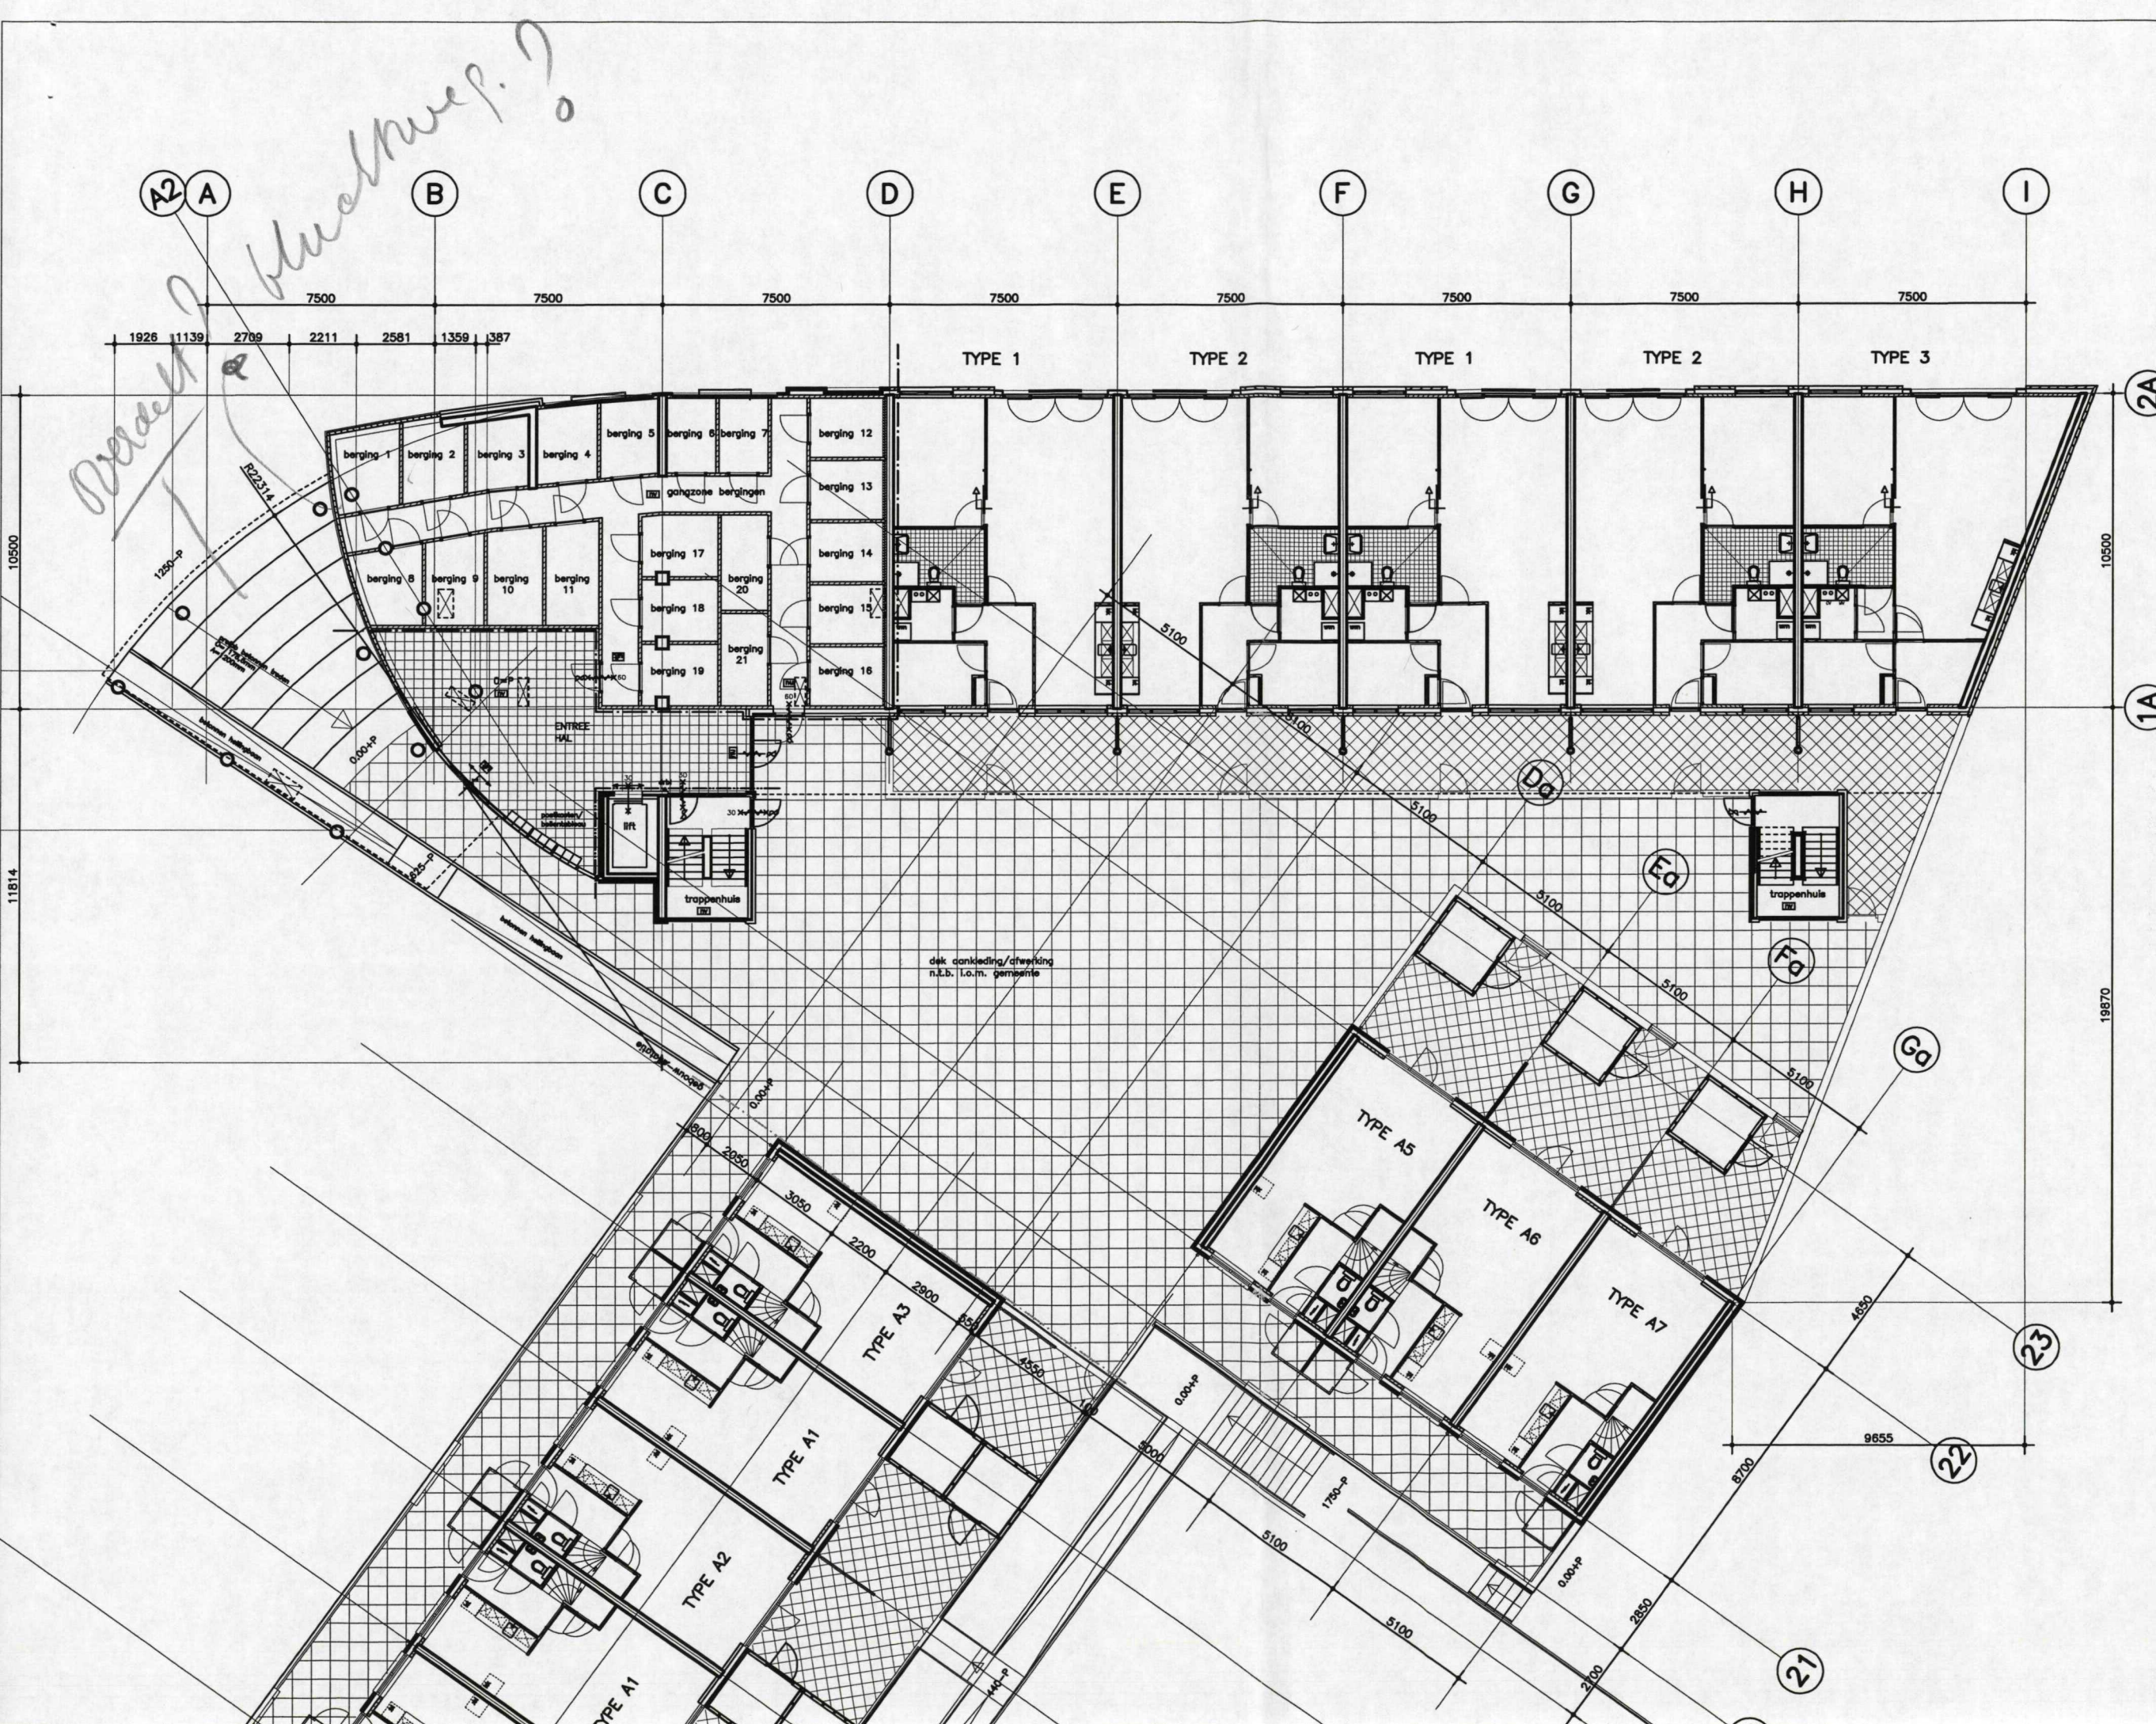

- RENVOL**
- gebouwen omtreklijnen
 - gebouwen, die 70-100cm
 - gebouwen, die 100-150cm
 - gebouwen, die 150-200cm
 - gebouwen, die 200-250cm

PROJECT
EUROPEAN HAARLEM

DRAWING
OVERZICHTSPATTEGROND
SPAARNE APPARTEMENTEN
NIVO 1 (0.00+P)

STATUS
AANVR. BOUWVERG.


SCALE
1:100 @A1

DATE
28-06-01

DWG. NO.
2010 (BA)2-002

HIGGS YOUNG
ARCHITECTS
& URBAN DESIGNERS
53 BALCOMBE ST
LONDON NW1 6HD
TEL 020 7 724 8385
FAX 020 7 723 9942

A. 20-03-02
B.

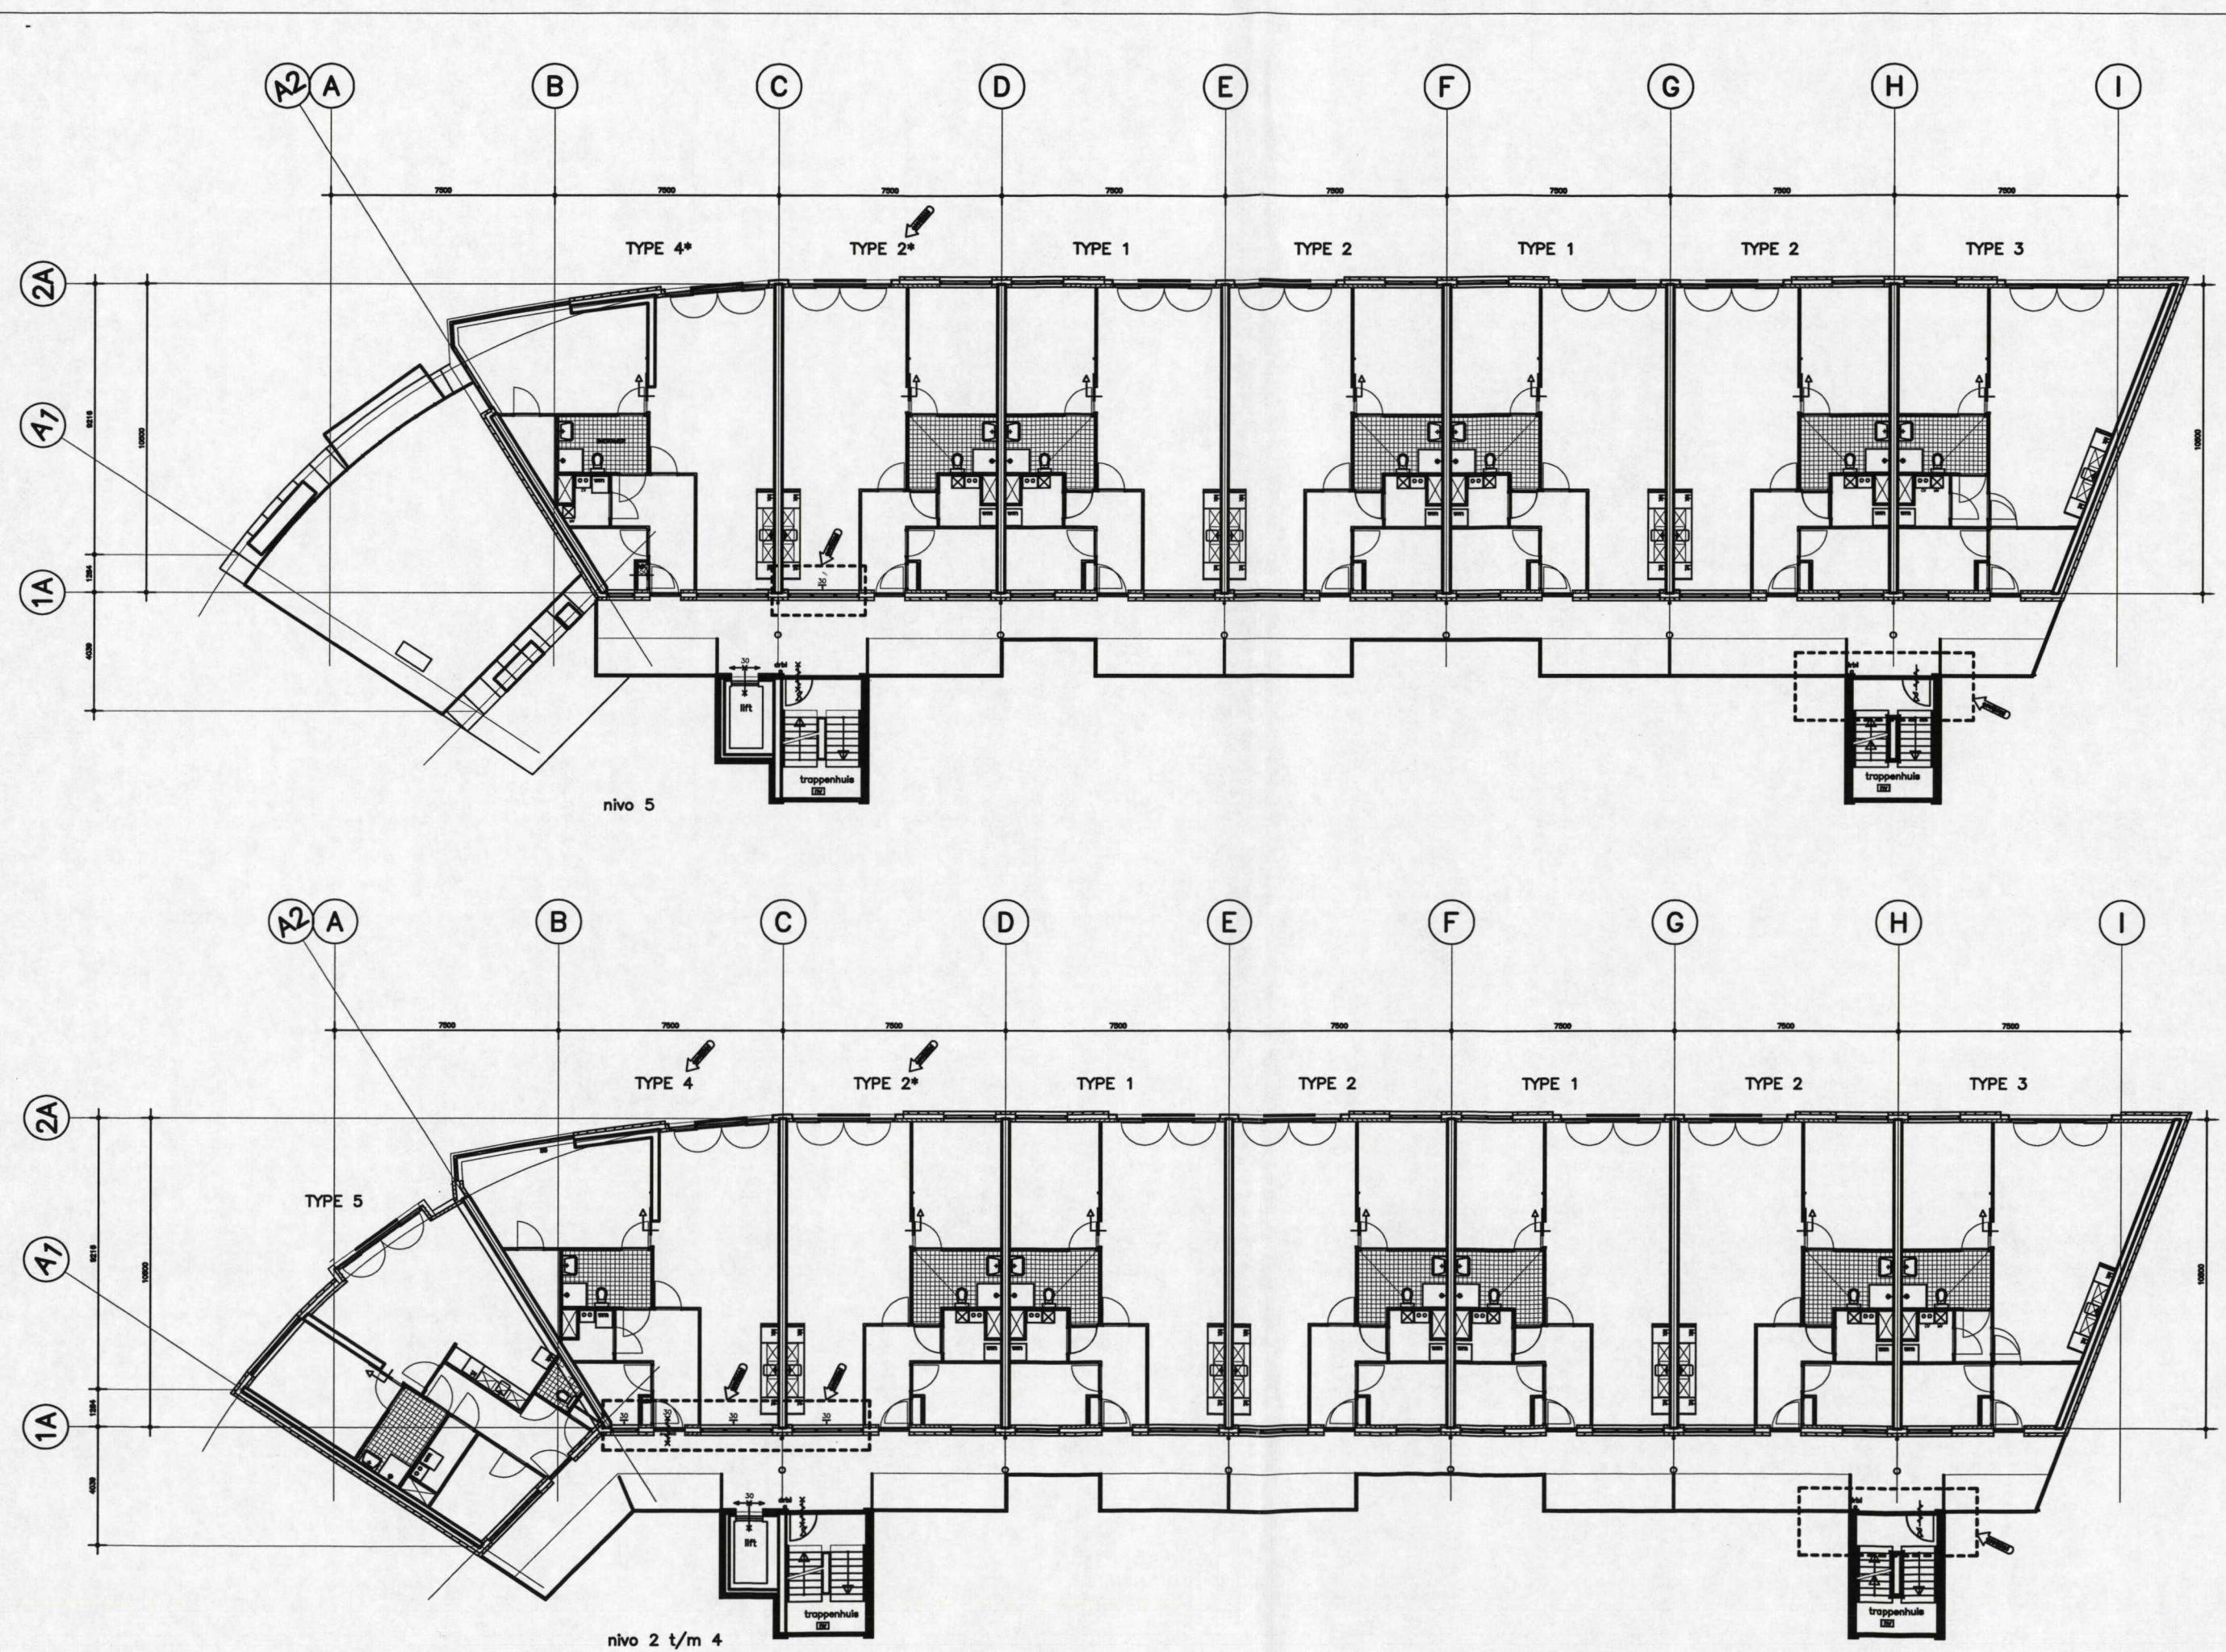

RENVOL

- buitenste vloerplaat

6

PROJECT: **EUROPAN HAARLEM**

DRAWING: **OVERZICHTSPLATEAUSCHAKEL, APPARTEMENTEN NIVO 2 - 4 EN NIVO 5**

STATUS: **AANVR. BOUWVERG.**




SCALE: **1:100 @A1**

DATE: **28-06-01**

DWG. NO.: **2010 (BA)2-003**

HIGGS YOUNG
ARCHITECTS
& URBAN DESIGNERS
53 BALCOMBE ST
LONDON NW1 6HD
TEL 020 7 724 9395
FAX 020 7 723 9942

A. 20-03-02
B.

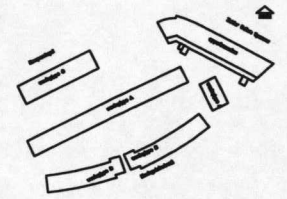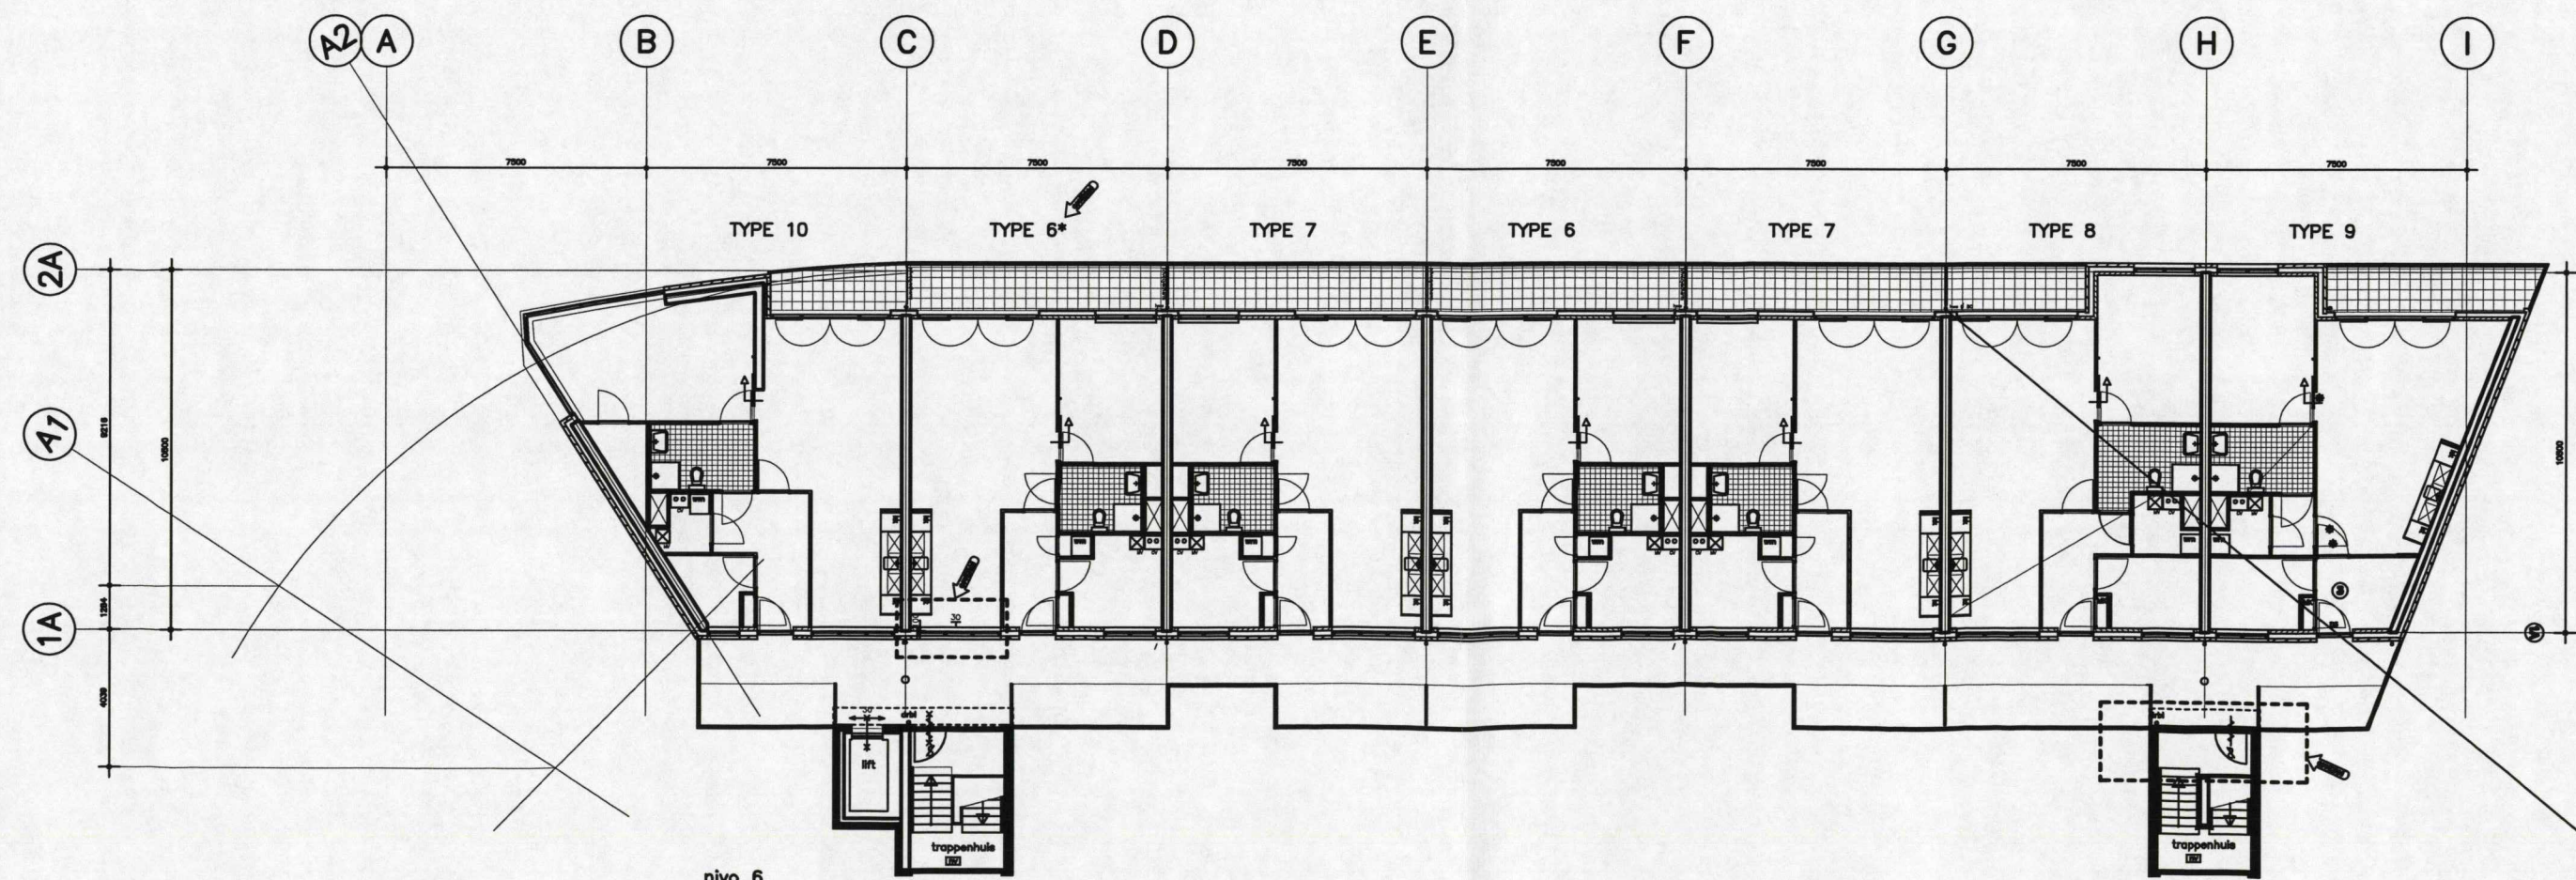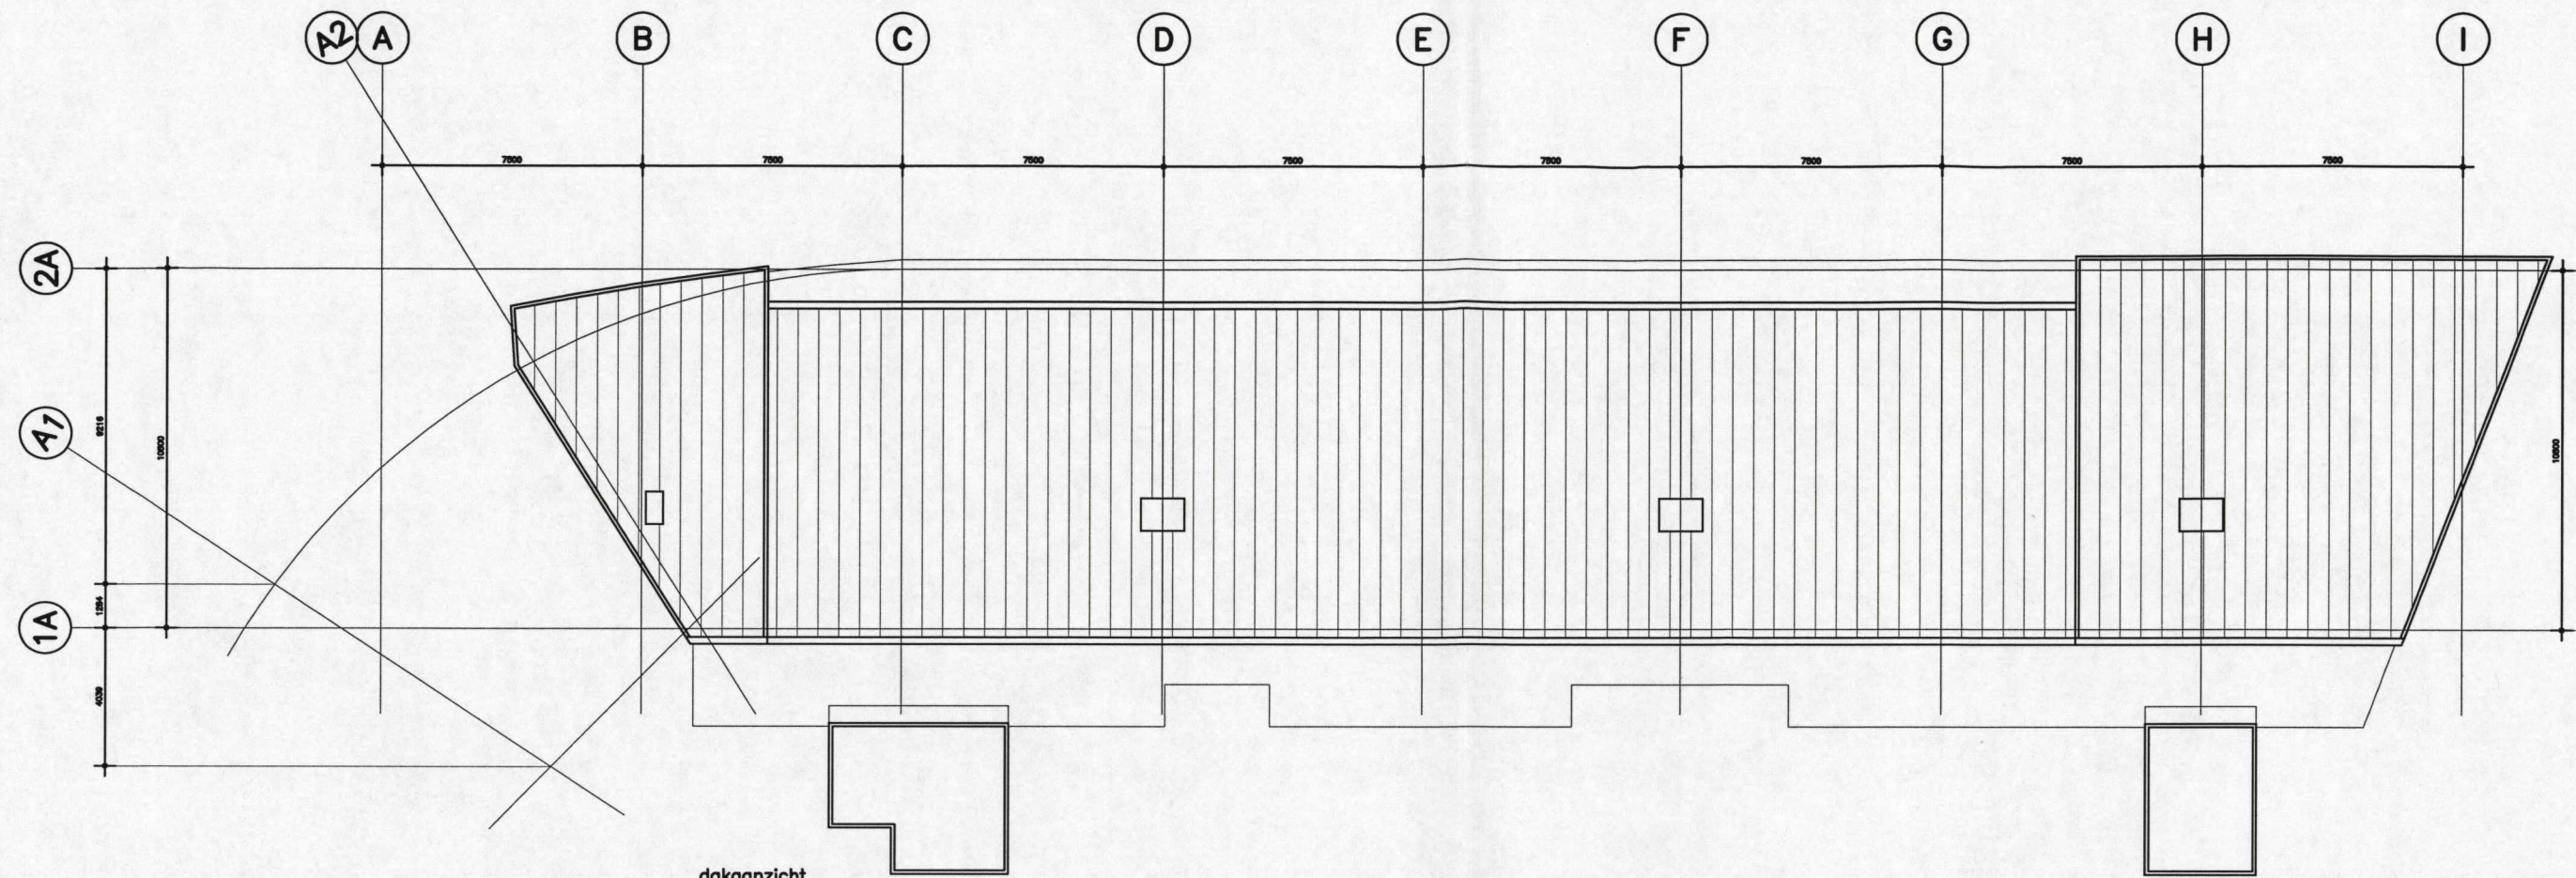

- RENOVO!**
- buitenwanden met dakpannen
 - binnenwanden, afb. 70-100mm
 - vloer constructie
 - gevel constructie / buiten gevelconstructie
 - dakconstructie
 - dakpannen

PROJECT
EUROPAN HAARLEM

DRAWING
OVERZICHTSPLATTEGROND
SPAARNE APARTEMENTEN
NIVO 6 EN DAKAANZICHT

STATUS
AANVR. BOUWVERG.


SCALE
1:100 @A1

DATE
28-06-01


DWG. NO.
2010 (BA)2-004

HIGGS YOUNG
ARCHITECTS
& URBAN DESIGNERS
53 BALCOMBE ST
LONDON NW1 6HD
TEL 020 7 724 9395
FAX 020 7 723 9942

20-03-02

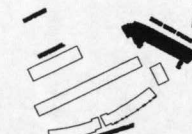

A B C D E F G H I

 

PROJECT

DRAWING

STATUS **AMVR. BOUWVERG.**




SCALE **1:100 BA1**

DATE **28-08-01**

DWG. NO. **2010 (BA)4-002**

HIGGS YOUNG

HIGGS YOUNG
ARCHITECTS
& URBAN DESIGNERS
53 BALCOMBE ST
LONDON W11 6HD
TEL 020 7 724 6386
FAX 020 7 723 9942

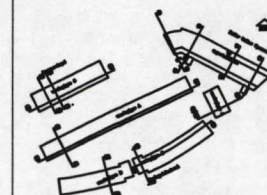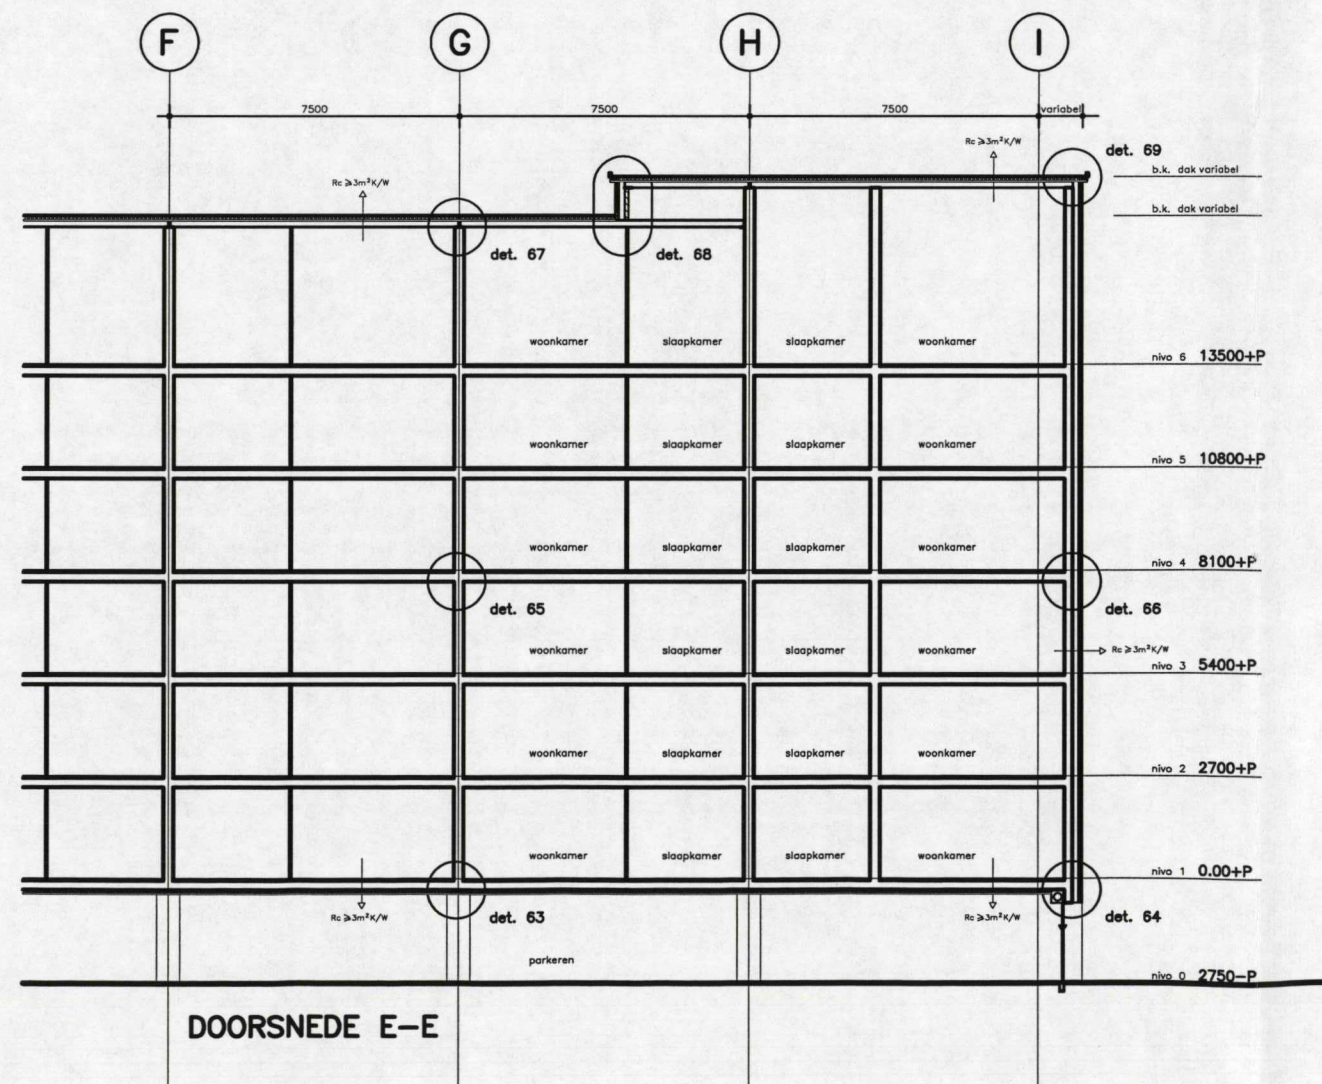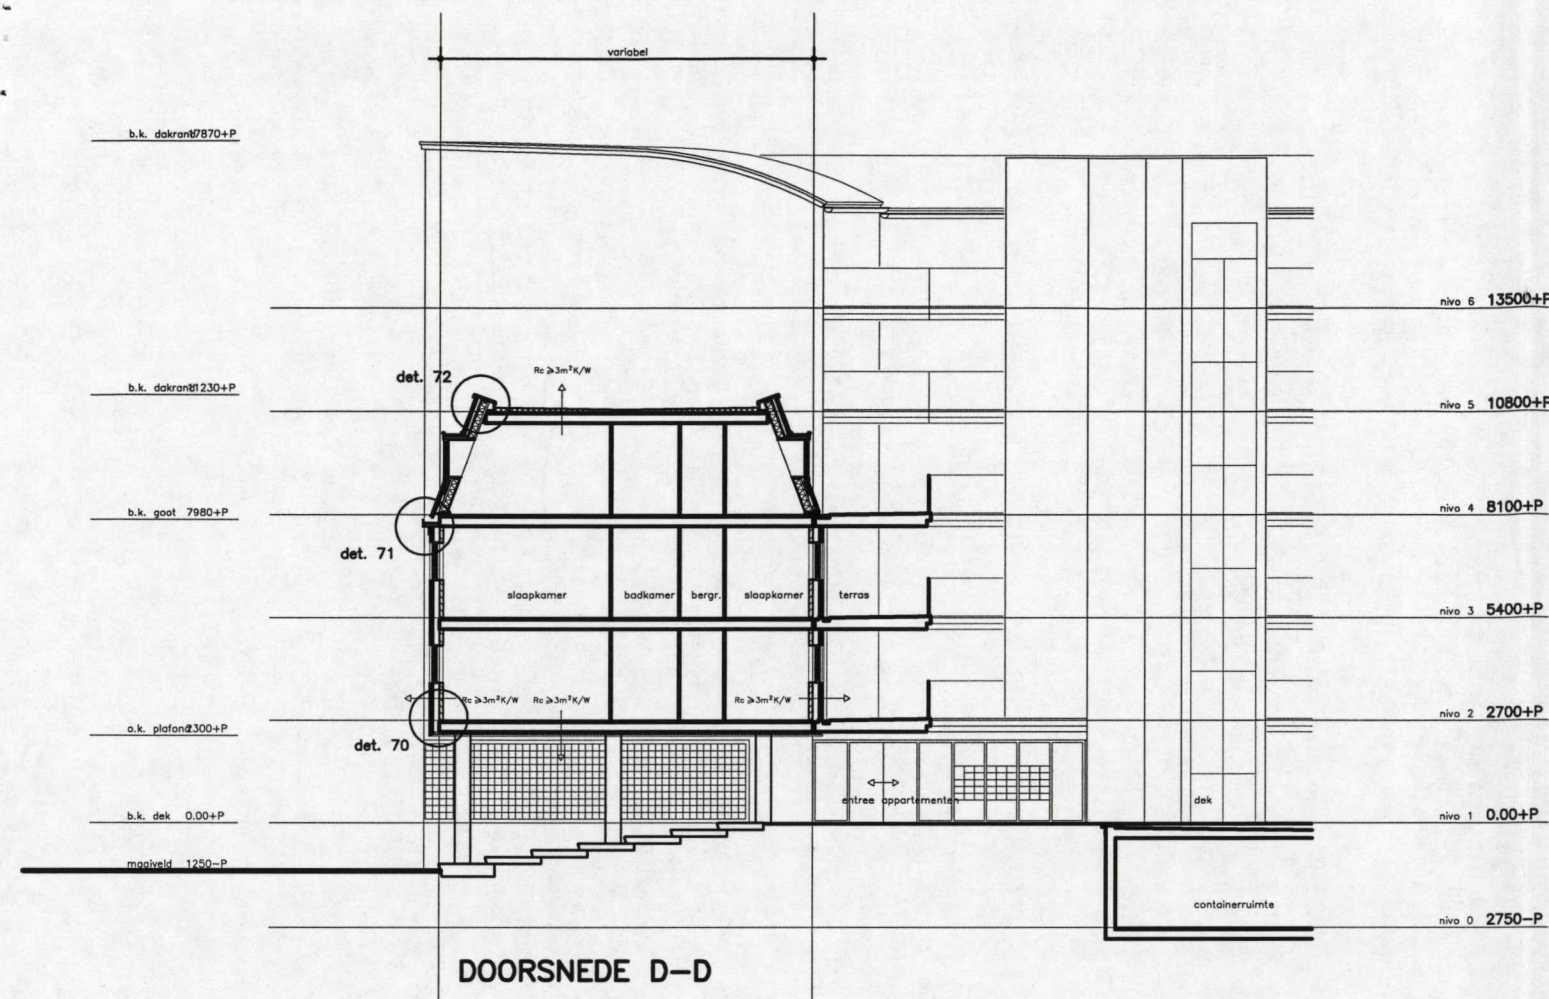

LEGENDA

100 Spouwmuur buiten - 100 mm
101 Spouwmuur binnen - 100 mm
102 Spouwmuur daks - 100 mm
103 Spouwmuur daks - 100 mm
V.L.P. = 0.00+P = 3.2+N.A.P.

PROJECT
EUROPAN HAARLEM

DRAWING
SPAARNE APPARTEMENTEN
DOORSNEDE D-D, E-E

STATUS
AANVRAAG
BOUWGUNNING

SCALE
1:100 0A1

DATE
28-06-01


DWG. NO.
HYA 2010 (BA)3-002

HIGGS YOUNG
ARCHITECTS
& URBAN DESIGNERS
53 BALCOMBE ST
LONDON NW1 6HD
TEL 020 7 724 9395
FAX 020 7 723 9942



13-11-2002

accord Brandweer

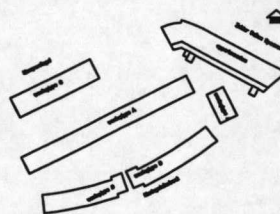

----- terreingrens

Positie en aantal brandkranen
n.t.b. door brandweer Haarlem

PEIL PARKEERGARAGE
V.L.P. = 2750 - P = 0.45 + N.A.P.
PEIL SPAARNE APPARTEMENTEN
V.L.P. = 0.00 + P = 3.2 + N.A.P.
PEIL WONINGTYPE A
V.L.P. = 0.00 + P = 3.2 + N.A.P.
PEIL WONINGTYPE B
V.L.P. = 0.00 + P = 1.5 + N.A.P.
PEIL WONINGTYPE C
V.L.P. = 0.00 + P = 0.6 + N.A.P.

2

PROJECT
EUROPAN HAARLEM

DRAWING
SITUATIE (NIEUW)
NIVO 0 (PARKEERGARAGE)

STATUS AANVR. BOUWVERG.

SCALE 1:250 @A1

DATE 28-06-01

DWG. NO. (BA)1-002

HIGGS YOUNG

ARCHITECTS

& URMEN DESIGNERS

53 BALCOMBE ST


LONDON NW1 6HD

TEL 020 7 724 8386

FAX 020 7 723 9942

A ref. A

B 01-10-02

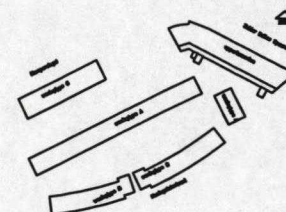

----- terreingrens

Positie en aantal brandkranen
n.t.b. door brandweer Haarlem

PEIL SPAARNE APPARTEMENTEN
V.L.P. = 0.00 + P = 3.2 + NAP
PEIL WONINGTYPE A
V.L.P. = 0.00 + P = 3.2 + NAP
PEIL WONINGTYPE B
V.L.P. = 0.00 + P = 1.5 + NAP
PEIL WONINGTYPE C
V.L.P. = 0.00 + P = 0.6 + NAP

3

PROJECT
EUROPAN HAARLEM

DRAWING
SITUATIE(NIEUW)
NIVO 1 (TUINNIVO)

STATUS
AANVR. BOUWVERG



SCALE
1:250 @A1



DATE
28-06-01


DWG. NO.
(BA)1-003



HIGGS YOUNG
& URBAN DESIGNERS
53 BALCOMBE ST
LONDON NW1 6HD
TEL 020 7 724 8385
FAX 020 7 723 9942

A ref. A
B 01-10-02

 
 


 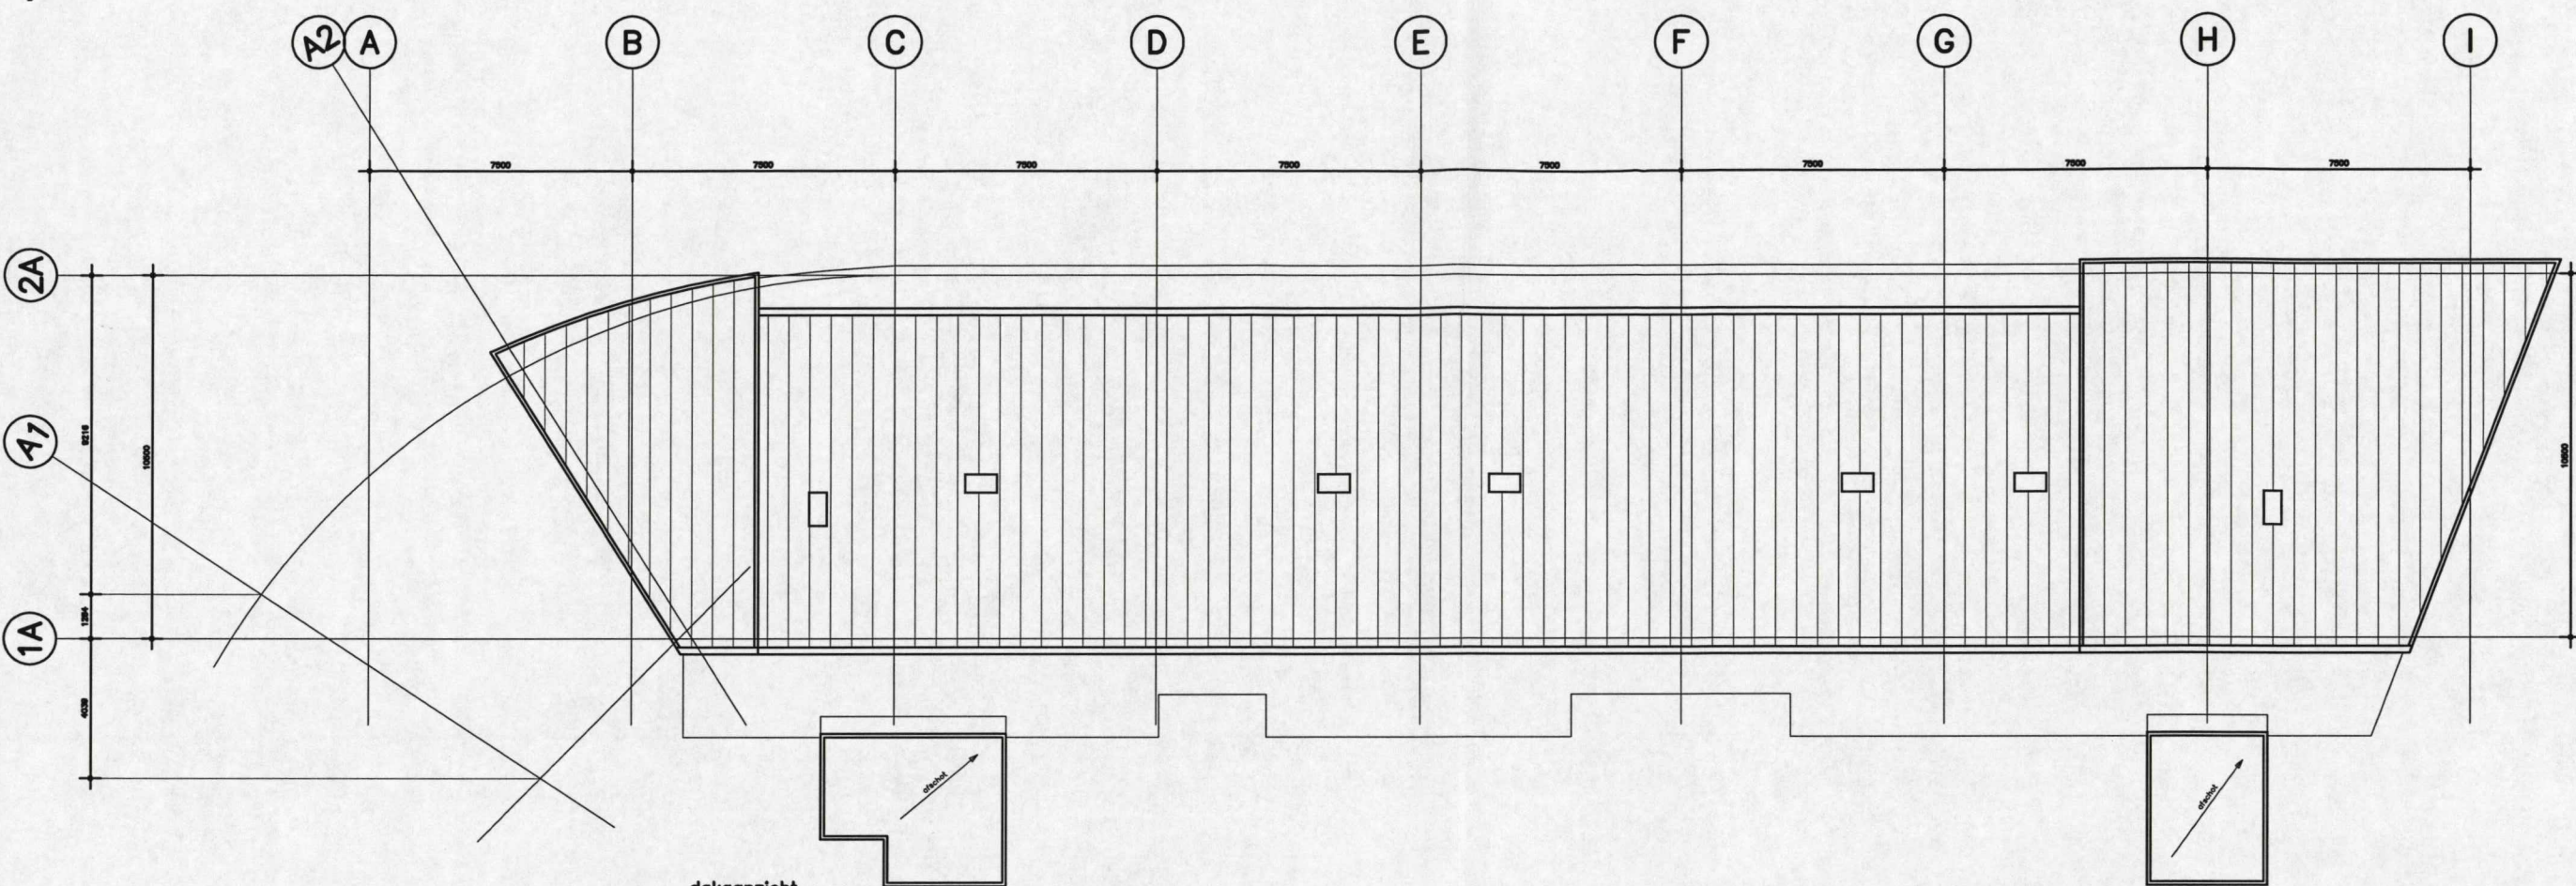

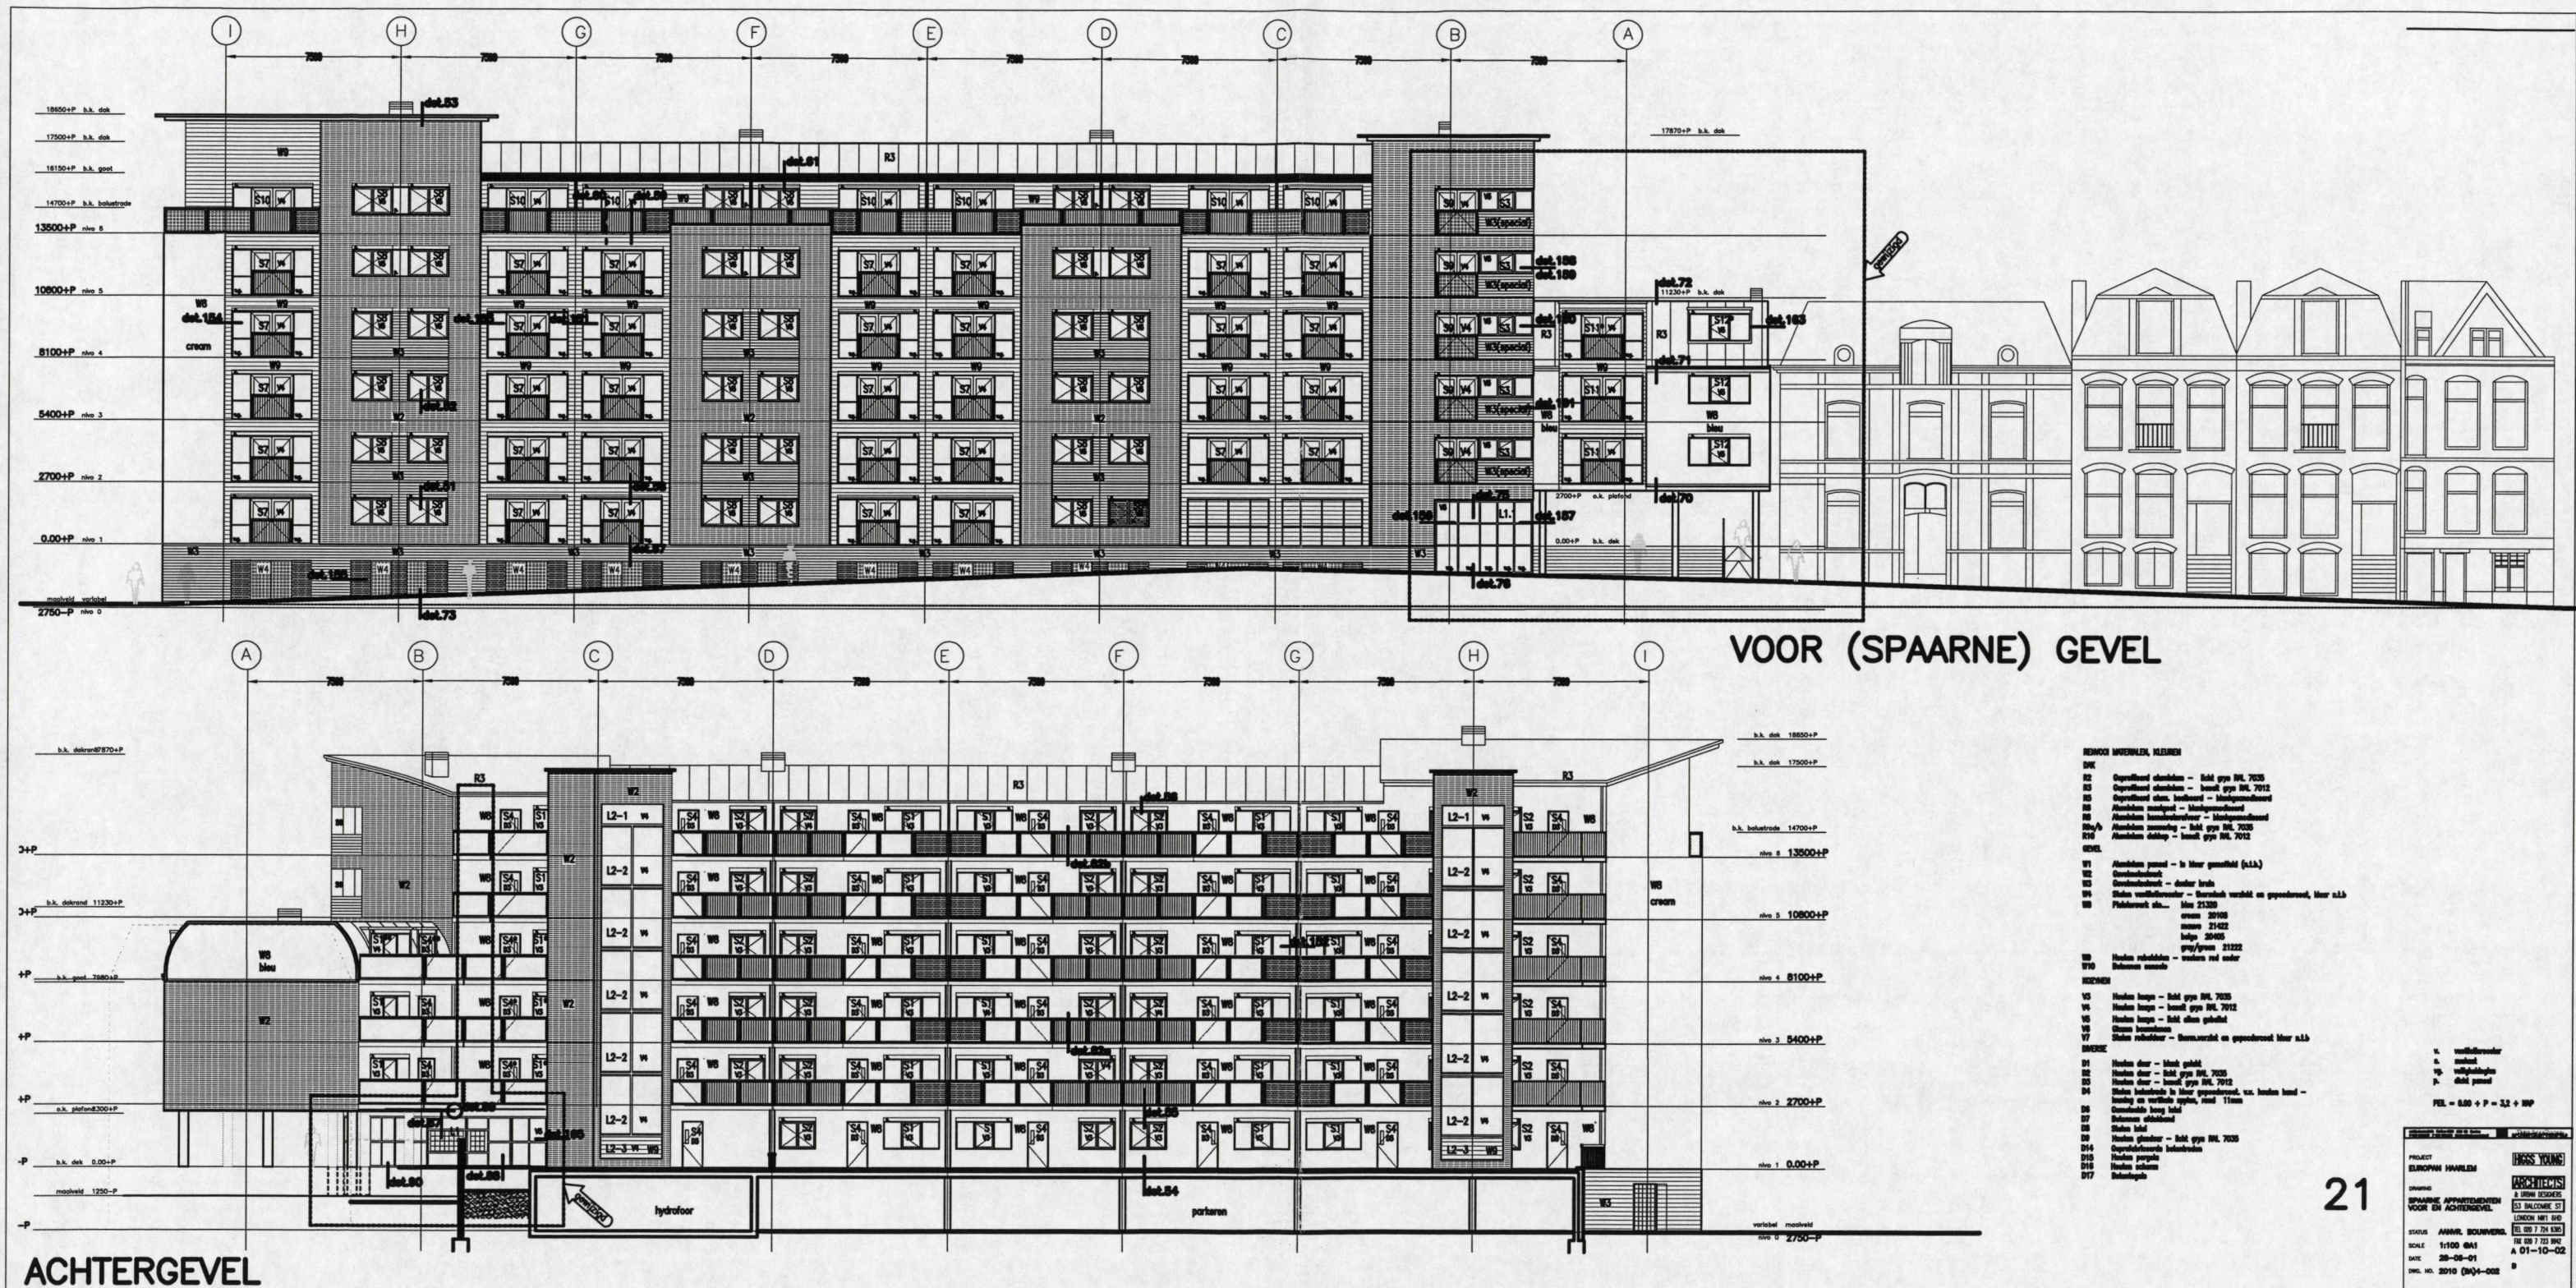

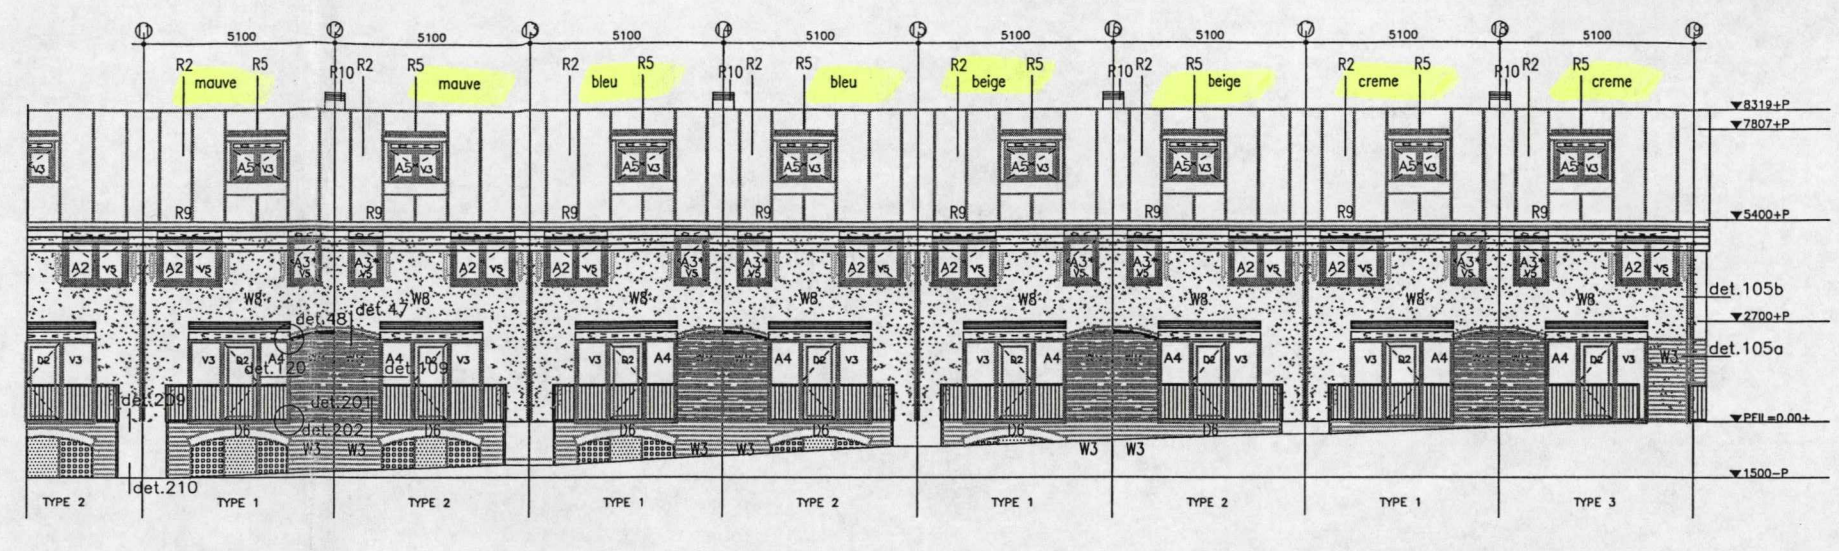
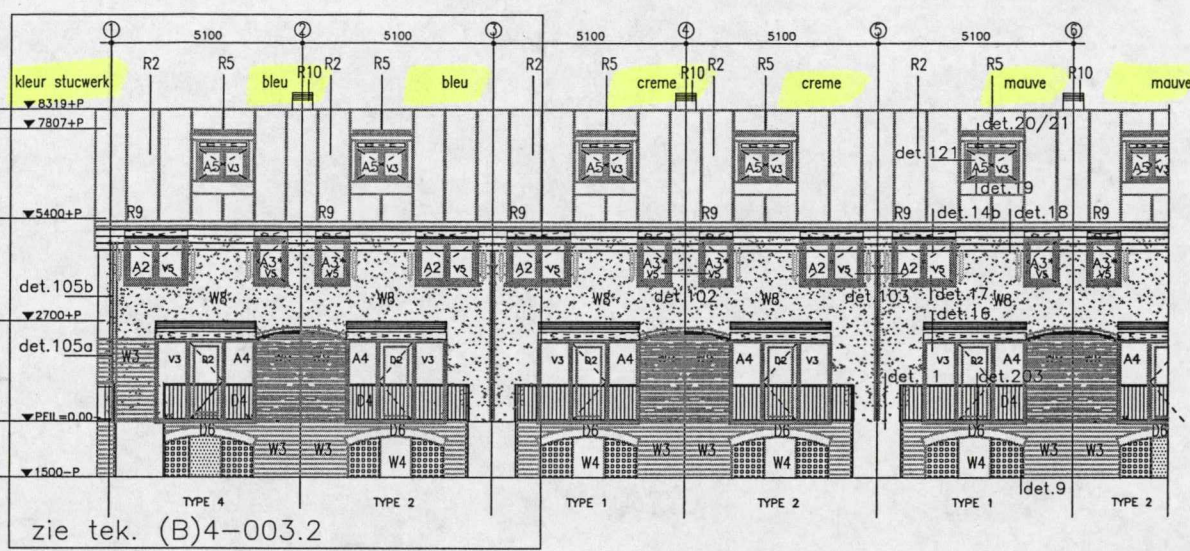


ACHTERGEVEL

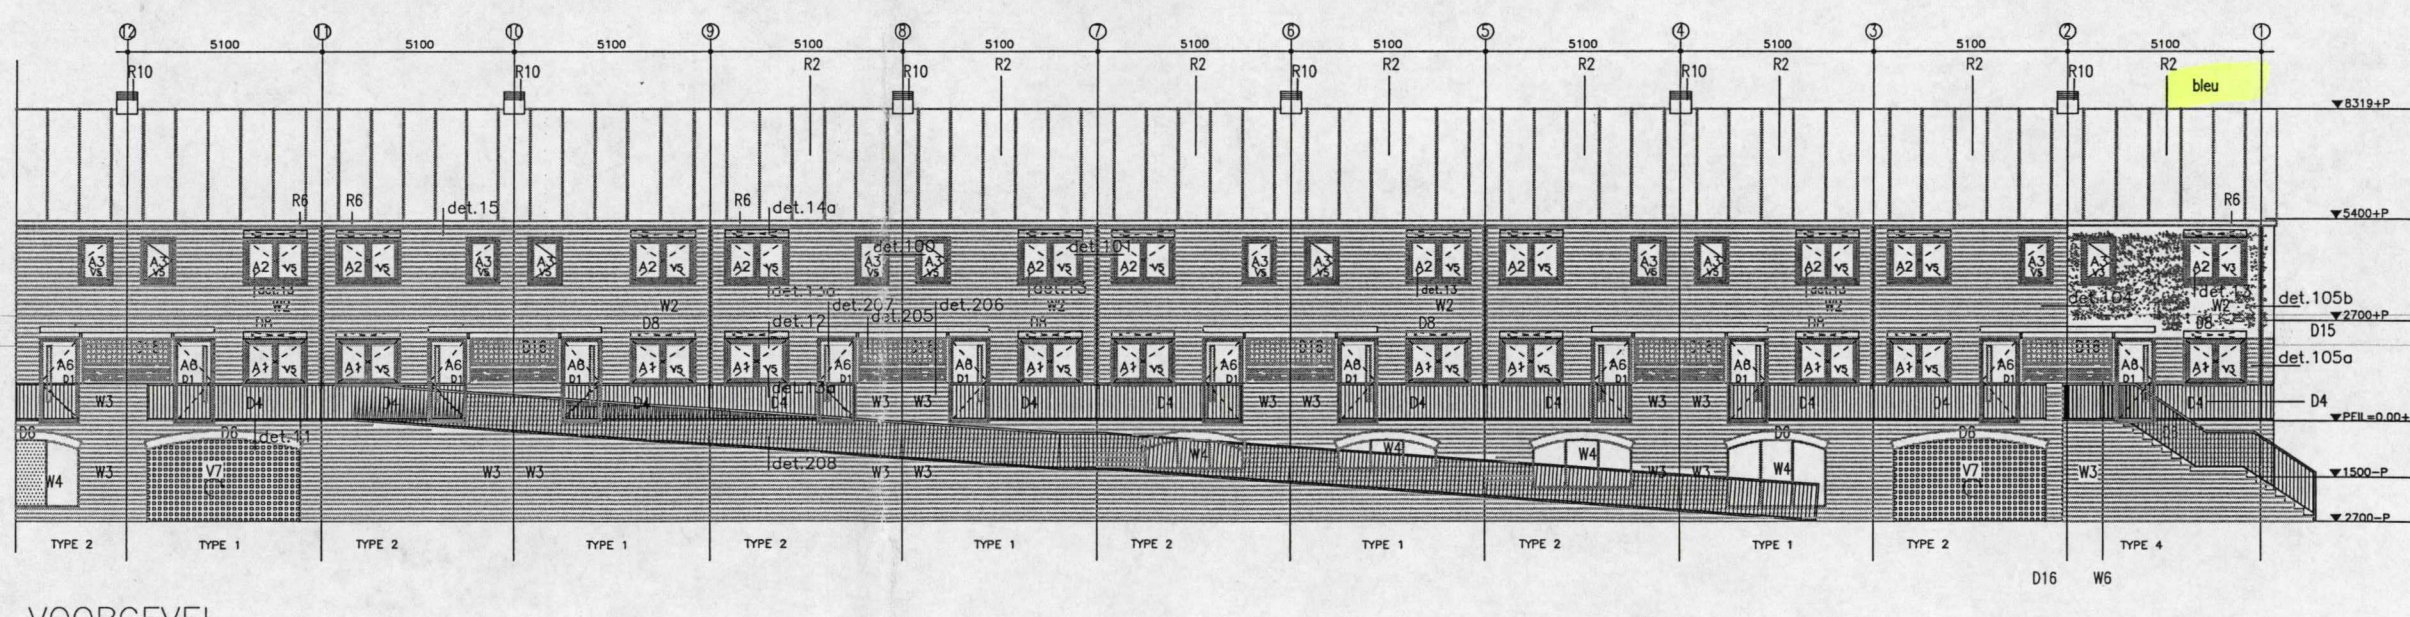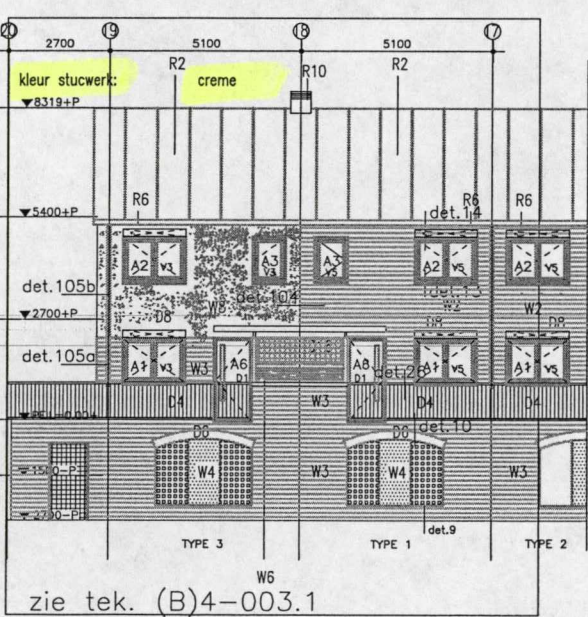

VOORGEVEL

- | | |
|----------------------------|---|
| REWOOL MATERIALEN, KLEUREN | |
| DAK | |
| R2 | Geprofileerd aluminium – licht grys RAL 7035 |
| R3 | Geprofileerd aluminium – basalt grys RAL 7012 |
| R5 | Geprofileerd alum. – blankgeanodiseerd |
| R6 | Aluminium mastloop – blankgeanodiseerd |
| R8 | Aluminium harneswaterafvoer – blankgeanodiseerd |
| R9a/b | Aluminium zonnering – licht grys RAL 7035 |
| R10 | Aluminium dakkap – basalt grys RAL 7012 |
| GEVEL | |
| W1 | Aluminium paneel – in kleur gemoffeld (n.t.b.) |
| W2 | Gewelwetswerk |
| W3 | Gewelwetswerk – donker bruin |
| W4 | Stalen ventilatierooster – thermisch verzinkt en gepoedercoet, kleur n.t.b. |
| W8 | Plasterwerk sla.... |
| | bleu 21320 |
| | cream 20108 |
| | mouvie 21422 |
| | beige 20405 |
| | gry/green 21222 |
| W9 | Houten rabotdelen – western red cedar |
| W10 | Betonnen console |
| KOZYEN | |
| V3 | Houten kozyn – licht grys RAL 7035 |
| V4 | Houten kozyn – basalt grys RAL 7012 |
| V5 | Houten kozyn – licht eiken gebelst |
| V6 | Glazen bouwstenen |
| V7 | Stalen rolhekdeur – therm.verzinkt en gepoedercoet kleur n.t.b. |
| DIVERSE | |
| D1 | Houten deur – blank gelakt |
| D2 | Houten deur – licht grys RAL 7035 |
| D3 | Houten deur – basalt grys RAL 7012 |
| D4 | Stalen balustrade in kleur gepoedercoet, v.v. houten hand – keuning en vertikale spijlen, rond 11mm |
| D6 | Gemetseld boog loten |
| D7 | Betonnen afdekband |
| D8 | Stalen loten |
| D9 | Houten glasdeur – licht grys RAL 7035 |
| D10 | Geprefabriceerde betonreizen |
| D15 | Houten pergola |
| D16 | Houten scherm |
| D17 | Betontegels |

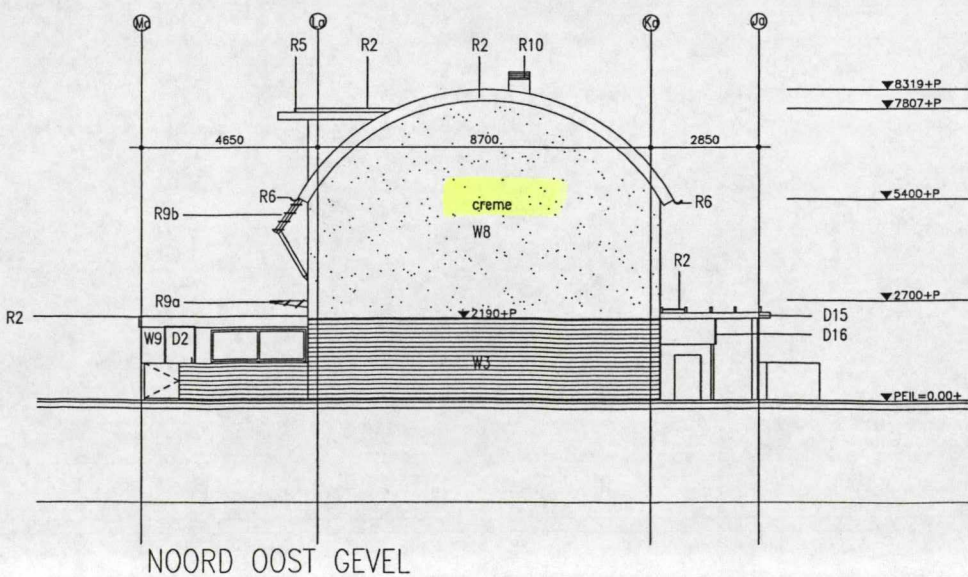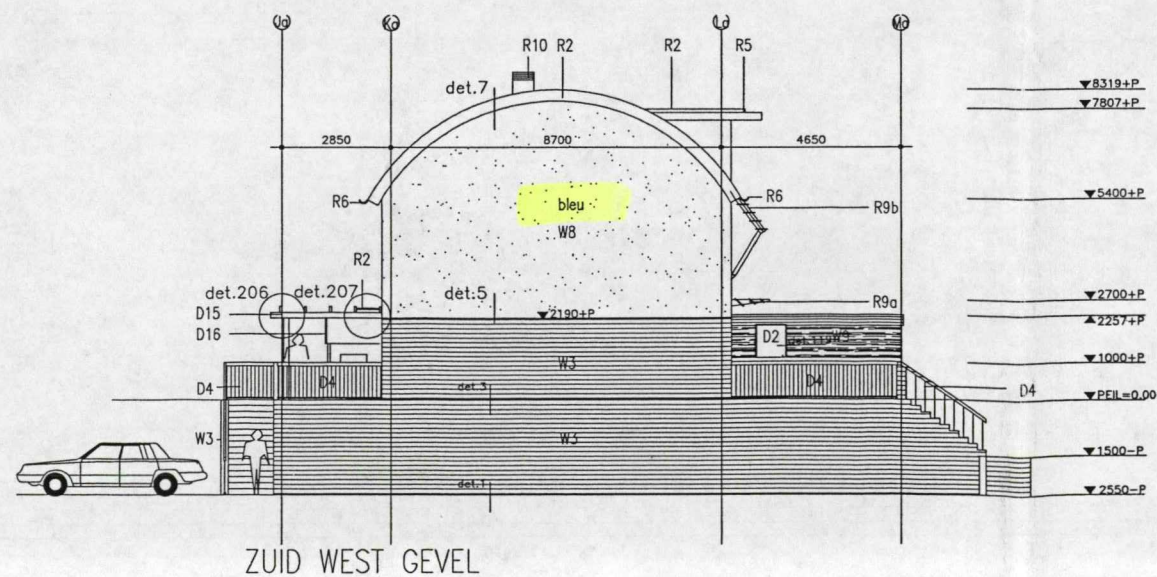

v. ventilatierooster
s. suskast
v.g veiligheidsglas
p. dicht paneel

$$PEIL = 0.00 + P = 3.2 + NAP$$

PROJECT
EUROPAN HAARLEM

DRAWING

GEVELAANZICHTEN

WONINGTYPE A

STATUS	BESTEKTEKE
--------	------------

SCALE 1:100 OA1

DATE 07-12-01

DWG. NO. (B)4-003

IGGS YOUNG

ARCHITECTS


3 BALCOMBE ST

1 020 7724 9395

01-03-03



VOOR (SPAARNE) GEVEL

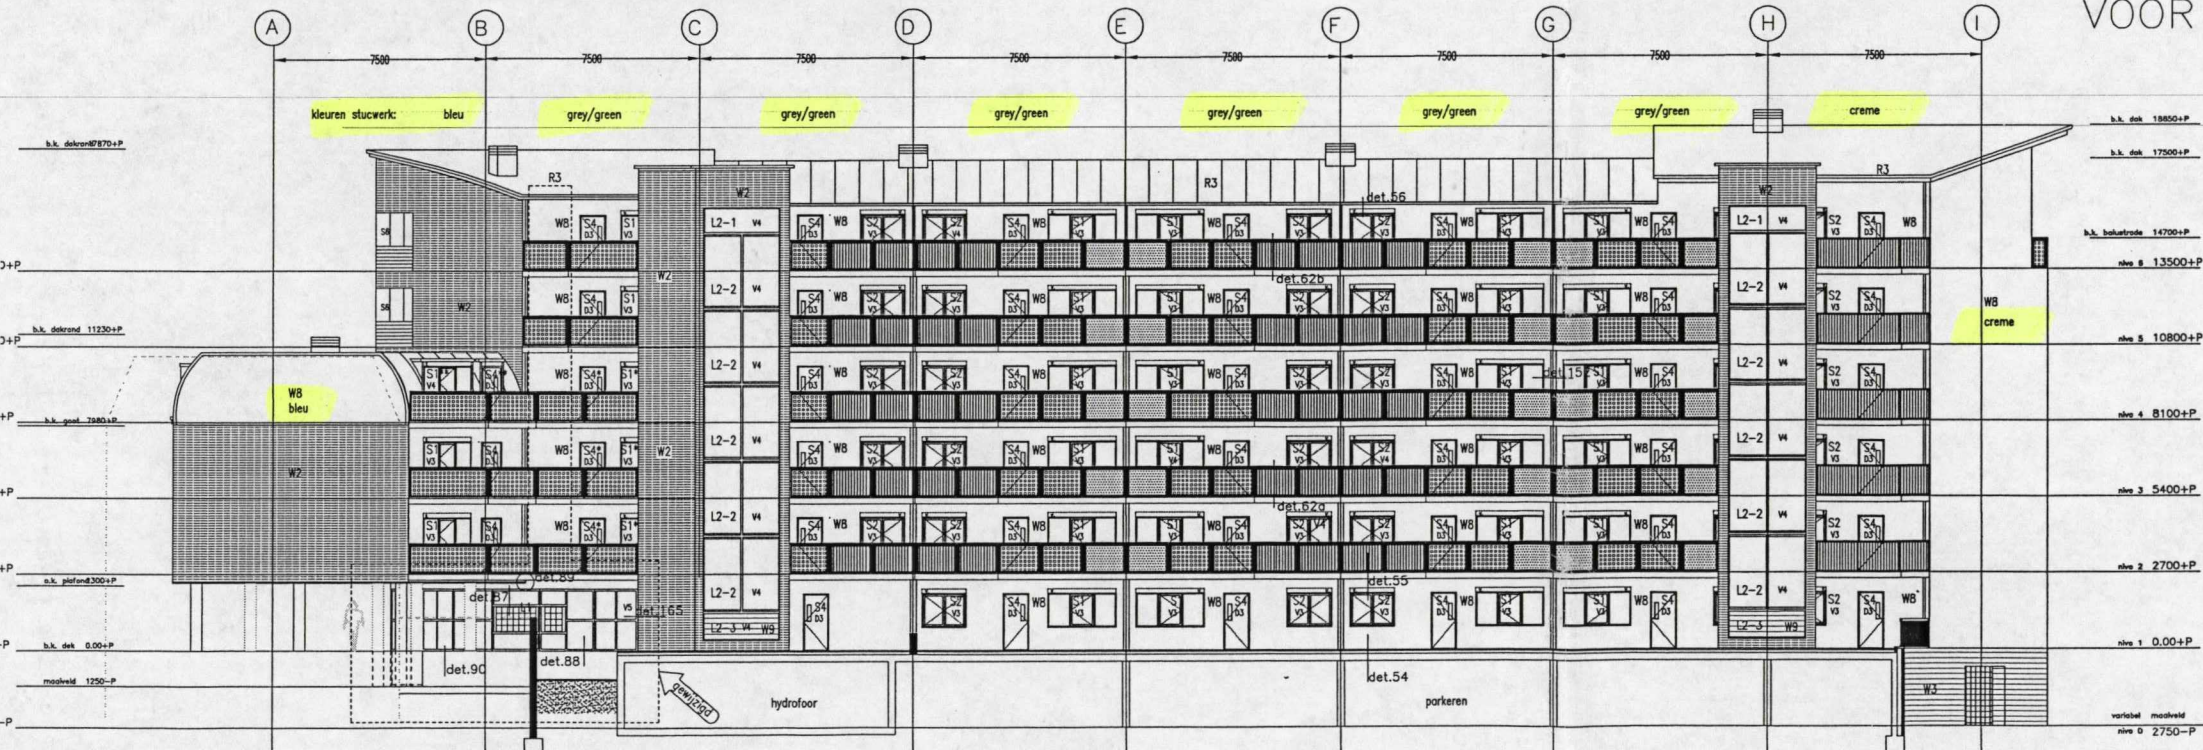


ACHTERGEVEL

- RODWOOL MATERIALEN, KLEUREN**
- DAK
 - R2 Geprofileerd aluminium - licht grijs RAL 7035
 - R3 Geprofileerd aluminium - basalt grijs RAL 7012
 - R5 Geprofileerd aluminium - blankgeoxideerd
 - R6 Aluminium maatpool - blankgeoxideerd
 - R8 Aluminium horizontaalrooster - blankgeoxideerd
 - R10 Aluminium zwenkroep - licht grijs RAL 7035
 - R11 Aluminium daklap - basalt grijs RAL 7012
- GEVEL**
- W1 Aluminium paneel - in kleur gemiddeld (s.l.b.)
 - W2 Geveltraliepaneel
 - W3 Geveltraliepaneel - donker bruin
 - W4 Stalen ventilatierooster - thermisch verzinkt en gepoedercoat, kleur s.l.b.
 - W5 Plasterwerk s.l.b.
 - W6 Houten raafstalen - wester red cedar
 - W10 Betonnen console
- KOZZEN**
- V3 Houten kozijn - licht grijs RAL 7035
 - V4 Houten kozijn - basalt grijs RAL 7012
 - V5 Houten kozijn - licht elken gebolst
 - V6 Glasen bouwenissen
 - V7 Stalen raafstalen - thermisch verzinkt en gepoedercoat, kleur s.l.b.
- DEURSE**
- D1 Houten deur - blok gelakt
 - D2 Houten deur - licht grijs RAL 7035
 - D3 Houten deur - basalt grijs RAL 7012
 - D4 Stalen raafstalen in kleur gepoedercoat, v.k. houten hand - leuning en verticale spijlen, rond 11mm
 - D5 Gemetselde boog lokaal
 - D6 Betonnen raafstalen
 - D8 Stalen lokaal
 - D9 Houten glasdeur - licht grijs RAL 7035
 - D14 Geprofileerd aluminium - licht grijs
 - D15 Houten paneel
 - D16 Houten scherm
 - D17 Betonplaat


v. ventilatierooster
 s. stuk
 v.s. ventilatieglas
 p. dicht paneel
 PEL = 0.00 + P = 3.2 + MW

PROJECT
 EUROPEAN HAARLEM
 SPAAKNE APPARTEMENTEN
 VOOR EN ACHTERGEVEL
 STATUS: AANVR. BOUWVERG.
 SCALE: 1:100 @A1
 DATE: 28-08-01
 DWG. NO. 2010 (BA)4-002

IRENE YOUNG
 ARCHITECTS
 8 IRM SCHEER
 53 BULOORNEN ST.
 LONDON W1T 6DE
 TEL 020 7 721 030
 FAX 020 7 721 042
 A 01-10-02

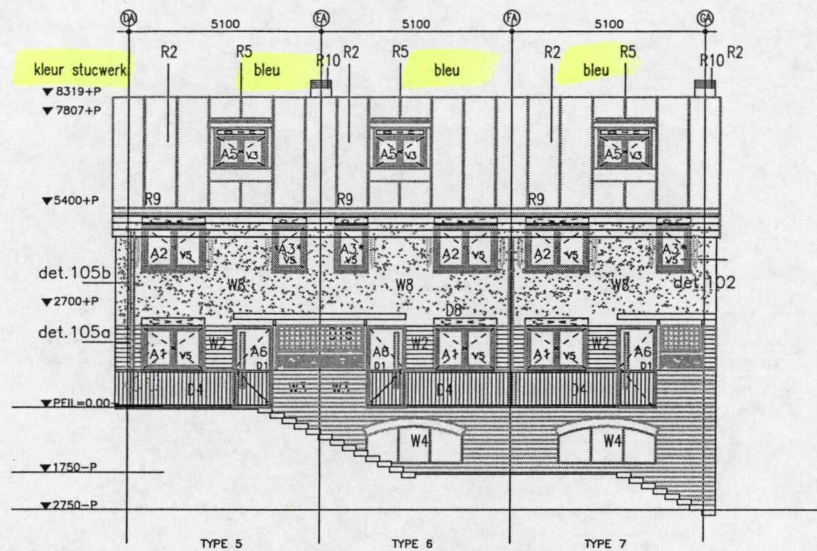


VOORGEVEL

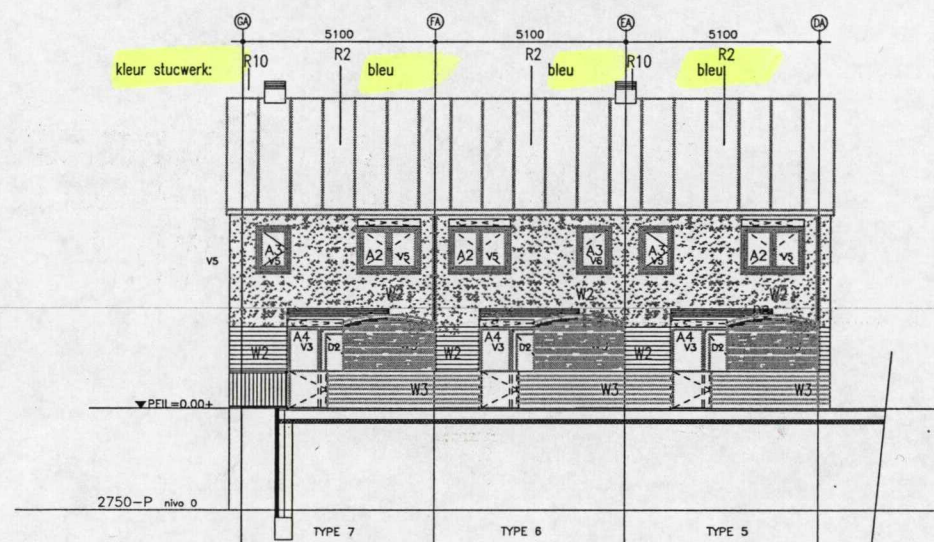

ACHTERGEVEL

RENOVOI MATERIALEN, KLEUREN

- DAK
- R2 Geprofileerd aluminium - licht grys RAL 7035
- R3 Geprofileerd aluminium - basalt grys RAL 7012
- R5 Geprofileerd alum. boelboord - blankgeanodiseerd
- R6 Aluminium mastgoot - blankgeanodiseerd
- R8 Aluminium hemelwaterafvoer - blankgeanodiseerd
- R9a/b Aluminium zonwering - licht grys RAL 7035
- R10 Aluminium daklap - basalt grys RAL 7012
- GEVEL
- W1 Aluminium paneel - in kleur gemoffeld (n.t.b.)
- W2 Gevelmetselwerk
- W3 Gevelmetselwerk - donker bruin
- W4 Stalen ventilatierooster - thermisch verzinkt en gepoedercoat, kleur n.t.b.
- W8 Pleisterwerk sto... bleu 21320
- cream 20108
- mauve 21422
- beige 20405
- grey/green 21222
- W9 Houten rabatdelen - western red cedar
- W10 Betonnen console
- KOZYEN
- V3 Houten kozyn - licht grys RAL 7035
- V4 Houten kozyn - basalt grys RAL 7012
- V5 Houten kozyn - licht eiken gebelst
- V6 Glazen bouwestenen
- V7 Stalen rolhekdeur - therm.verzinkt en gepoedercoat kleur n.t.b.
- DIVERSE
- D1 Houten deur - blank gelakt
- D2 Houten deur - licht grys RAL 7035
- D3 Houten deur - basalt grys RAL 7012
- D4 Stalen balustrade in kleur gepoedercoat, v.v. houten hand - leuning en verticale spijlen, rond 11mm
- D6 Gemetselde boog latei
- D7 Betonnen afdekbord
- D8 Stalen latei
- D9 Houten glasdeur - licht grys RAL 7035
- D14 Geprefabriceerde betontrreden
- D15 Houten pergola
- D16 Houten scherm
- D17 Betontegels

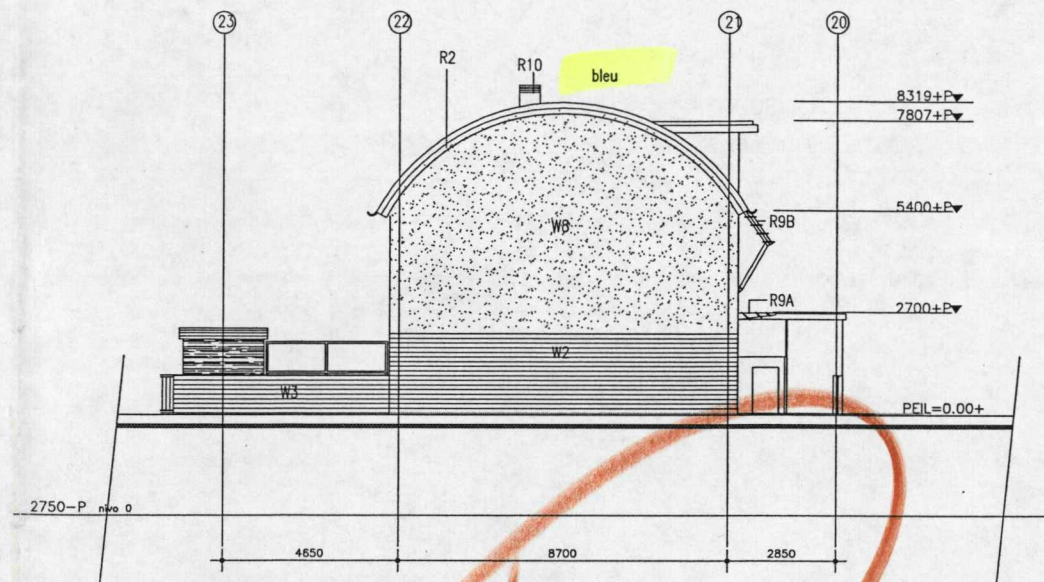

NOORD WEST GEVEL

Sector Stedelijke Ontwikkeling
afd. Ruimtelijke Ontwikkeling
en Stadsvernieuwing

20 JAN 2002

INGEKOMEN

NR.

SECTOR STEDELIJKE ONTWIKKELING
Afd. Ruimtelijke Ontwikkeling en Stadsvernieuwing

GEEN BEZWAAR
HOOFD VAN HET STADSDEEL

mr. J.A.M. Dekker



v. ventilatierooster
s. suskost
v.g. veiligheidsglas
p. dicht paneel

PEIL = 0.00 + P = 3.2 + NAP



23-01-03

COMMISSIE
Secretaris
AKKOORD
WELSTAND EN MONUMENTEN

PROJECT
EUROPAN HAARLEM
DRAWING
CEVELAANZICHTEN
WONINGTYPE A
STRAMEN DA - GA
STATUS
BESTEKTEKENING
SCALE
1:100 @A1
DATE
07-12-01
DWG. NO.
(B)4-001
HIGGS YOUNG
ARCHITECTS
& URBAN DESIGNERS
53 BALCOMBE ST
LONDON NW1 6HD
TEL 020 7724 9395
FAX 020 7723 9942
A 01-03-02
B

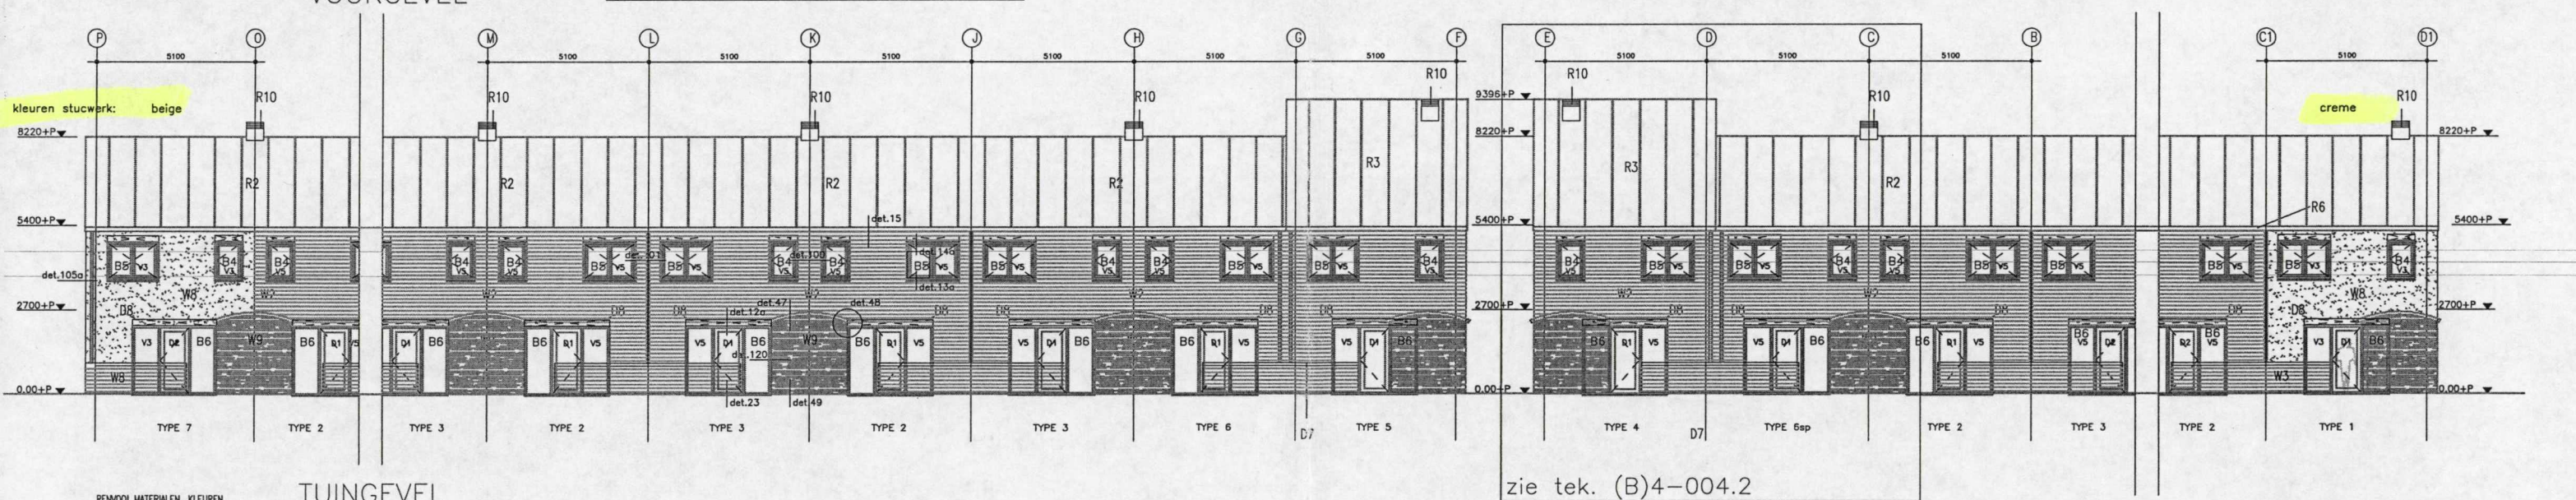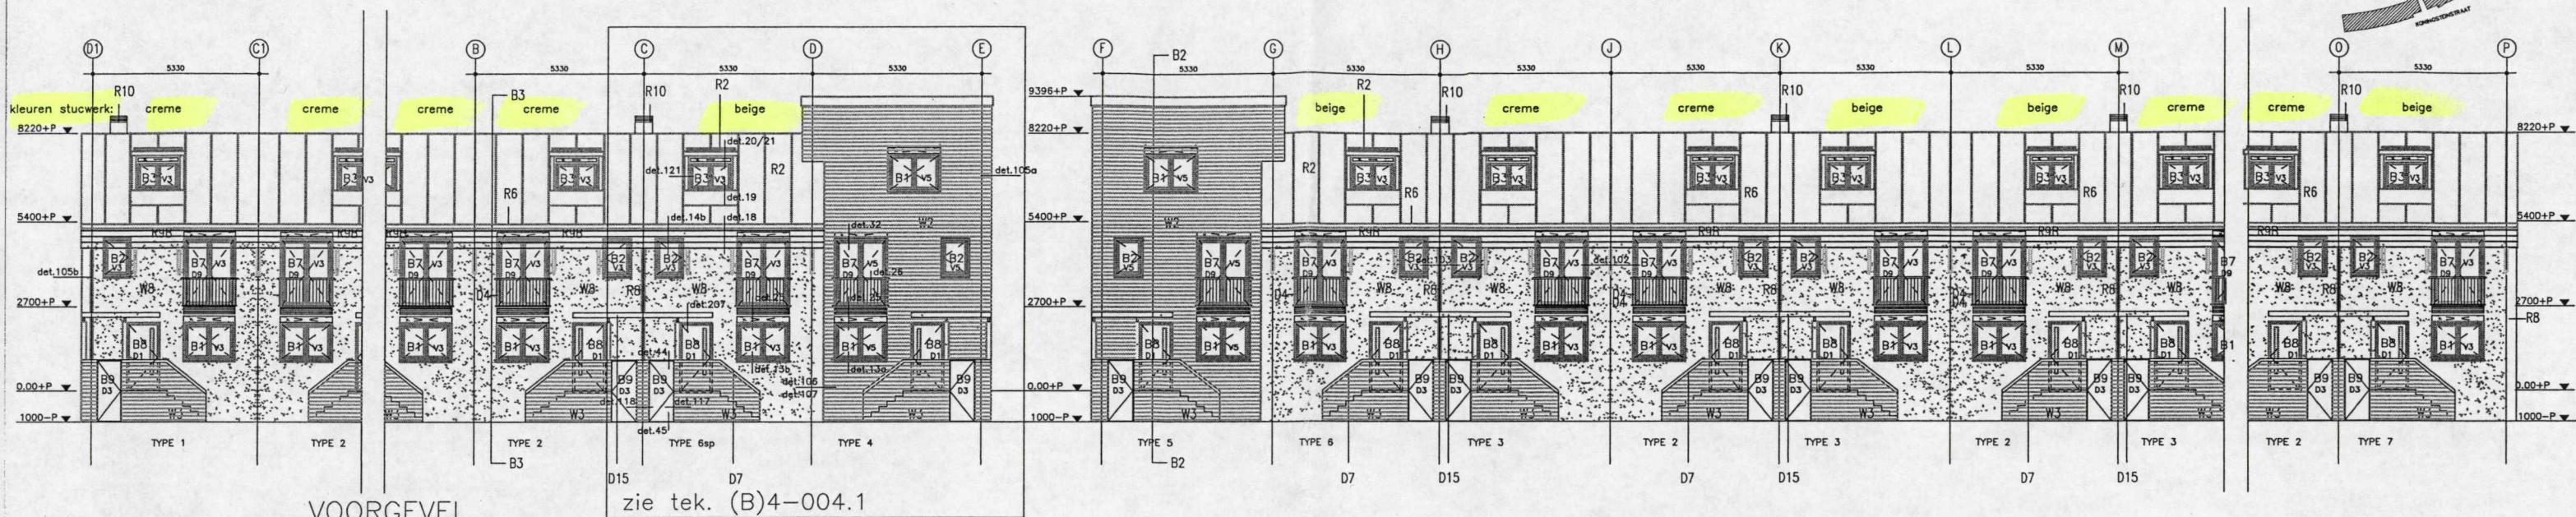

- RENOOI MATERIALEN, KLEUREN
- DAK
- R2 Geprofileerd aluminium - licht grijs RAL 7035
 - R3 Geprofileerd aluminium - basalt grijs RAL 7012
 - R5 Geprofileerd alum. boelboord - blankgeanodiseerd
 - R6 Aluminium mastgoot - blankgeanodiseerd
 - R8 Aluminium hemelwaterafvoer - blankgeanodiseerd
 - R9a/b Aluminium zonerwing - licht grijs RAL 7035
 - R10 Aluminium dakkap - basalt grijs RAL 7012
- GEVEL
- W1 Aluminium paneel - in kleur gemoffeld (n.l.b.)
 - W2 Gevelmetselwerk
 - W3 Gevelmetselwerk - donker bruin
 - W4 Stalen ventilatierooster - thermisch verzinkt en gepoedercoat, kleur n.l.b.
 - W8 Pleisterwerk sto...
 - bleu 21320
 - cream 20108
 - mauve 21422
 - beige 20405
 - grey/green 21222
 - W9 Houten rabatdelen - western red cedar
 - W10 Betonnen console
- KOZZIEN
- V3 Houten kozijn - licht grijs RAL 7035
 - V4 Houten kozijn - basalt grijs RAL 7012
 - V5 Houten kozijn - licht eiken gebelst
 - V6 Glasen bouwstenen
 - V7 Stalen roldeur - therm. verzinkt en gepoedercoat kleur n.l.b.
- DIERSE
- D1 Houten deur - blank gelakt
 - D2 Houten deur - licht grijs RAL 7035
 - D3 Houten deur - basalt grijs RAL 7012
 - D4 Stalen bolustrade in kleur gepoedercoat, v.v. houten hand - leuning en verticale spijlen, rond 11mm
 - D6 Gemetselde boog latei
 - D7 Betonnen afdekkand
 - D8 Stalen latei
 - D9 Houten glasdeur - licht grijs RAL 7035
 - D14 Geprefabriceerde betontraden
 - D15 Houten pergola
 - D16 Houten scherm
 - D17 Betontegels

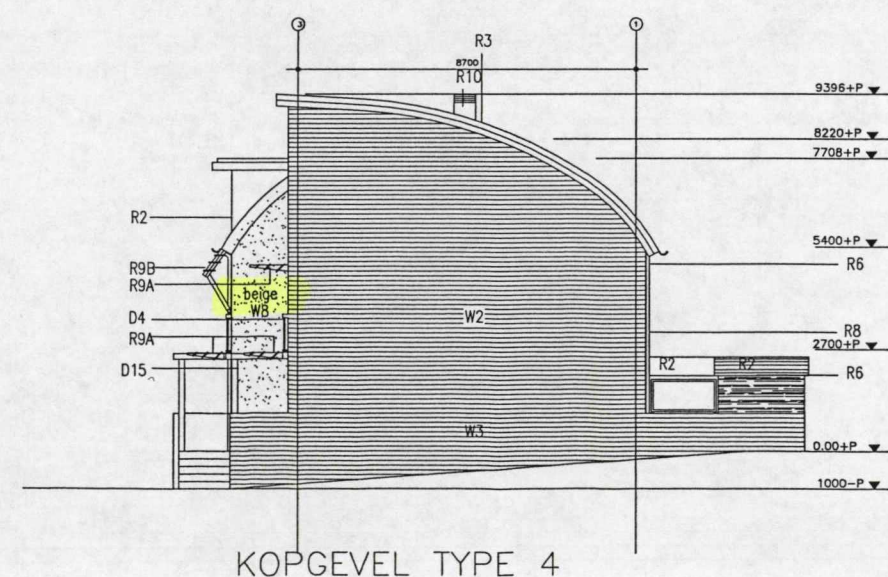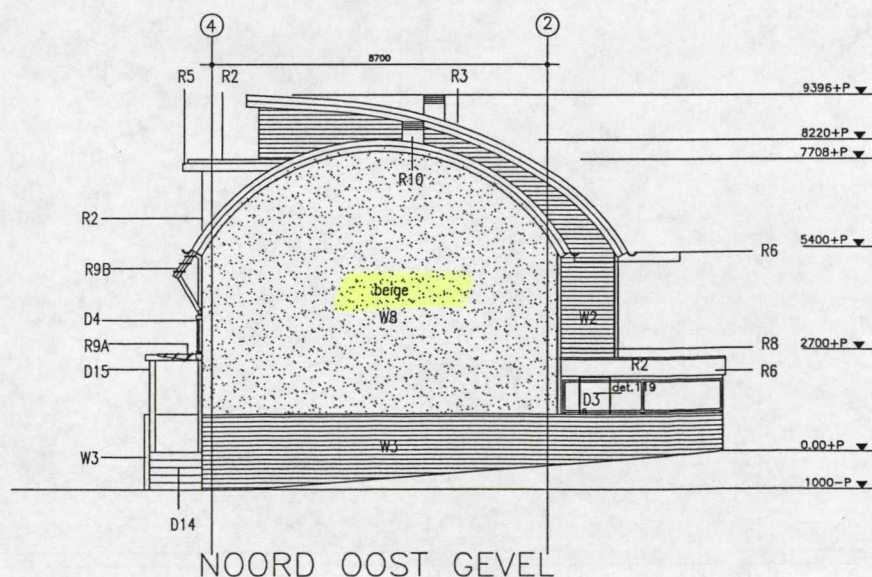

v. ventilatierooster
s. suskast
v.g. veiligheidsglas
p. dicht paneel

PEIL = 0.00 + P = 3.2 + NAP

PROJECT
EUROPAN HAARLEM

DRAWING
GEVELAANZICHTEN
WOHNTYPE B

STATUS
BESTEKTEKENING


SCALE
1:100 0A1

DATE
07-12-01

DWG. NO.
(B)4-004

HIGGS YOUNG
ARCHITECTS
& URBAN DESIGNERS
53 BALCOMBE ST
LONDON NW1 6HD
TEL 020 7724 9395
FAX 020 7723 9942

A 01-03-02
B

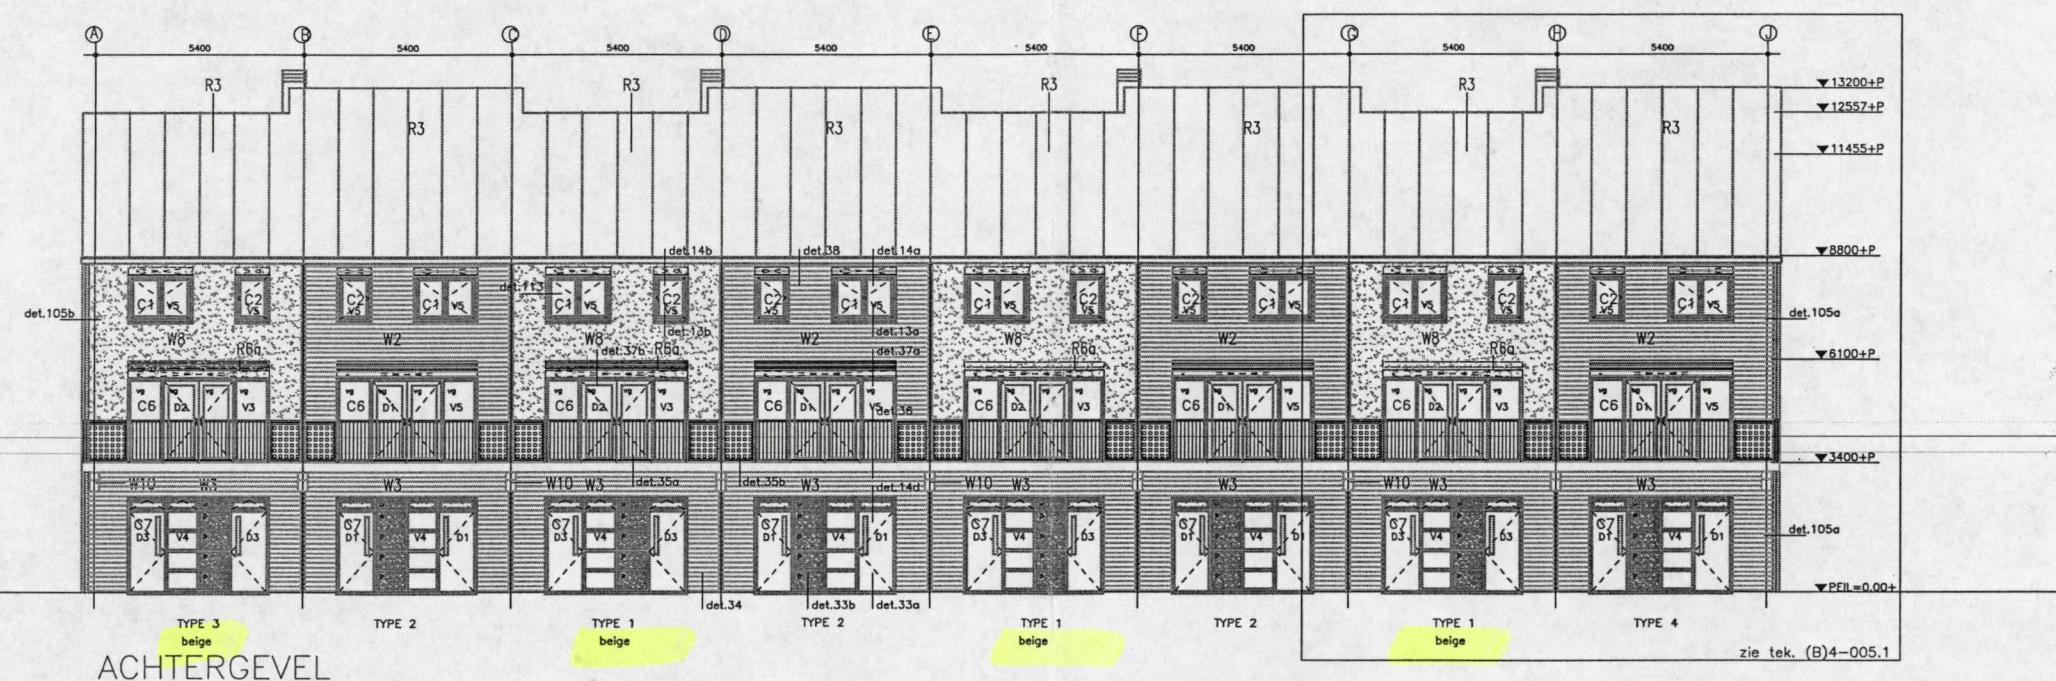

RENOOI MATERIALEN, KLEUREN

DAK

- R2 Geprofileerd aluminium - licht grijs RAL 7035
- R3 Geprofileerd aluminium - basalt grijs RAL 7012
- R5 Geprofileerd alum. boeihoofd - blankgeanodiseerd
- R6 Aluminium mastgoot - blankgeanodiseerd
- R8 Aluminium hemelwaterafvoer - blankgeanodiseerd
- R9a/b Aluminium zonwering - licht grijs RAL 7035
- R10 Aluminium dakop - basalt grijs RAL 7012

GEVEL

- W1 Aluminium paneel - in kleur gemoffeld (n.t.b.)
- W2 Gevelmetselwerk
- W3 Gevelmetselwerk - donker bruin
- W4 Stalen ventilatierooster - thermisch verzinkt en gepoedercoat, kleur n.t.b.
- W8 Pleisterwerk sto...
 - bleu 21320
 - cream 20108
 - mauve 21422
 - beige 20405
 - grey/green 21222



- W9 Houten robotdelen - western red cedar
- W10 Betonnen console

KOZYNNEN

- V3 Houten kozyn - licht grijs RAL 7035
- V4 Houten kozyn - basalt grijs RAL 7012
- V5 Houten kozyn - licht eiken gebeist
- V6 Glazen bouwstenen
- V7 Stalen rolhekdeur - therm.verzint en gepoedercoat kleur n.t.b.

DIVERSE



- D1 Houten deur - blank gelakt
- D2 Houten deur - licht grijs RAL 7035
- D3 Houten deur - basalt grijs RAL 7012
- D4 Stalen balustrade in kleur gepoedercoat, v.v. houten hand - leuning en verticale spijlen, rond 11mm
- D6 Gernetselde boog latei
- D7 Betonnen afdekband
- D8 Stalen latei
- D9 Houten glasdeur - licht grijs RAL 7035
- D14 Geprefabriceerde betontrreden
- D15 Houten pergola
- D16 Houten scherm
- D17 Betontegels

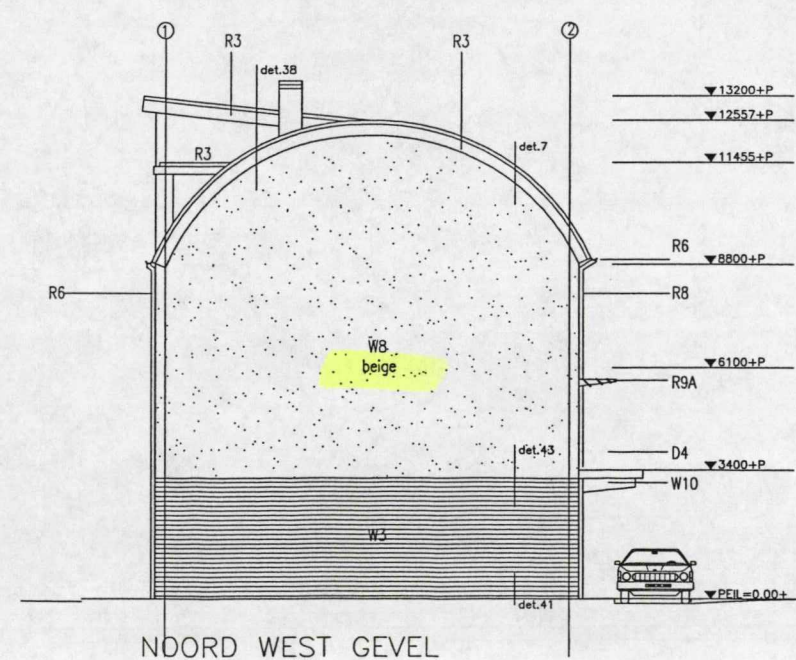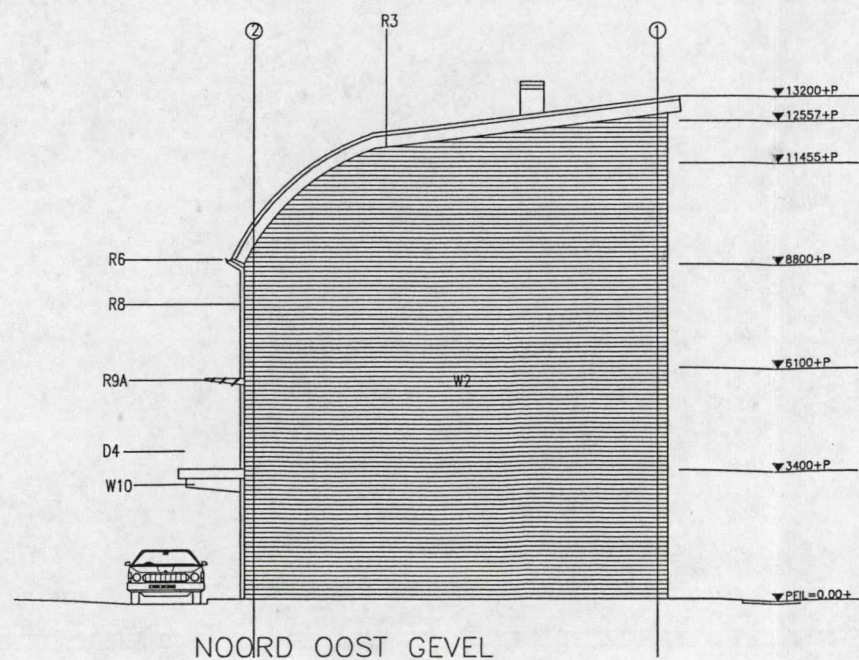

- v. ventilatierooster
- s. suskoot
- v.g. veiligheidsglas
- p. dicht paneel

PEIL = 0.00 + P = 0.6 + NAP

PROJECT EUROPAN HAARLEM		HIGGS YOUNG	
DRAWING GEVELAANZICHTEN WONINGTYPE C		ARCHITECTS & URBAN DESIGNERS 53 BALCOMBE ST LONDON NW1 6HD TEL 020 7724 9395 FAX 020 7723 9942	
STATUS	BESTEKTEKENING	SCALE	1:100 @A1
DATE	07-12-01		A 01-03-02
DWG. NO.	(B)4-005		B

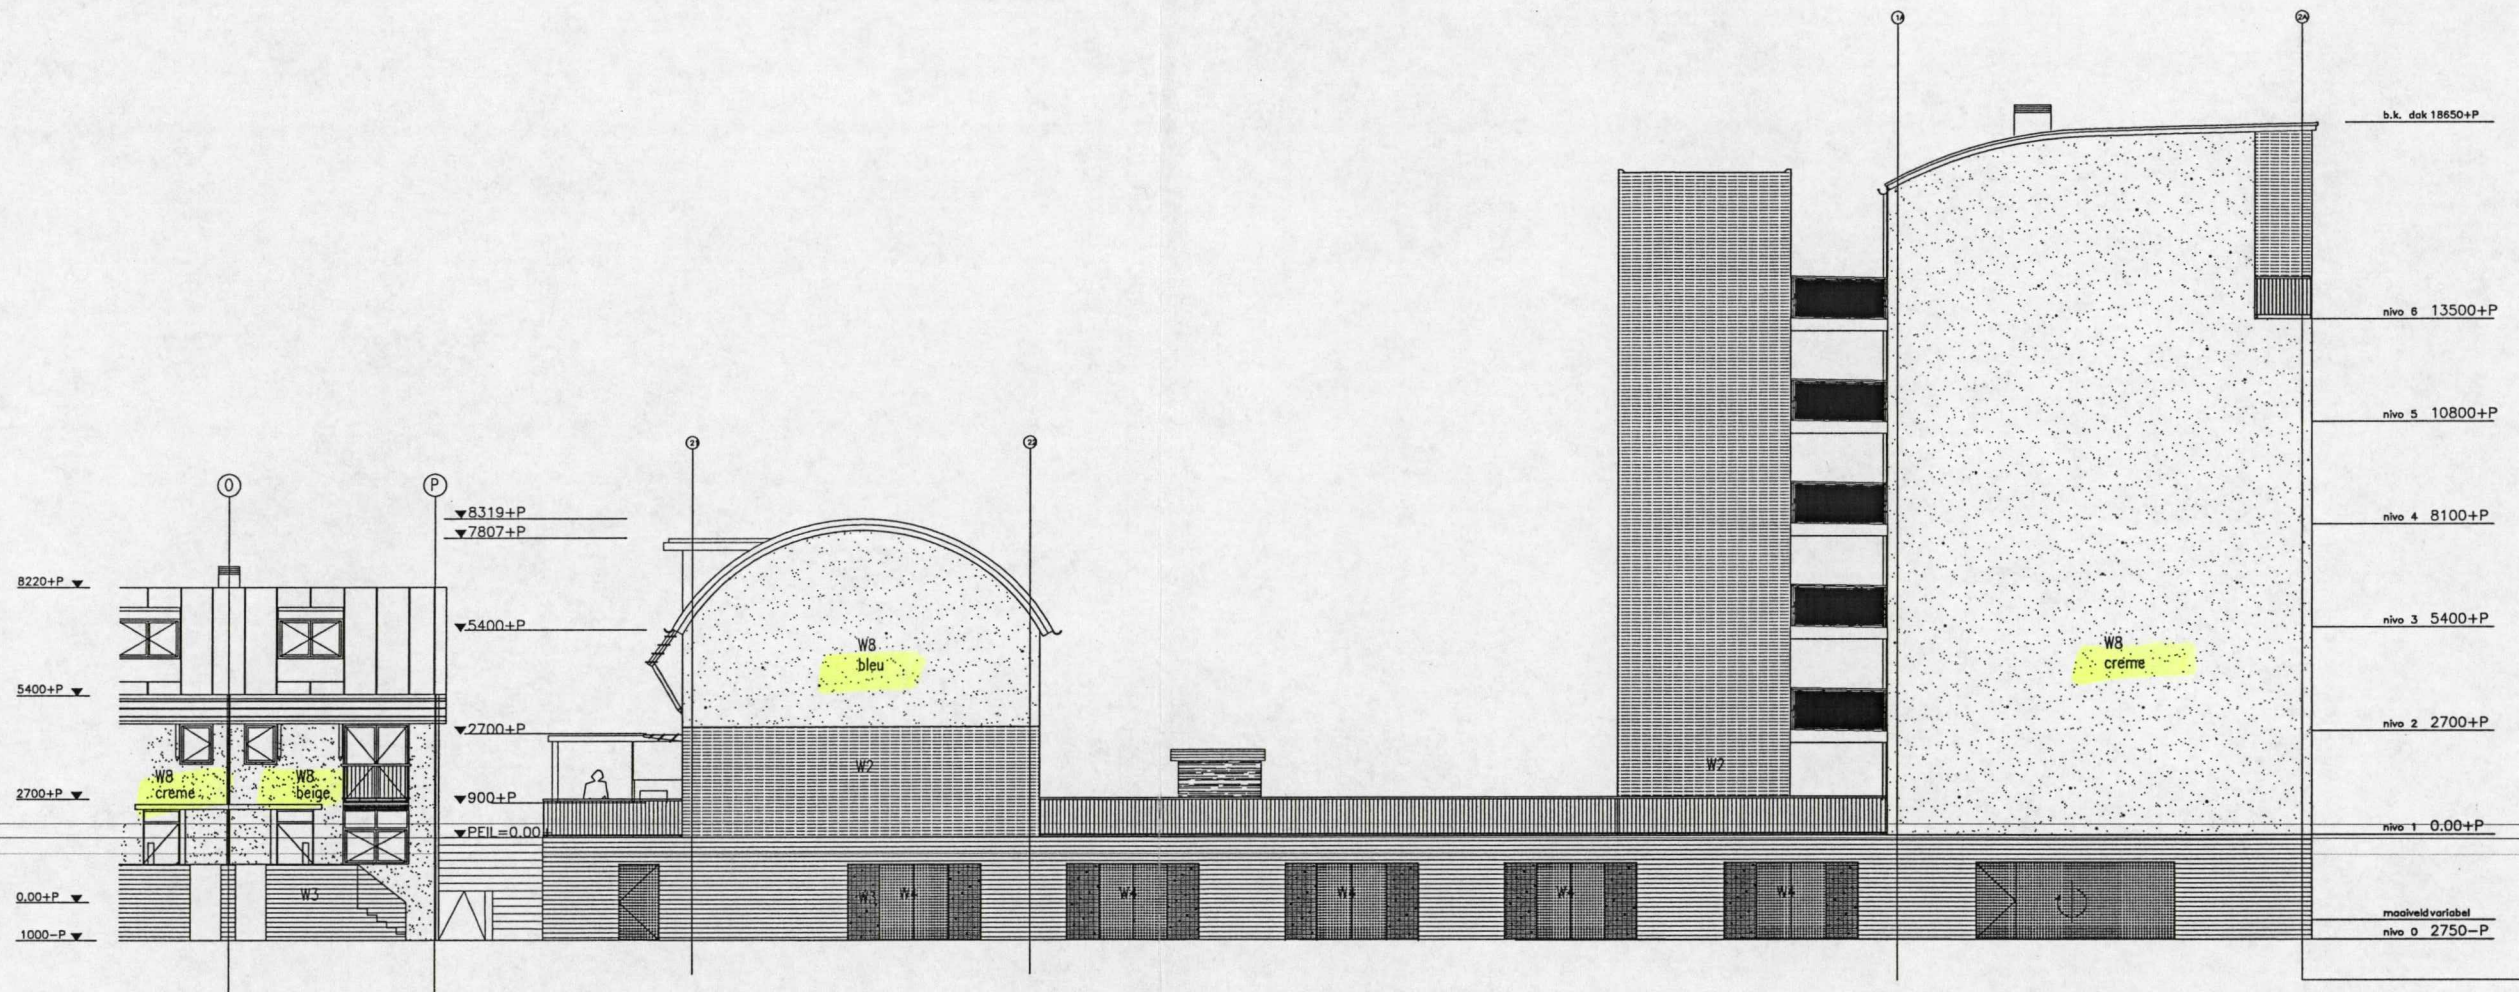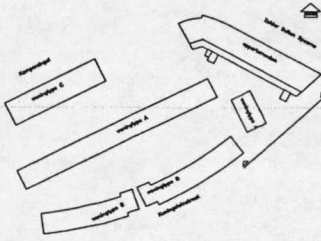

ZUID OOST GEVEL

RENVOOI MATERIALEN, KLEUREN

DAK

- R2 Geprofileerd aluminium - licht grys RAL 7035
- R3 Geprofileerd aluminium - basalt grys RAL 7012
- R5 Geprofileerd alum. boeiboord - blankgeanodiseerd
- R6 Aluminium mastgoot - blankgeanodiseerd
- R8 Aluminium hemelwaterafvoer - blankgeanodiseerd
- R9a/b Aluminium zonwering - licht grys RAL 7035
- R10 Aluminium dakkap - basalt grys RAL 7012

GEVEL

- W1 Aluminium paneel - in kleur gemoffeld (n.t.b.)
- W2 Gevelmetselwerk - rood RAL 1375
- W3 Gevelmetselwerk - donker bruin RAL 1418
- W4 Stalen ventilatierooster - thermisch verzinkt en gepoedercoat, kler n.t.b.
- W8 Pleisterwerk - naturel
- W9 Houten rabatdelen - western red cedar

KOZYNNEN

- V3 Houten kozyn - licht grys RAL 7035
- V4 Houten kozyn - basalt grys RAL 7012
- V5 Houten kozyn - licht eiken gebeitst
- V6 Glazen bouwstenen
- V7 Stalen rolfelddeur - therm.verzint en gepoedercoat kleur n.t.b.

DIVERSE

- D1 Houten deur - blank gelakt vv glazen bovenlicht
- D2 Houten deur - licht grys RAL 7035
- D3 Houten deur - basalt grys RAL 7012
- D4 Stalen balustrade in kleur gepoedercoat, v.v. houten hand - leuning en vertikale spijlen, rond 11mm
- D6 Gemetselde boog latei
- D7 Gemetselde rollaag
- D8 Stalen latei
- D9 Houten glasdeur - licht grys RAL 7035
- D14 Geprefabriceerde betontreden
- D15 Houten pergola
- D16 Houten scherm
- D17 Betontegels

- v. ventilatierooster
- s. suskast
- v.g. veiligheidsglas
- p. dicht paneel

PEIL = 0.00 + P = 3.2 + NAP

PROJECT EUROPAN HAARLEM		HIGGS YOUNG ARCHITECTS & URBAN DESIGNERS 53 BALCOMBE ST LONDON NW1 6HD TEL 020 7724 9395 FAX 020 7723 9942	
DRAWING GEVELAANZICHTEN SPAARNE APPARTEMENTEN		STATUS BESTEKTEKENING	
SCALE 1:100 @A1 DATE 28-06-01 DWG. NO. (BA)4-006		A 01-03-02 B	