



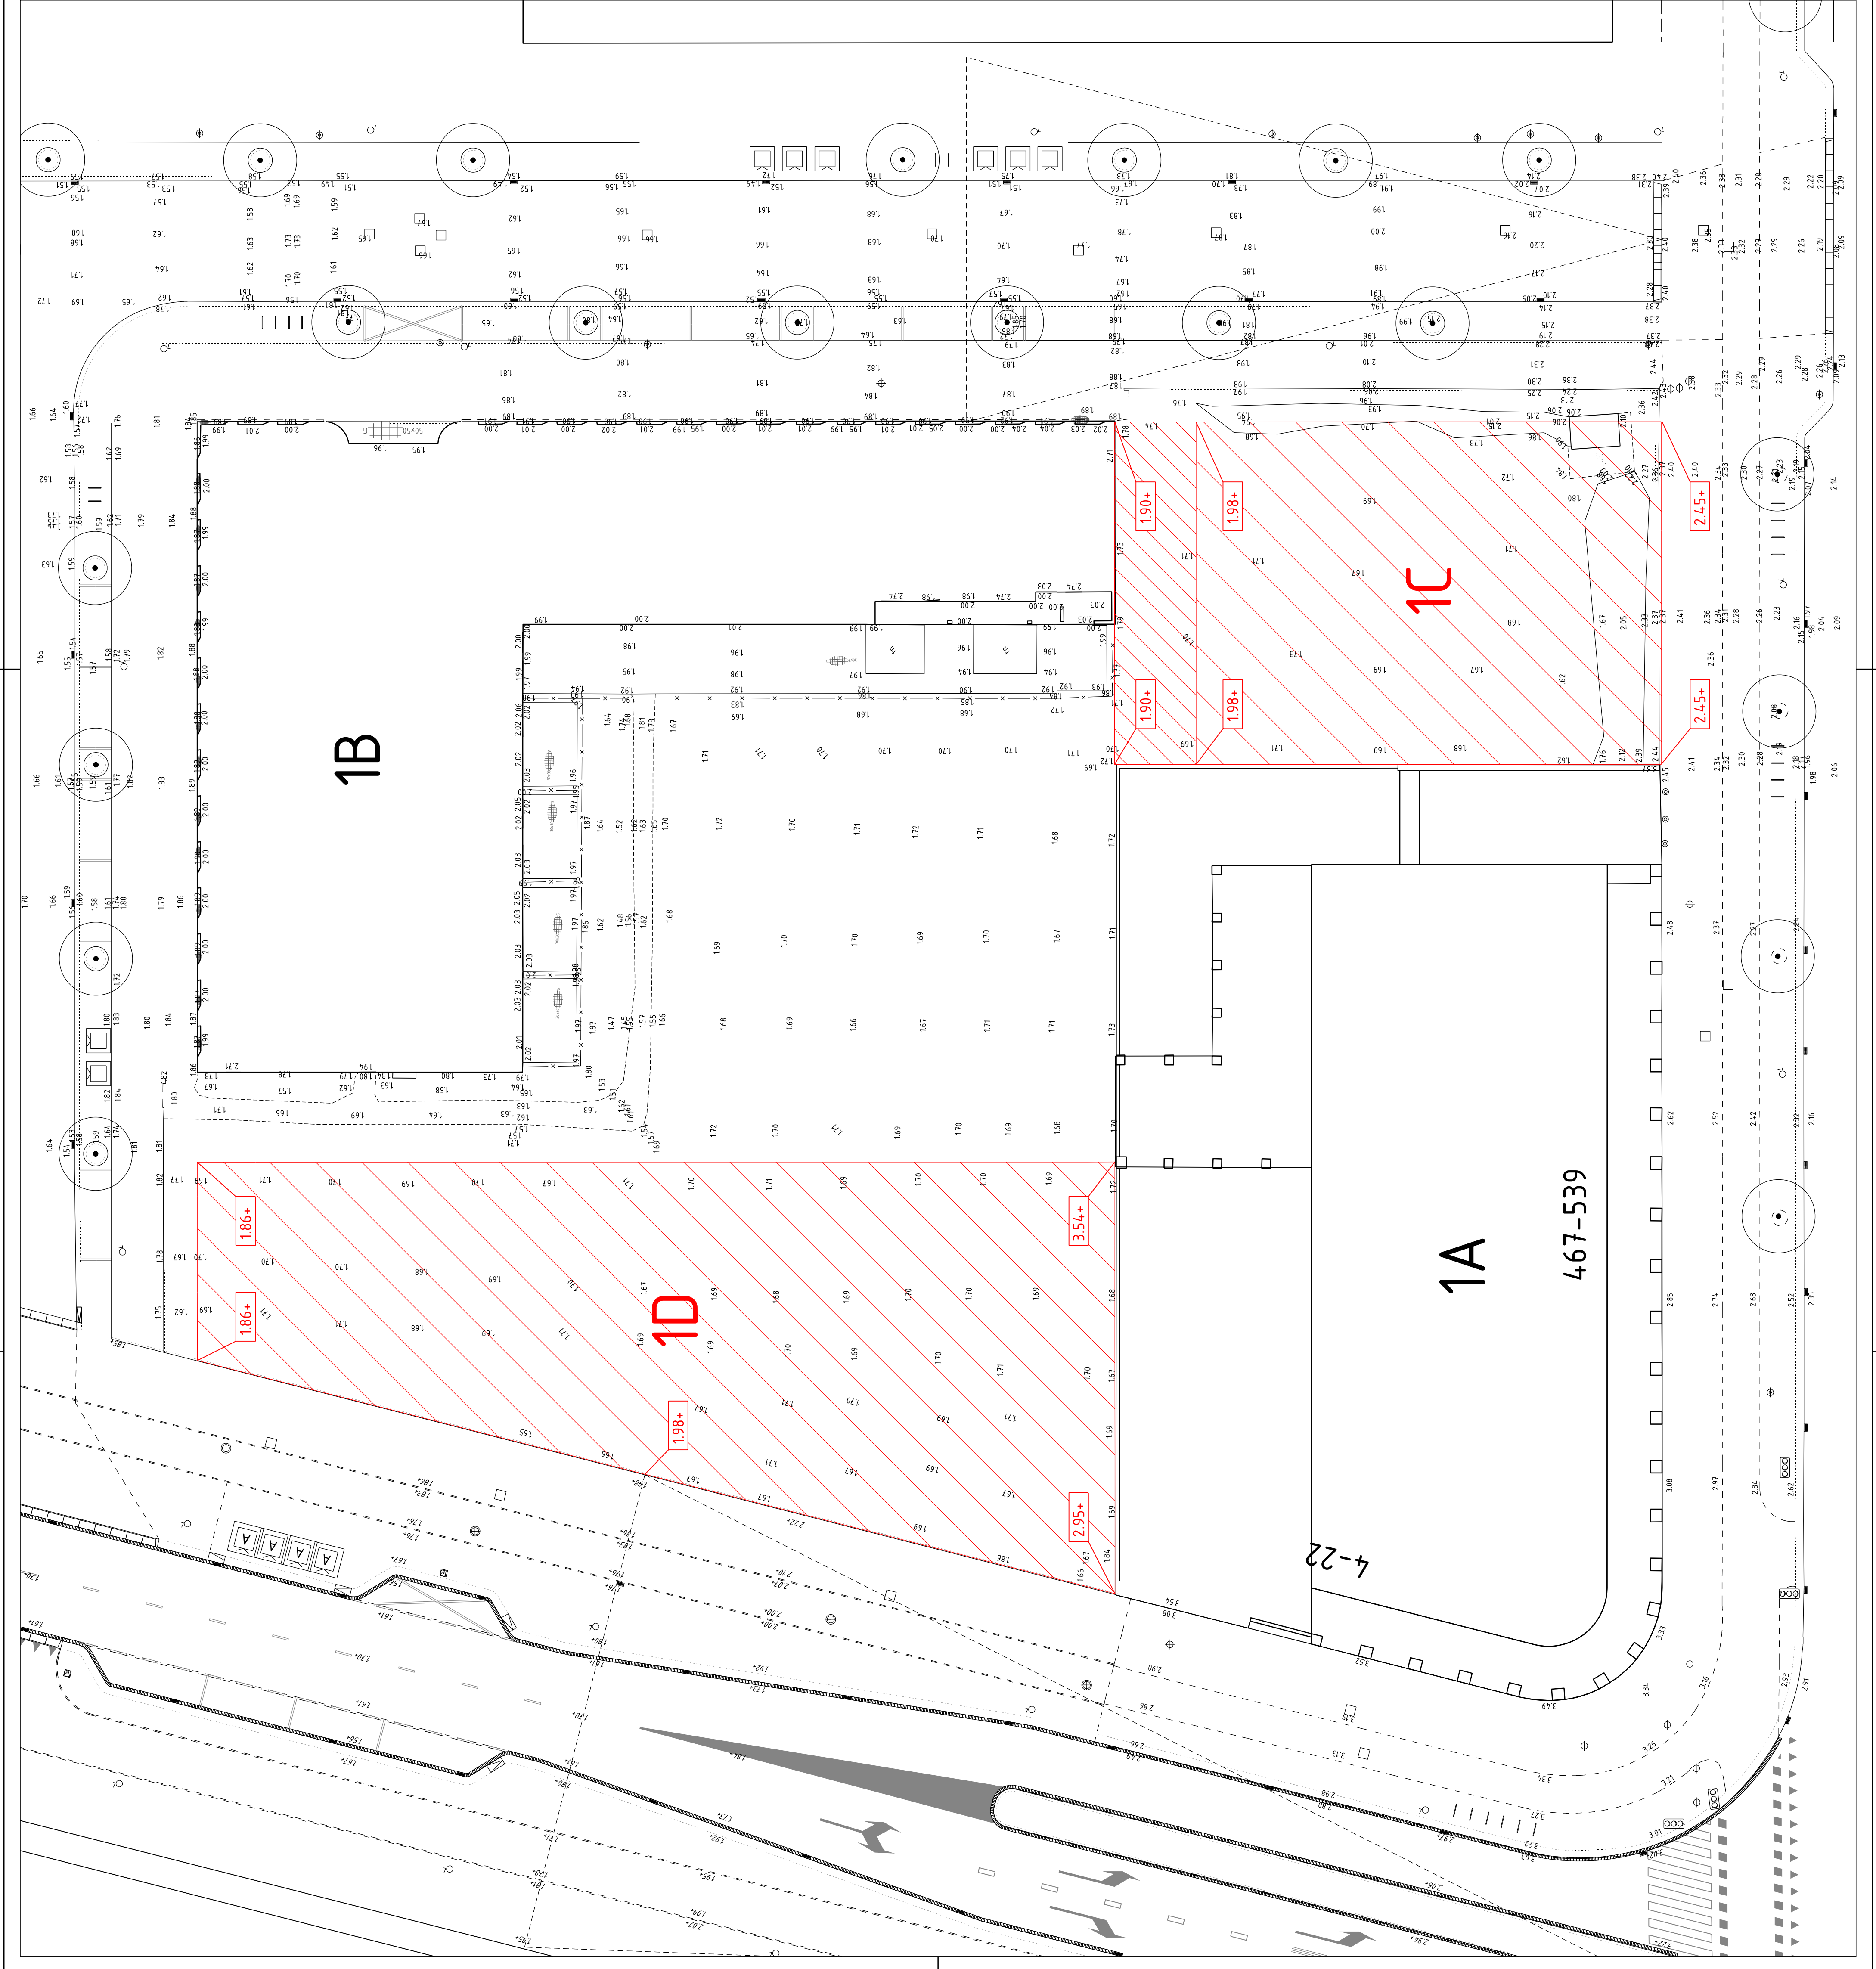

LEGENDA ALGEMEEN

- 153 Hoogtemaat bestaand/inmeting
- 198+ Hoogtemaat uitgifte
- Kavelgrens bebouwing/maaveld
- Kavelgrens parkeren/ondergronds

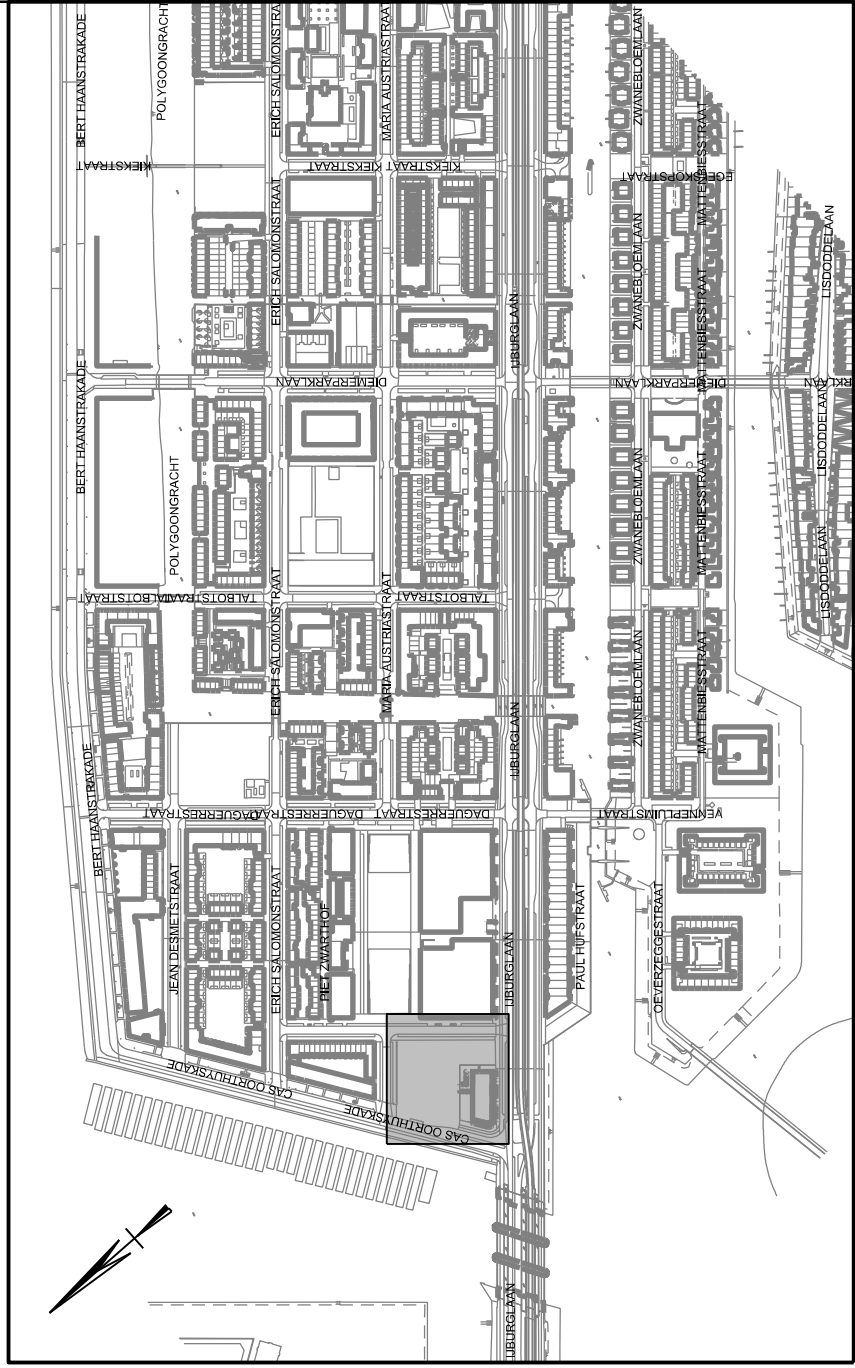

Ingenieursbureau

Opdrachtgever: Grond & Ontwikkeling
Project: Haveneiland West ontwikkeling
Onderdeel: Hoogtematen Blok 1C en 1D

Status: Concept	Fase:	Behoort bij:	Schaal: 1:200
Opsteller: I. Biemans	Gedagteurd en vrijgegeven: B. Busing	Paraaf:	Datum: 11-02-2020
Projectnummer: 1D-02-01	Tekeningnummer: 1	Bladnummer:	Formaat: A1
Auteursrechten voorbehouden			Bladwijzing:
Bestandsnaam: FLES			Platdatum: PLD