


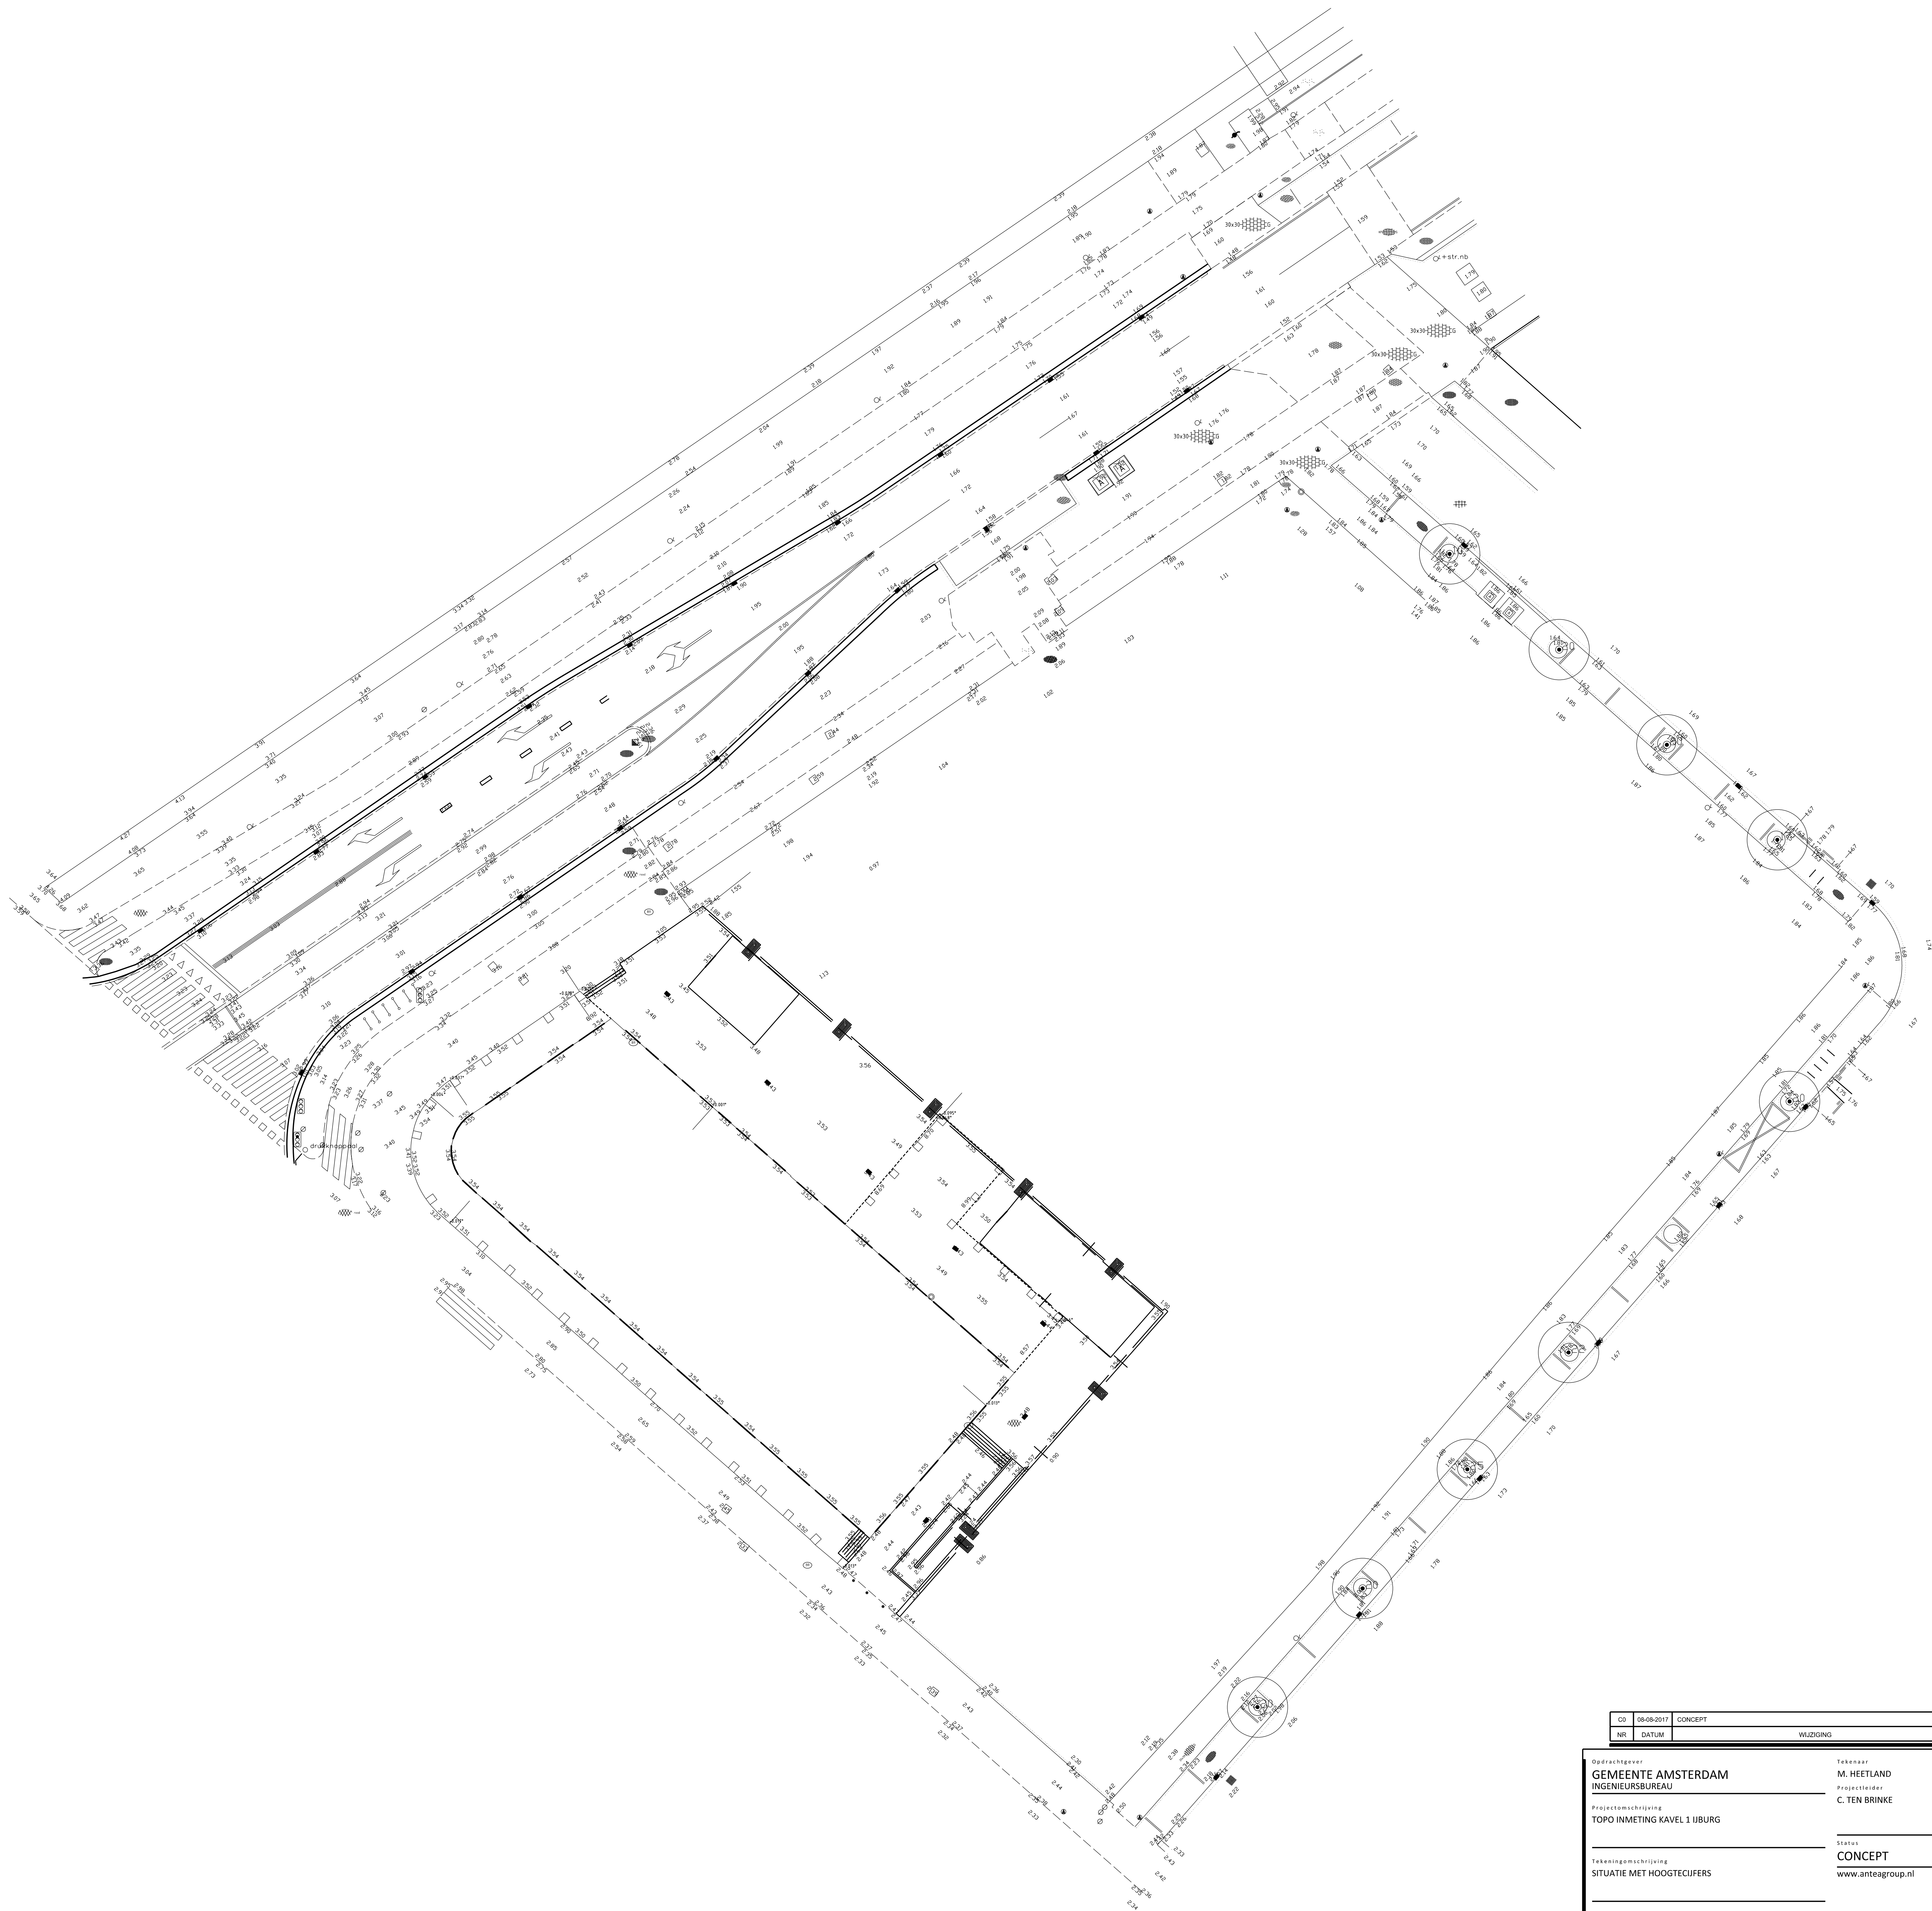

GO	08-09-2017	CONCEPT	MM
NR	DATUM	WALDING	GET

Opdrachtgever	Tekenaar	Schaal
GEMEENTE AMSTERDAM	M. HEETLAND	1:200
INGENIEURSBUREAU	Projectleider	Formaat
	C. TEN BRINKE	A0
Projectomschrijving		Blad in bladen
TOPO INMETING KAVEL 1 IUBURG		1 IN 1
Tekeningomschrijving	Status	Wijziging
SITUATIE MET HOOGTECIJFERS	CONCEPT	CO
Tekeningnummer	www.anteagroup.nl	
416844-S1		


anteagroup