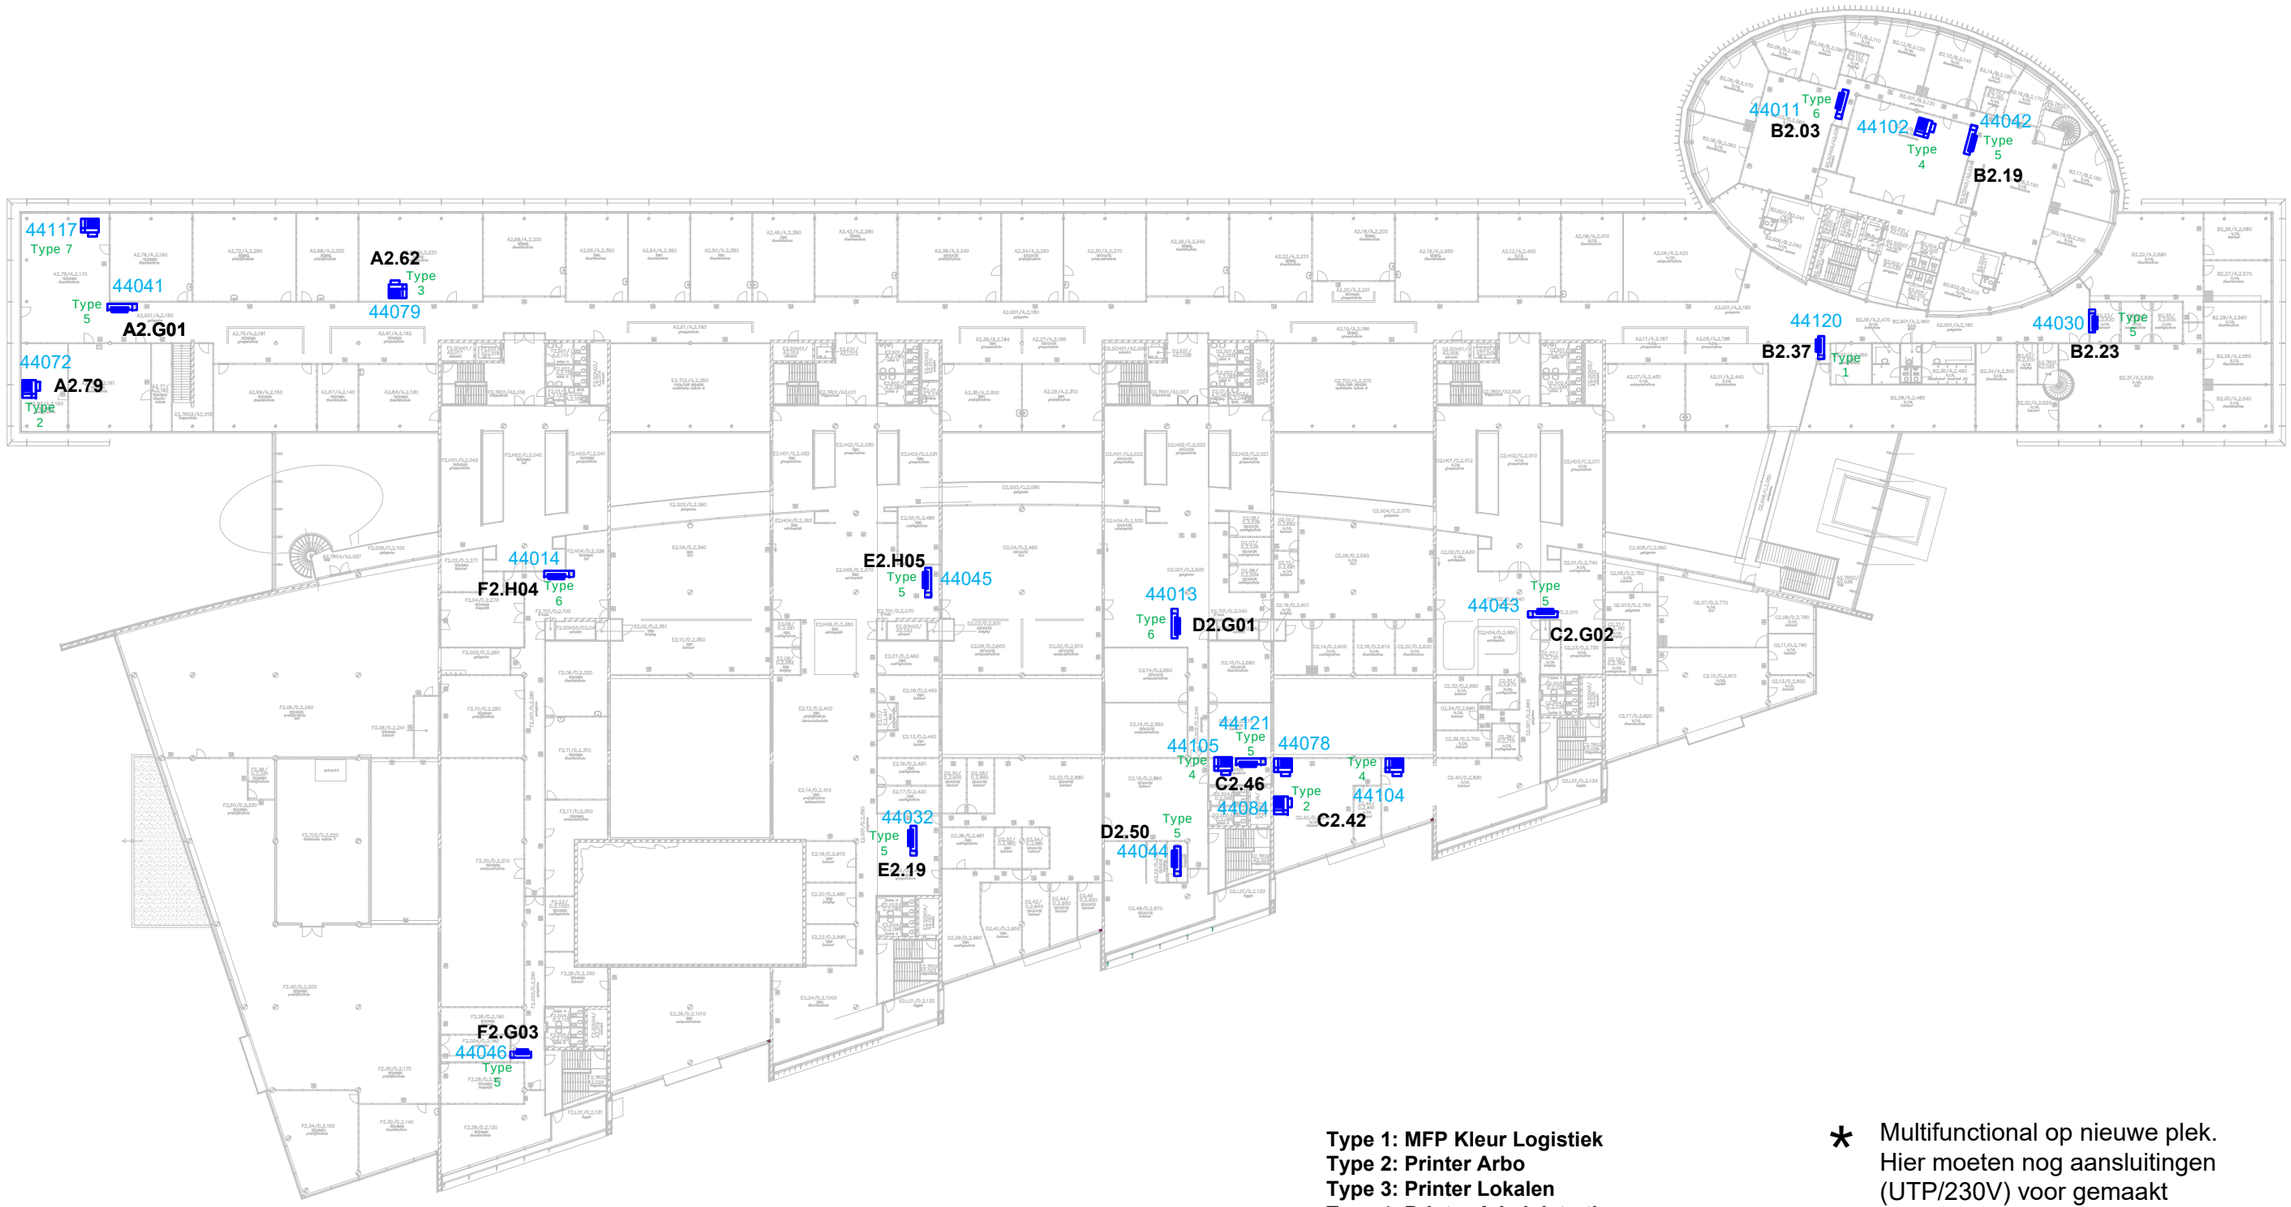

Type 1: MFP Kleur Logistiek
Type 2: Printer Arbo
Type 3: Printer Lokalen
Type 4: Printer Administratie
Type 5: MFP Zwart 40 PPM
Type 6: MFP Kleur 35 PPM
Type 7: Printer A4 Kleur Lokalen

* Multifunctional op nieuwe plek. Hier moeten nog aansluitingen (UTP/230V) voor gemaakt worden

Laan van de Mensenrechten
2e verdieping

Projekt: ROC Laan van de Mensenrechten Apeldoorn	Discipline: .
	Fase: .
	REV. DATUM: maart 2009
Omschrijving: RUIMTENUMMERS 2e VERDIEPING	DATUM: 1 mei 2008
	GET: B.v.d.Berg
	SCHAAL-t: 200
	Tekeningnr: . / Formaat: A0

getekend mStabiCAD ©