


- Type 1: MFP Kleur Logistiek
- Type 2: Printer Arbo
- Type 3: Printer Lokalen
- Type 4: Printer Administratie
- Type 5: MFP Zwart 40 PPM
- Type 6: MFP Kleur 35 PPM

HP printer
Pharmacom
80883 Type 5

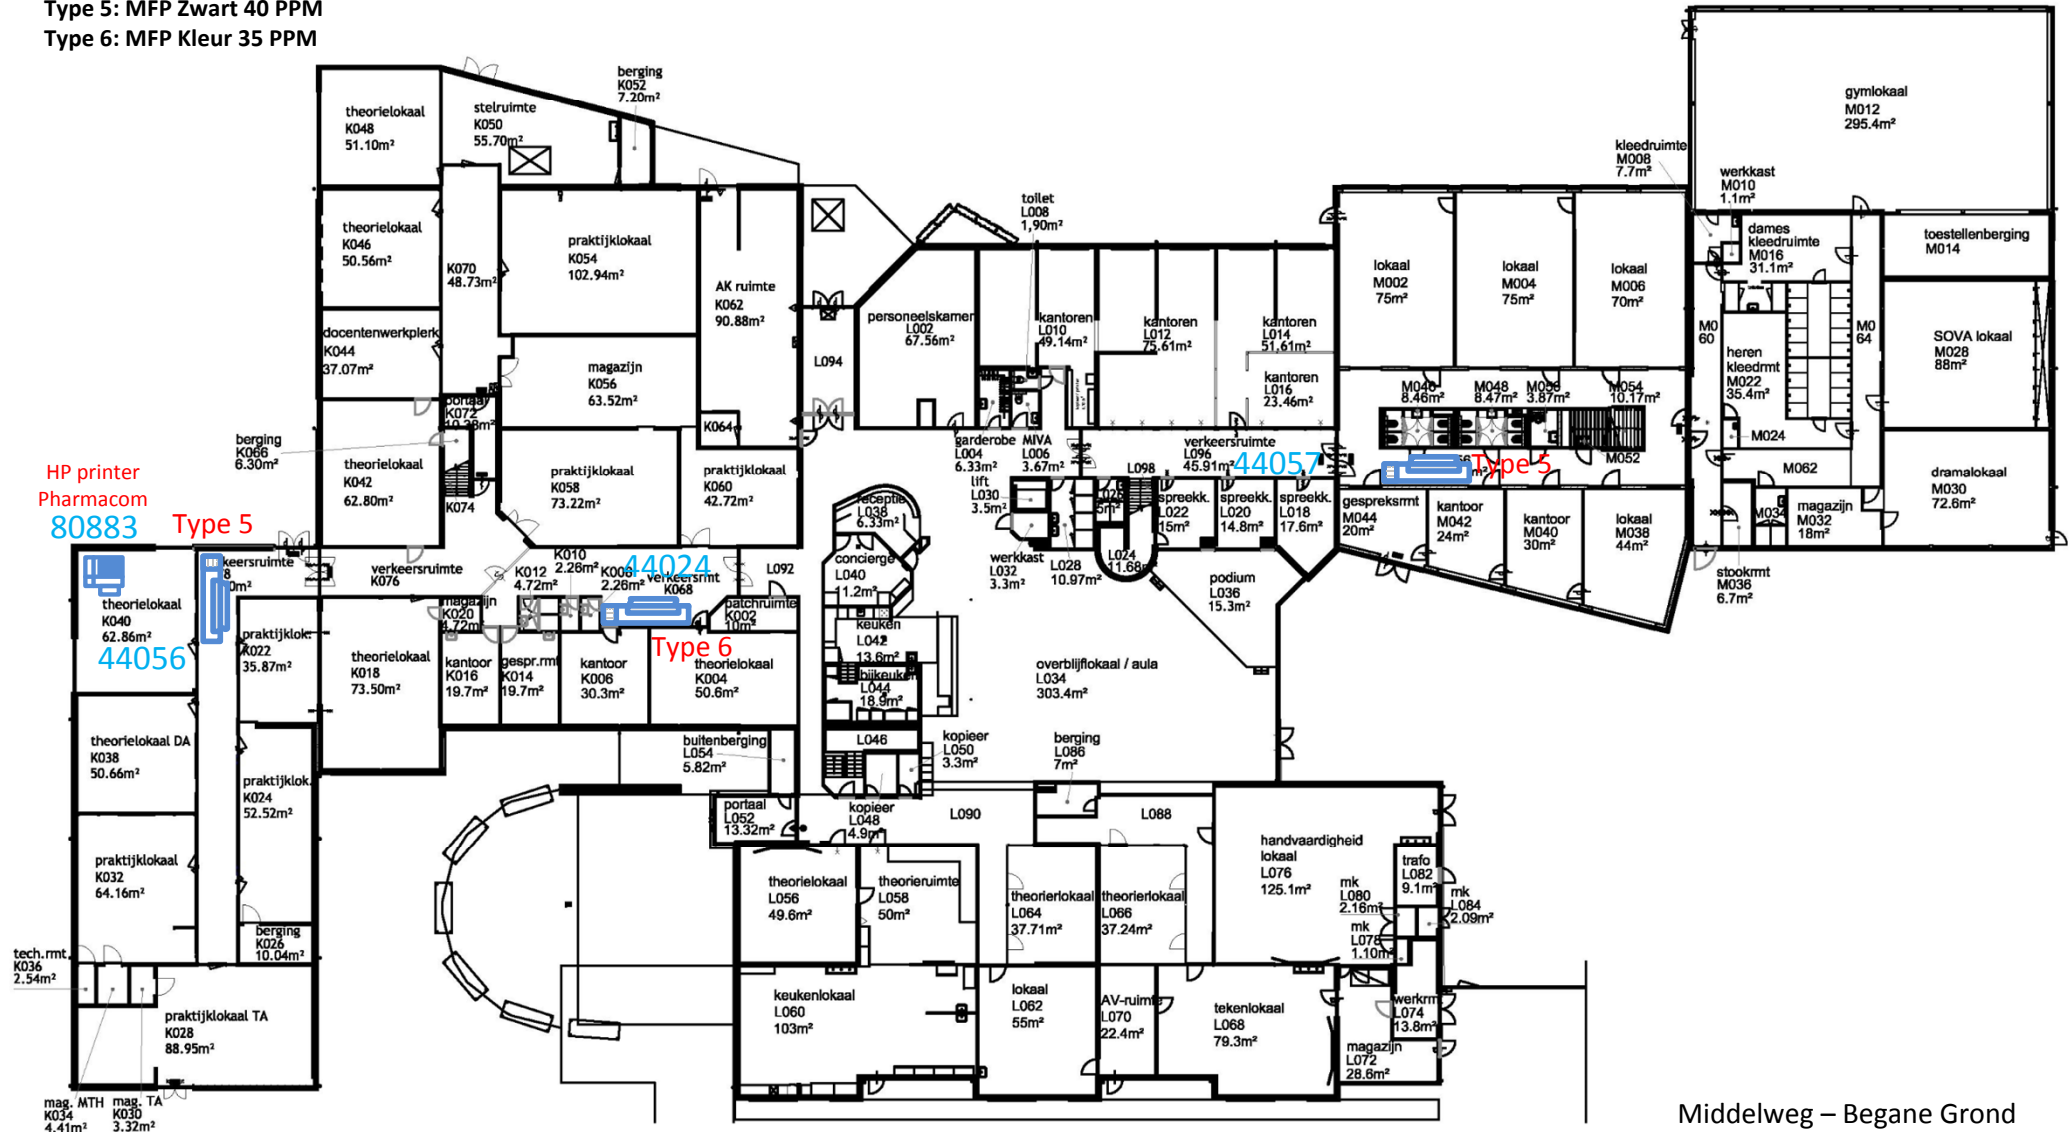

Begane grond Middelweg

Middelweg – Begane Grond