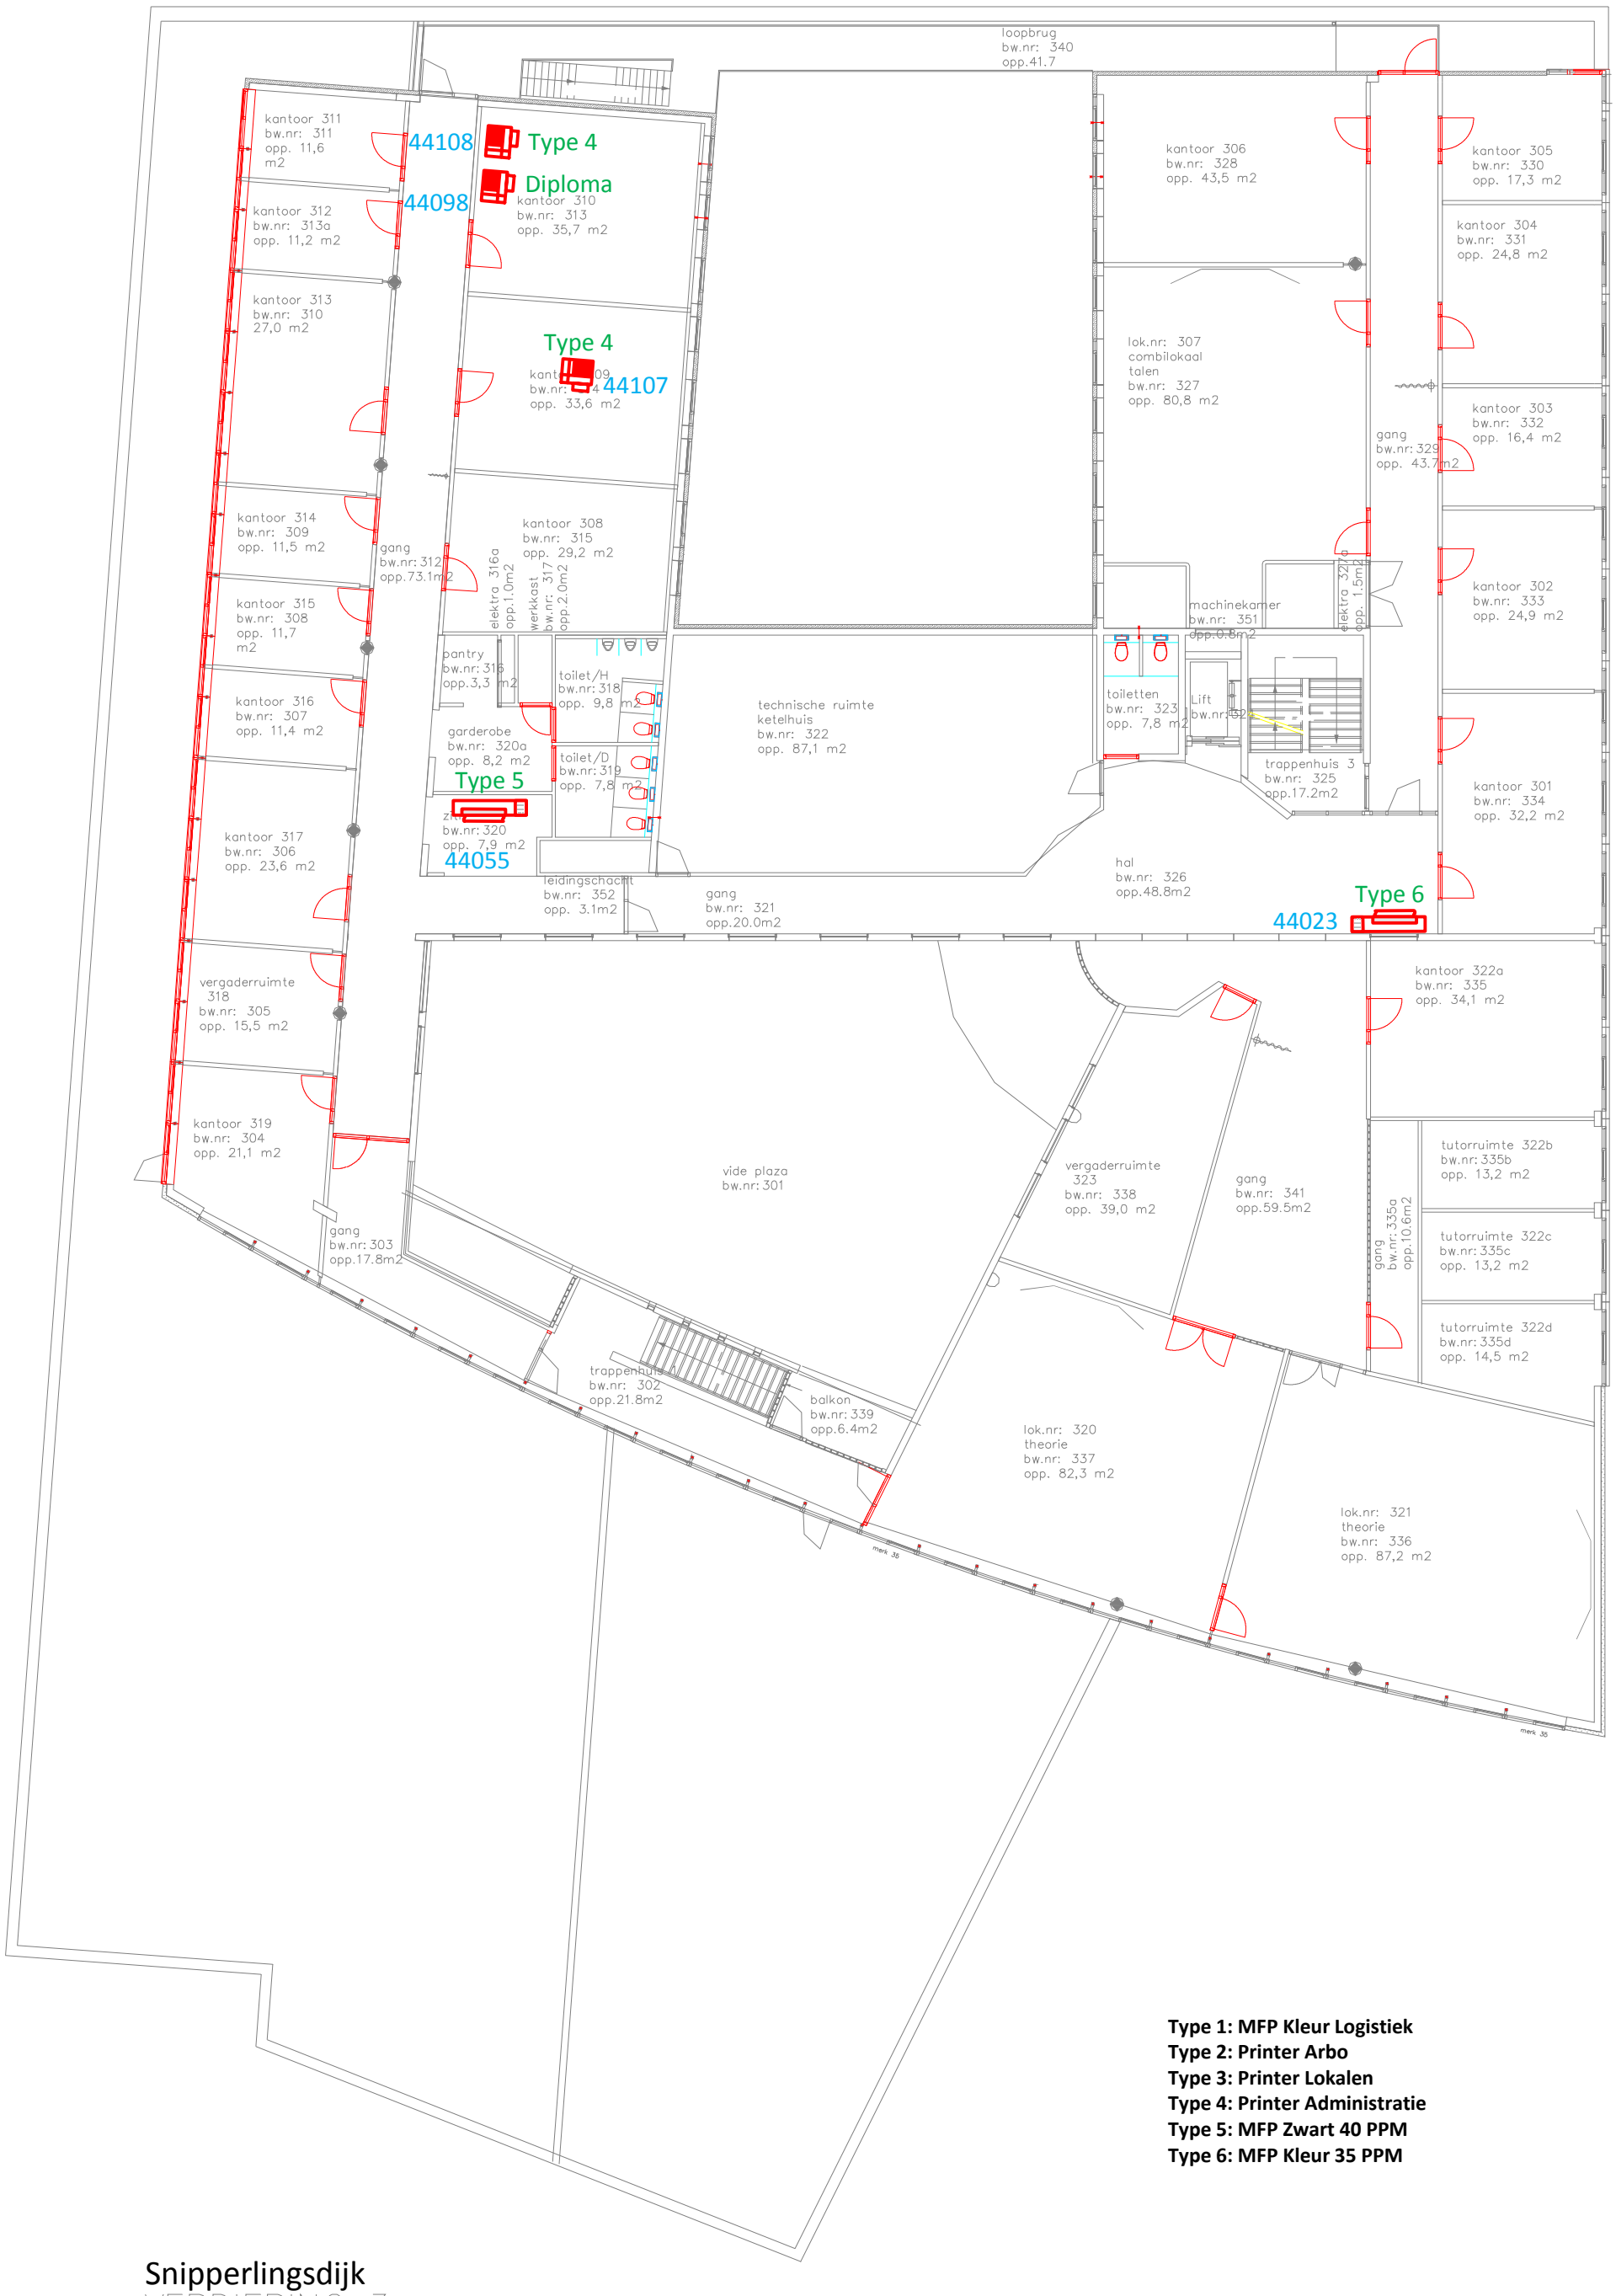

Type 1: MFP Kleur Logistiek
Type 2: Printer Arbo
Type 3: Printer Lokalen
Type 4: Printer Administratie
Type 5: MFP Zwart 40 PPM
Type 6: MFP Kleur 35 PPM

Snipperlingsdijk
VERDIEPING 3