


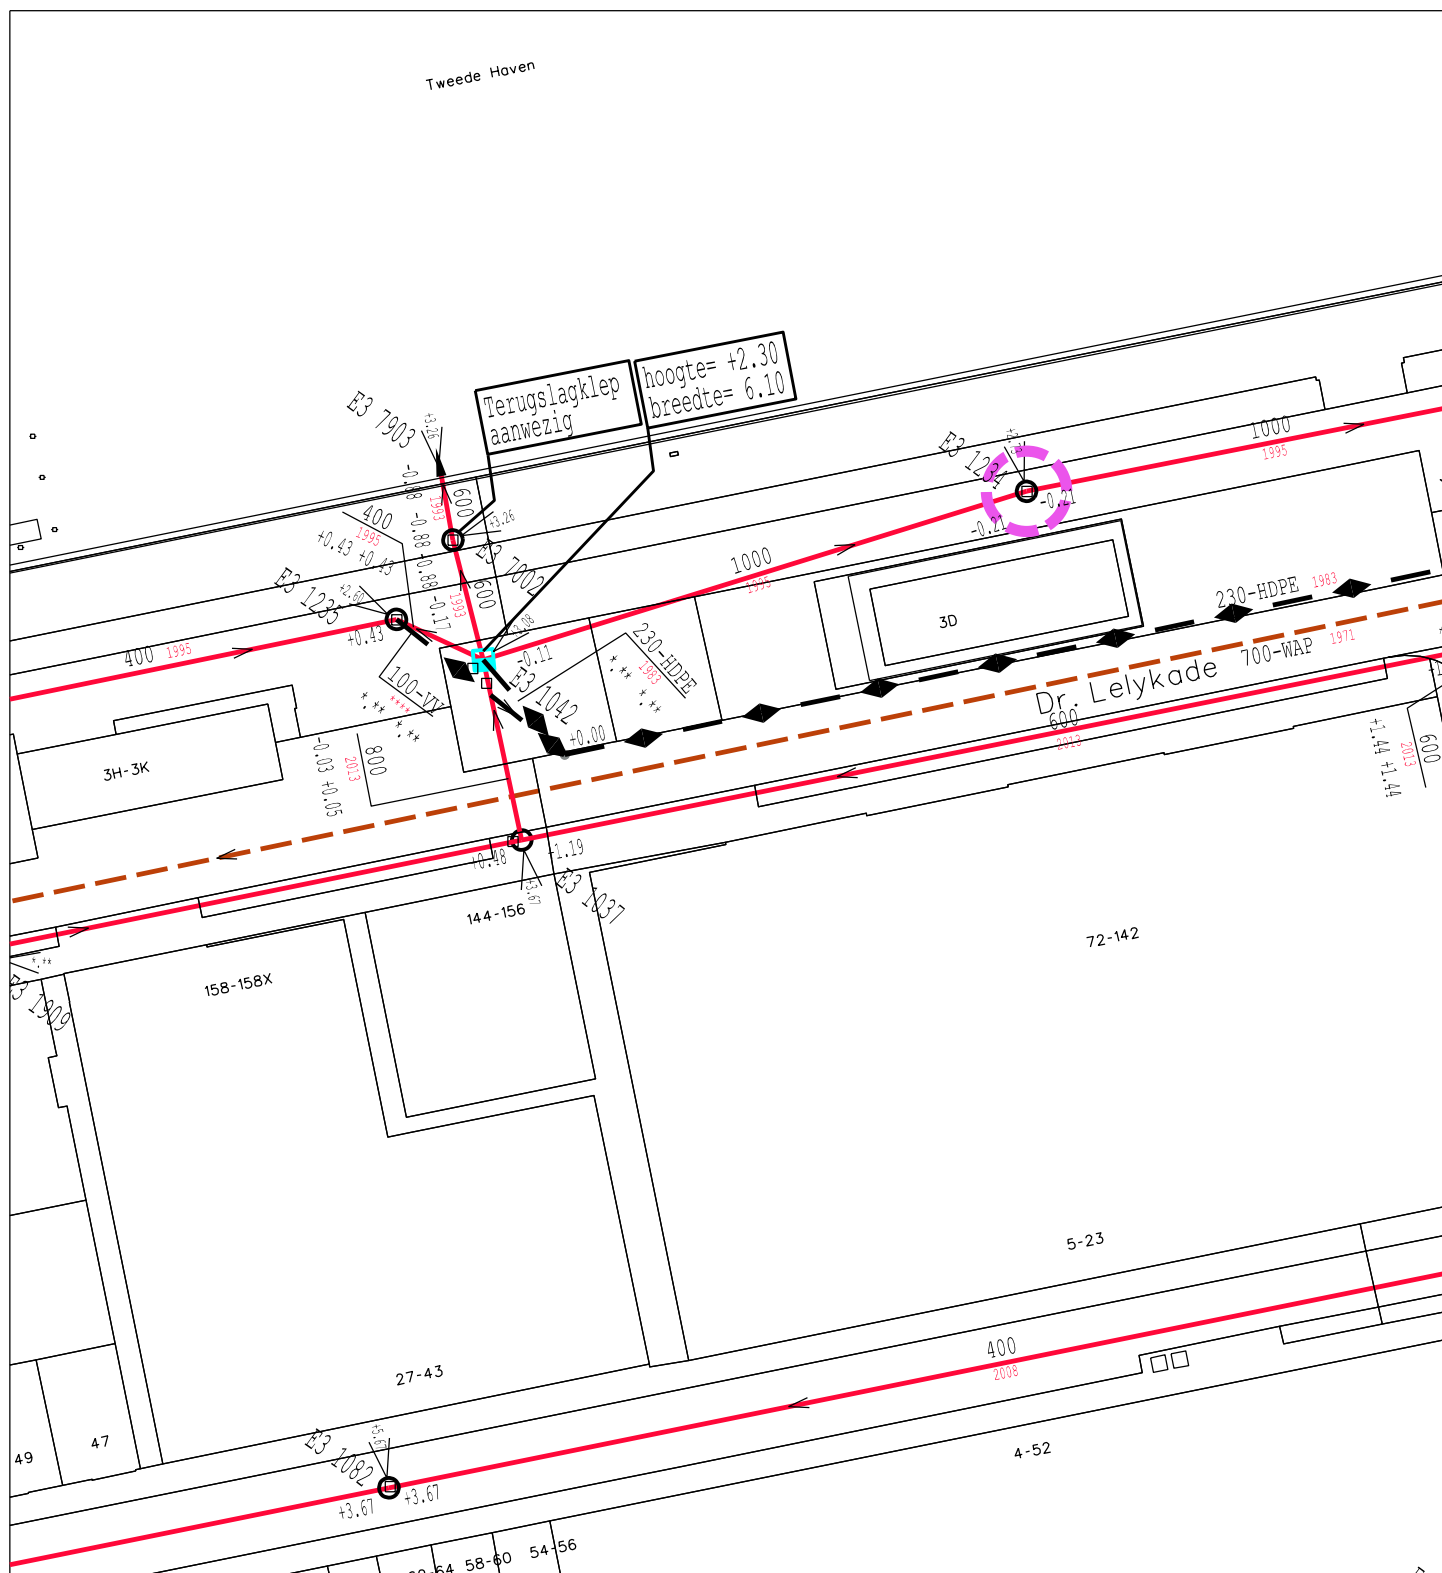

Meetpuntnaam: Dr. Lelykade

Meetpunt: 2

Meetpunt referentie: E3 1234