


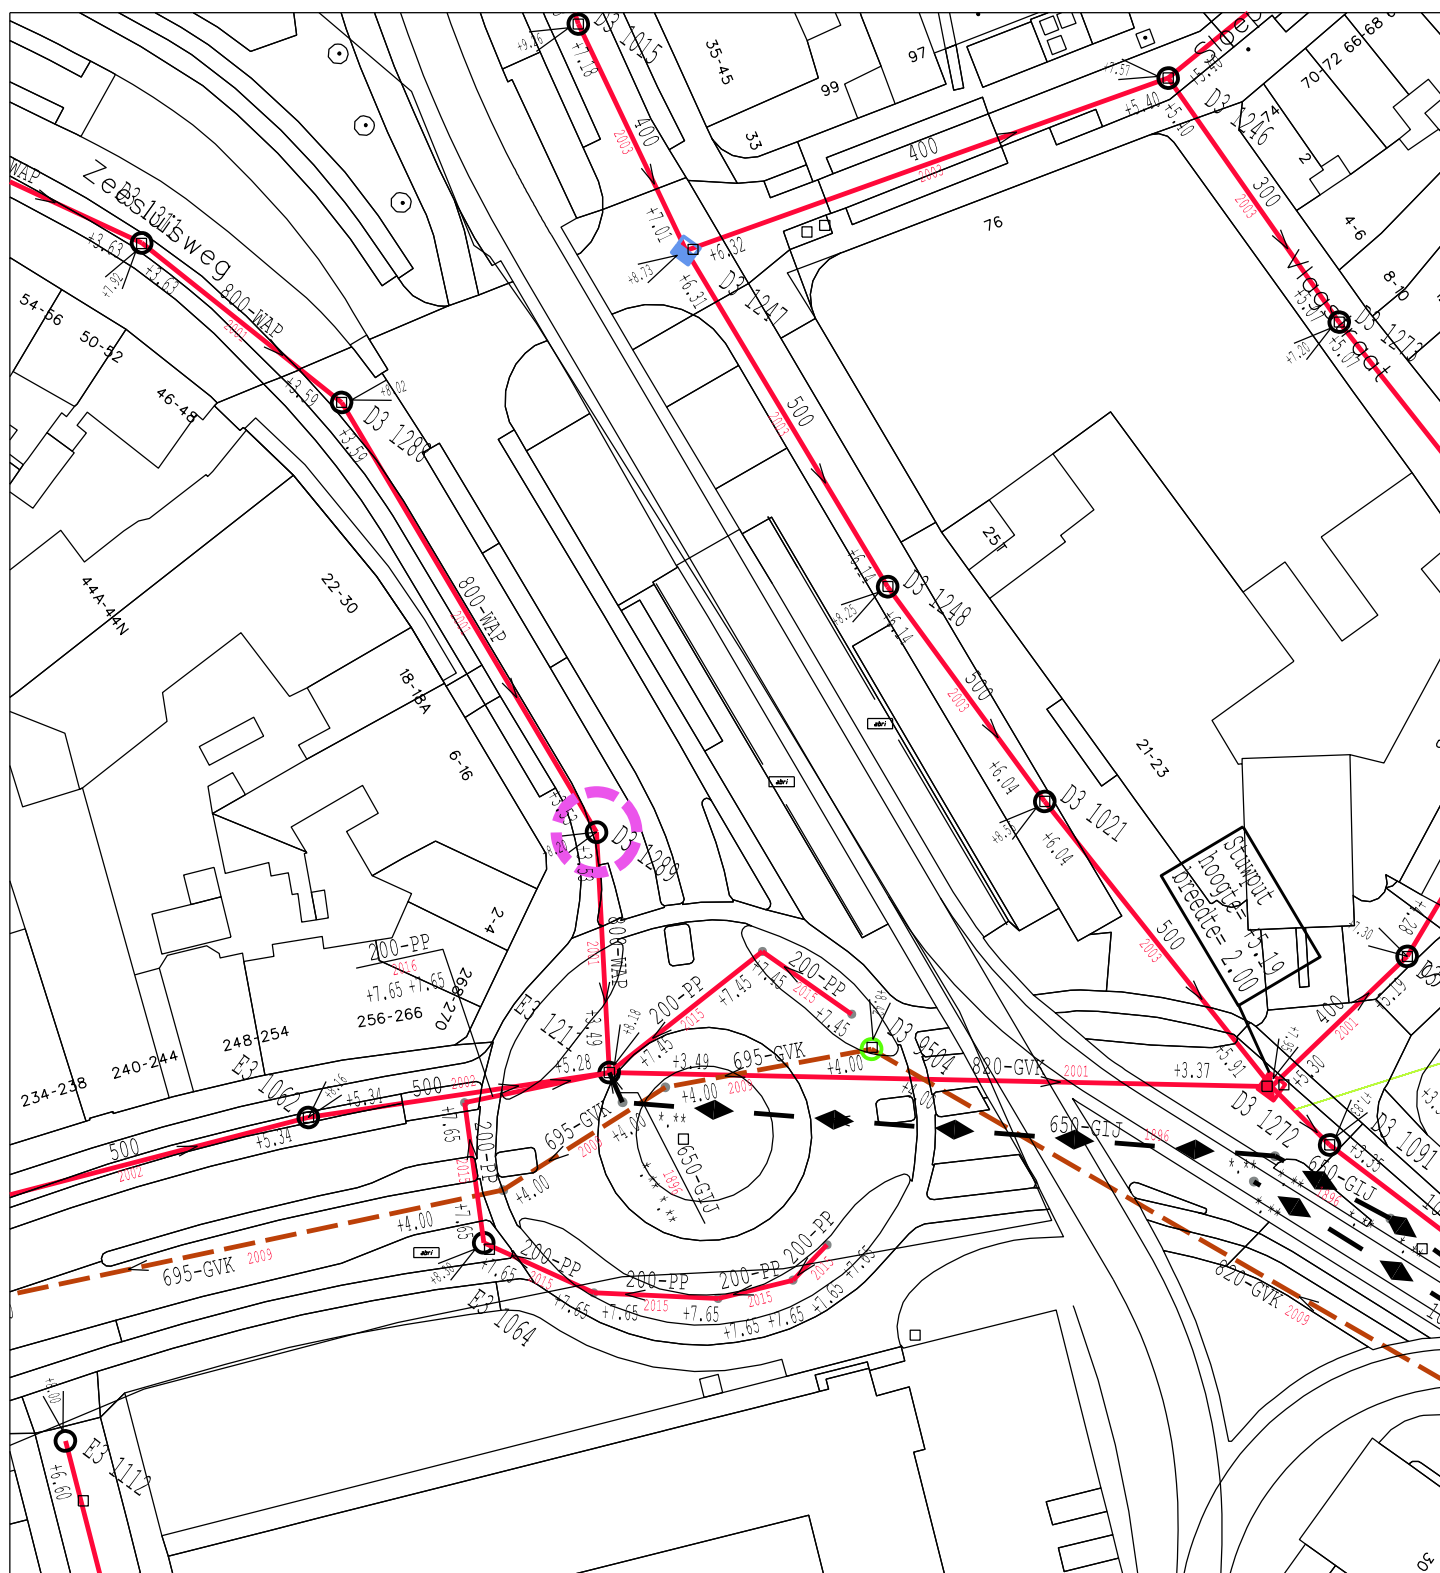

Meetpuntnaam: Duinstraat

Meetpunt: 3

Meetpunt referentie: D3 1289