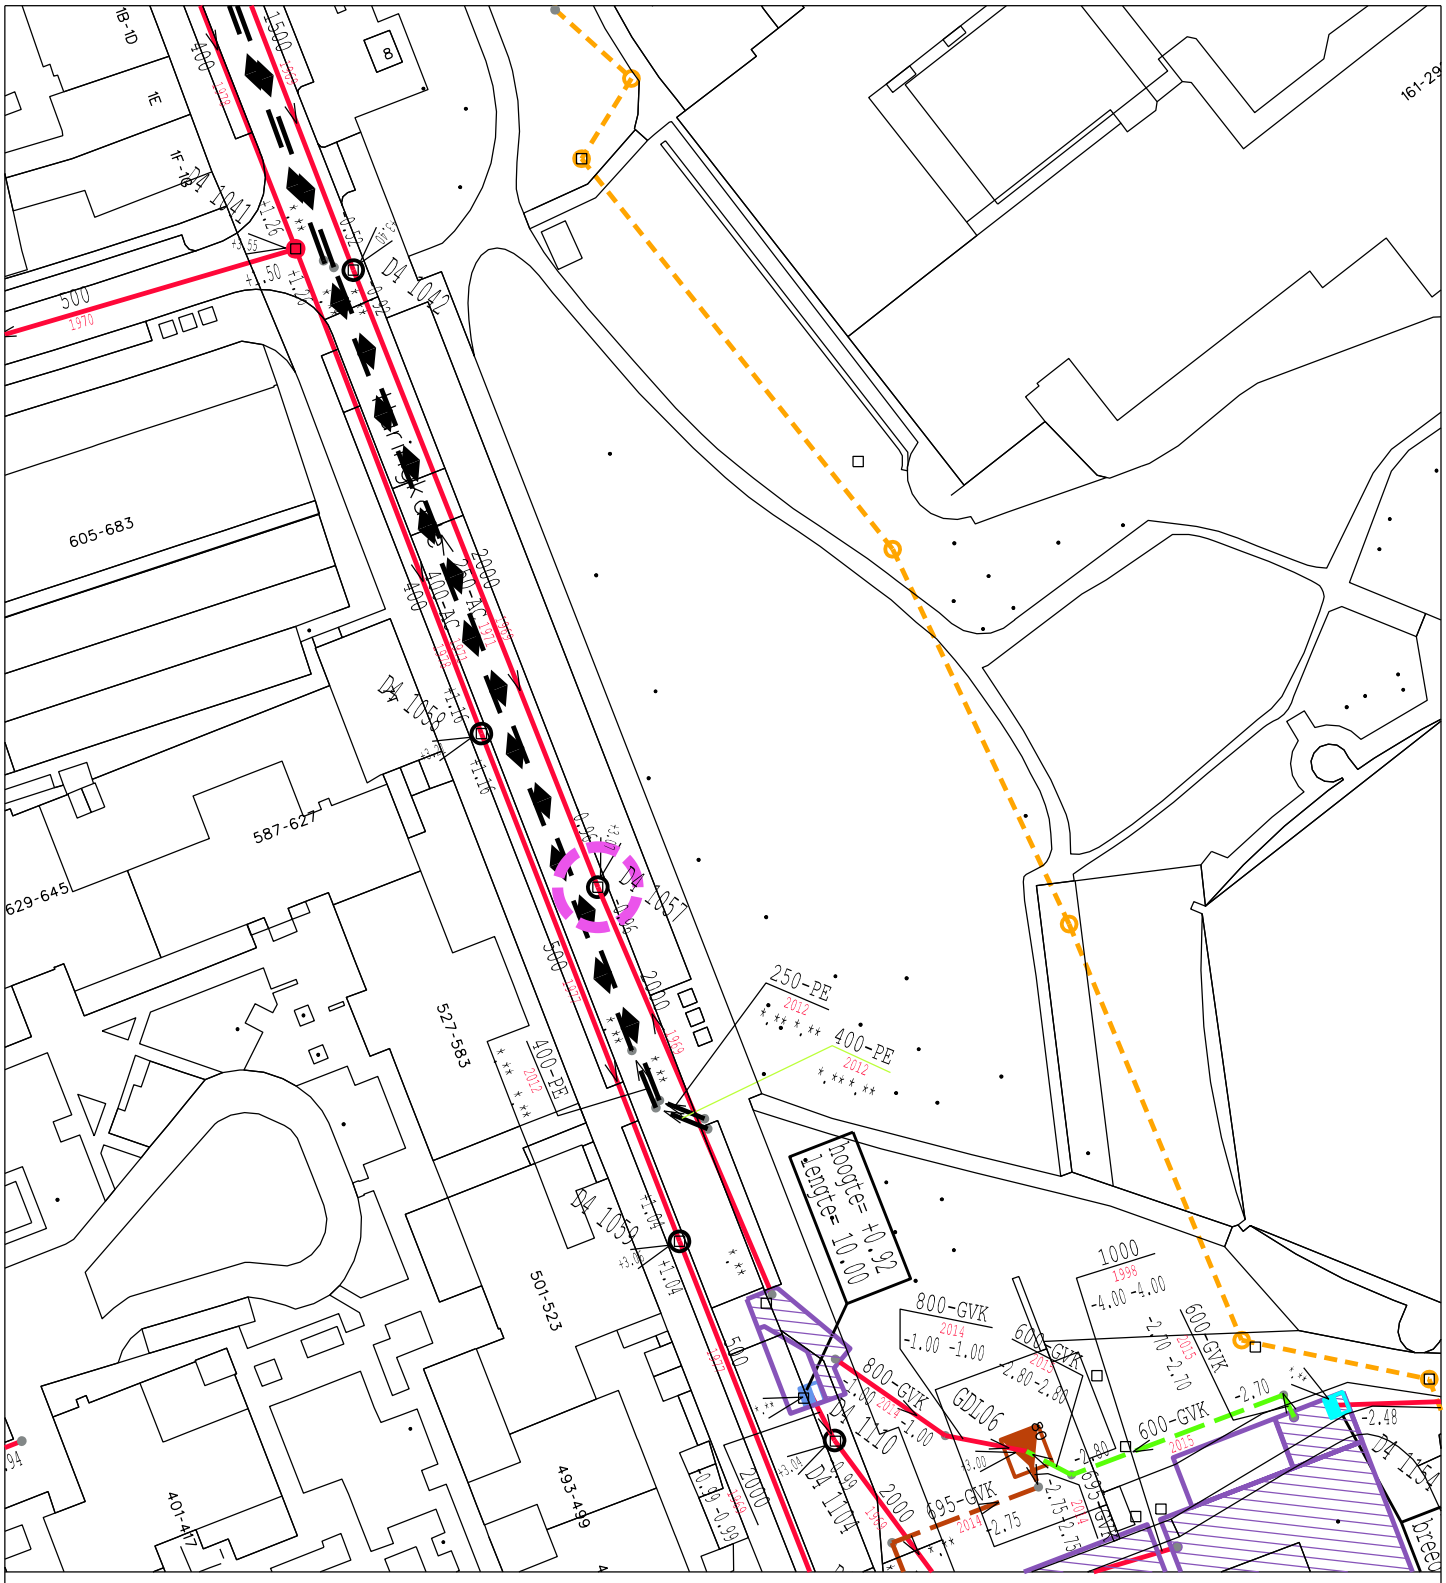

Meetpuntnaam: Haringkade

Meetpunt: 5

Meetpunt referentie: D4 1057