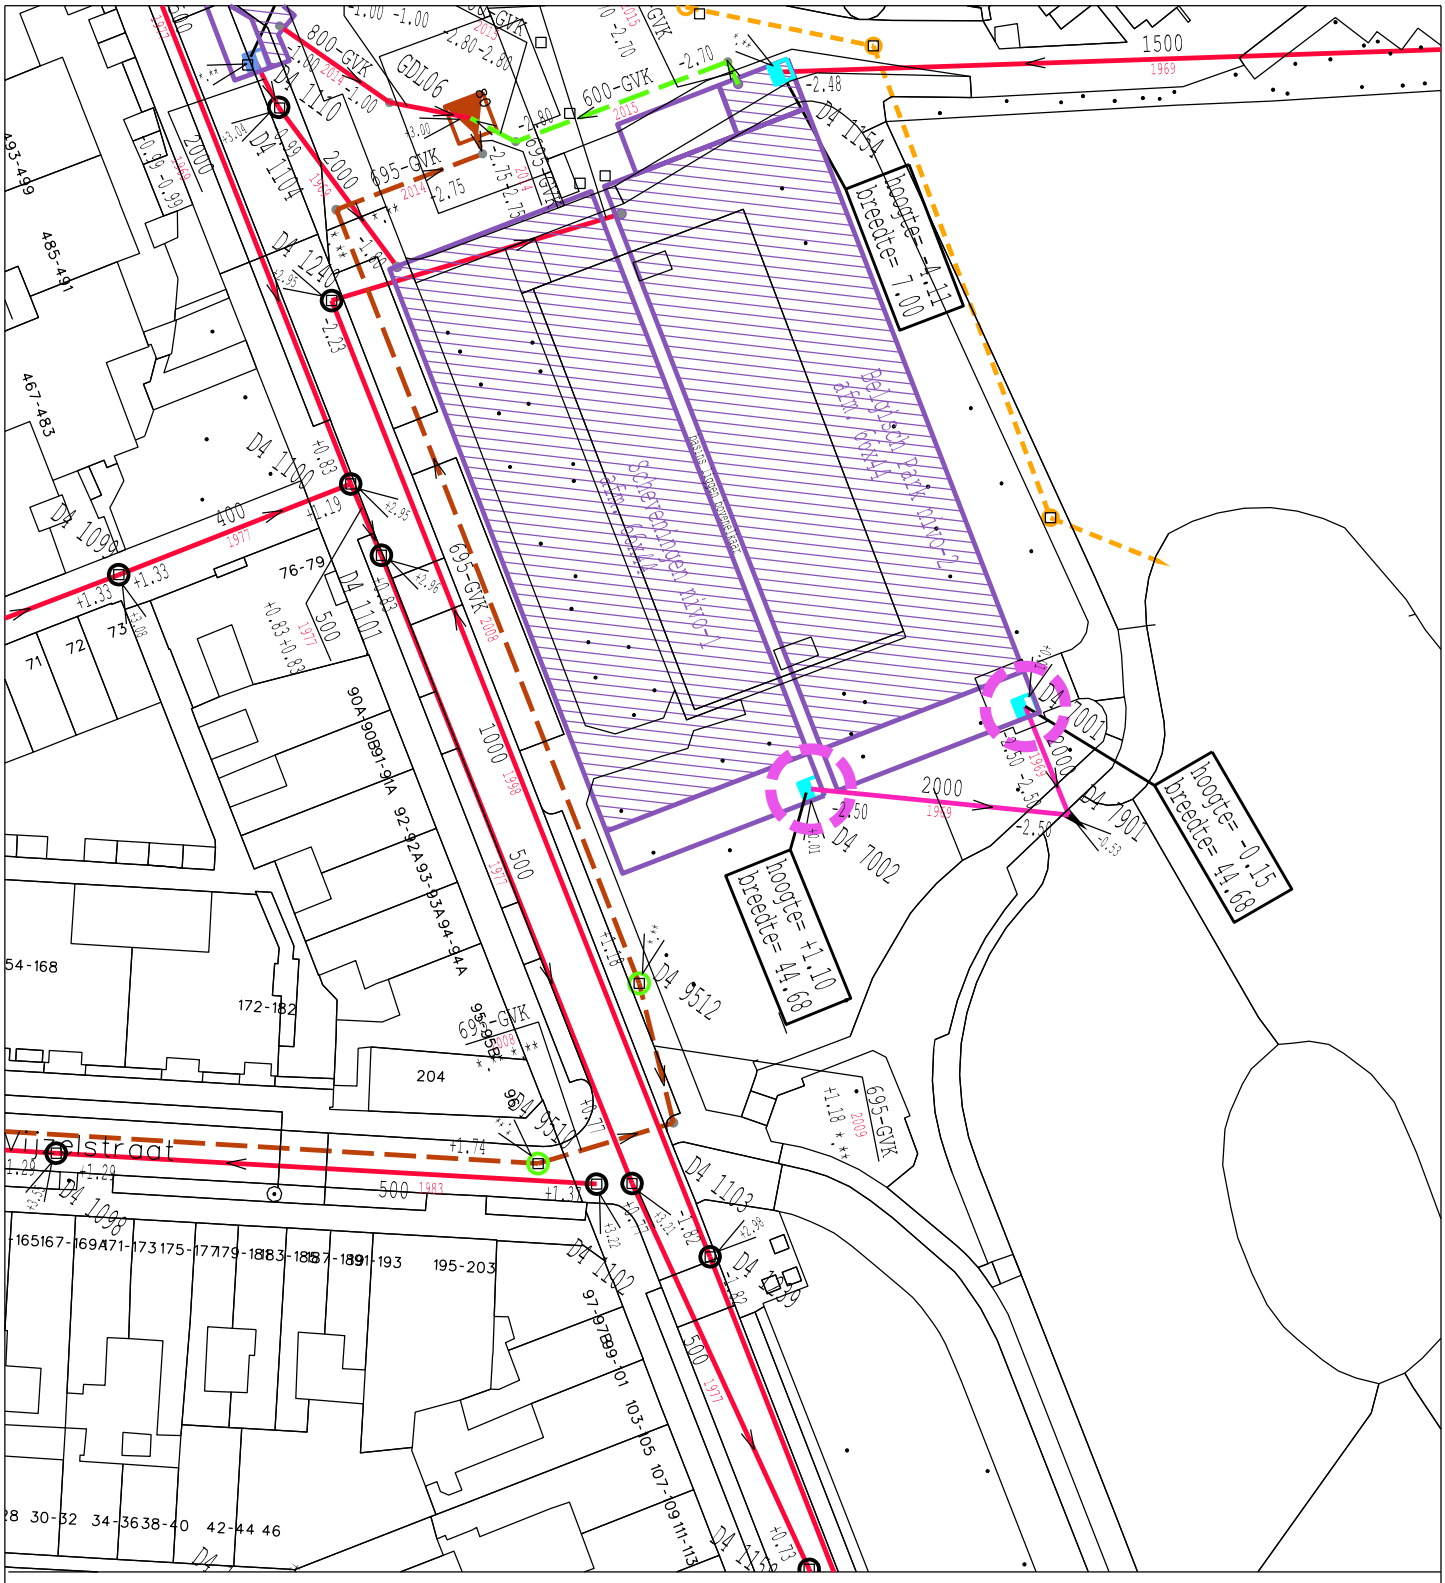

Meetpuntnaam: Haringkade - BBB Belgisch Park

Meetpunt: 7

Meetpunt referentie: D4 7001