


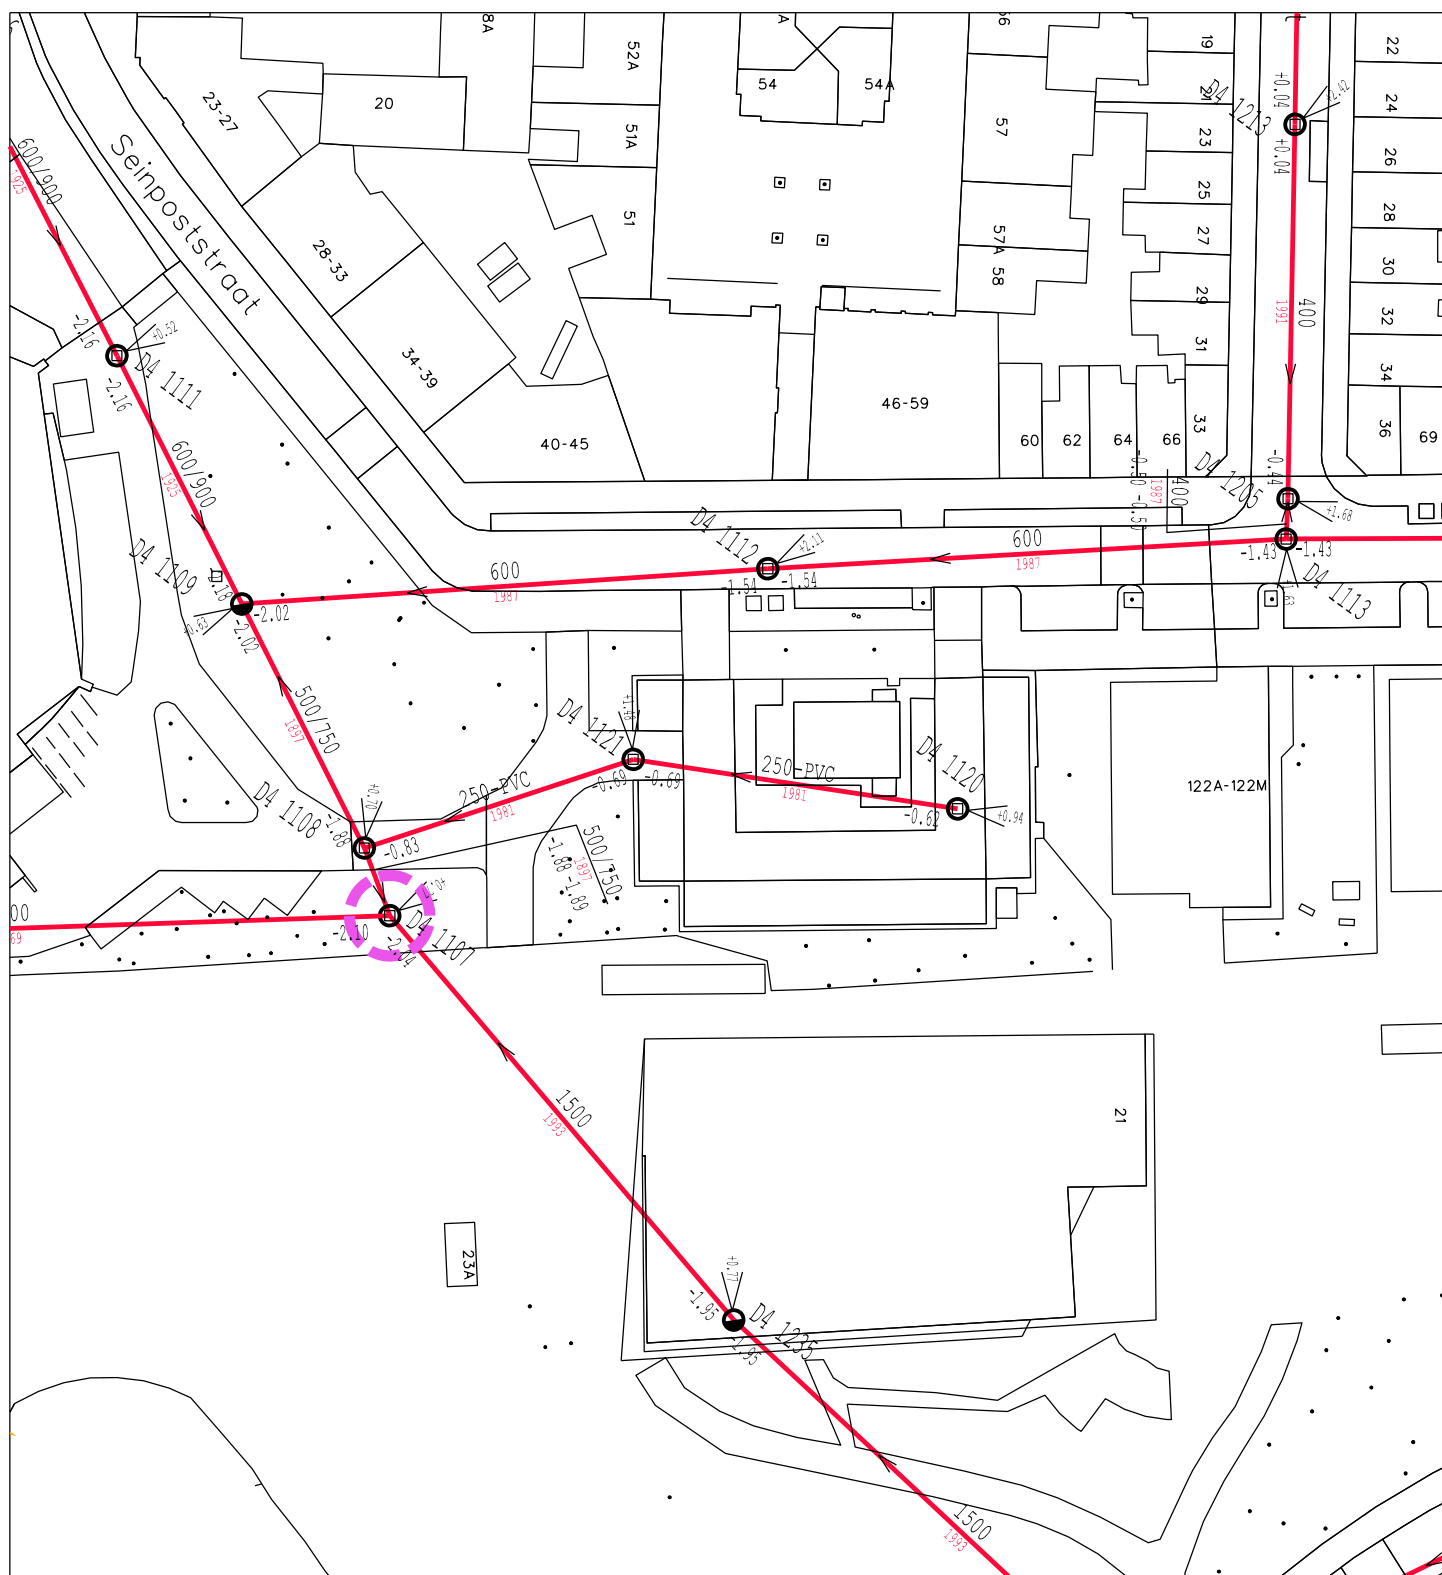

Meetpuntnaam: Seinpoststraat

Meetpunt: 8

Meetpunt referentie: D4 1107