


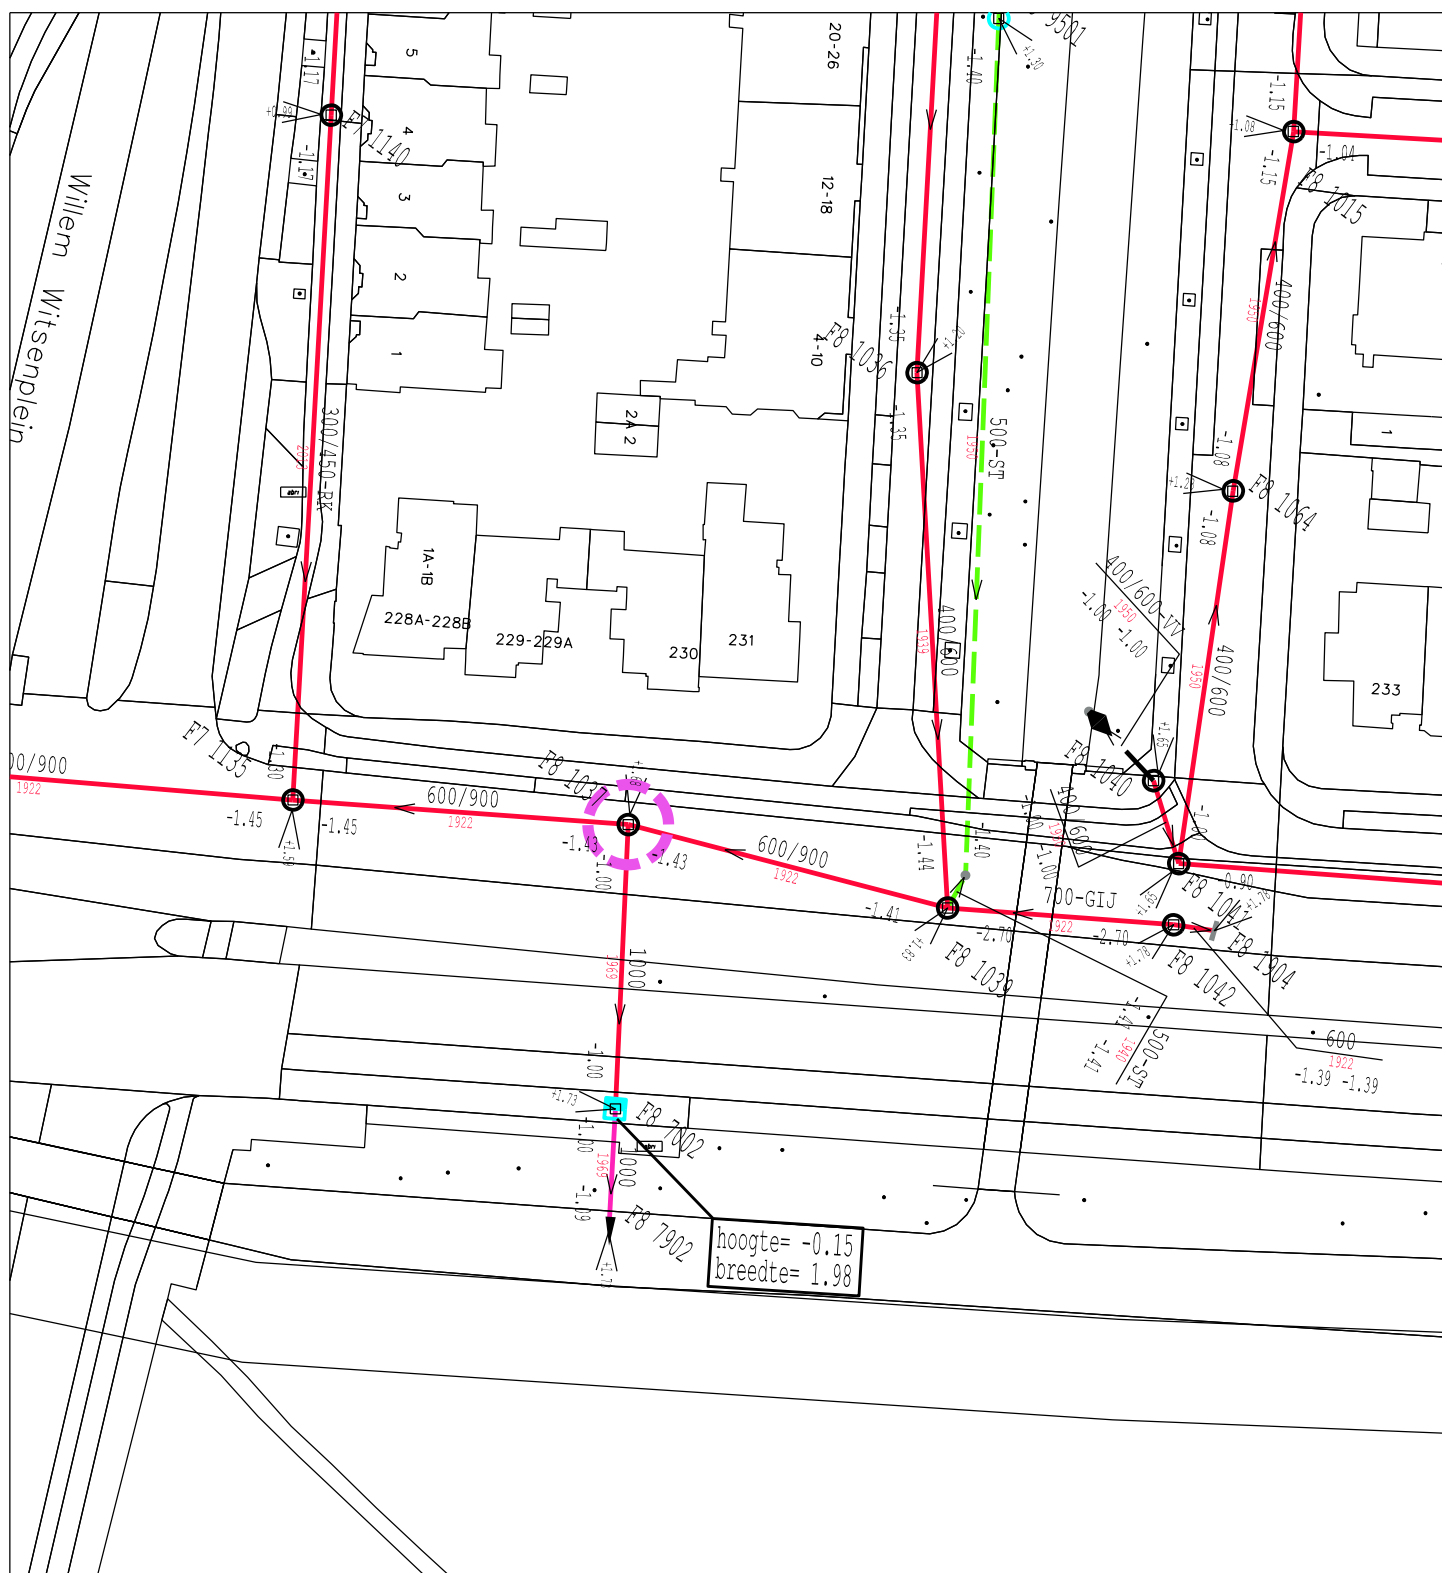

Meetpuntnaam: Bezuidenhoutseweg

Meetpunt: 13

Meetpunt referentie: F8 1037