


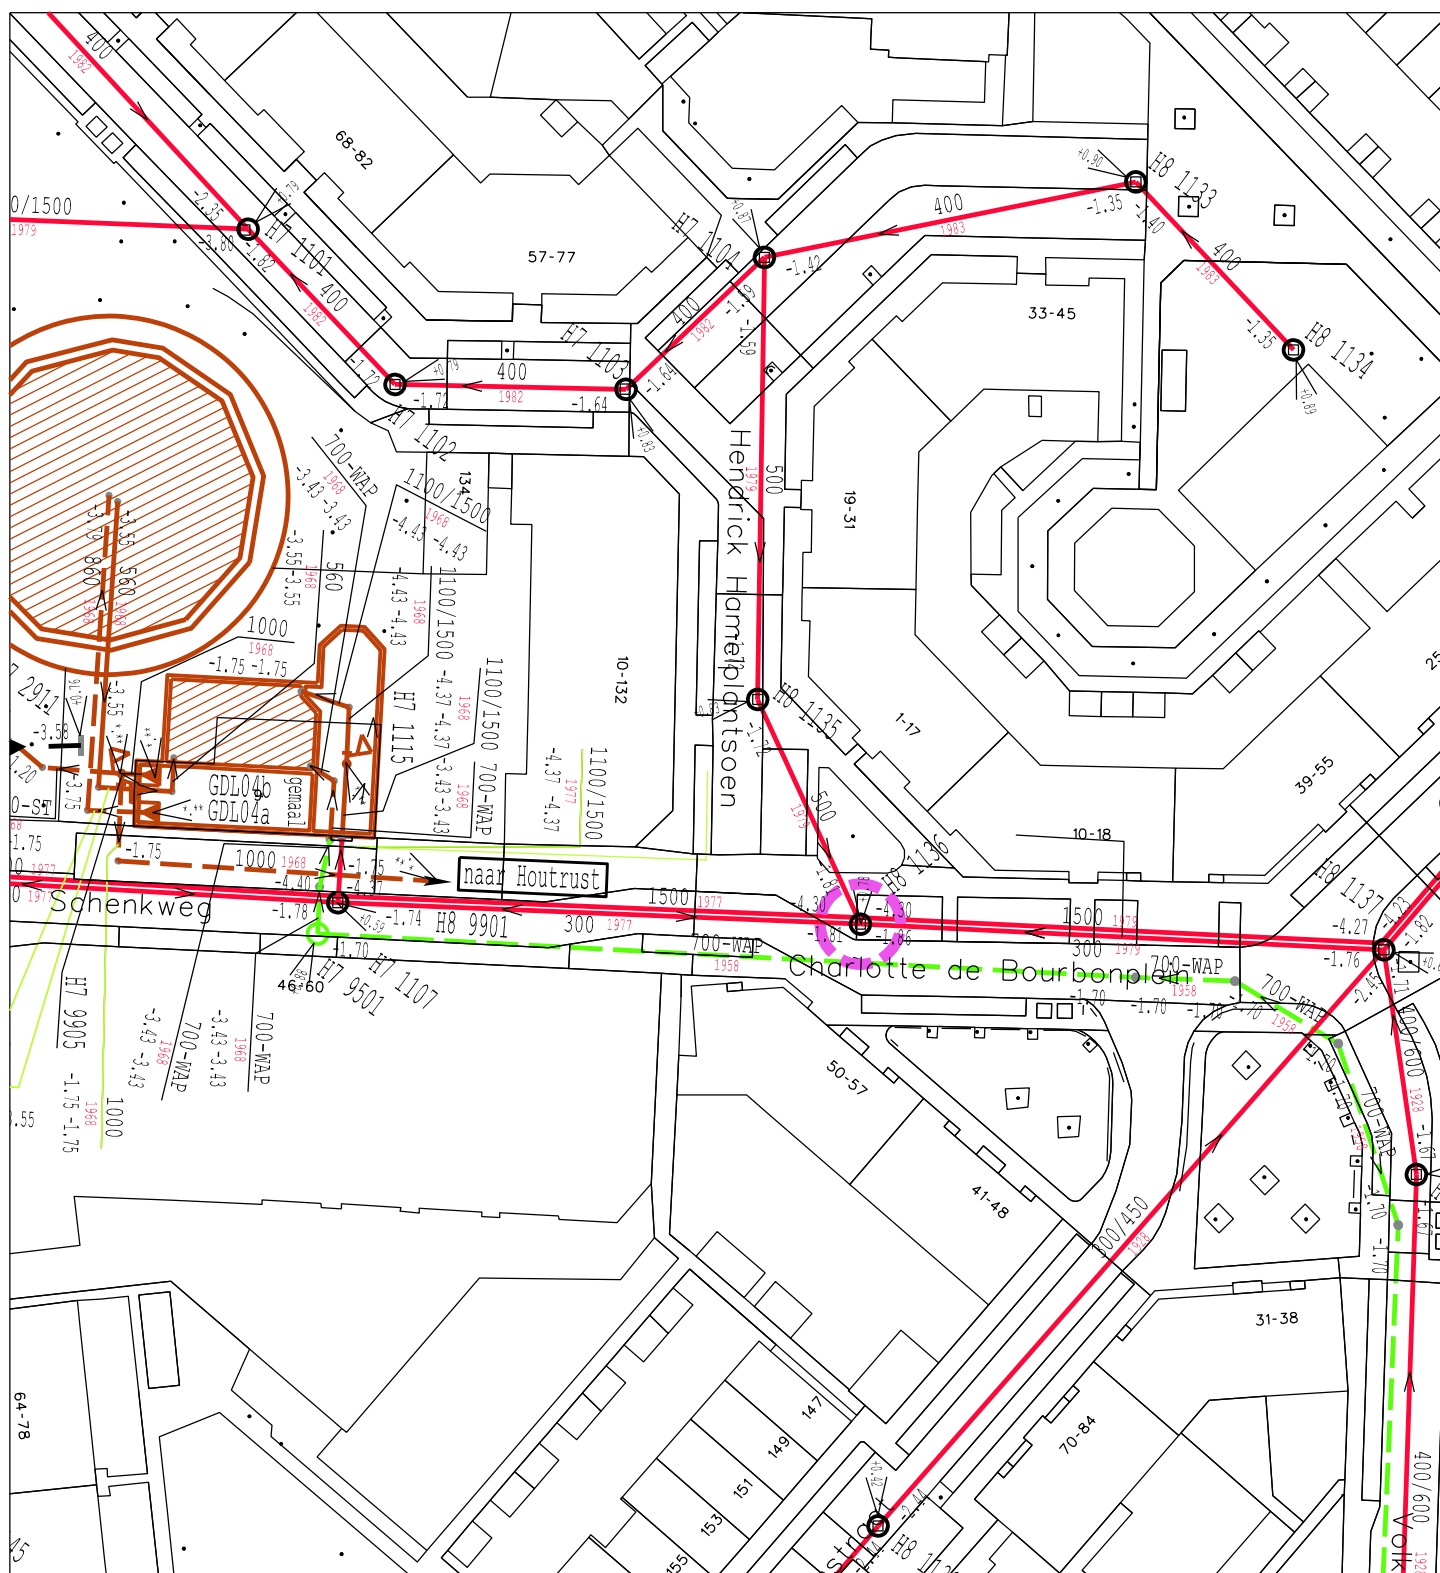

Meetpuntnaam: Hendrick Hamelstraat

Meetpunt: 16

Meetpunt referentie: H8 1136