


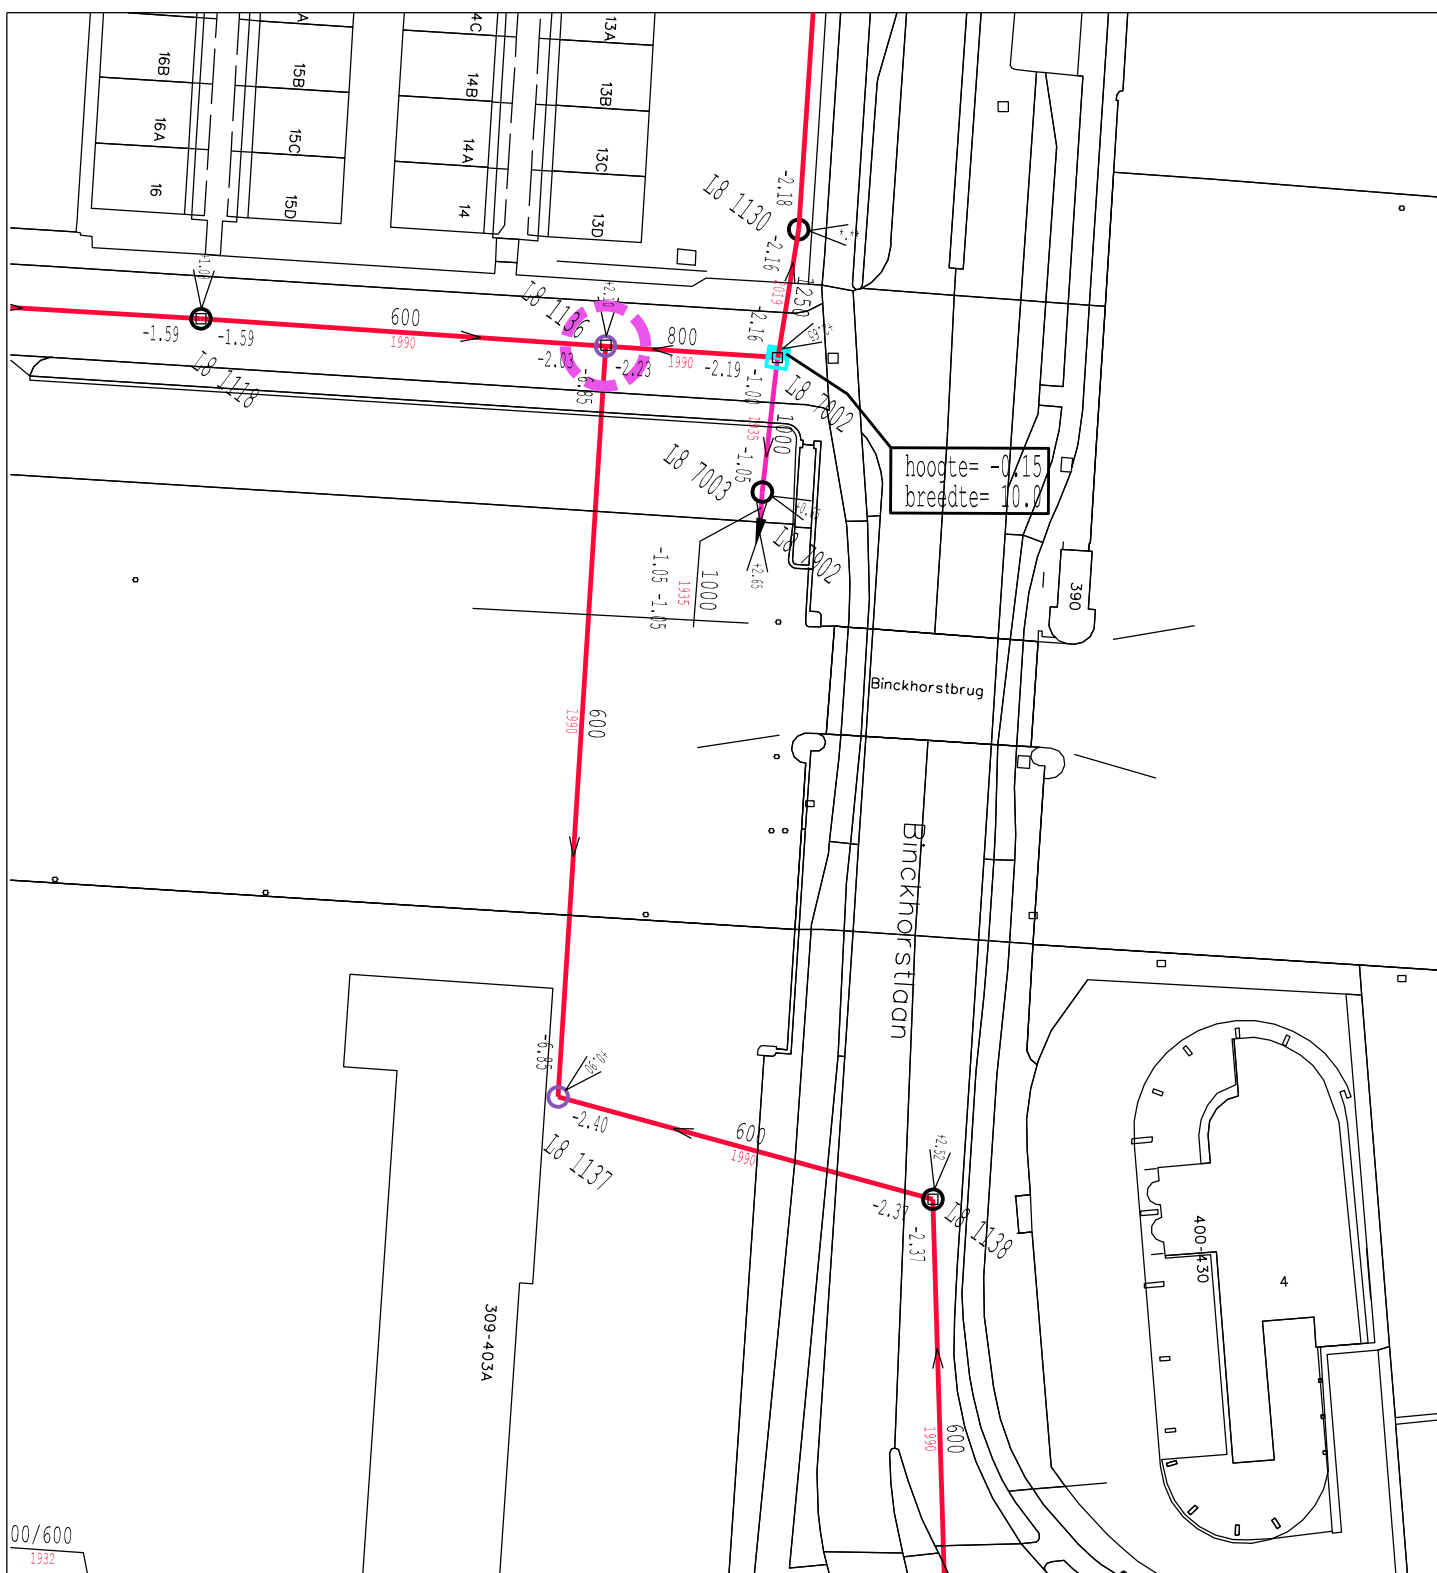

Meetpuntnaam: Jupiterkade

Meetpunt: 19

Meetpunt referentie: L8 1136