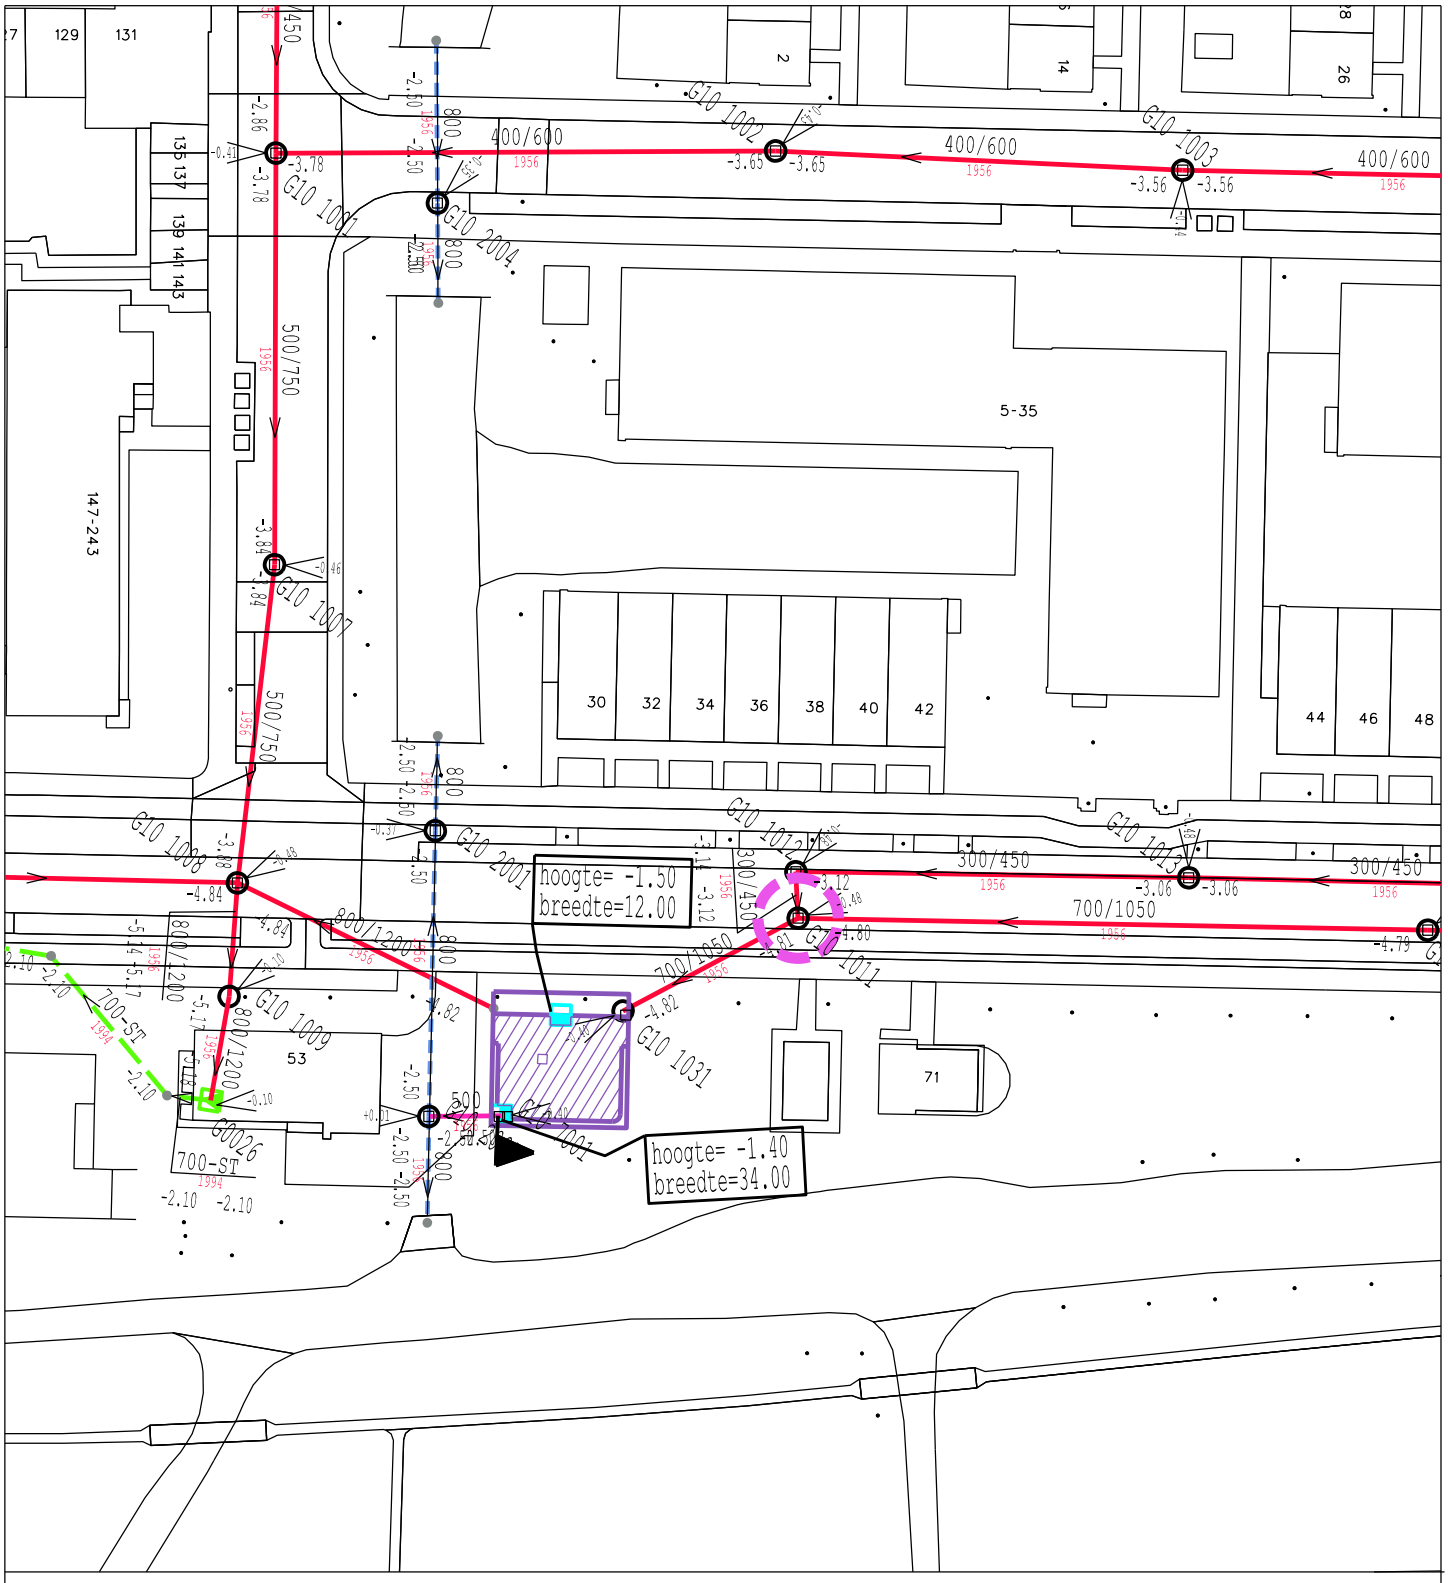

Meetpuntnaam: Finnenburg

Meetpunt: 21

Meetpunt referentie: G10 1011