


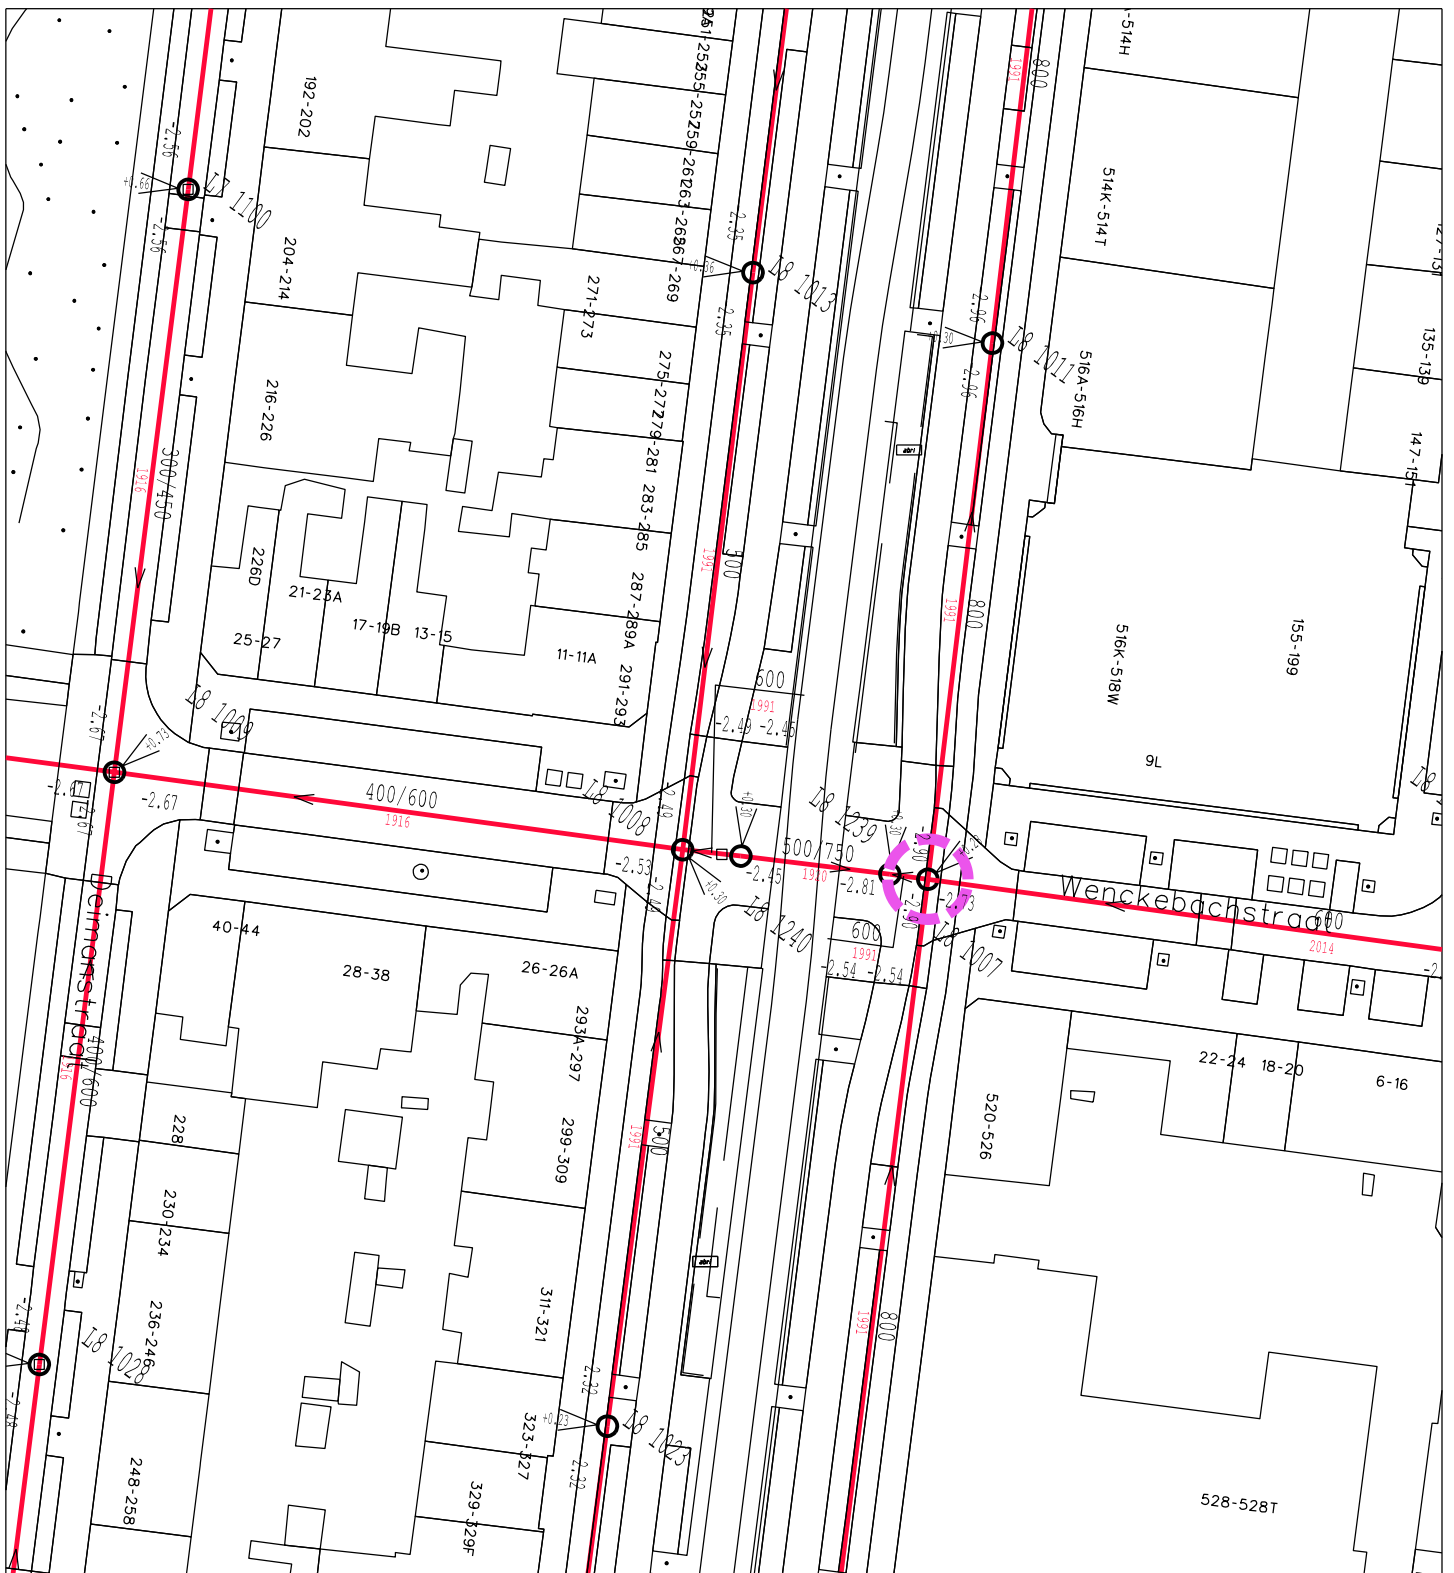

Meetpuntnaam: Rijswijkseweg
Meetpunt: 23
Meetpunt referentie: L8 1007