


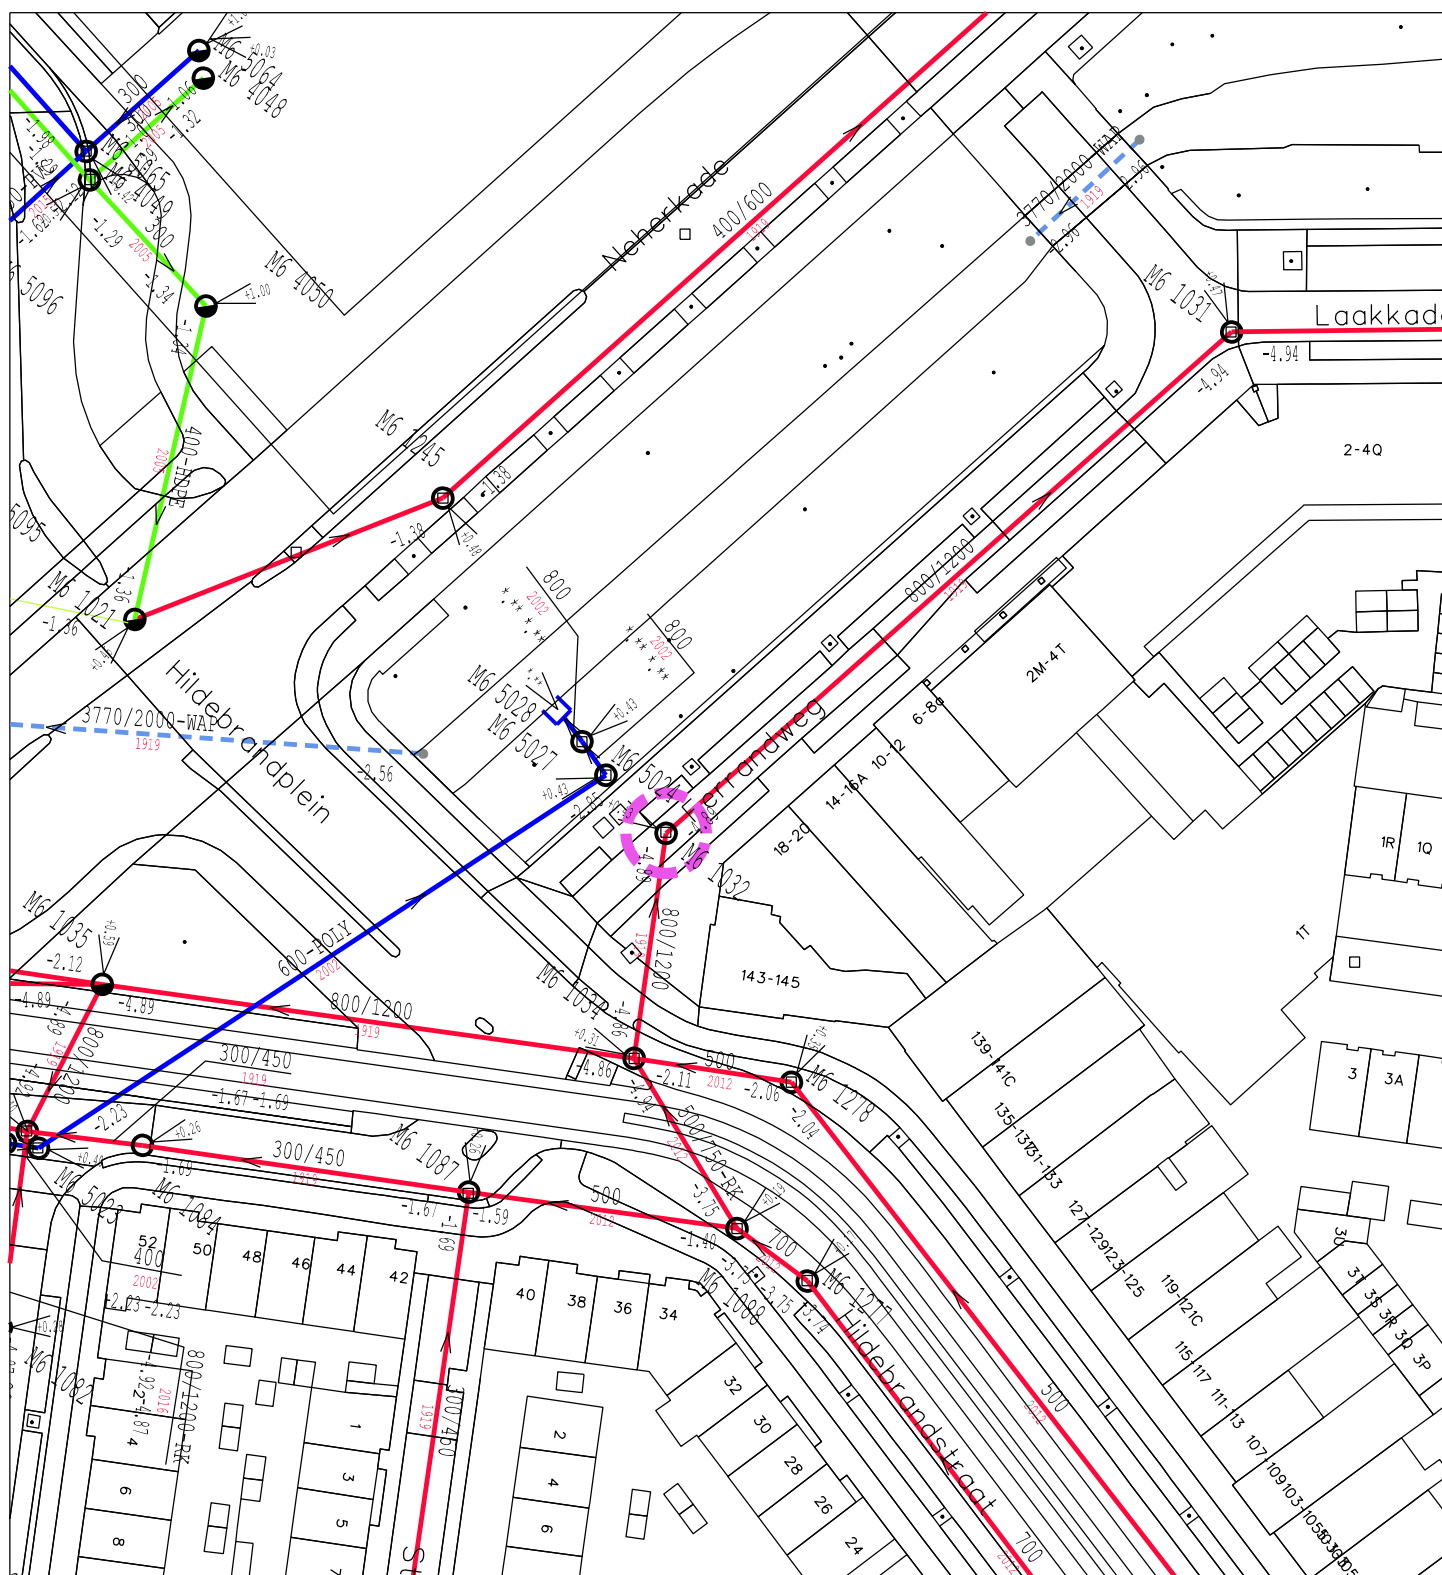

Meetpuntnaam: Ferandweg

Meetpunt: 24

Meetpunt referentie: M6 1032