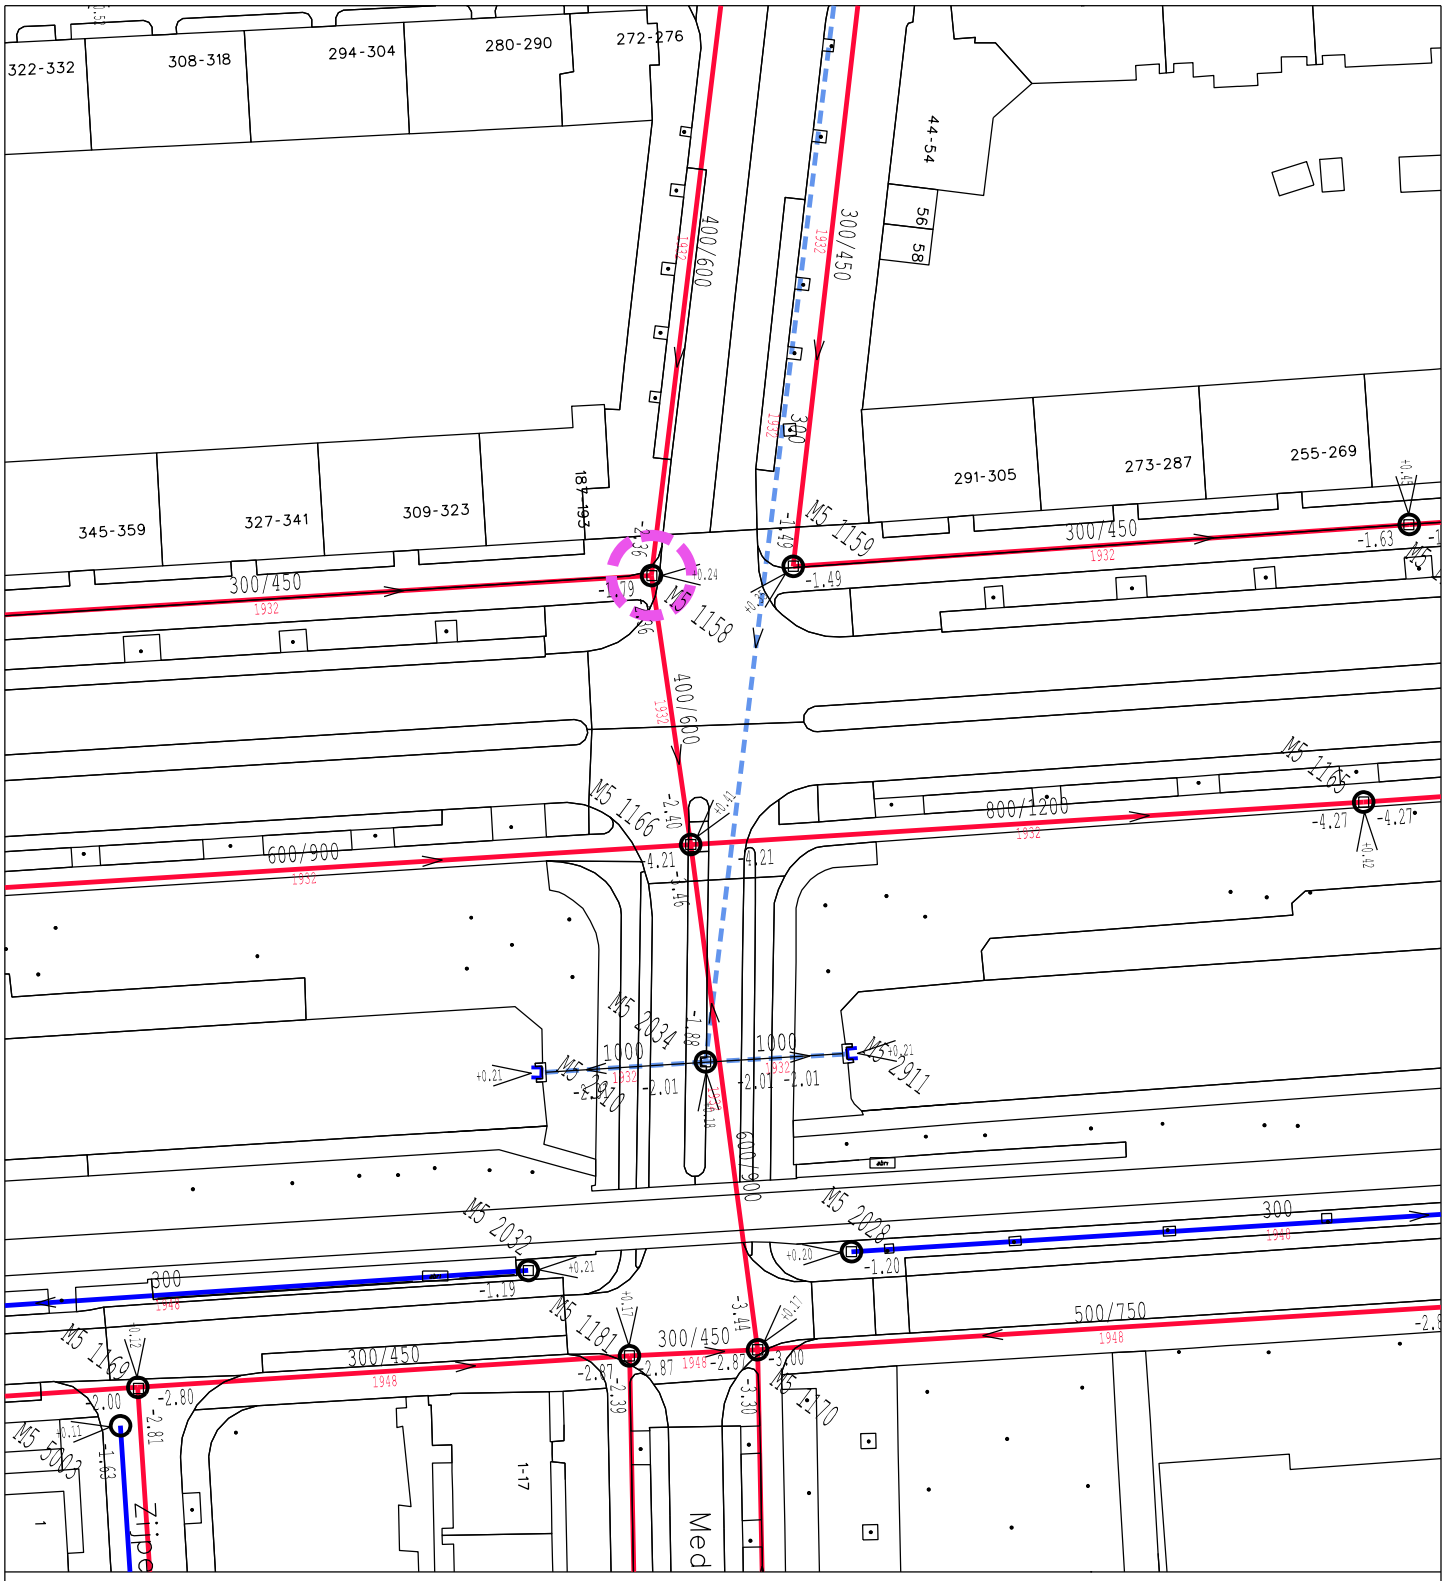

Meetpuntnaam: Erasmusweg

Meetpunt: 25

Meetpunt referentie: M5 1158