


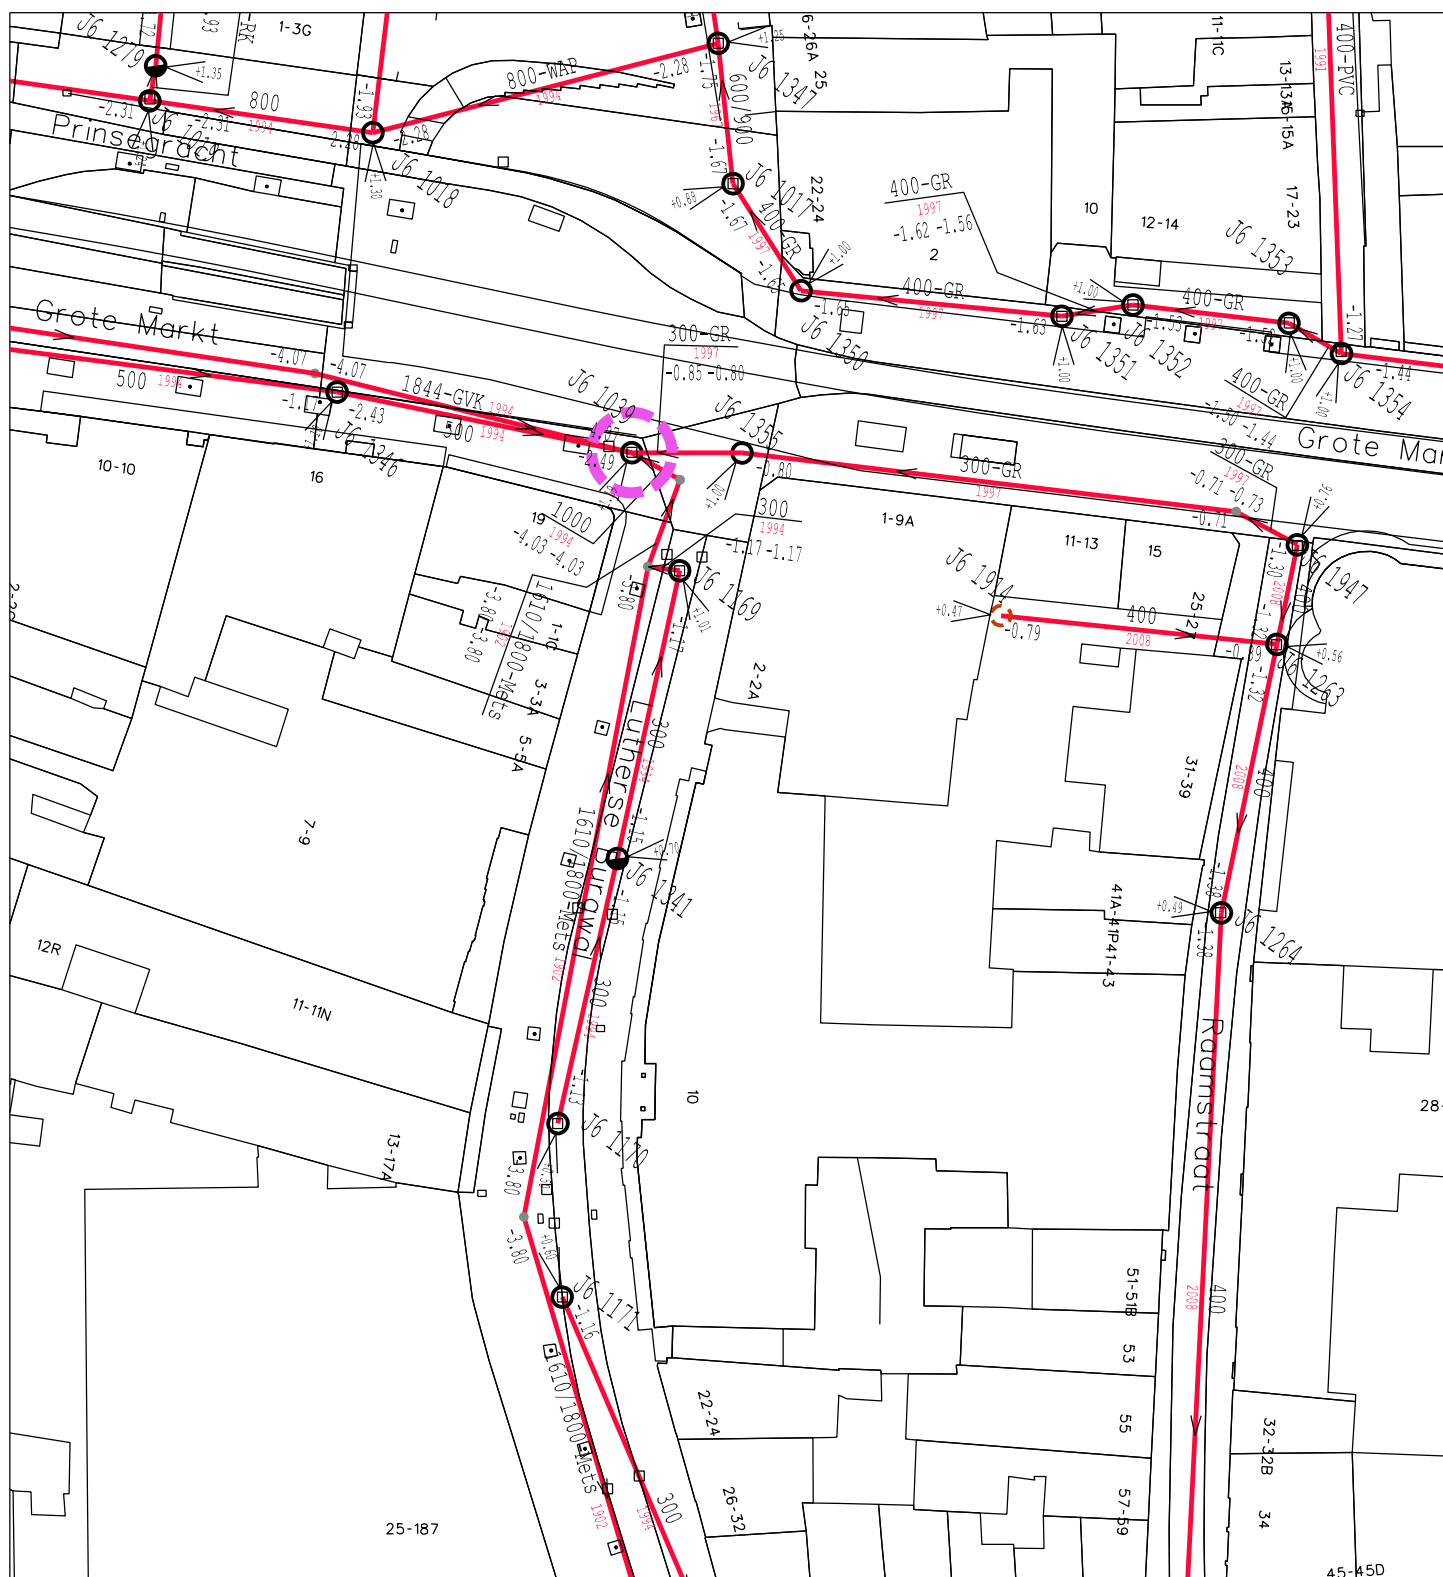

Meetpuntnaam: Grote Markt

Meetpunt: 27

Meetpunt referentie: J6 1039