


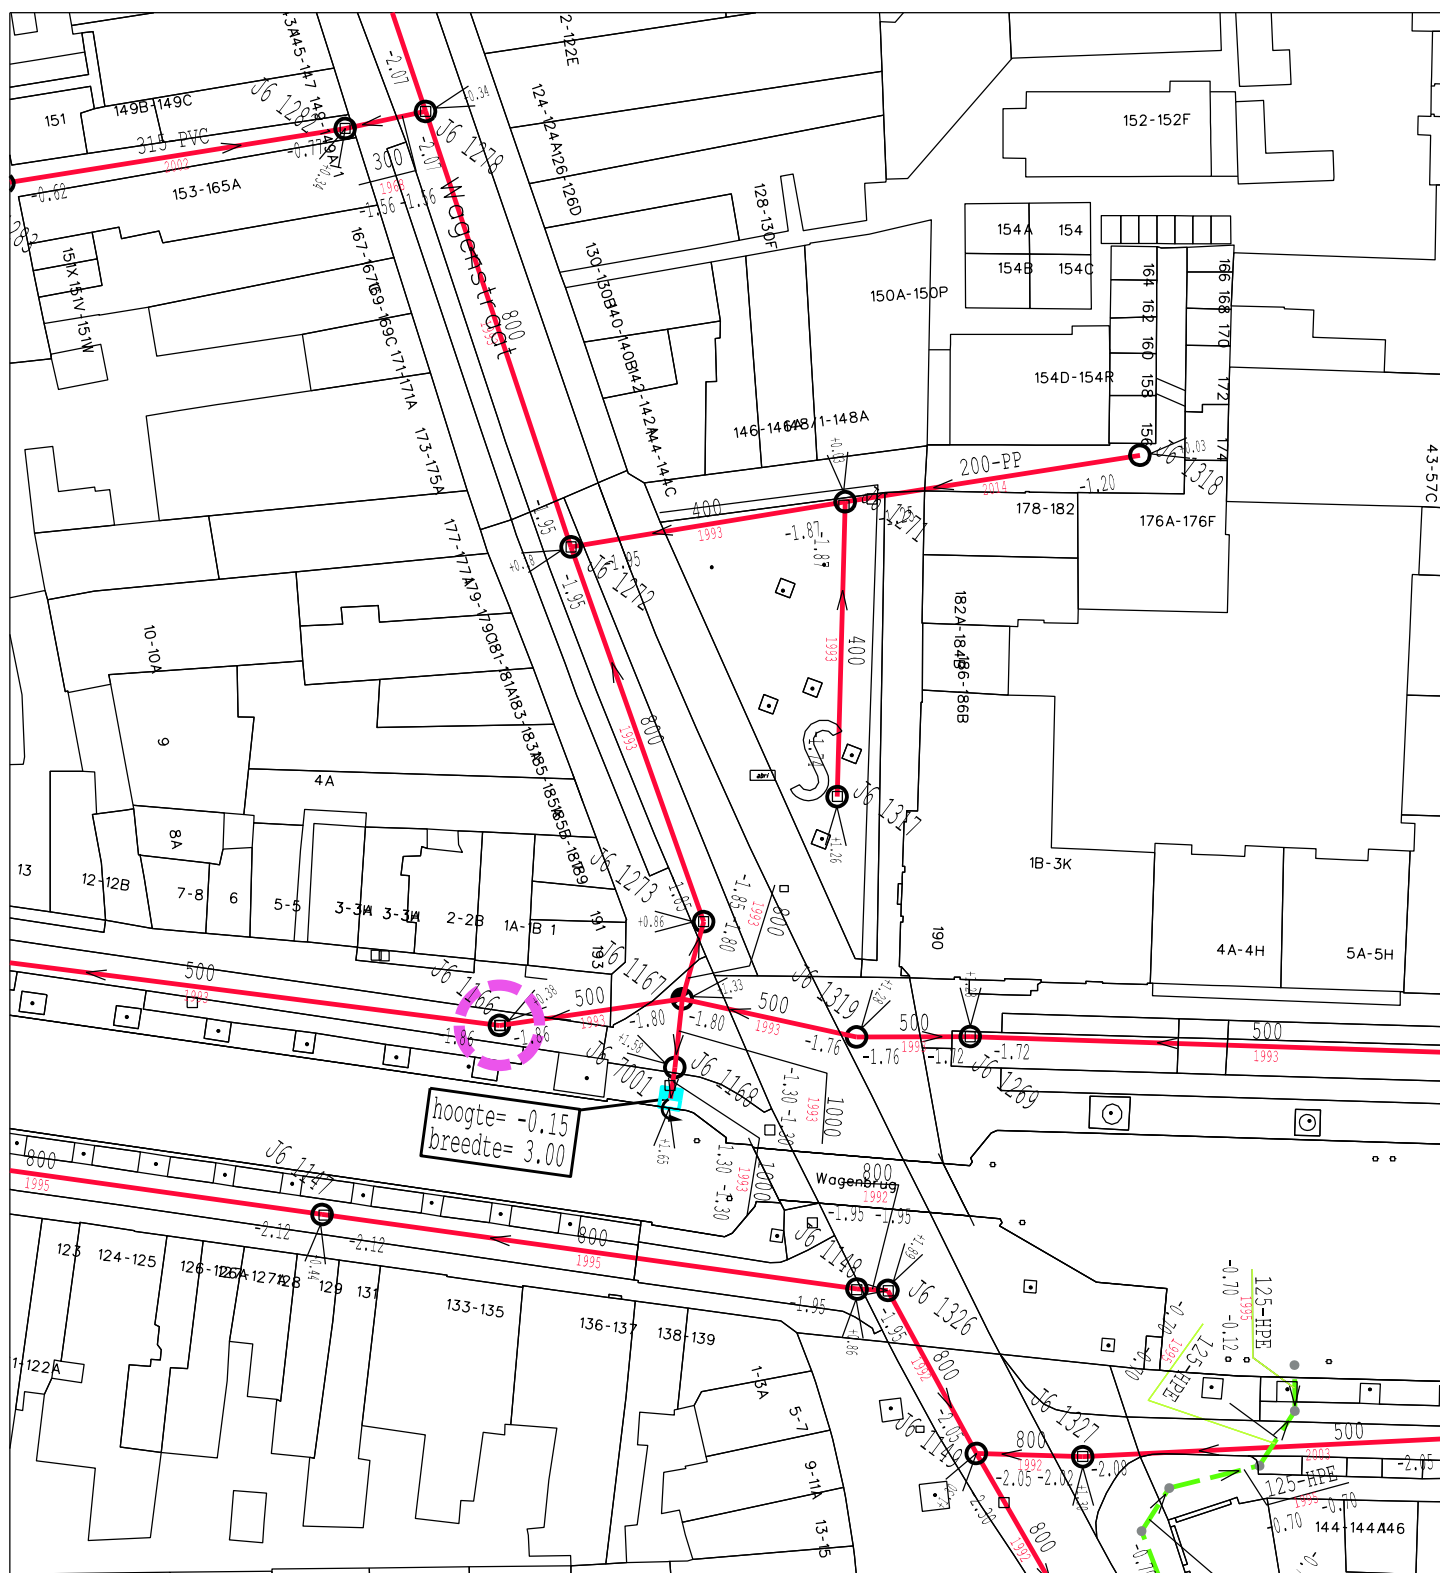

Meetpuntnaam: Dunne Bierkade

Meetpunt: 28

Meetpunt referentie: J6 1166