


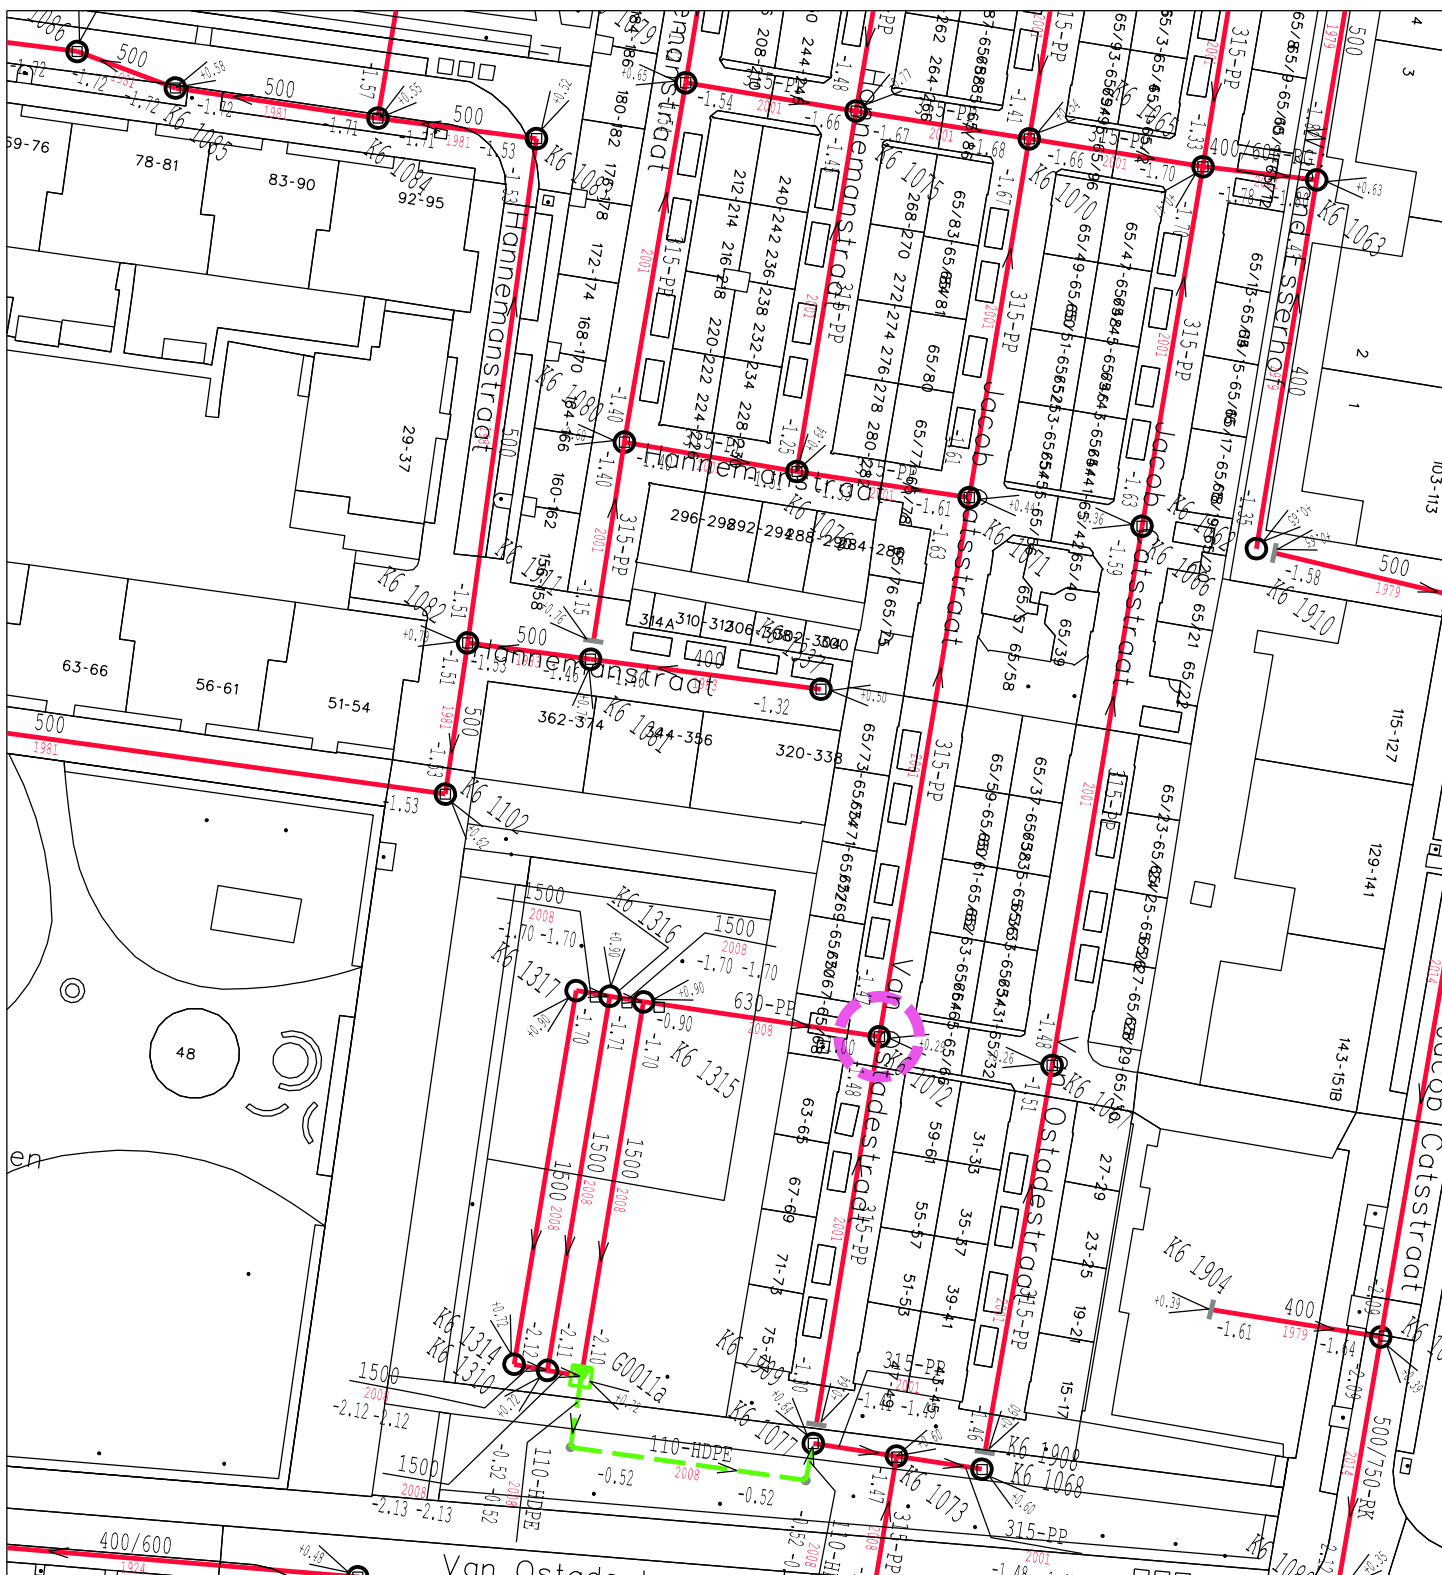

Meetpuntnaam: Van Ostadestraat

Meetpunt: 33

Meetpunt referentie: K6 1072