


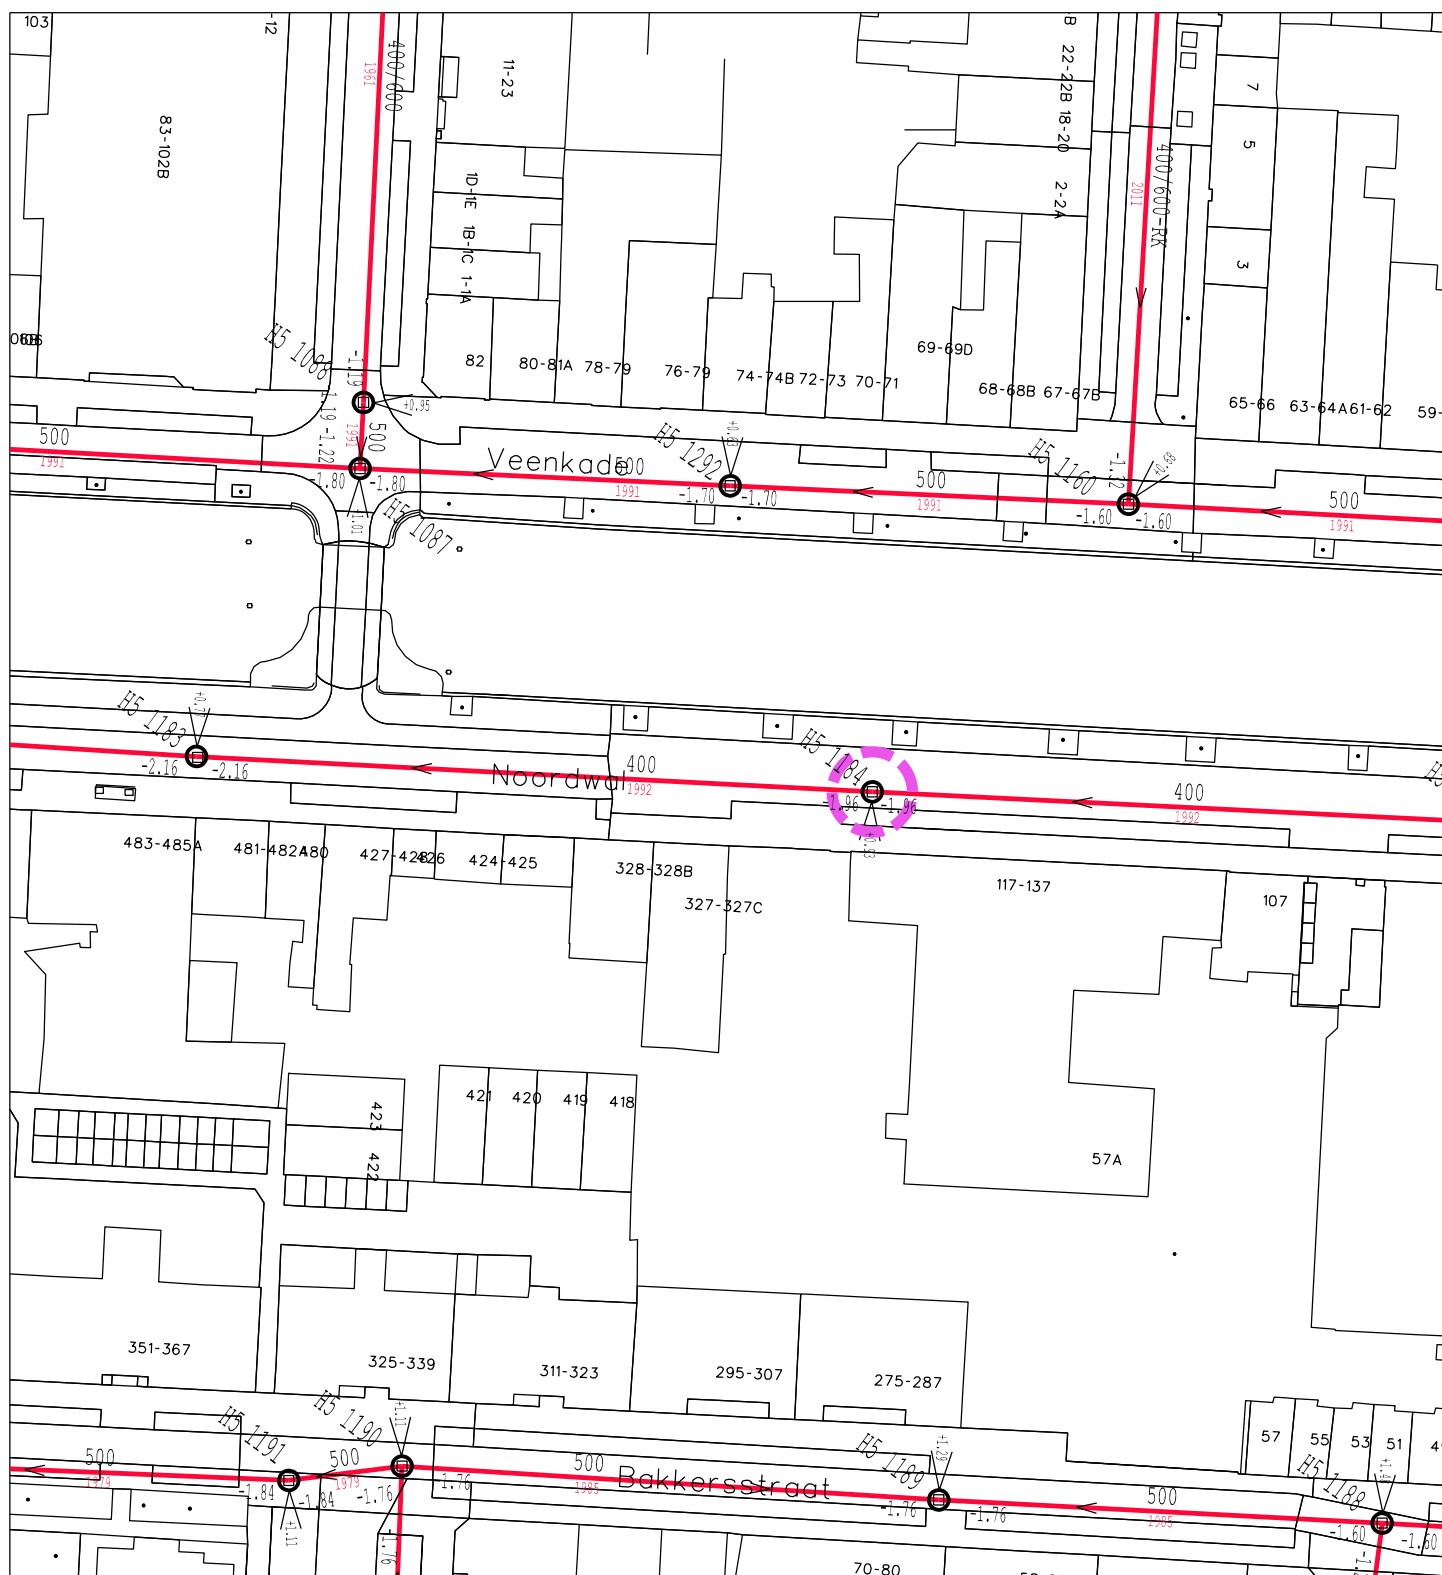

Meetpuntnaam: Noordwal

Meetpunt: 36

Meetpunt referentie: H5 1184