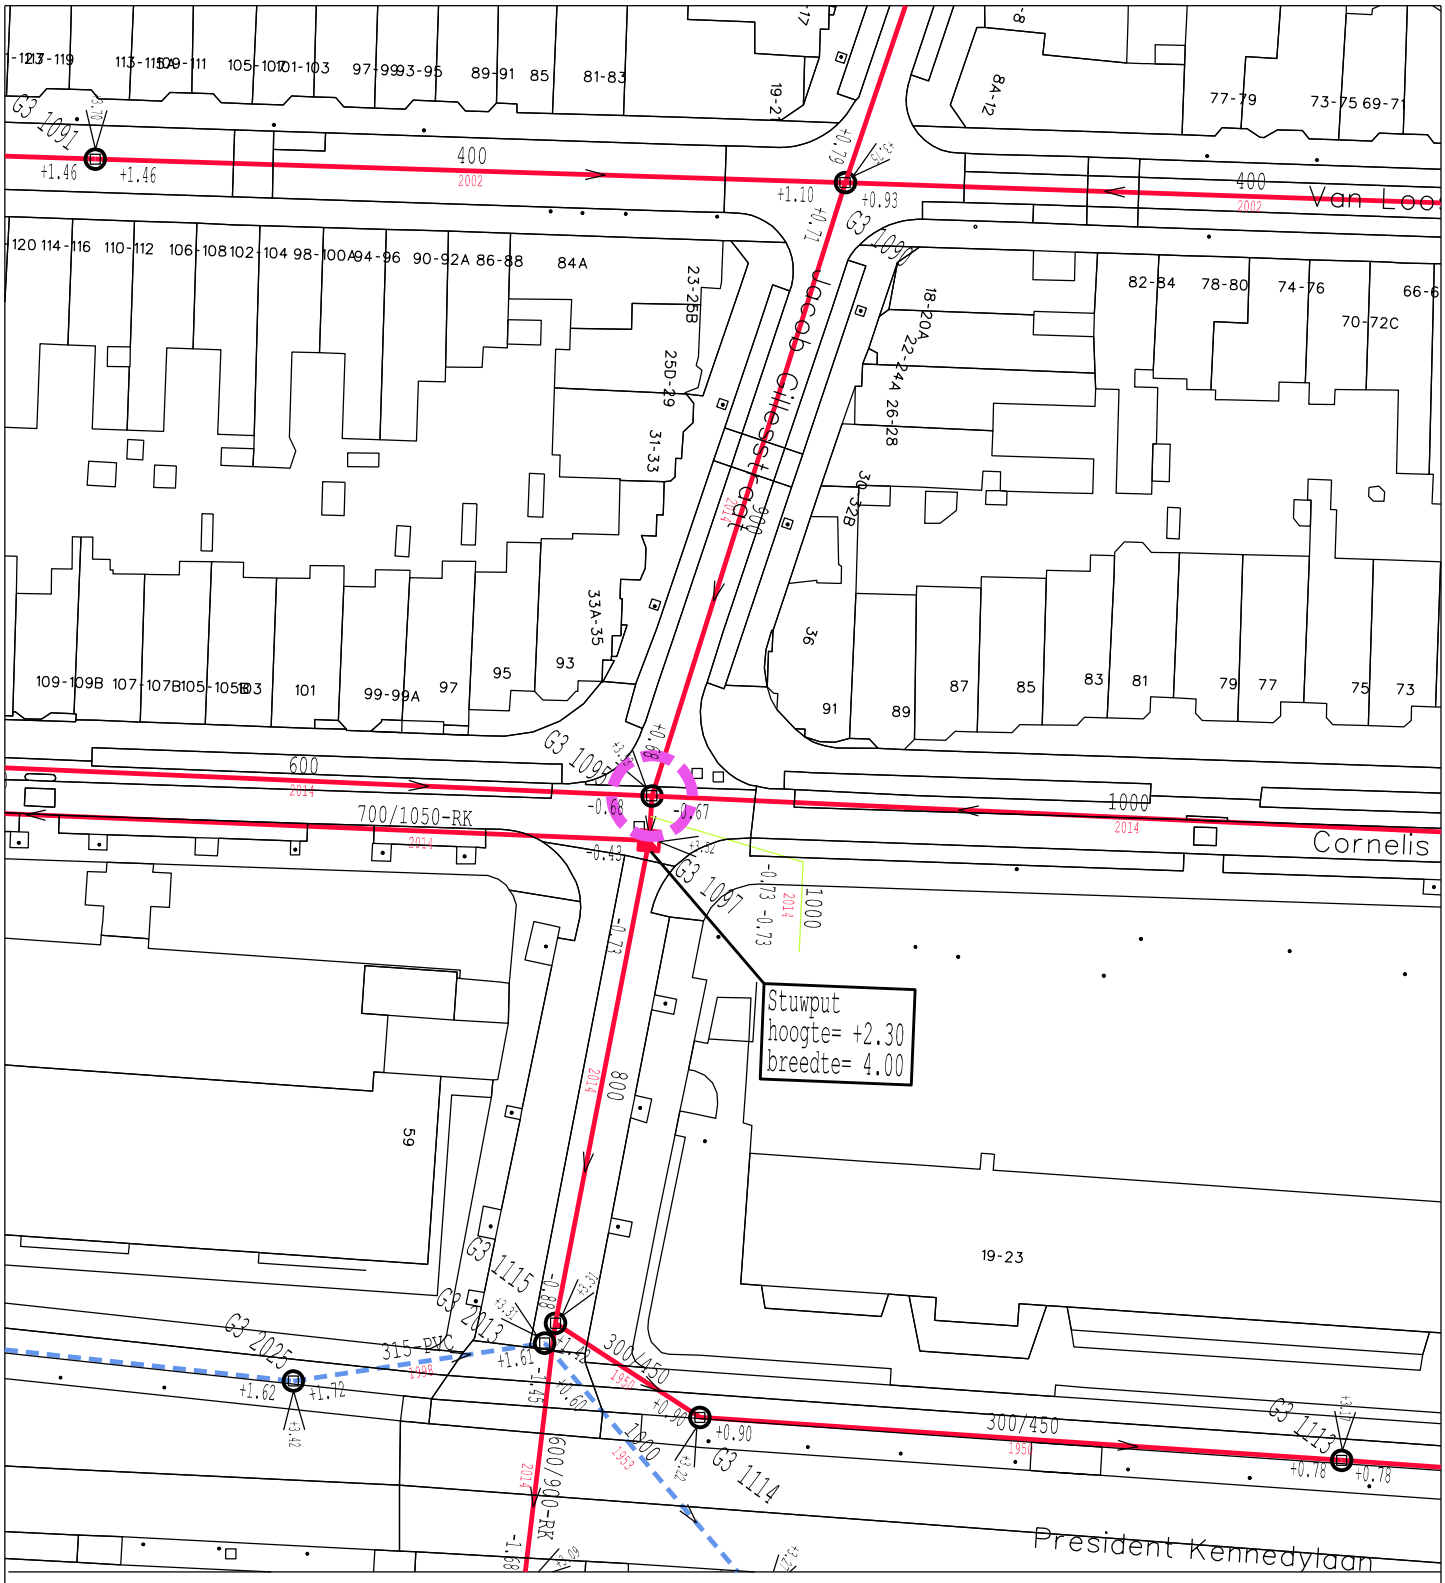

Meetpuntnaam: Cornelis de Wittlaan

Meetpunt: 39

Meetpunt referentie: G3 1095