


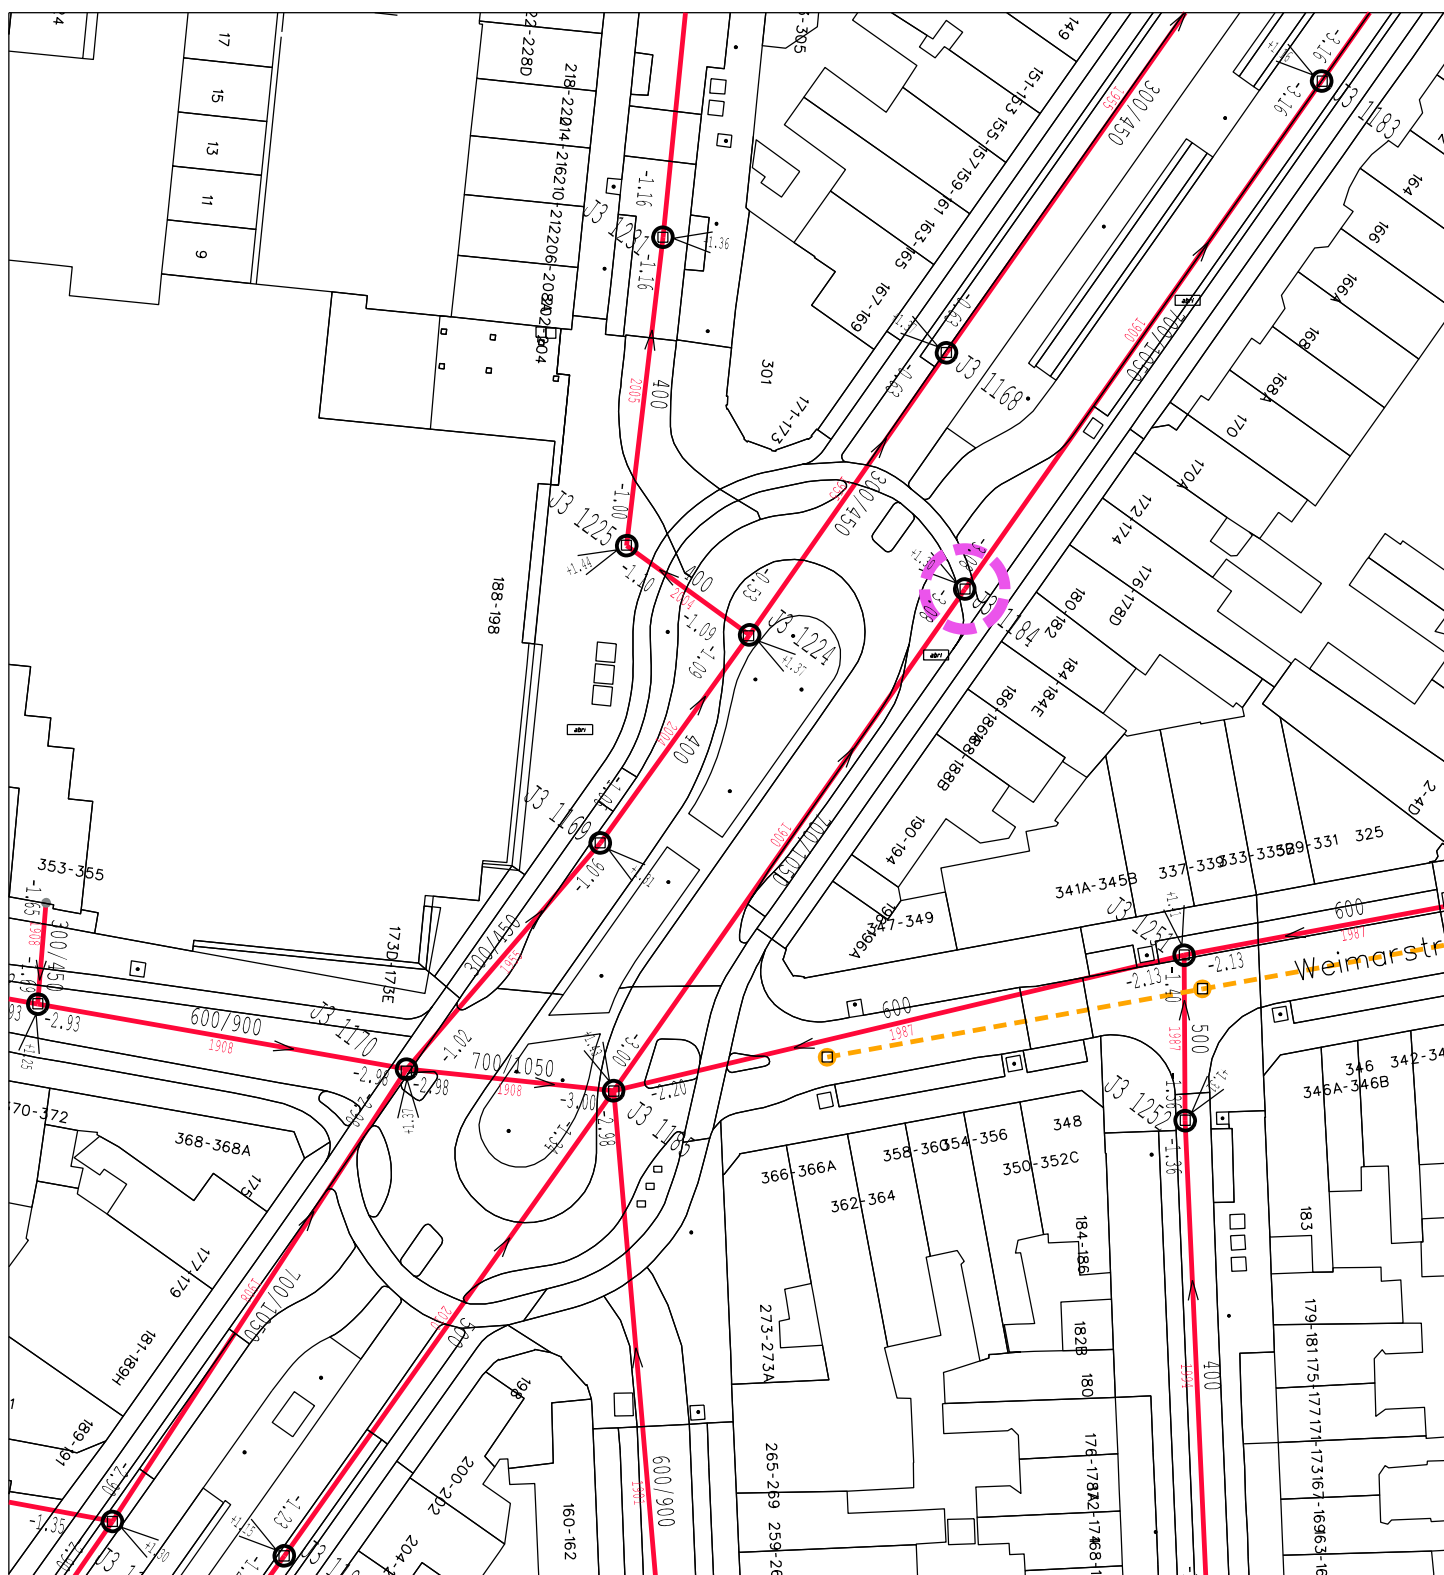

Meetpuntnaam: Valkenboslaan

Meetpunt: 42

Meetpunt referentie: J3 1184