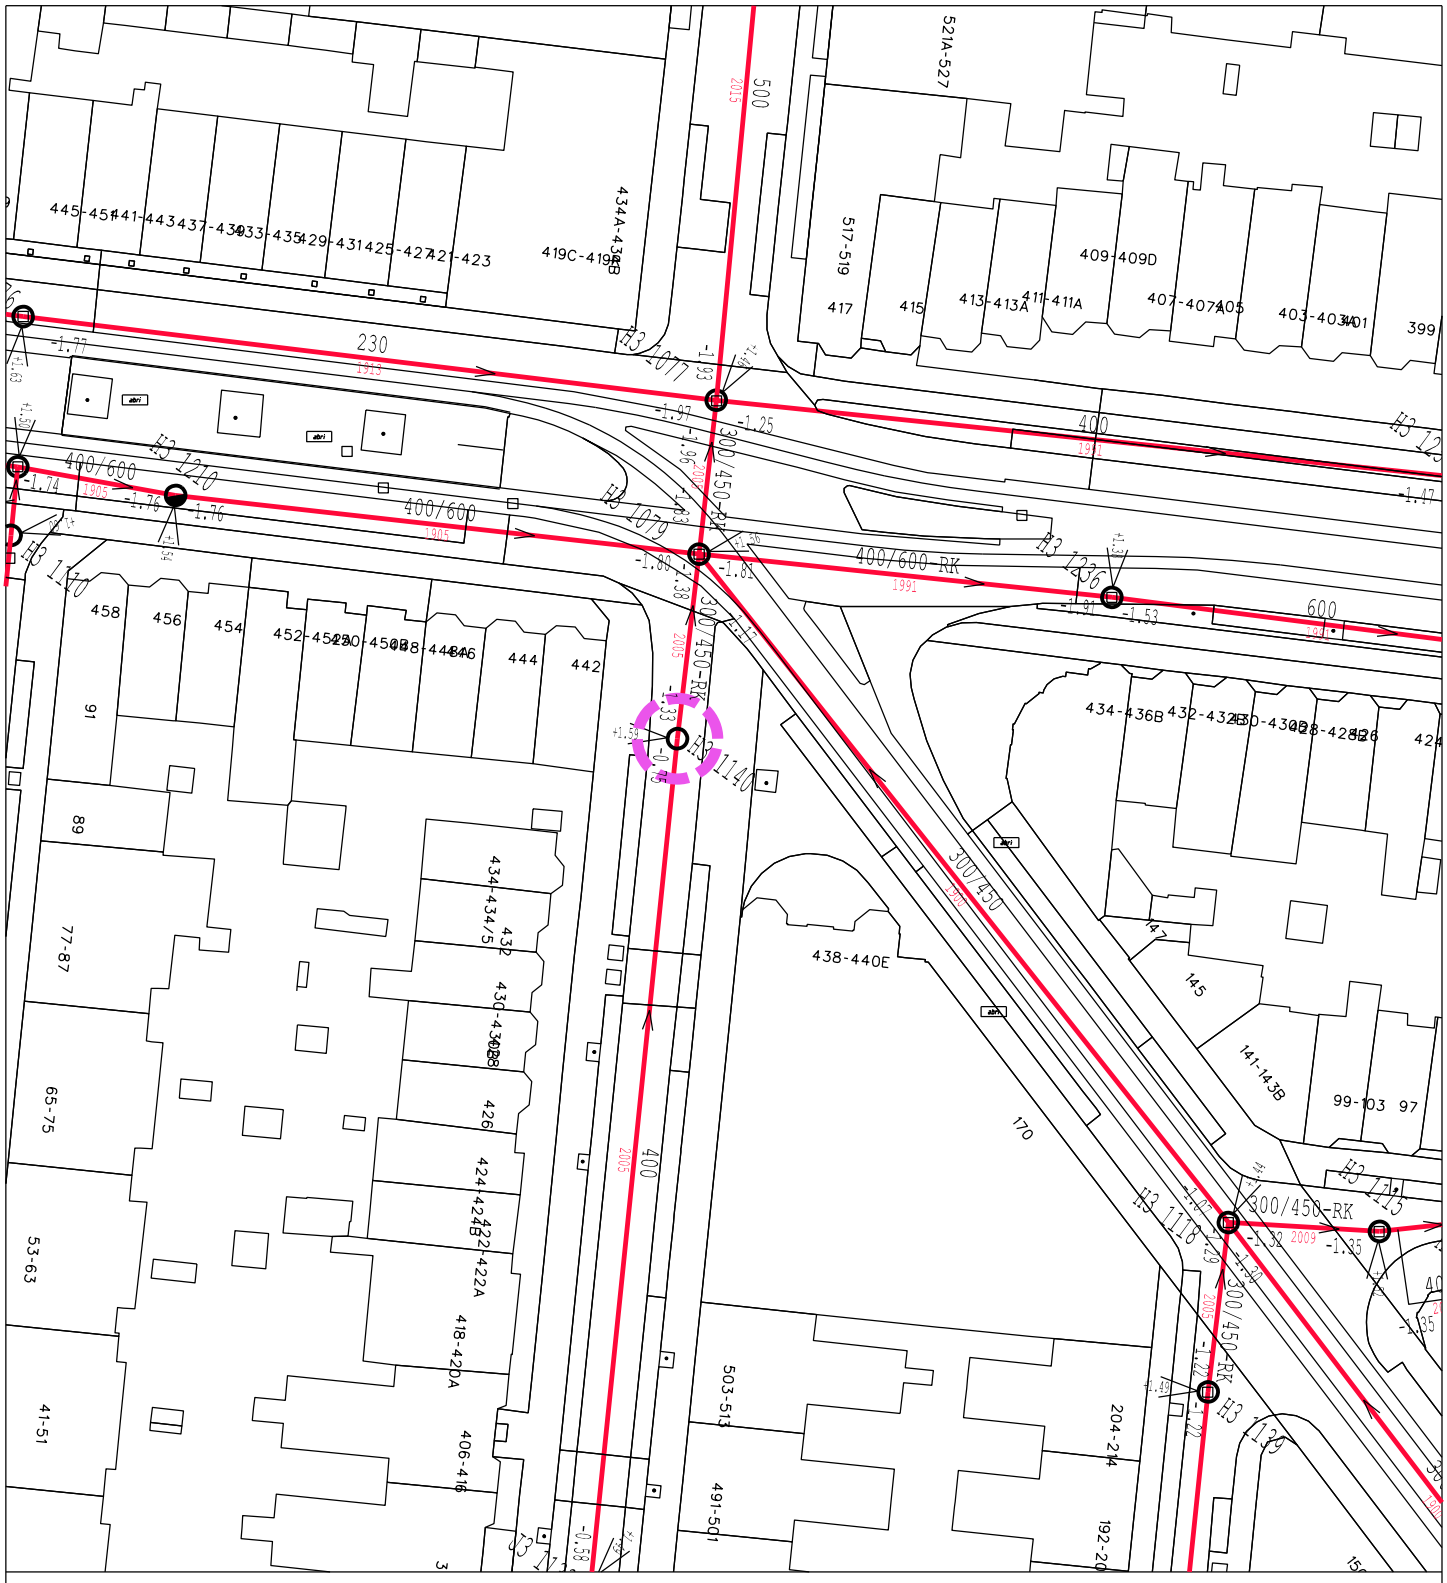

Meetpuntnaam: Fahrenheitstraat

Meetpunt: 43

Meetpunt referentie: H3 1140