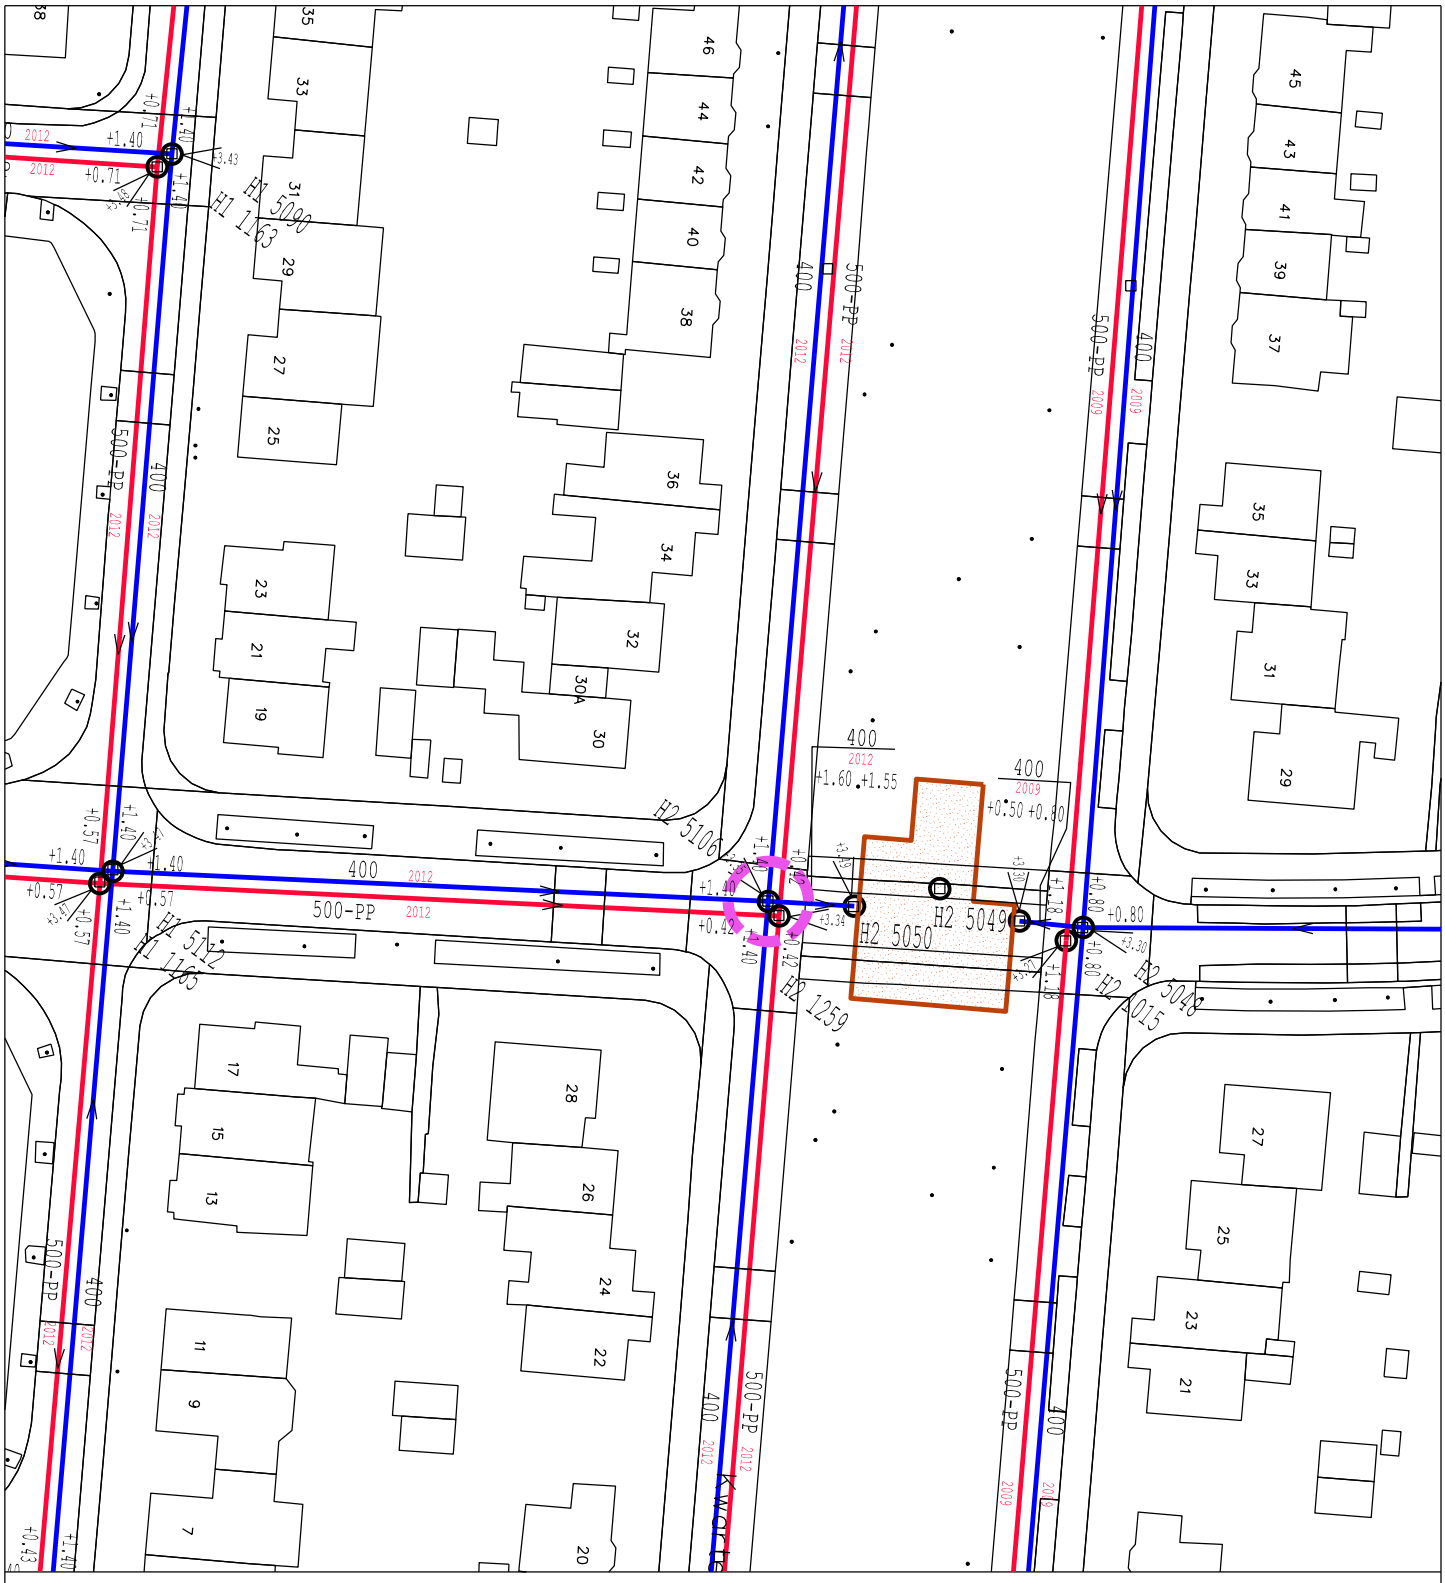

Meetpuntnaam: Sijzenlaan

Meetpunt: 46

Meetpunt referentie: H2 5106